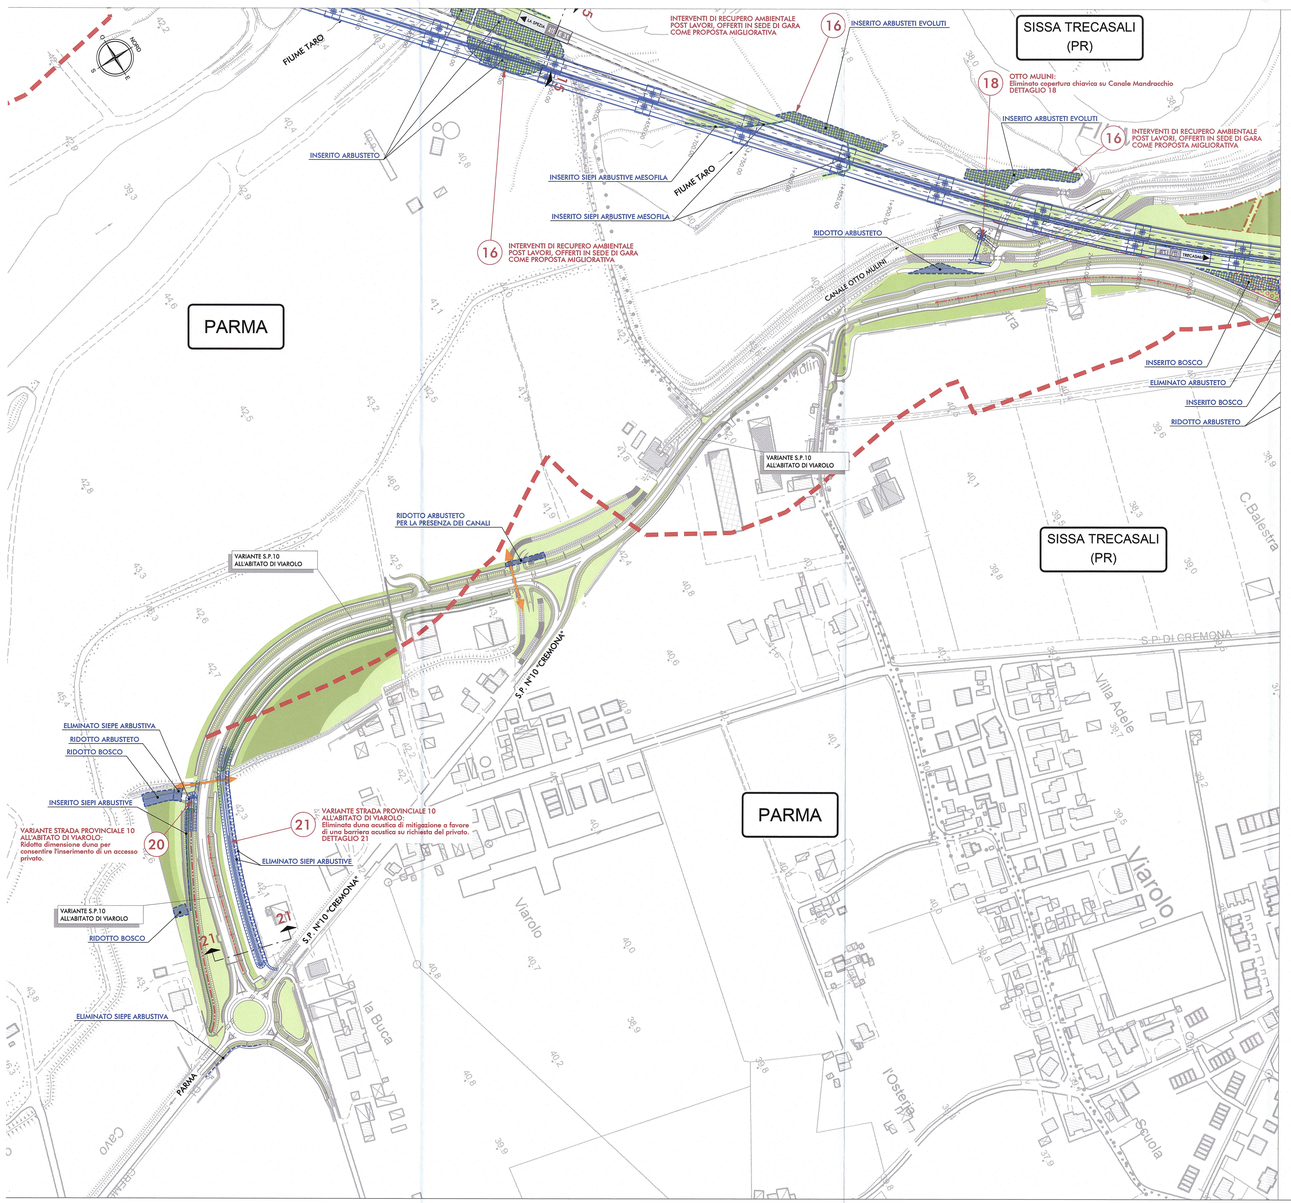

LEGENDA

ELEMENTI DI CARATTERE PROGETTUALE

- VIABILITA' PROGETTO ESECUTIVO
- VIABILITA' PROGETTO DEFINITIVO
- AREE DI STOCCAGGIO CARATTERIZZAZIONE TERRE PROGETTO ESECUTIVO
- FASCIA DI RISPETTO DEL TORRENTE RECCHIO E DEL FIUME TARO
- CANTIERI DI PROGETTO ESECUTIVO
- CANTIERI DI PROGETTO DEFINITIVO

ELEMENTI DI CARATTERE GENERALE

- FONTEVIVO (PR) — INDICAZIONE COMUNI (PROVINCIA)
- A1 AUTOSTRADA DEL SOLE — INDICAZIONE AUTOSTRADE ESISTENTI
- CONFINI COMUNALI
- LA SPEZIA — INDICAZIONE DIREZIONE AMBITO AUTOSTRADALE
- VIAROLO — INDICAZIONE DIREZIONE AMBITO EXTRAURBANO

INTERVENTI PROGETTO ESECUTIVO DI MITIGAZIONE/COMPENSAZIONE DI TIPO NATURALISTICO

- SIEPI ARBUSTIVE ED ARBOREO-ARBUSTIVE)
- FORMAZIONI -ARBUSTIVE
- AREE OGGETTO DI INERBIMENTO
- FORMAZIONI ARBOREO-ARBUSTIVE
- COMUNITÀ IGROFILE

INTERVENTI PROGETTO ESECUTIVO DI MITIGAZIONE DI TIPO ORNAMENTALE

INTERVENTI PROGETTO ESECUTIVO DI MITIGAZIONE DEDICATI

INTERVENTI PROGETTO ESECUTIVO DI DEFRAMMENTAZIONE FAUNISTICA

- VARCHI FAUNISTICI (VIADOTTI, PONTI, SCATOLARI IDRAULICI E SCATOLARI DEDICATI)

INTERVENTI PROGETTO ESECUTIVO DI MITIGAZIONE ACUSTICA

- BARRIERE ANTIRUMORE E DUNE

INTERVENTI PROGETTO ESECUTIVO DI COMPENSAZIONE AMBIENTALE

- AREA DI COMPENSAZIONE

LE PARTI IN COLORE BLU SONO LE MODIFICHE AMBIENTALI APPORTATE NEL PROGETTO ESECUTIVO RISPETTO AL PROGETTO DEFINITIVO

- PARTI ELIMINATE O RIDOTTE
- PARTI INSERITE

DETTAGLIO 21

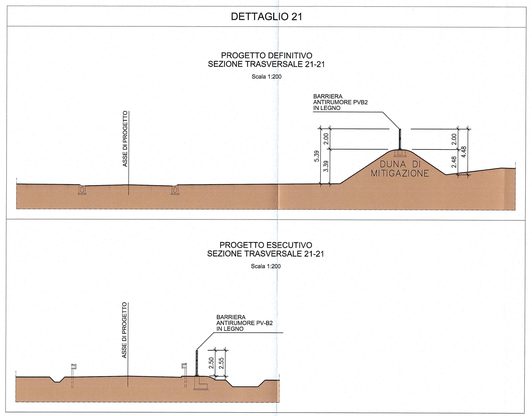

NOTE

PER IL DETTAGLIO 18 VEDERE L'ELABORATO:
PLANIMETRIA DI RAFFRONTO CON PROGETTO DEFINITIVO - TAV. 7/14
INTERVENTI IN VARIANTE SOGGETTI A DOMANDA DI AUTORIZZAZIONE PAESAGGISTICA
RAAA 1 E I GE XX 01 G PL 049

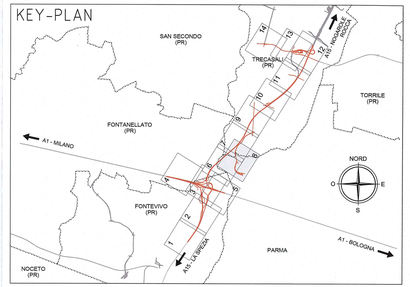

Committente:

AUTOCAMIONALE DELLA CISA S.P.A.
Via Camboara 26/A - Frazione Ponte Taro - 43015 NOCETO (PR)

Impresa Esecutrice:

PIZZAROTTI FONDATA NEL 1910

AUTOSTRADA DELLA CISA A15
RACCORDO AUTOSTRADALE A15/A22
CORRIDOIO PLURIMODALE TIRRENO-BRENNERO
RACCORDO AUTOSTRADALE FRA L' AUTOSTRADA DELLA CISA, FONTEVIVO (PR)
E L' AUTOSTRADA DEL BRENNERO-NOGAROLE ROCCA (VR). I LOTTO.

C.U.P. G61B04000060008 — C.I.G. 307068161E

PROGETTO ESECUTIVO

AUTOCAMIONALE DELLA CISA S.p.A.
Il Direttore TIBRE: — Il Responsabile del Procedimento: — Il Progettista:

IMPRESA PIZZAROTTI: IMPRESA PIZZAROTTI & C. S.p.A.
Il Direttore Tecnico: Il Responsabile di Progetto Dott. Ing. Luca Bondanelli
Il Geologo:

PROGETTAZIONE DI: PIZZAROTTI FONDATA NEL 1910
A.T.I.: idroesse engineering — ROCK SOIL — ViA
Consulenza specialistica a cura di:

Il Progettista:
Ing. Fabio Nigrelli
Ordine degli Ingegneri della Provincia di Palermo n° 3581

Coordinatore per la Sicurezza in fase di Progettazione:
Ing. Giovanni Maria Cepparotti
Ordine degli Ingegneri della Provincia di Viterbo n. 392

Progettista Responsabile integrazione prestazioni specialistiche:
Impresa Pizzarotti & C. S.p.A.
Ing. Pietro Mazzoli
Ordine degli Ingegneri della Provincia di Parma n. 821

Titolo Elaborato:
Generale
Generale
Planimetria di raffronto con Progetto Definitivo - Tav. 8/14
Interventi in variante soggetti a domanda di autorizzazione paesaggistica

Data Emissione Progetto: 18/03/2014
Scala: 1:2000

Identif. Elaborato:

N.RO IDENTIFICATIVO		CODICE COMMESSA	LOTTO	FASE	ENTE	AMBITO	CAT. OPERA	N.RO OPERA	PARTE OPERA	TIPO DOC.	N.RO PROGR. DOC.	REVISIONE
		RAAA	1	E	I	GE	XX	01	G	PL	050	B

B	25/01/2015	AGGIORNAMENTO BARI	A. LIGLINI	F. NIGRELLI	MAZZOLI
A	10/10/2014	REMISSIONE PROGETTO ESECUTIVO	GARLESI	F. NIGRELLI	MAZZOLI
Rev.	Data	DESCRIZIONE REVISIONE	Redatto	Controllato	Approvato