NOTA

Revisione generale base planimetrica P.E.

LEGENDA

ELEMENTI DI CARATTERE PROGETTUALE

- VIABILITA' DI PROGETTO
- VIABILITA' DI PROGETTO DEFINITIVO - RAFFRONTO
- OPERE STRUTTURALI DI PROGETTO
- NOTE DI RAFFRONTO PD\PE

ELEMENTI DI CARATTERE GENERALE

- FONTEVIVO (PR) — INDICAZIONE COMUNI (PROVINCIA)
- A1 AUTOSTRADA DEL SOLE E 35 — INDICAZIONE AUTOSTRADE ESISTENTI
- CONFINI COMUNALI
- LA SPEZIA A15 E 31 — INDICAZIONE DIREZIONE AMBITO AUTOSTRADALE
- RINATURALIZZAZIONE
- VIAROLO — INDICAZIONE DIREZIONE AMBITO EXTRAURBANO

RIFERIMENTI NOTE DI RAFFRONTO PD\PE DEL VERDE

RAAA1EIAPIP00GRE001
RAAA1EIVOVO01GRE004
RAAA1EIVOVO02GRE006
RAAA1EIVOVO03GRE003

KEY-PLAN

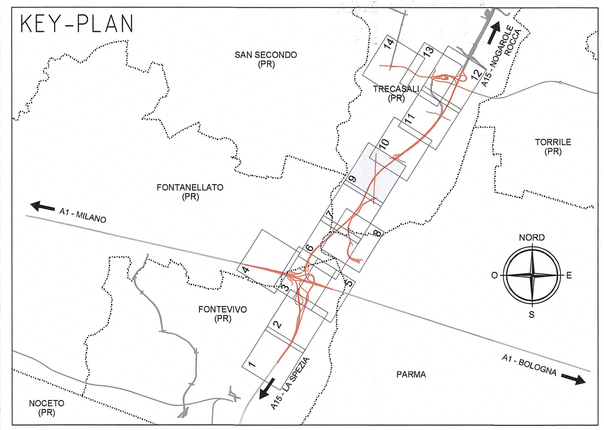

Committente:

AUTOCAMIONALE DELLA CISA S.P.A.

Via Camboara 26/A - Frazione Ponte Taro - 43015 NOCETO (PR)

Impresa Esecutrice: PIZZAROTTI FONDATA NEL 1910

AUTOSTRADA DELLA CISA A15
RACCORDO AUTOSTRADALE A15/A22
CORRIDOIO PLURIMODALE TIRRENO-BRENNERO
RACCORDO AUTOSTRADALE FRA L' AUTOSTRADA DELLA CISA-FONTEVIVO (PR)
E L' AUTOSTRADA DEL BRENNERO-NOGAROLE ROCCA (VR). I LOTTO.

C.U.P. G61B04000060008 | C.I.G. 307068161E

PROGETTO ESECUTIVO

AUTOCAMIONALE DELLA CISA S.p.A.
Il Direttore TIBRE | Il Responsabile del Procedimento: | Il Presidente:

IMPRESA PIZZAROTTI & C. S.p.A.
Il Direttore Tecnico: Il Responsabile di Progetto Dott. Ing. Luca Bondanelli

Il Geologo:

PROGETTAZIONE DI: PIZZAROTTI FONDATA NEL 1910
A.T.I.: idroesse engineering (MANDATARIA) | ROCKSOIL S.p.A. | ViA S.r.l. (MANDANTE)

Il Progettista:
Ing. Fabio Nigrelli
Ordine degli Ingegneri della Provincia di Parma n. 1581

Coordinatore per la Sicurezza in fase di Progettazione:
Ing. Giovanni Maria Cepparotti
Ordine degli Ingegneri della Provincia di Viterbo n. 392

Consulenza specialistica a cura di:

Progettista Responsabile Integrazione Prestazioni Specialistiche:
Impresa Pizzarotti & C. S.p.A.
Ing. Pietro Mazzoli
Ordine degli Ingegneri della Provincia di Parma n. 821

Titolo Elaborato:
Generale
Generale
Planimetria di raffronto con Progetto Definitivo - Tav. 9/14

Data Emissione Progetto: 18/03/2014

Scala: 1:2'000

Identif. Elaborato:

NUM. IDENTIFICATIVO	CODICE COMMESSA	LOTTO	FASE	ENTE	AMBITO	CAT. OPERA	NUM. OPERA	PARTE OPERA	TIPO DOC.	NUM. PROGR. DOC.	REVISIONE
	RAAA	1	E	I	GE	XX	01	G	PL	037	C

Rev.	Data	DESCRIZIONE REVISIONE	Redatto	Controllato	Approvato
C	15/05/2015	Aggiornamento base planimetrica	BORBEGGIANI	F. NIGRELLI	MAZZOLI
B	10/10/2014	Aggiornamento legenda	GARLESI	F. NIGRELLI	MAZZOLI
A	01/07/2014	RIEMISSIONE PROGETTO ESECUTIVO	A. TARGA	F. NIGRELLI	MAZZOLI