

DESCRIZIONE DELLA MODIFICA:  
-AGGIORNATI CONTATTI GEOLOGICI IN SEZIONE

Unità Geotecnica	Profondità (m da P.C.)	$\gamma$ (kN/m <sup>3</sup> )	c' (kPa)	$\phi'$ (°)	Cu (kPa)	E (Mpa)
R	-	18.5+20.0	0	26+30	-	5-20
G1-sx	< 15	19.0+20.5	0	40+46	-	50-85
G1-dx	> 15	19.0+20.5	0	38+43	-	85-110
G2	-	19.5+20.0	0	39+44	-	60-90
S	< 18	19.0+19.8	0	38+43	-	120-150
L-sx	< 10	18.5+20.0	0	31+38	-	25-50
L-dx	> 10	18.5+20.0	0	34+39	-	25-50
A-sx	< 6	18.5+20.0	10+25	18+28	40+120	10-20
A1-dx	6 - 10	18.5+20.0	10+25	18+28	60+150	25-40
A2-dx	> 10	18.5+20.0	10+25	18+28	40+100	20-25

**UNITA' GEOTECNICHE**

- R SUOLO AGRARIO
- R ARGINI E/O RILEVATI IN TERRA
- R RIPIEMENTI E/O CUMULI DI CAVA
- R RILEVATI STRADALI
- G1-sx GHIAIE SUPERFICIALI IN SPONDA SINISTRA DEL FIUME TARO
- G1-dx GHIAIE SUPERFICIALI IN SPONDA DESTRA DEL FIUME TARO
- G2 GHIAIE PROFONDE
- S SABBIE
- L-sx LIMI IN SPONDA SINISTRA DEL FIUME TARO
- L-dx LIMI IN SPONDA DESTRA DEL FIUME TARO
- A-sx ARGILLE IN SPONDA SINISTRA DEL FIUME TARO
- A1-dx ARGILLE SUPERFICIALI IN SPONDA DESTRA DEL FIUME TARO
- A2-dx ARGILLE PROFONDE IN SPONDA DESTRA DEL FIUME TARO

**LEGENDA CAMPAGNE GEOGNOSTICHE**

- S1 SONDAGGIO A CAROTAGGIO CONTINUO (campagna 2003 e 2005)
- P1 PROVE PENETROMETRICHE A PUNTA ELETTRICA (campagna 2003 e 2005)
- E1 POZZETTI ESPLORATIVI (campagna 2003 e 2005)
- P1 PROVE PENETROMETRICHE A PUNTA MECCANICA (campagna 2001)
- P49 PROVE PENETROMETRICHE A PUNTA MECCANICA (campagna 1998)
- P32-86 PROVE PENETROMETRICHE A PUNTA MECCANICA (campagna 1986)

**LEGENDA DELLE INDAGINI GEOGNOSTICHE**

- SA03 Prof. 40m q.ta 248.2m f.a. 105m S
- CODICE SONDAGGIO
- PROFONDITA' (m)
- QUOTA ASSOLUTA BOCCAFORO (m s.l.m.)
- FUORI ASSE dal tracciato (m) ad EST (E) o OVEST (O)
- CAMPAGNA INDAGINI
- LIVELLO MAX 1a FALDA
- LIVELLO MAX 2a FALDA

**CLASSI INTERMEDIE TERRENI :**

%	termini Agi	esempio
50 - 50	e	S <sub>L</sub> =sabbia e limo
50 - 25	con	S <sub>L</sub> =sabbia con limo
-30		S(L)=sabbia limosa
25 - 10	deb. -oso	S(L)=sabbia deb. limosa
10 - 5		

**PROVE IN FORO:**  
Prove SPT: valori di N<sub>sp</sub> espressi in colpi/30cm

**PERMEABILITA':** i = Lefranc

**CAMPIONI:** i = indisturbato  
r = rimaneggiato

**FALDA:**  
Livello max e min 1a FALDA (m. da p.c.)  
Livello max e min 2a FALDA (m. da p.c.)  
Livello max e min 3a FALDA (m. da p.c.)

**PIEZOMETRO:**  
t=Tipo tubo aperto (tratto finestrato)  
C=Tipo CASAGRANDE (prof. cello)


**ALTERNANZE E INTERCALAZIONI:**  
S=alternanze paritetiche di sabbia e limo  
S/L=alternanze subordinate di limo in sabbia  
<ca>=inclusioni di blocchi o ciassi calcarei

**STENDIMENTI SISMICI / ELETTRICI**

**LIVELLETTA**

A15 - LA SPEZIA →

→ A15 - LA SPEZIA

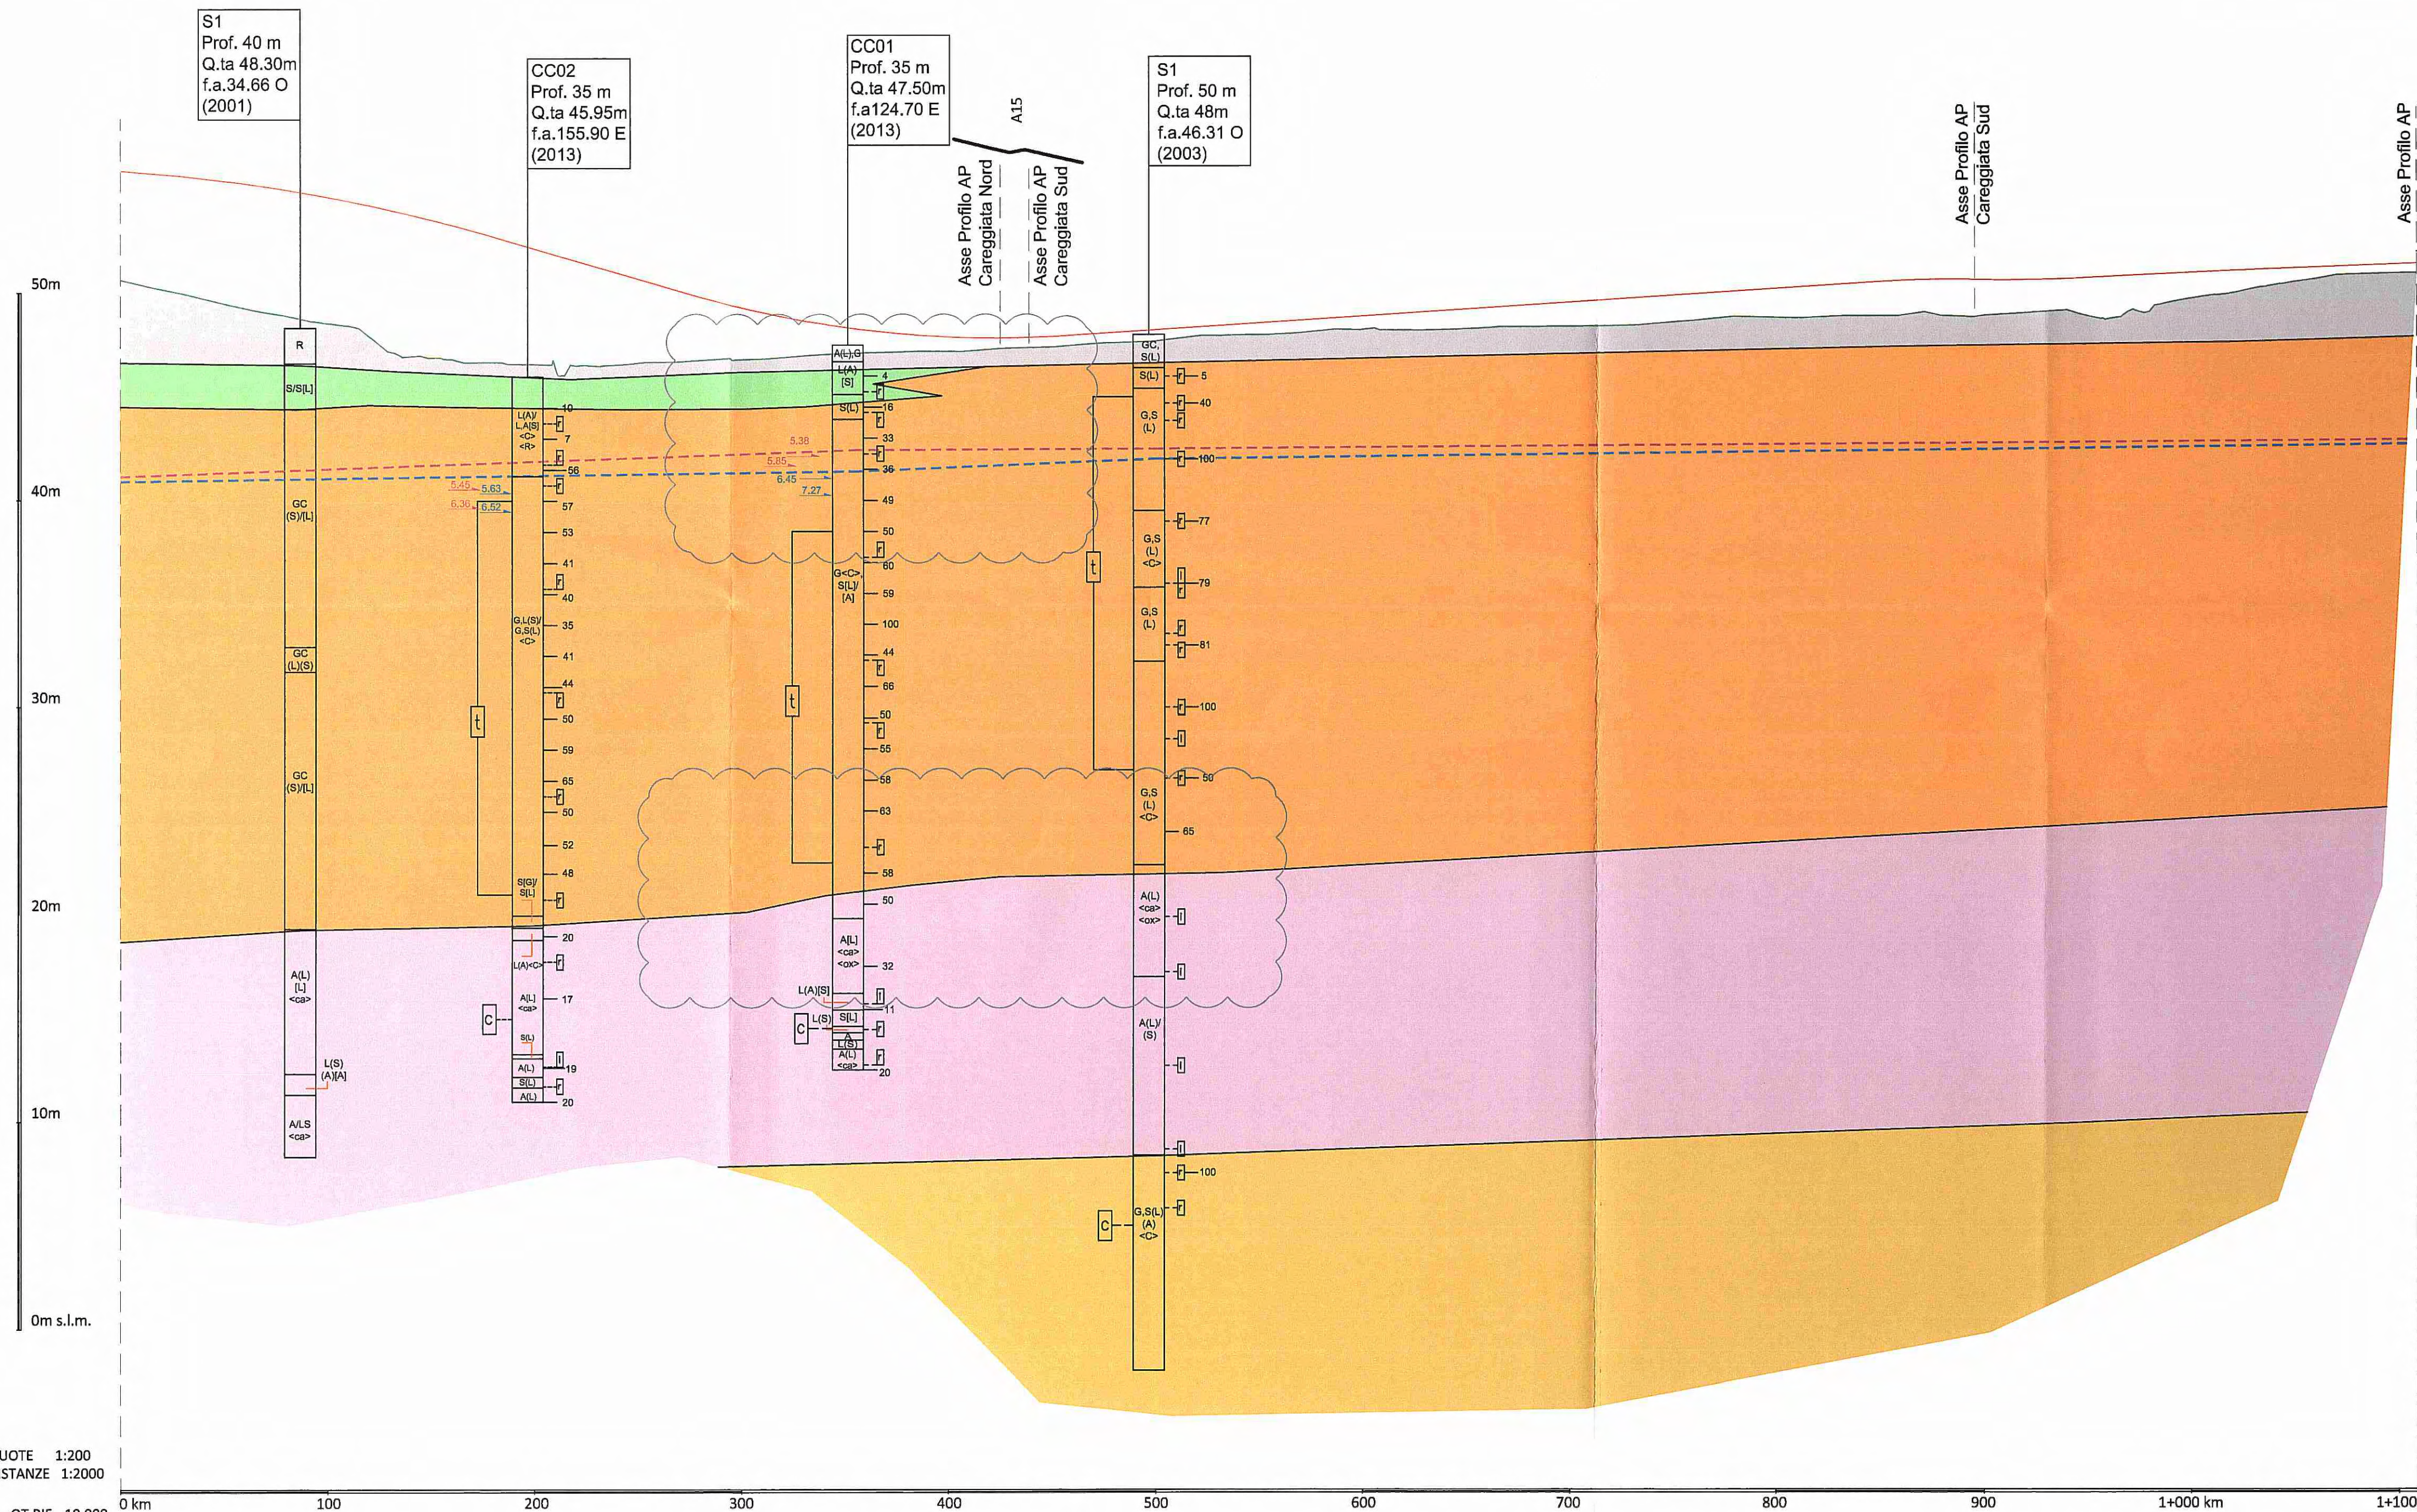

A QUOTE 1:200  
A DISTANZE 1:2000


QUOTE TERRENO	55.882	50.624	50.471	50.765	50.288	55.337	49.728	55.255	49.248	54.978	48.919	54.639	48.550	54.263	48.074	53.820	46.931	53.341	46.830	52.813	46.658	52.007	46.552	51.007	46.111	50.940	46.537	50.735	46.601	50.225	46.674	49.795	46.758	49.283	46.789	48.840	46.880	48.432	47.039	48.137	47.339	48.008	47.175	47.882	47.186	47.832	47.286	47.839	47.375	47.921	47.422	48.093	47.609	48.254	47.686	48.876	48.238	49.007	48.203	49.137	48.236	49.268	48.315	49.398	48.358	49.520	48.378	49.659	48.402	49.790	48.486	49.920	48.645	50.051	48.842	50.246	48.764	50.410	48.866	50.523	48.867	50.599	49.019	50.615	48.837	50.599	48.940	50.600	49.041	50.660	48.901	50.776	48.920	50.873	49.458	50.967	49.803	51.028	50.097	51.129	50.432	51.201	50.740	51.273	50.857	51.318	50.886	51.355	50.905	


Comittente:  
**AUTOCAMIONALE DELLA CISA S.p.A.**  
Via Combaro 26/A - Frazione Ponte Taro - 43015 NOCETO (PR)

Impresa Esecutrice:  
**PIZZAROTTI**  
FONDATA NEL 1910

**AUTOSTRADA DELLA CISA A15**  
RACCORDO AUTOSTRADALE A15/A22  
CORRIDOIO PLURIMODALE TIRRENO-BRENNERO  
RACCORDO AUTOSTRADALE FRA L' AUTOSTRADA DELLA CISA-FONTEVIVO (PR)  
E L' AUTOSTRADA DEL BRENNERO-NOGAROLE ROCCA (VR). I LOTTO.  
C.U.P. G61B0400060008 C.I.G. 307068161E

**PROGETTO ESECUTIVO**

AUTOCAMIONALE DELLA CISA S.p.A.  
Il Direttore TIRE: [Signature]  
Il Responsabile del Progetto: [Signature]  
Il Presidente: [Signature]

IMPRESA PIZZAROTTI & C. S.p.A.  
Il Direttore Tecnico: [Signature]  
Il Responsabile di Progetto: [Signature]  
Prof. Ing. Luca Bondanelli

PROGETTAZIONE DI:  
**PIZZAROTTI**  
FONDATA NEL 1910

A.T.I.: **idroesse engineering**, **ROCKSOIL S.p.A.**, **VIA**

Consulenza specialistica a cura di:  
NA

Titolo Elaborato:  
**Generale**  
**Generale - Geotecnica**  
**Profilo Geotecnico - Interconnessione Ramo F2**

Data Emissione Progetto:  
18/03/2014

Scala:  
1:2000 - 1:200

Identif. Elaborato:  
N. IDENTIFICATIVO: [ ] CODICE COMMESSA: RAAA LOTTO: 1 FASE: E ENTE: R AMBITO: GE CAT. OPERA: XX N. ORD. OPERA: 01 PARTE OPERA: E TIPO DOC.: PG N. PROD. DOC.: 017 REVISIONE: B

Rev. Data Descrizione Revisione Redatto Controllo Approvato