


ELABORATI DI RIFERIMENTO

GENERALE - GENERALE - GENERALE - RILIEVI - Planimetria stato di fatto - Tav. 2/29

RAAA 1 E I GE XX 01 R PL 002

LEGENDA

ELEMENTI DI CARATTERE TOPOGRAFICO

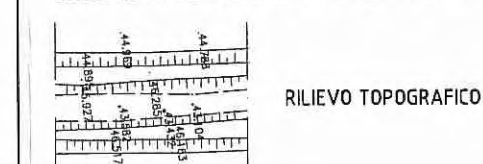


**M10** MANUFATTI/TOMBOTTI RILEVATI

ELEMENTI DI CARATTERE GENERALE




KEY-PLAN

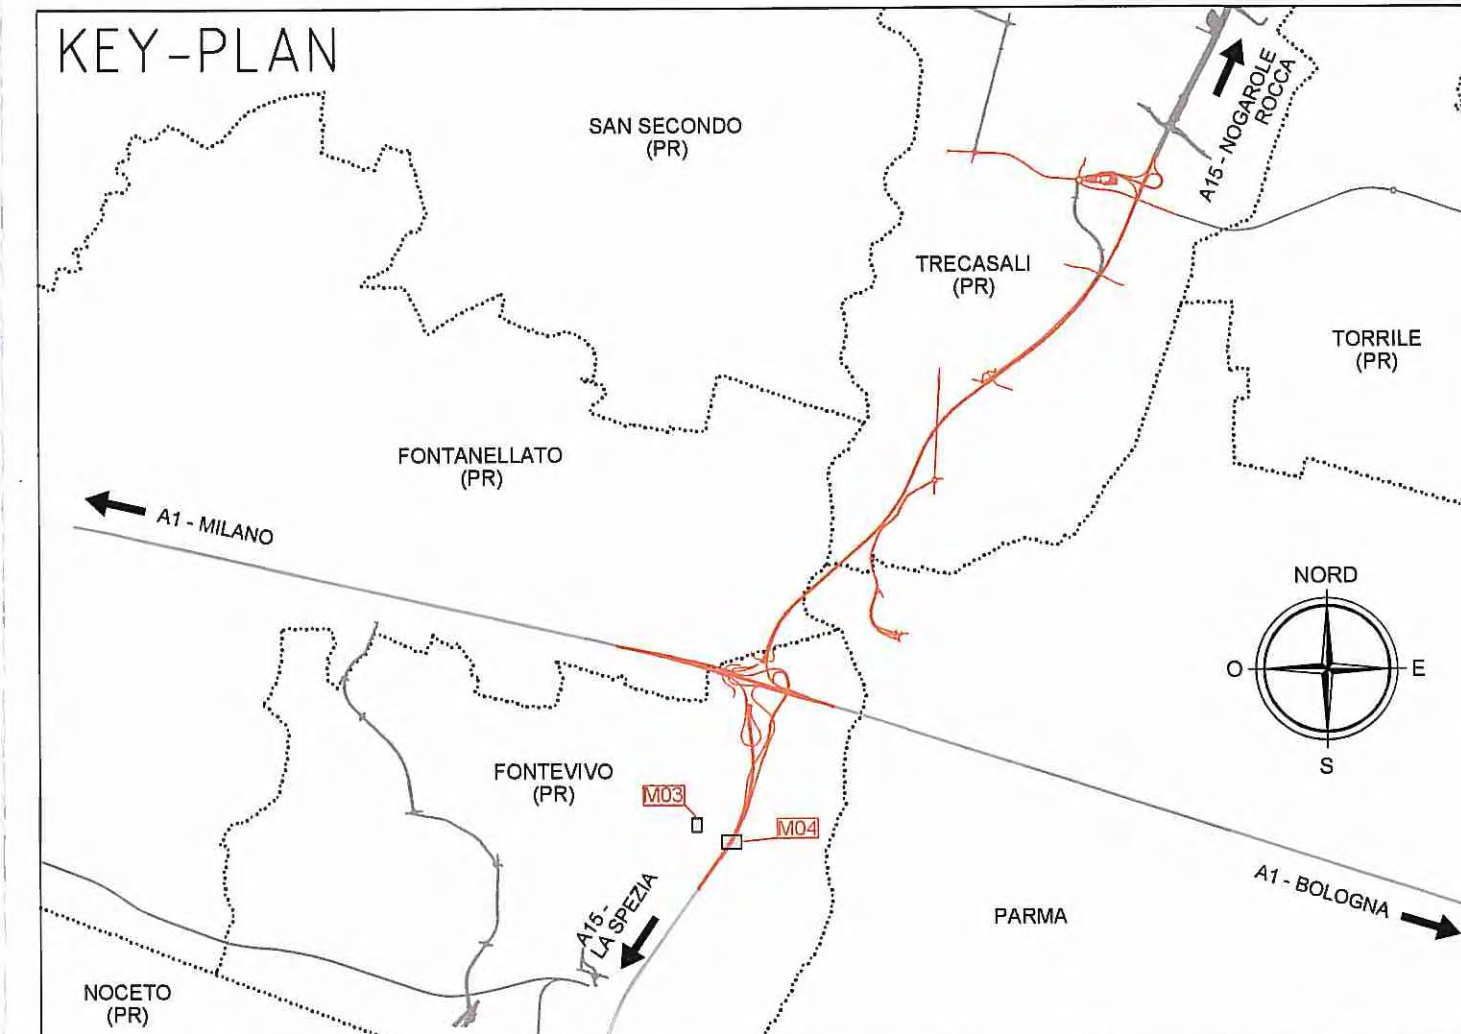


SCALA GRAFICA 0 10 m 20 m 30 m 40 m 50 m

MANUFATTO M03

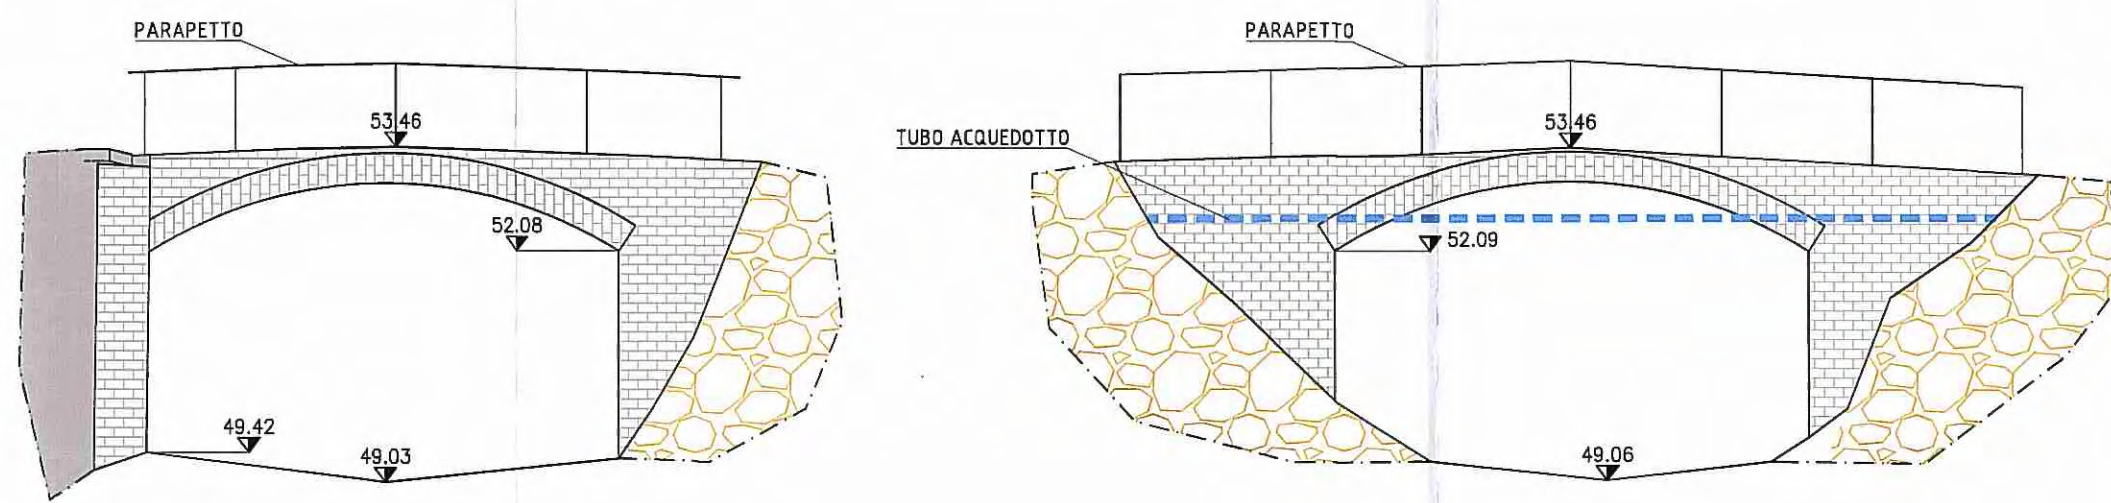

MANUFATTO M04

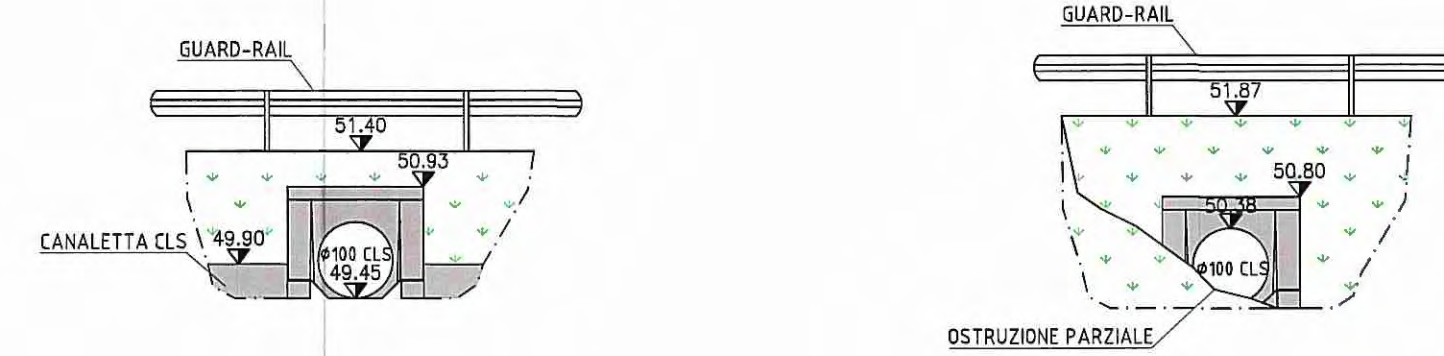

MANUFATTO 3 - LATO NORD (M03)



MANUFATTO 3 - LATO SUD (M03)



MANUFATTO 4 - LATO OVEST (M04)





MANUFATTO 4 - LATO EST (M04)




SCALA GRAFICA 0 2 m 4 m 6 m 8 m 10 m


FORTEVIVO (PR)

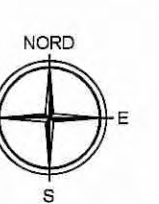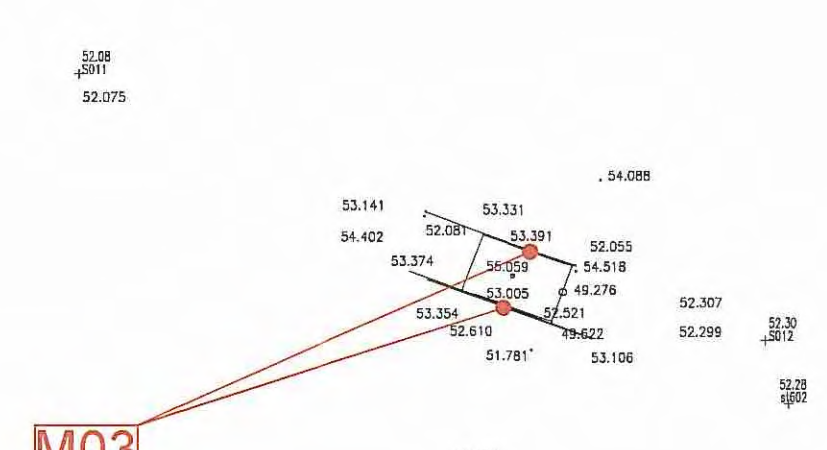

FORTEVIVO (PR)

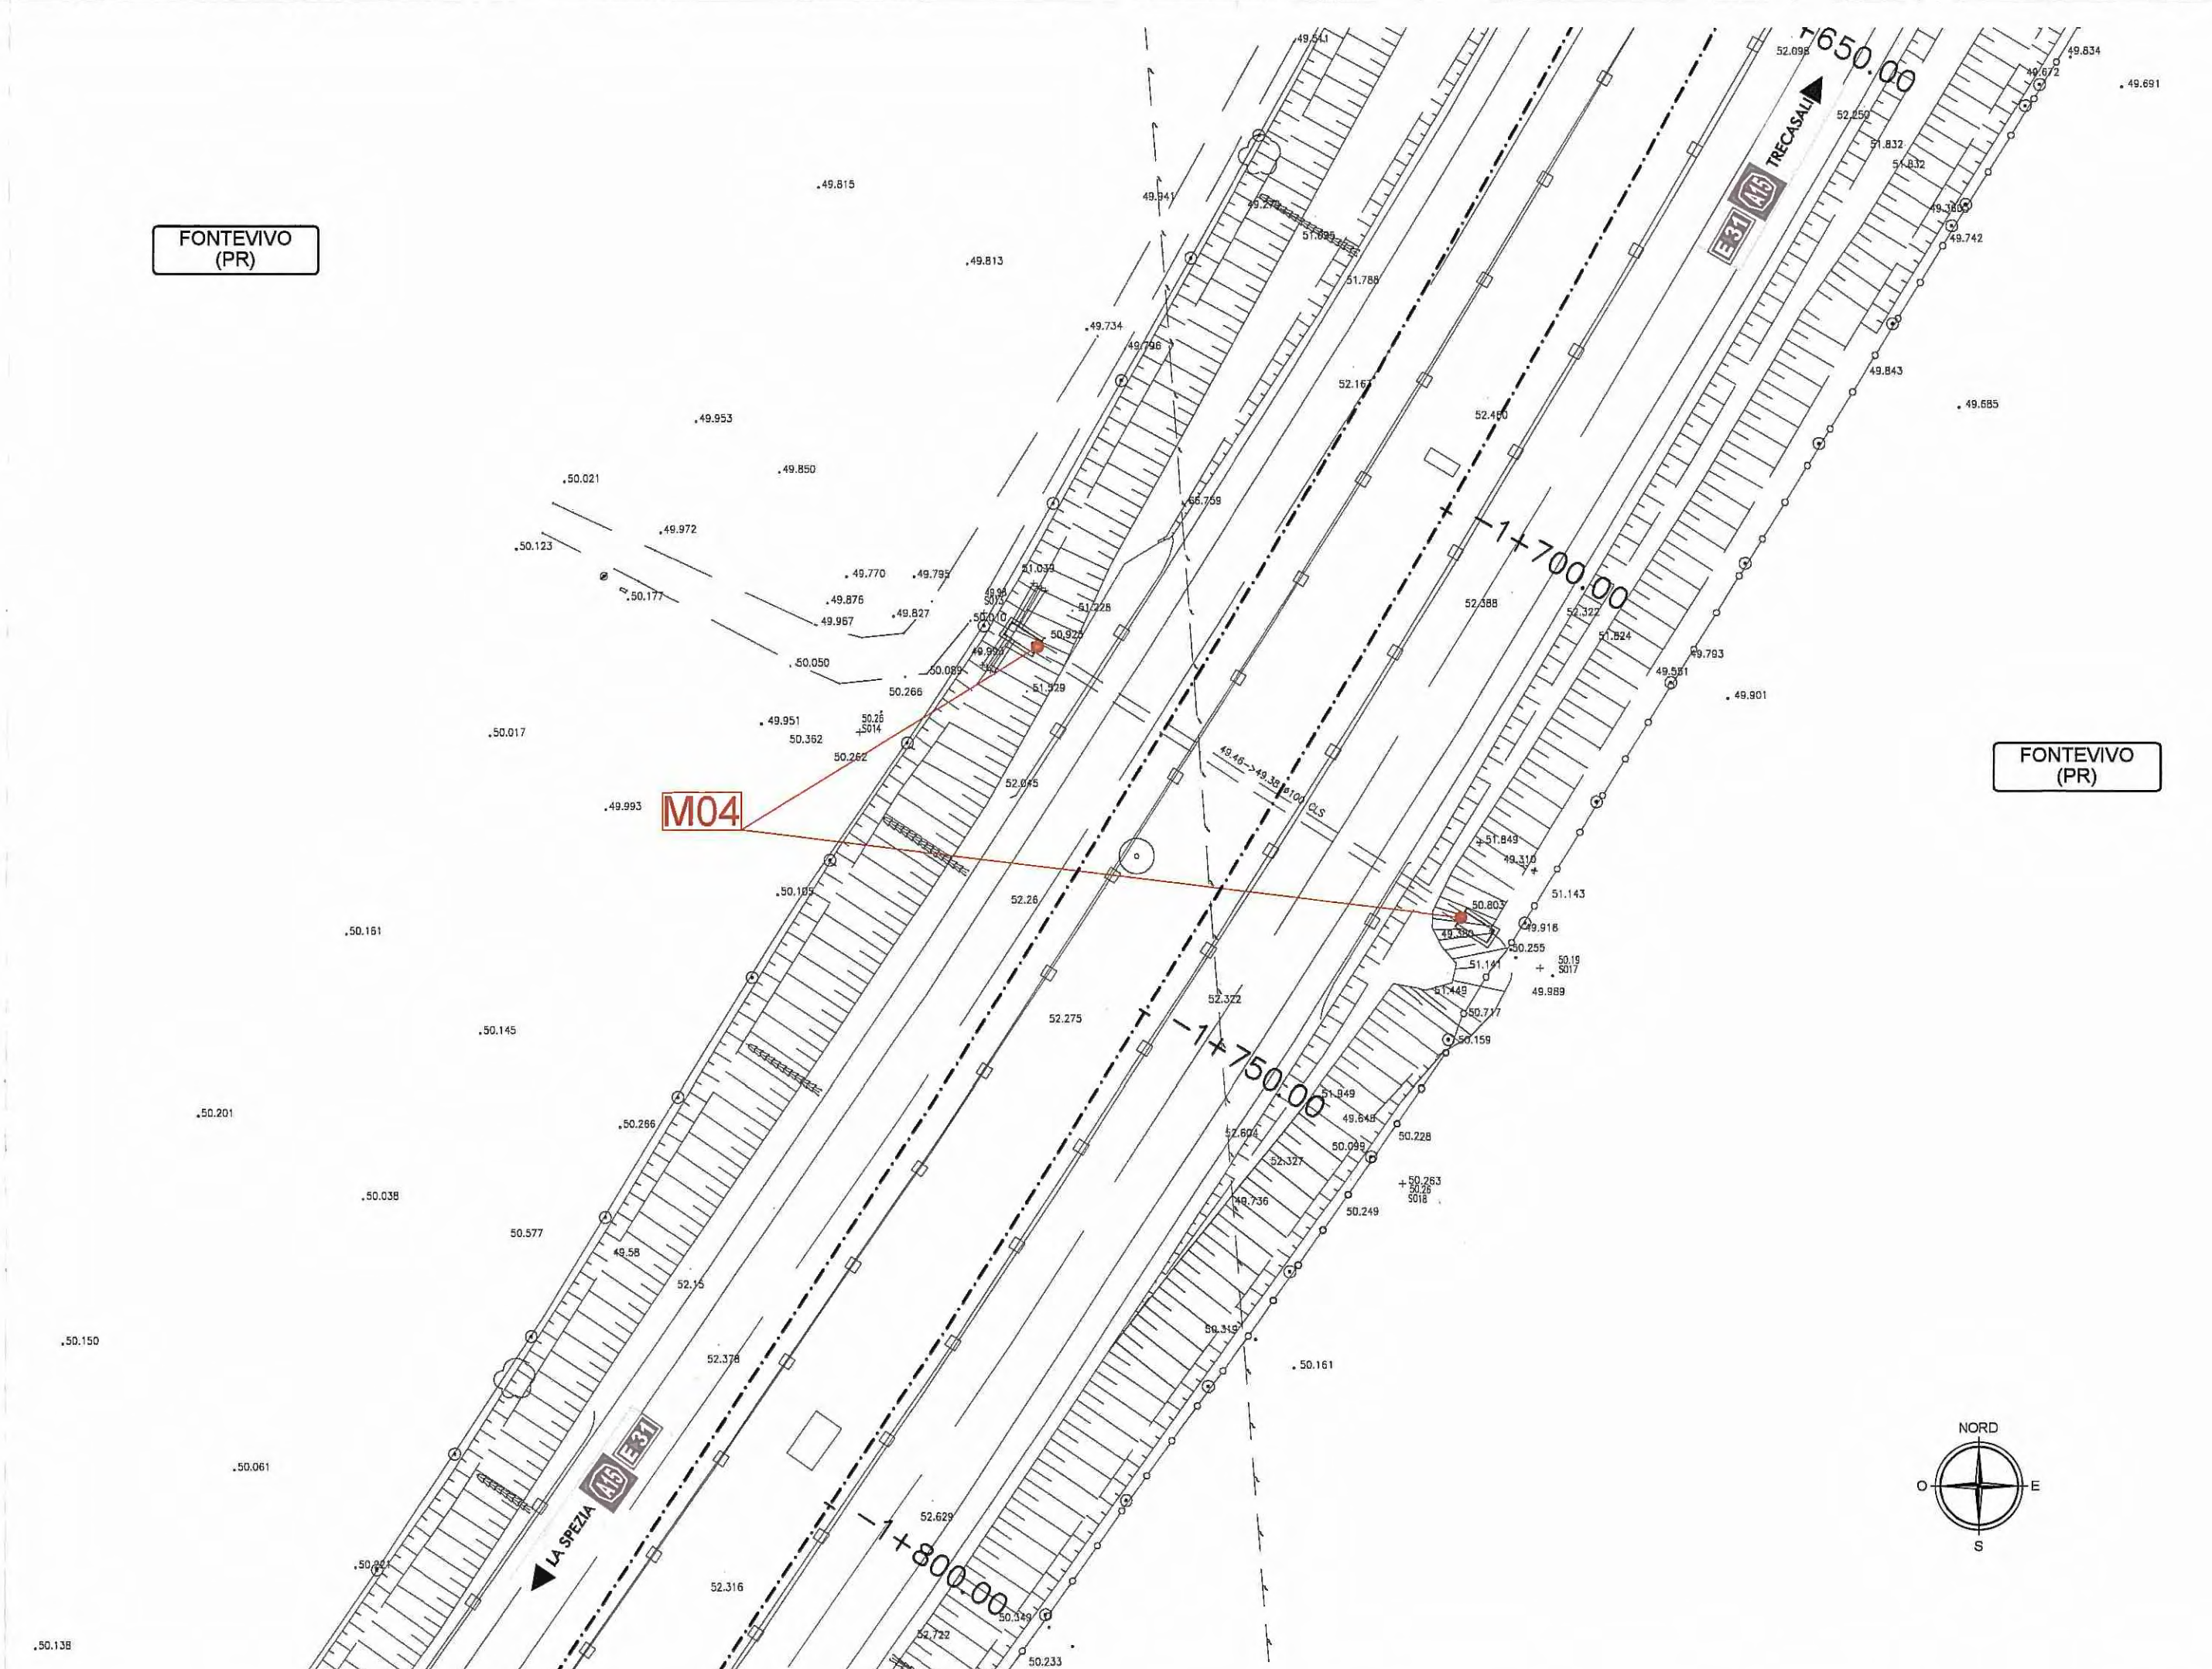

FORTEVIVO (PR)

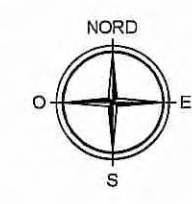

Committente: **AUTOCAMIONALE DELLA CISA S.p.A.**  
Via Camboara 26/A - Frazione Ponte Taro - 43015 NOCETO (PR)

Impresa Esecutrice: **PIZZAROTTI** FONDATA NEL 1910

**AUTOSTRADA DELLA CISA A15 RACCORDO AUTOSTRADALE A15/A22 CORRIDOIO PLURIMODALE TIRRENO-BRENNERO RACCORDO AUTOSTRADALE FRA L' AUTOSTRADA DELLA CISA-FONTEVIVO (PR) E L' AUTOSTRADA DEL BRENNERO-NOGAROLE ROCCA (VR). I LOTTO.**  
C.U.P. G61B0400060008 C.I.G. 307068161E

**PROGETTO ESECUTIVO**

Il Direttore TIBRE: *[Signature]* Il Responsabile del Procedimento: *[Signature]* Il Presidente: *[Signature]*

IMPRESA PIZZAROTTI & C. S.p.A. *[Signature]*  
Il Direttore Tecnico: *Prof. Ing. Luca Bondanelli*

Il Geologo: NA

PROGETTAZIONE DI: **PIZZAROTTI** FONDATA NEL 1910  
A.T.I.: **idrosse engineering** **ROCK SOIL S.p.A.** **VIA S.p.A.**

Il Progettista: **Ing. Fabio Nigrelli**  
Ordine degli Ingegneri della Provincia di Palermo n. 3581  
Coordinatore per la Sicurezza in fase di Progettazione: **Ing. Giovanni Maria Cepparotti**  
Ordine degli Ingegneri della Provincia di Viterbo n. 392

Consulenza specialistica a cura di: **IMPRESA PIZZAROTTI & C. S.p.A.**  
NA **Ing. Pietro Mazzoli**  
Ingegnere della Provincia di Parma n. 821

Titolo Elaborato: **Generale Generale - Rilievi Scheda Manufatti - M03 ponticello e M04 tombino** Data Emissione Progetto: **18/03/2014**  
Scala: **1:500/100**

Identif. Elaborato:	NRO IDENTIFICATIVO	CODICE COMESSA	LOTTO	FASE	ENTE	AMBITO	CAT. OPERA	NRO OPERA	PART. OPERA	TIPO DOC.	NRO PROG.	DOC.	REMSONE
		RAAA	1	E	I	GE	XX	01	R	SC	003	A	

Rev.	Data	DESCRIZIONE REVISIONE	F. LANDO	F. NIGRELLI	MAZZOLI
A	18/03/2014	RIEMMISSIONE PROGETTO ESECUTIVO	Redatto	Controlato	Approvato