


ELABORATI DI RIFERIMENTO

GENERALE - GENERALE - GENERALE - RILIEVI - Planimetria stato di fatto - Tav. 5/29  
 GENERALE - GENERALE - GENERALE - RILIEVI - Planimetria stato di fatto - Tav. 10/29

RAAA 1 E I GE XX 01 R PL 005  
 RAAA 1 E I GE XX 01 R PL 010

LEGENDA

ELEMENTI DI CARATTERE TOPOGRAFICO

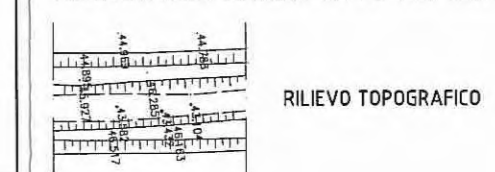


**M10** MANUFATTI/TOMBOTTI RILEVATI

ELEMENTI DI CARATTERE GENERALE




KEY-PLAN

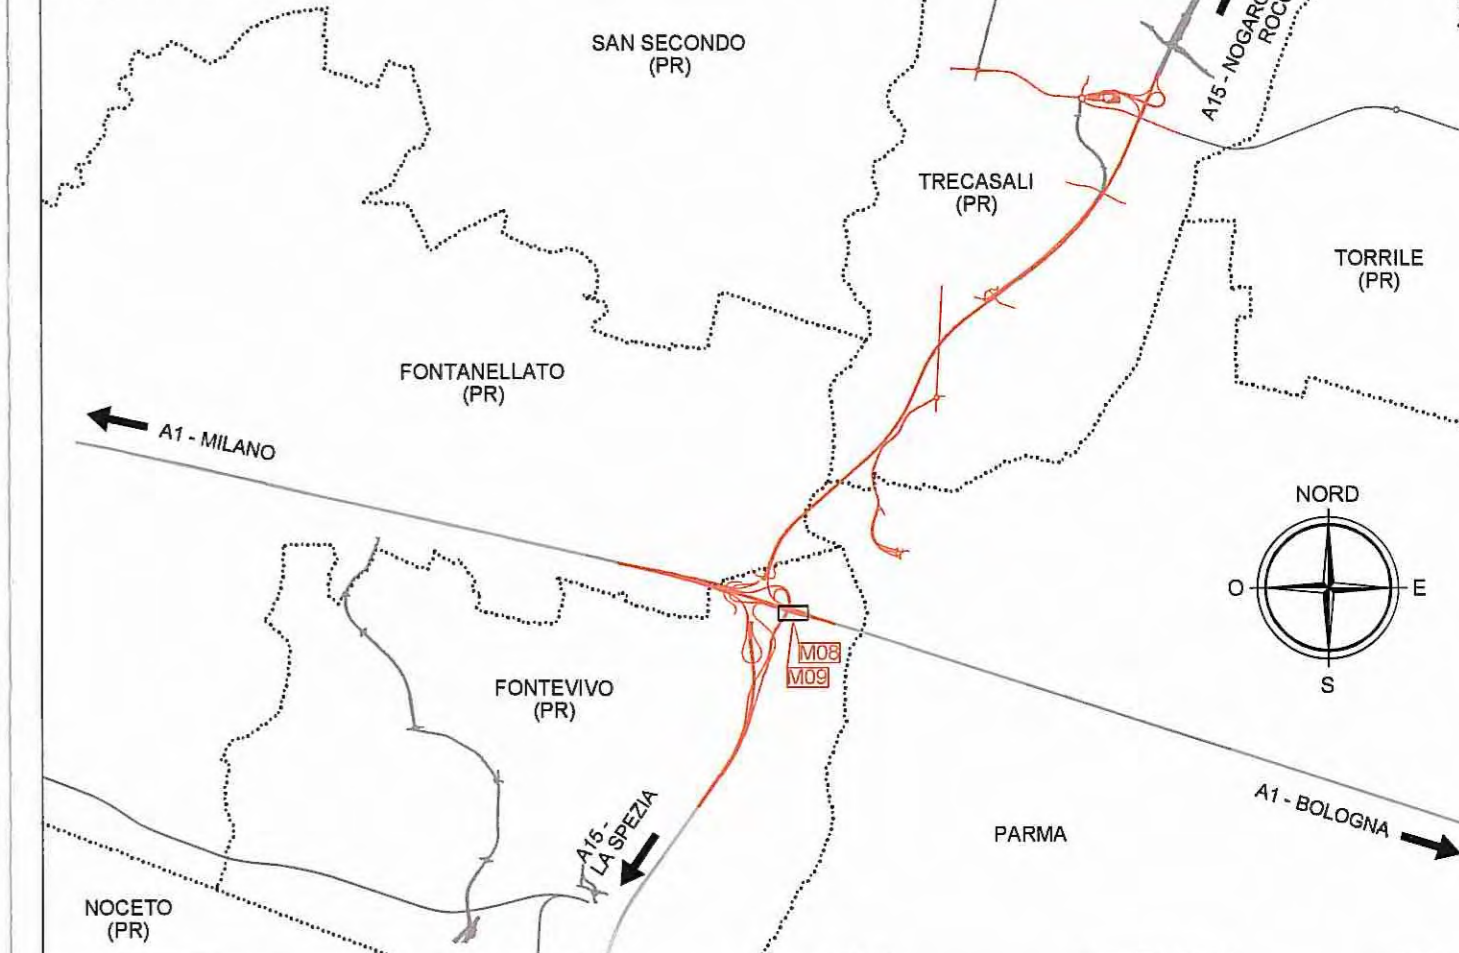


SCALA GRAFICA 0 10 m 20 m 30 m 40 m 50 m

MANUFATTO M08

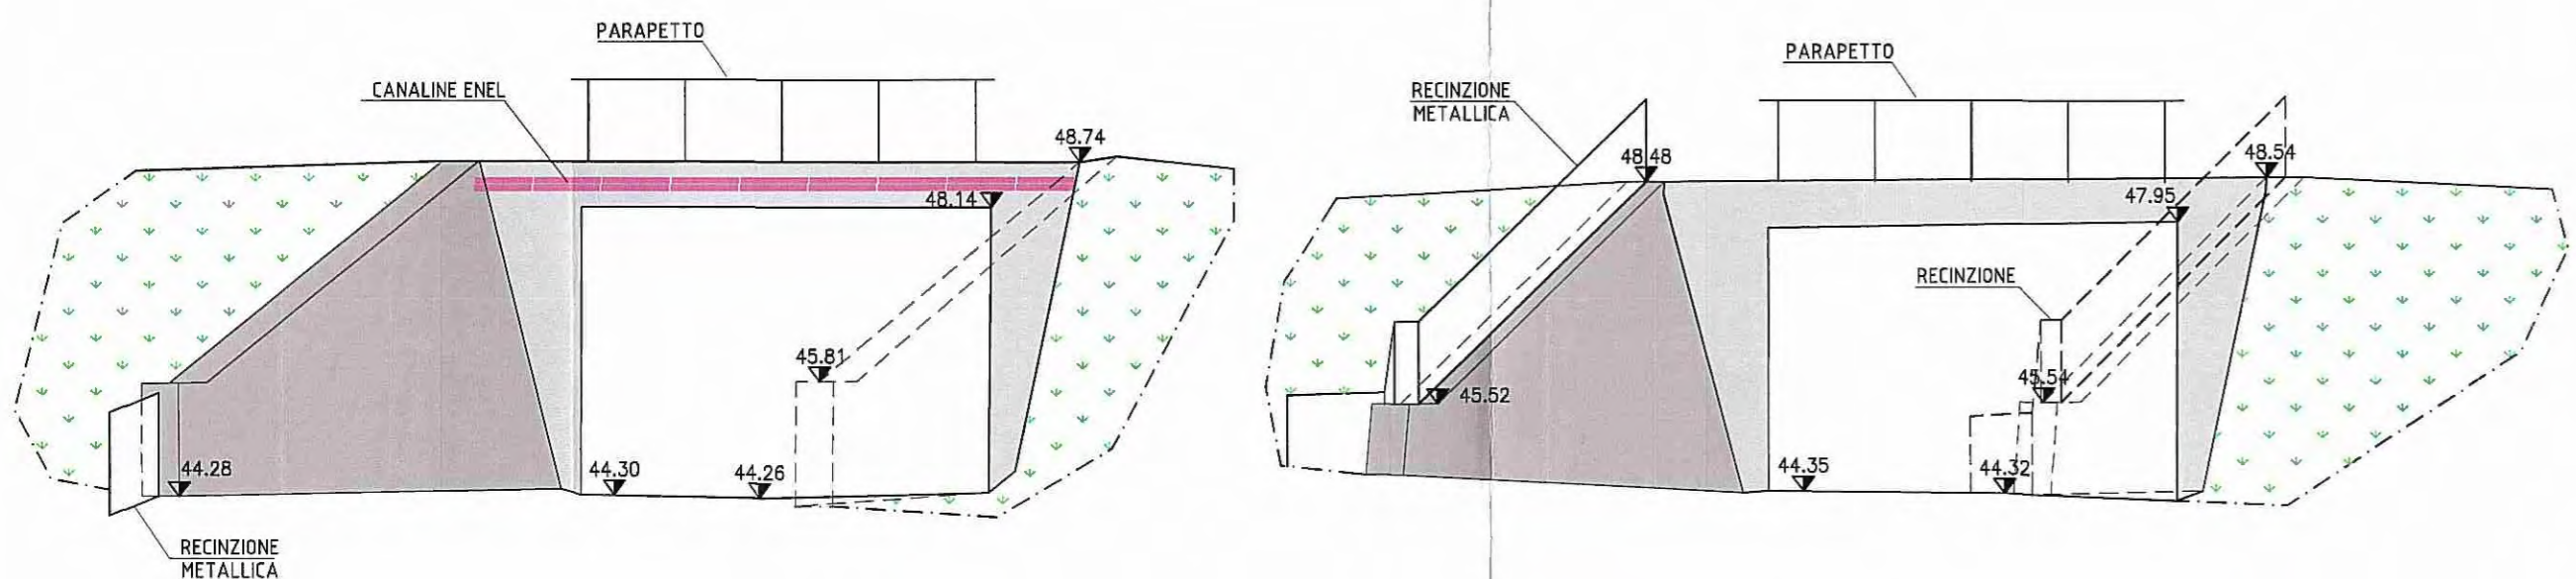

MANUFATTO M09

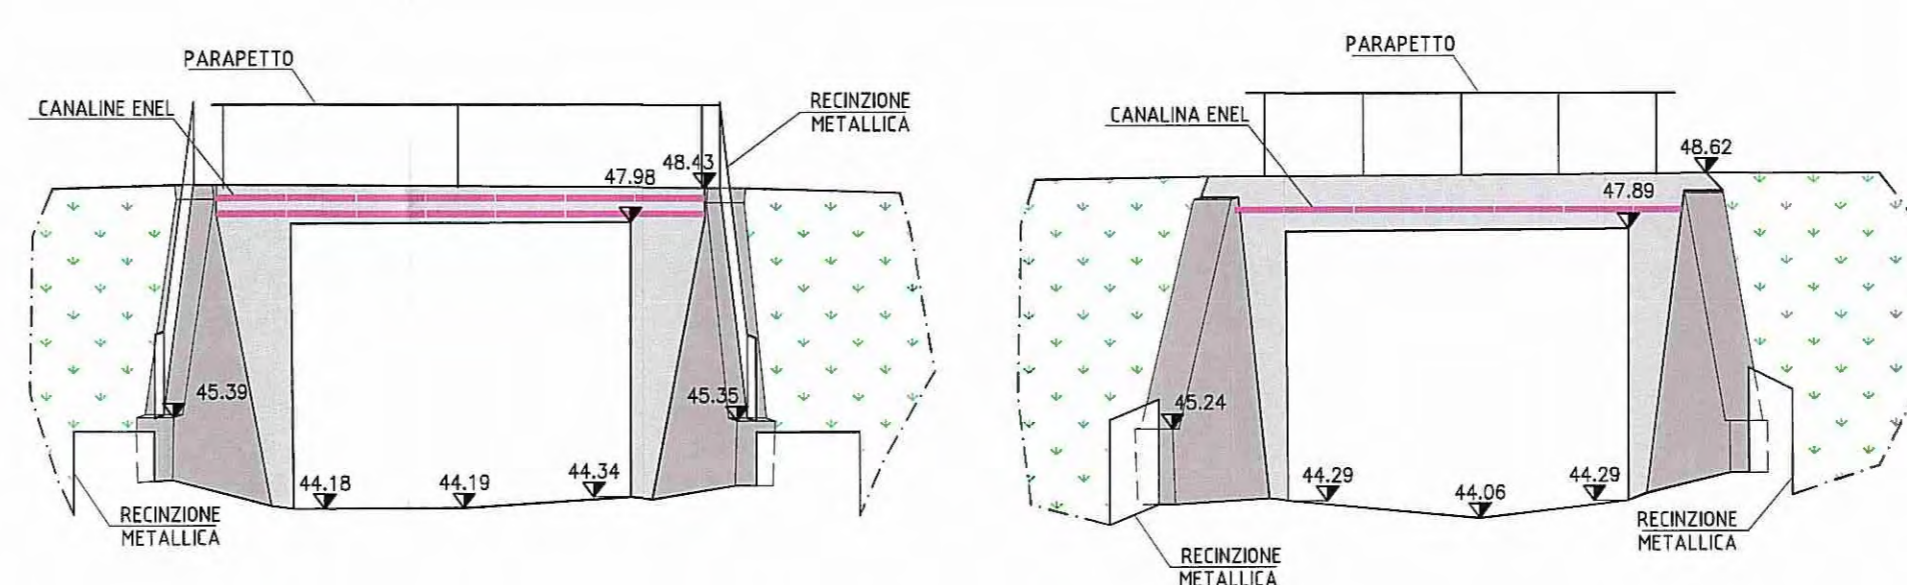

MANUFATTO 8 - LATO NORD (M08)



MANUFATTO 8 - LATO SUD (M08)




MANUFATTO 9 - LATO NORD (M09)



MANUFATTO 9 - LATO SUD (M09)



SCALA GRAFICA 0 2 m 4 m 6 m 8 m 10 m

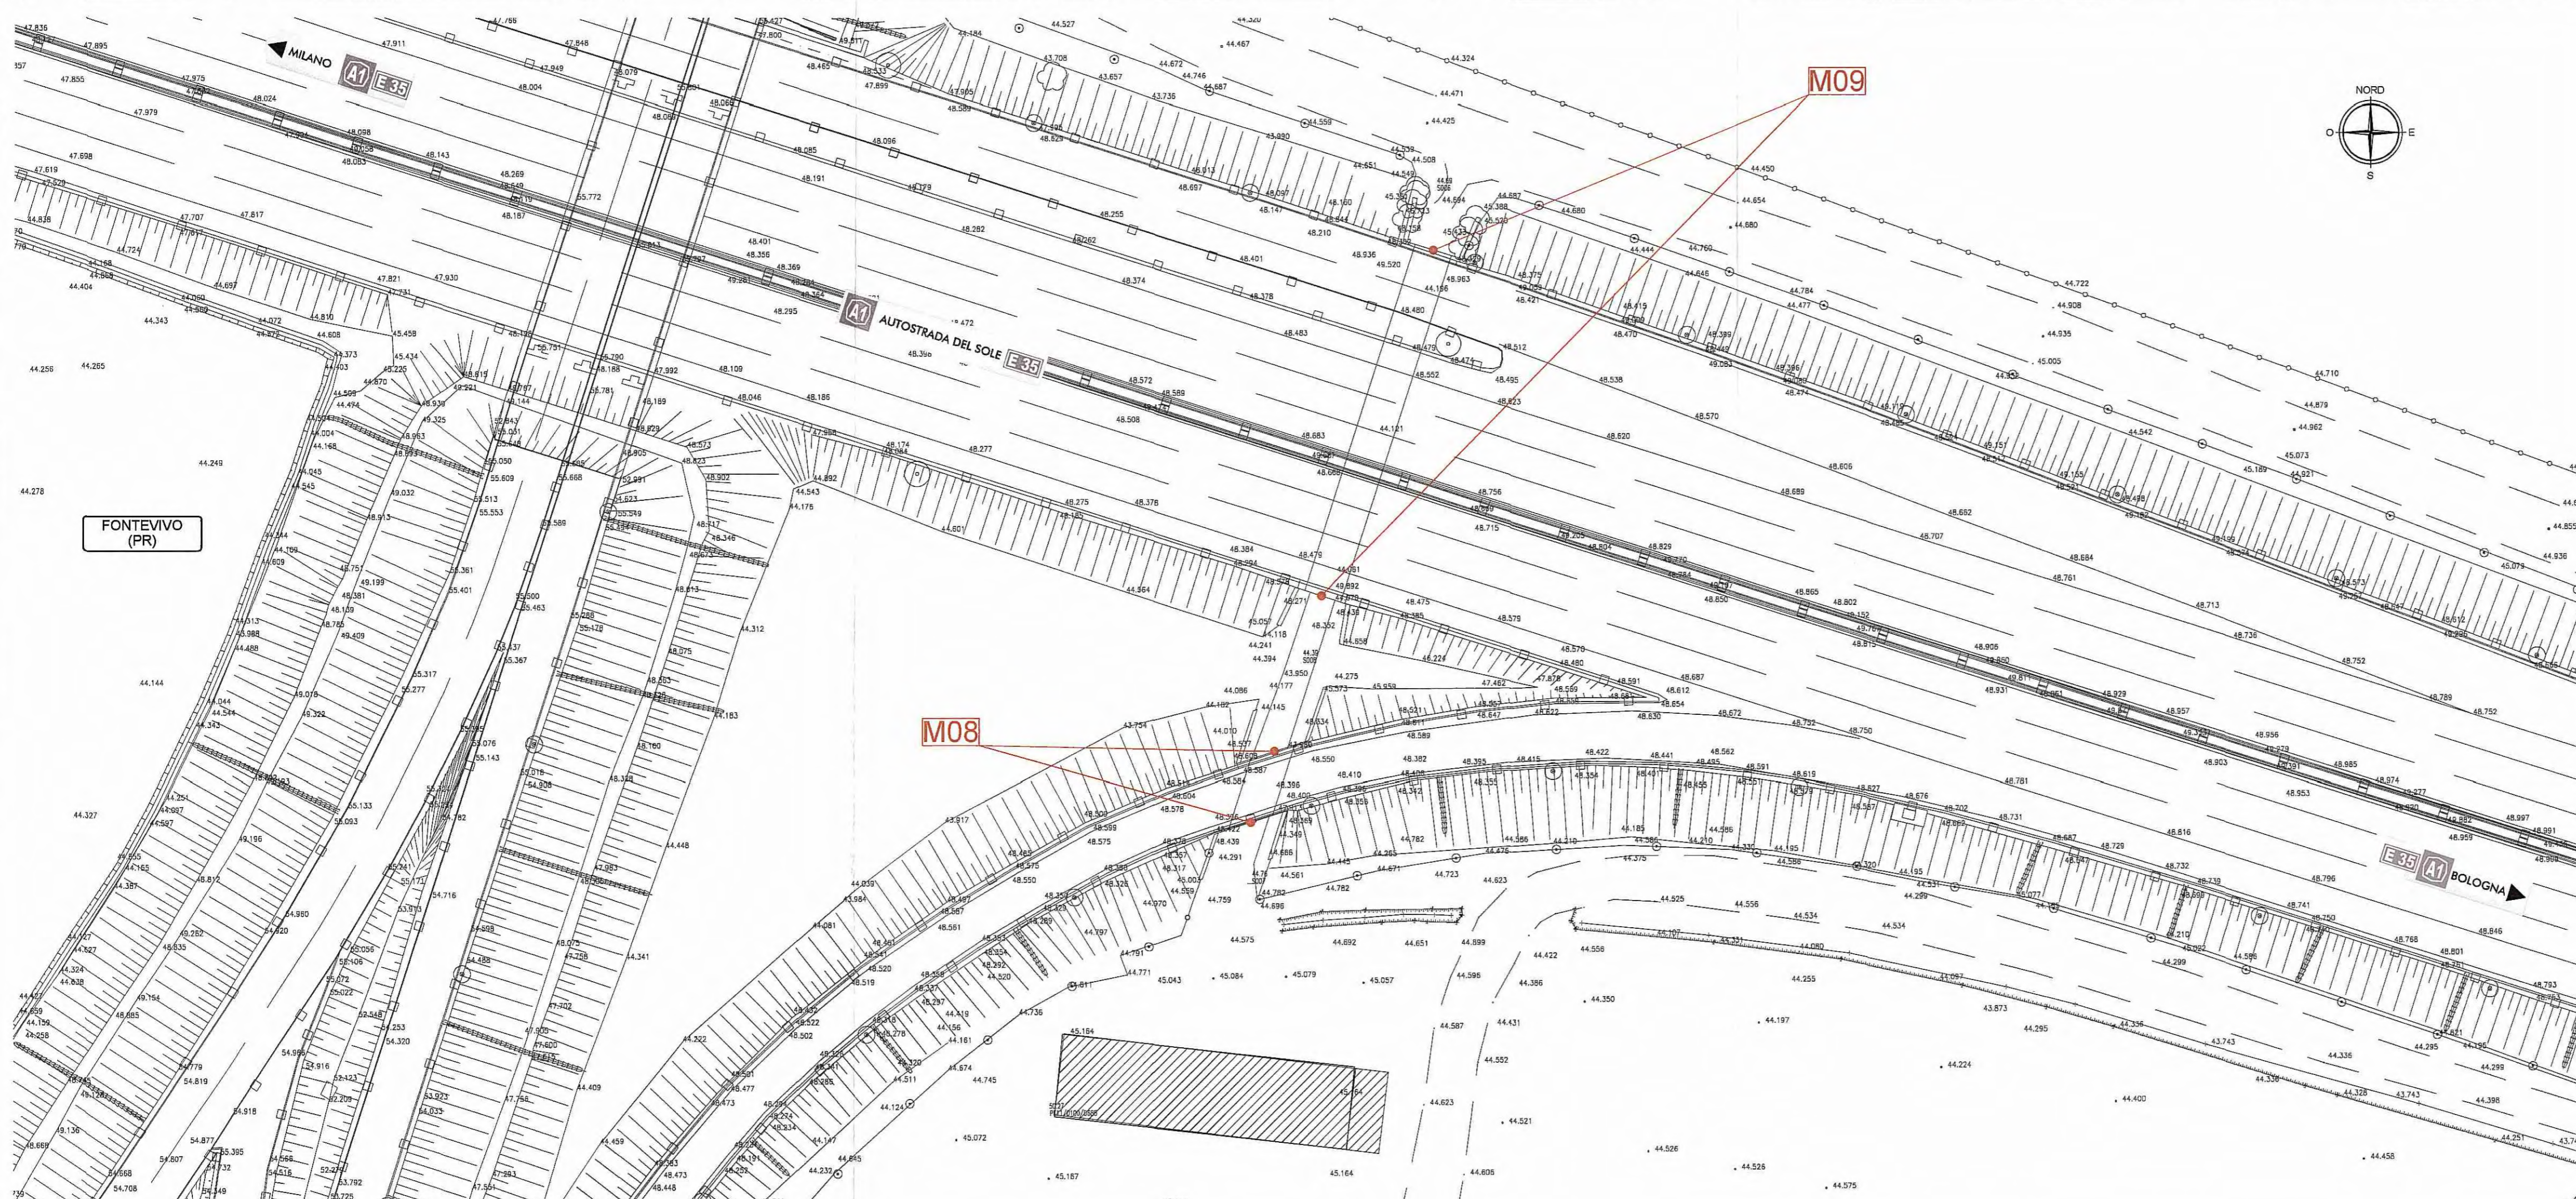

Committente:  
**AUTOCAMIONALE DELLA CISA S.p.A.**  
 Via Camboara 26/A - Frazione Ponte Taro - 43015 NOCETO (PR)

Impresa Esecutrice:  
**PIZZAROTTI**  
 FONDATA NEL 1910

**AUTOSTRADA DELLA CISA A15  
 RACCORDO AUTOSTRADALE A15/A22  
 CORRIDOIO PLURIMODALE TIRRENO-BRENNERO  
 RACCORDO AUTOSTRADALE FRA L' AUTOSTRADA DELLA CISA-FONTEVIVO (PR)  
 E L' AUTOSTRADA DEL BRENNERO-NOGAROLE ROCCA (VR). I LOTTO.**  
 C.U.P. G61B0400060008 C.I.G. 307068161E

**PROGETTO ESECUTIVO**

AUTOCAMIONALE DELLA CISA S.p.A.  
 Il Direttore TIBRE: *[Signature]* Il Responsabile del Procedimento: *[Signature]* Il Presidente: *[Signature]*

IMPRESA PIZZAROTTI & C. s.p.a.  
 Il Direttore Tecnico: *[Signature]* **Doct. Ing. Luca Bondanelli** Il Geologo: NA

PROGETTAZIONE DI:  
**PIZZAROTTI**  
 FONDATA NEL 1910 Il Progettista:  
 Ing. Fabio Nigrelli  
 Ordine degli Ingegneri della Provincia di Palermo n. 3581

A.T.I.: **idrosse** **ROCK SOIL** **VIA**  
 engineering s.p.a. s.p.a. s.p.a.  
 MANIFATTI MANIFATTI MANIFATTI  
 Coordinatore per la Sicurezza in fase di Progettazione:  
 Ing. Giovanni Maria Cepparotti  
 Ordine degli Ingegneri della Provincia di Viterbo n. 392

Consulenza specialistica a cura di:  
 NA Progettista Responsabile Integrazione Prestazioni Specialistiche:  
 Impresa Pizzarotti & C. s.p.a. **PIETRO MAZZOLI**  
 Ing. Pietro Mazzoli **PIETRO MAZZOLI**  
 Ordine degli Ingegneri della Provincia di Parma n. 821

Titolo Elaborato:  
**Generale  
 Generale - Rilievi  
 Scheda Manufatti - M08 e M09 scotari** Data Emissione Progetto:  
 18/03/2014  
 Scala:  
 1:500/100

Identif. Elaborato:	N.RO IDENTIFICATIVO	COOGE COMMESSA	LOTTO	FASE	ENTE	AMBITO	CAT. OPERA	N.RO OPERA	PARTE OPERA	TPO DOC.	N.RO PROGR. DOC.	REVISIONE
		RAAA	1	E	I	GE	XX	01	R	SC	005	

Rev.	Data	RIEMMISSIONE PROGETTO ESECUTIVO	DESCRIZIONE REVISIONE	F. LAVORO Redatto	F. NIGRELLI Controlato	MAZZOLI Approvato
A	18/03/2014	RIEMMISSIONE PROGETTO ESECUTIVO				