


ELABORATI DI RIFERIMENTO

GENERALE - GENERALE - GENERALE - RILIEVI - Planimetria stato di fatto - Tav. 20/29

RAAA 1 E I GE XX 01 R PL 020



LEGENDA

ELEMENTI DI CARATTERE TOPOGRAFICO

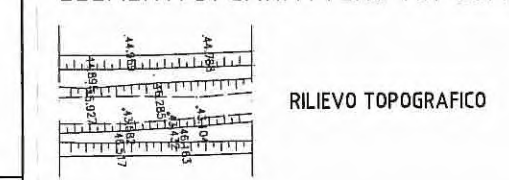

M10 MANUFATTI/TOMBOTTI RILEVATI

ELEMENTI DI CARATTERE GENERALE

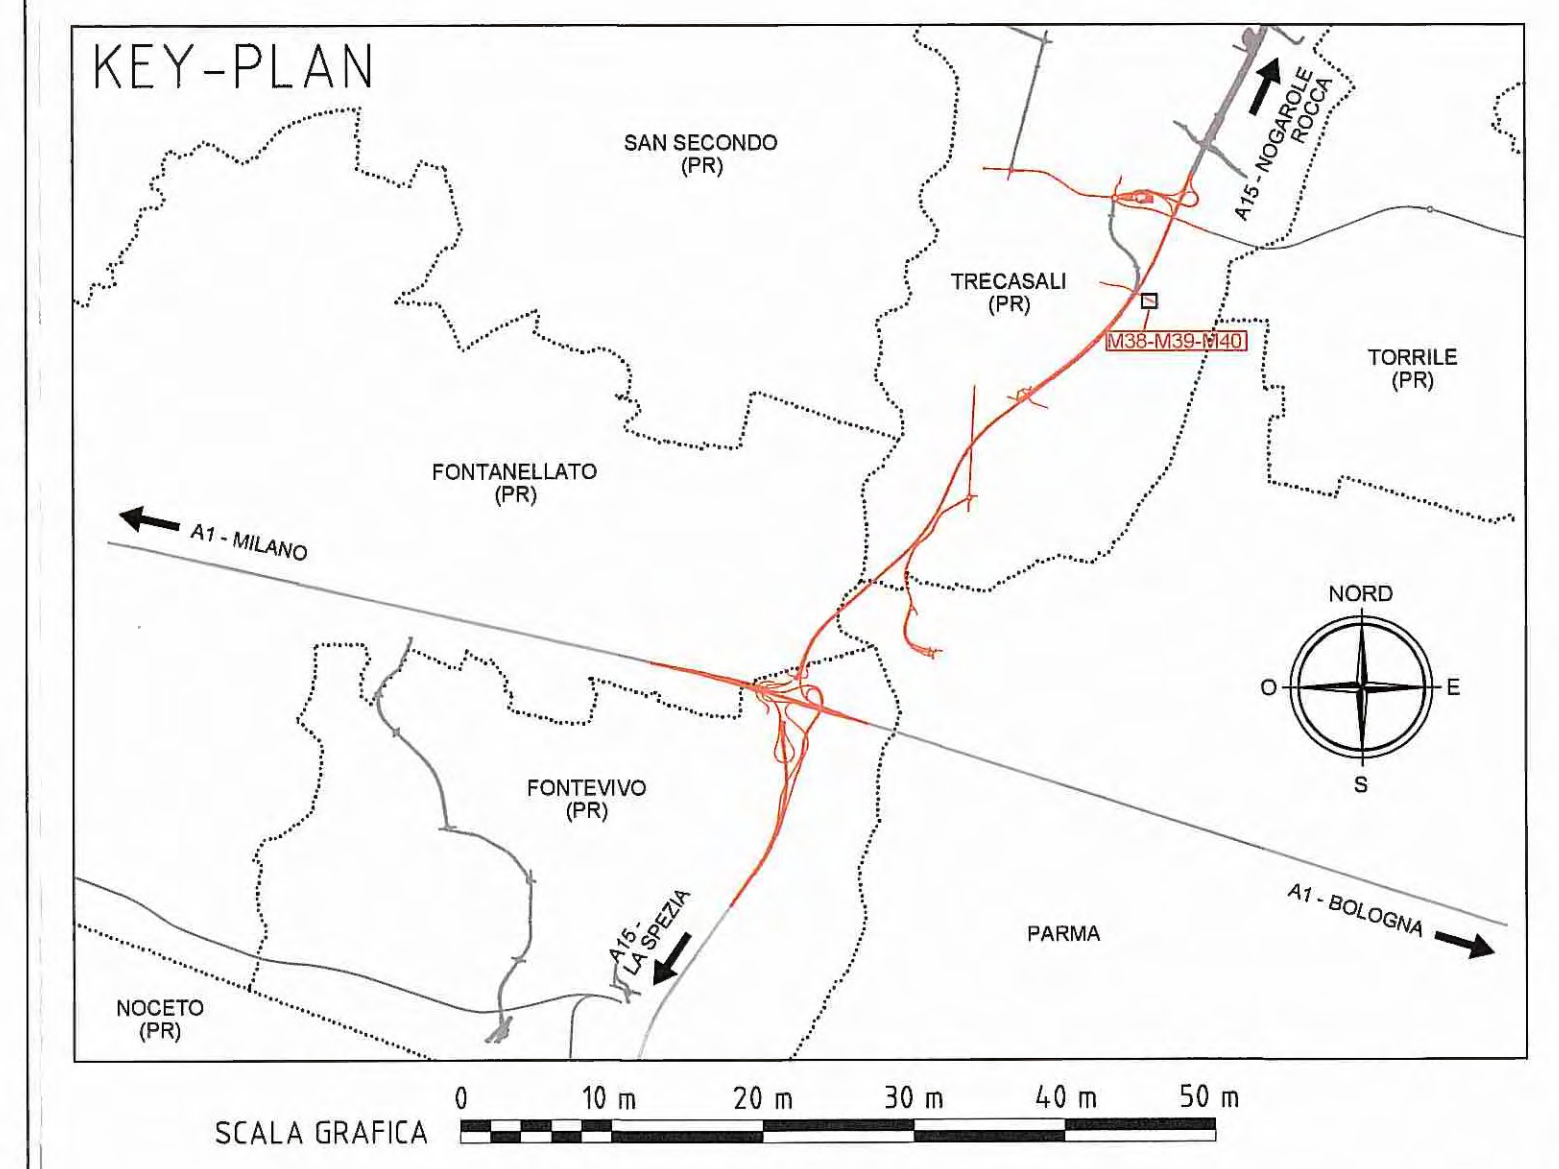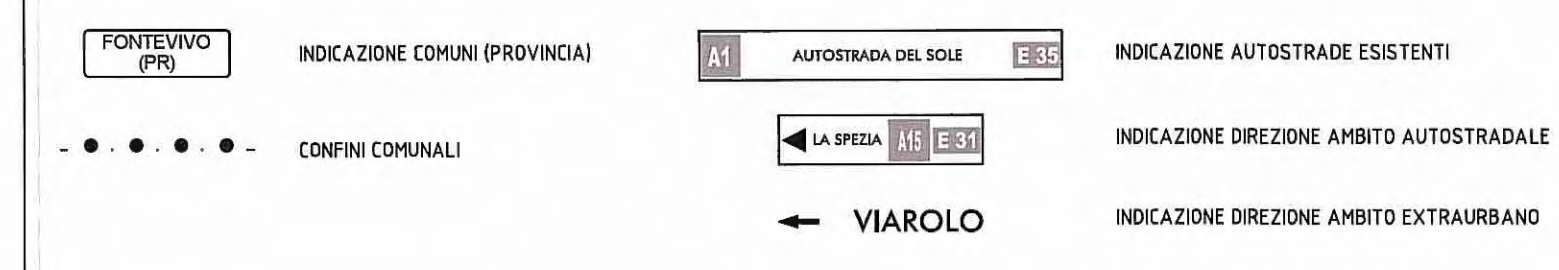

MANUFATTO M38 - LATO OVEST



MANUFATTO M39 - LATO SUD



MANUFATTO M40 - PARATOIA NORD



MANUFATTO M40 - LATO SUD





MANUFATTO M38 - LATO EST



MANUFATTO M39 - LATO NORD



MANUFATTO M40 - LATO EST

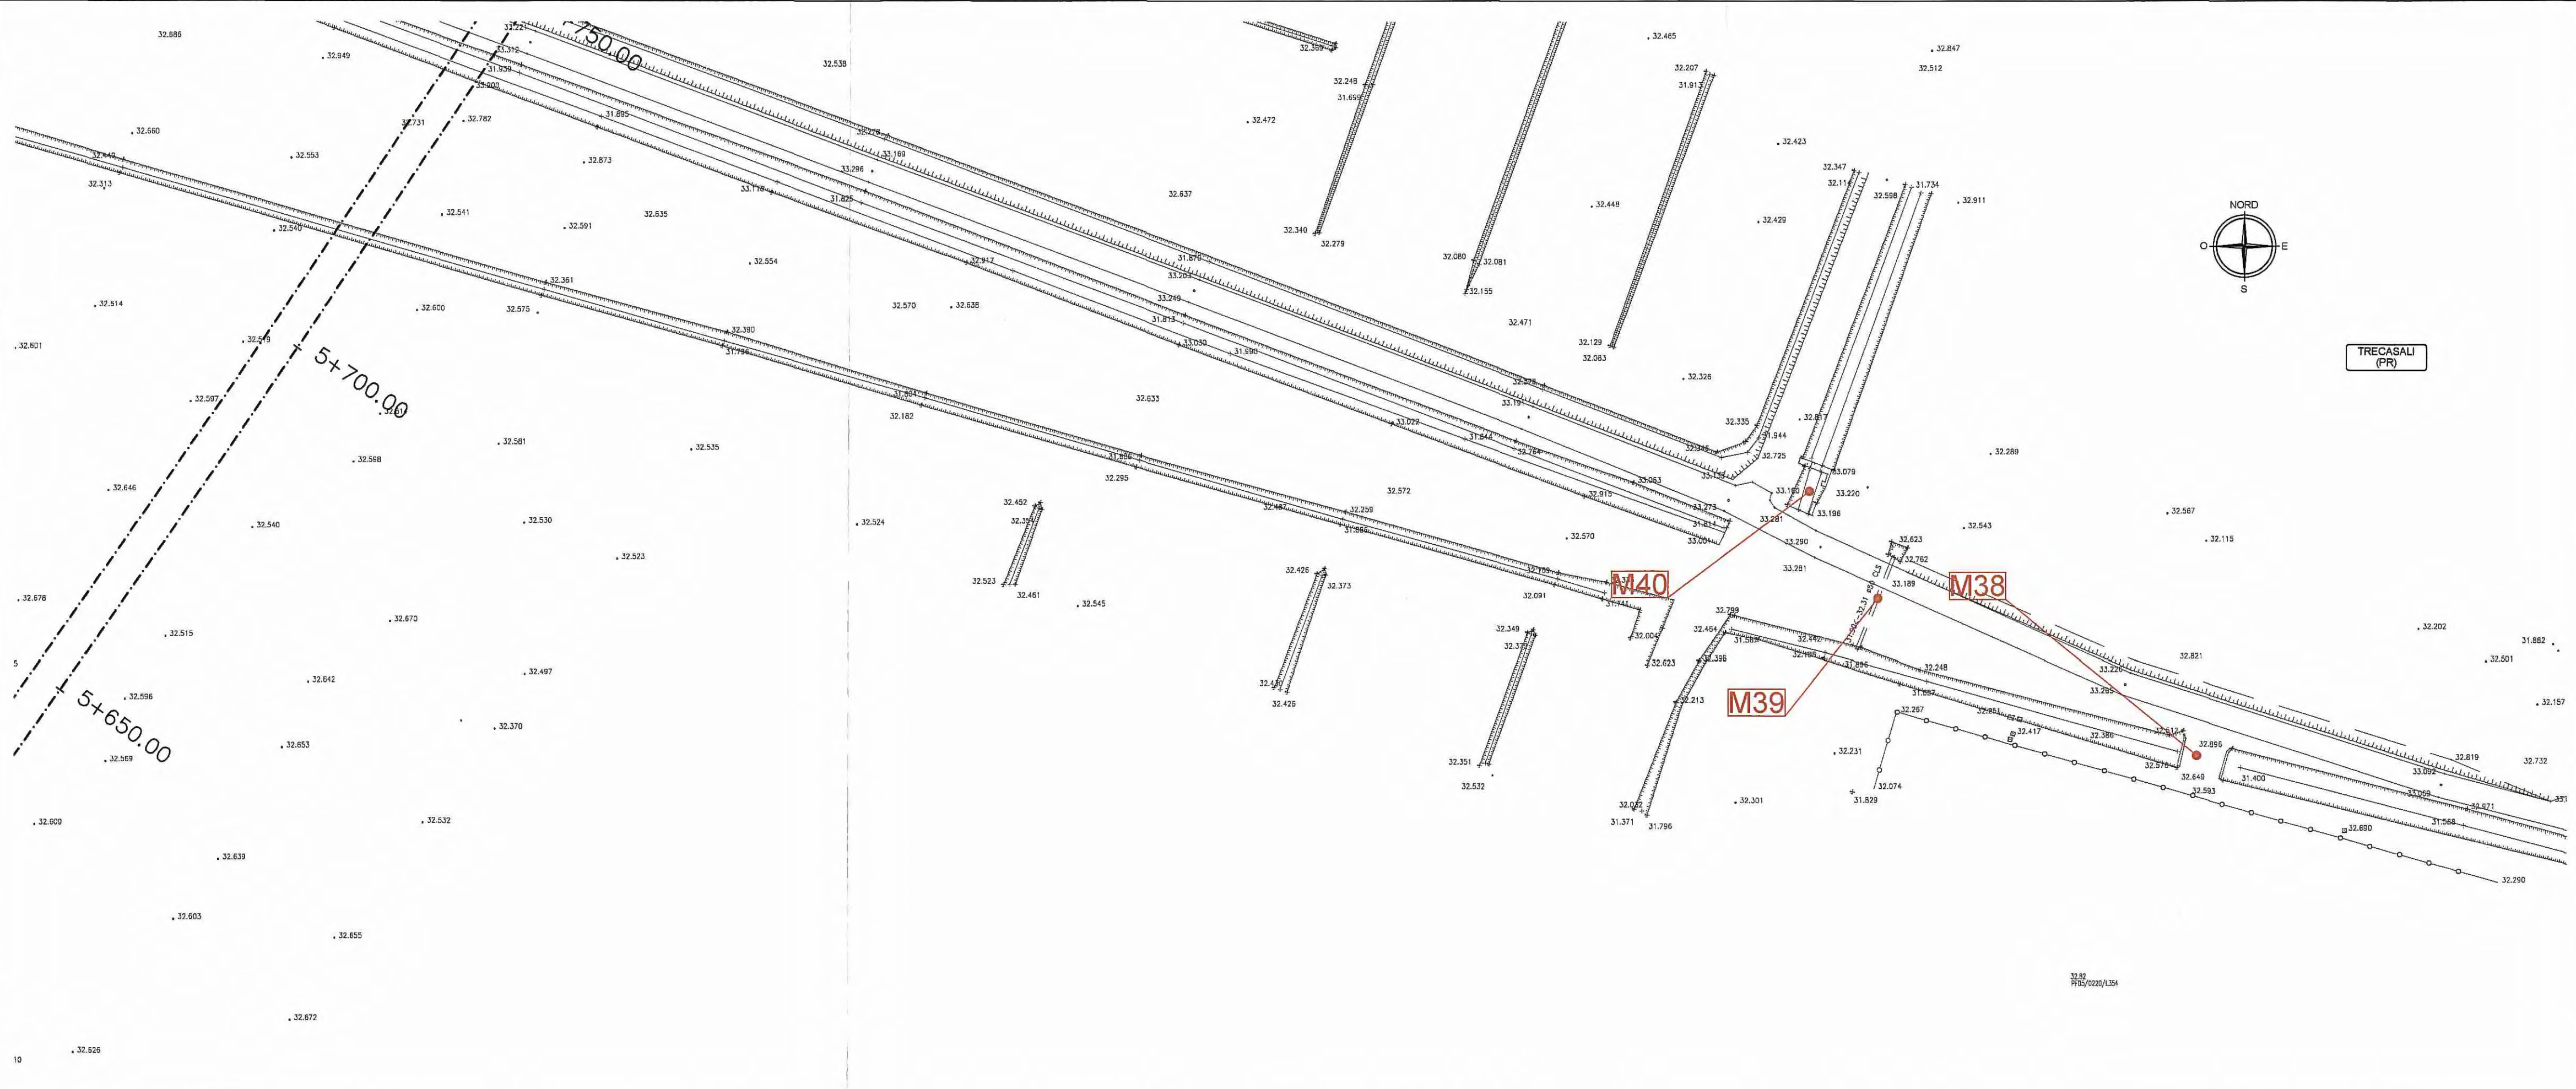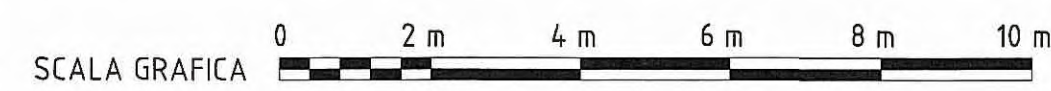

Committente: **AUTOCAMIONALE DELLA CISA S.p.A.**
Via Camboara 26/A - Frazione Ponte Taro - 43015 NOCETO (PR)

Impresa Esecutrice: **PIZZAROTTI** FONDATA NEL 1910

**AUTOSTRADA DELLA CISA A15
RACCORDO AUTOSTRADALE A15/A22
CORRIDOIO PLURIMODALE TIRRENO-BRENNERO
RACCORDO AUTOSTRADALE FRA L' AUTOSTRADA DELLA CISA-FONTEVIVO (PR)
E L' AUTOSTRADA DEL BRENNERO-NOGAROLE ROCCA (VR). I LOTTO.**
C.U.P. G61B0400060008 C.I.G. 307068161E

PROGETTO ESECUTIVO

AUTOCAMIONALE DELLA CISA S.p.A.
Il Direttore TIBRE: [Signature] Il Responsabile del Procedimento: [Signature] Il Presidente: [Signature]

IMPRESA PIZZAROTTI & C. S.p.A.
Il Direttore Tecnico: **Ing. Luca Boninelli** Il Geologo: NA

PROGETTAZIONE DI: **PIZZAROTTI** FONDATA NEL 1910 Il Progettista: **Ing. Fabio Nigrelli**
Ordine degli Ingegneri della Provincia di Palermo n. 3581

A.T.I.: **idresse** **ROCKSOIL** **VIA** **MANOVATE** **MANOVATE** **MANOVATE** Coordinatore per la Sicurezza in fase di Progettazione: **Ing. Giovanni Maria Cepparotti**
Ordine degli Ingegneri della Provincia di Viterbo n. 392

Consulenza specialistica a cura di: **NA** Progettista Responsabile Integrazione Prestazioni Specialistiche: **Ing. Pietro Mazzoli**
Impresa Pizzarotti & C. S.p.A. **ING. PIETRO MAZZOLI**
Ordine degli Ingegneri della Provincia di Parma n. 821

Titolo Elaborato: **Generale Generale - Rilievi Scheda Manufatti - M38, M39, M40 tombini** Data Emissione Progetto: **18/03/2014**
Scala: **1:500/100**

NUM. IDENTIFICATIVO	CODICE COMMESSA	LOTTO	FASE	ENTE	AMBITO	CAT. OPERA	NUM. OPERA	PARTE OPERA	TIPO DOC.	NUM. PROG. DOC.	REVISIONE
	RAAA	1	E	I	GE	XX	01	R	SC	019	A

Rev.	Data	DESCRIZIONE REVISIONE	F. LAVORO	F. NIGRELLI	MAZZOLI
A	18/03/2014	RIEMMISSIONE PROGETTO ESECUTIVO	Redatto	Controlato	Approvato