


ELABORATI DI RIFERIMENTO

GENERALE - GENERALE - GENERALE - RILIEVI - Planimetria stato di fatto - Tav. 23/29

RAAA 1 E I GE XX 01 R PL 023


LEGENDA

ELEMENTI DI CARATTERE TOPOGRAFICO

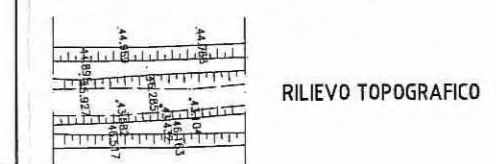



**M10** MANUFATTI/TOMBOTTI RILEVATI

ELEMENTI DI CARATTERE GENERALE

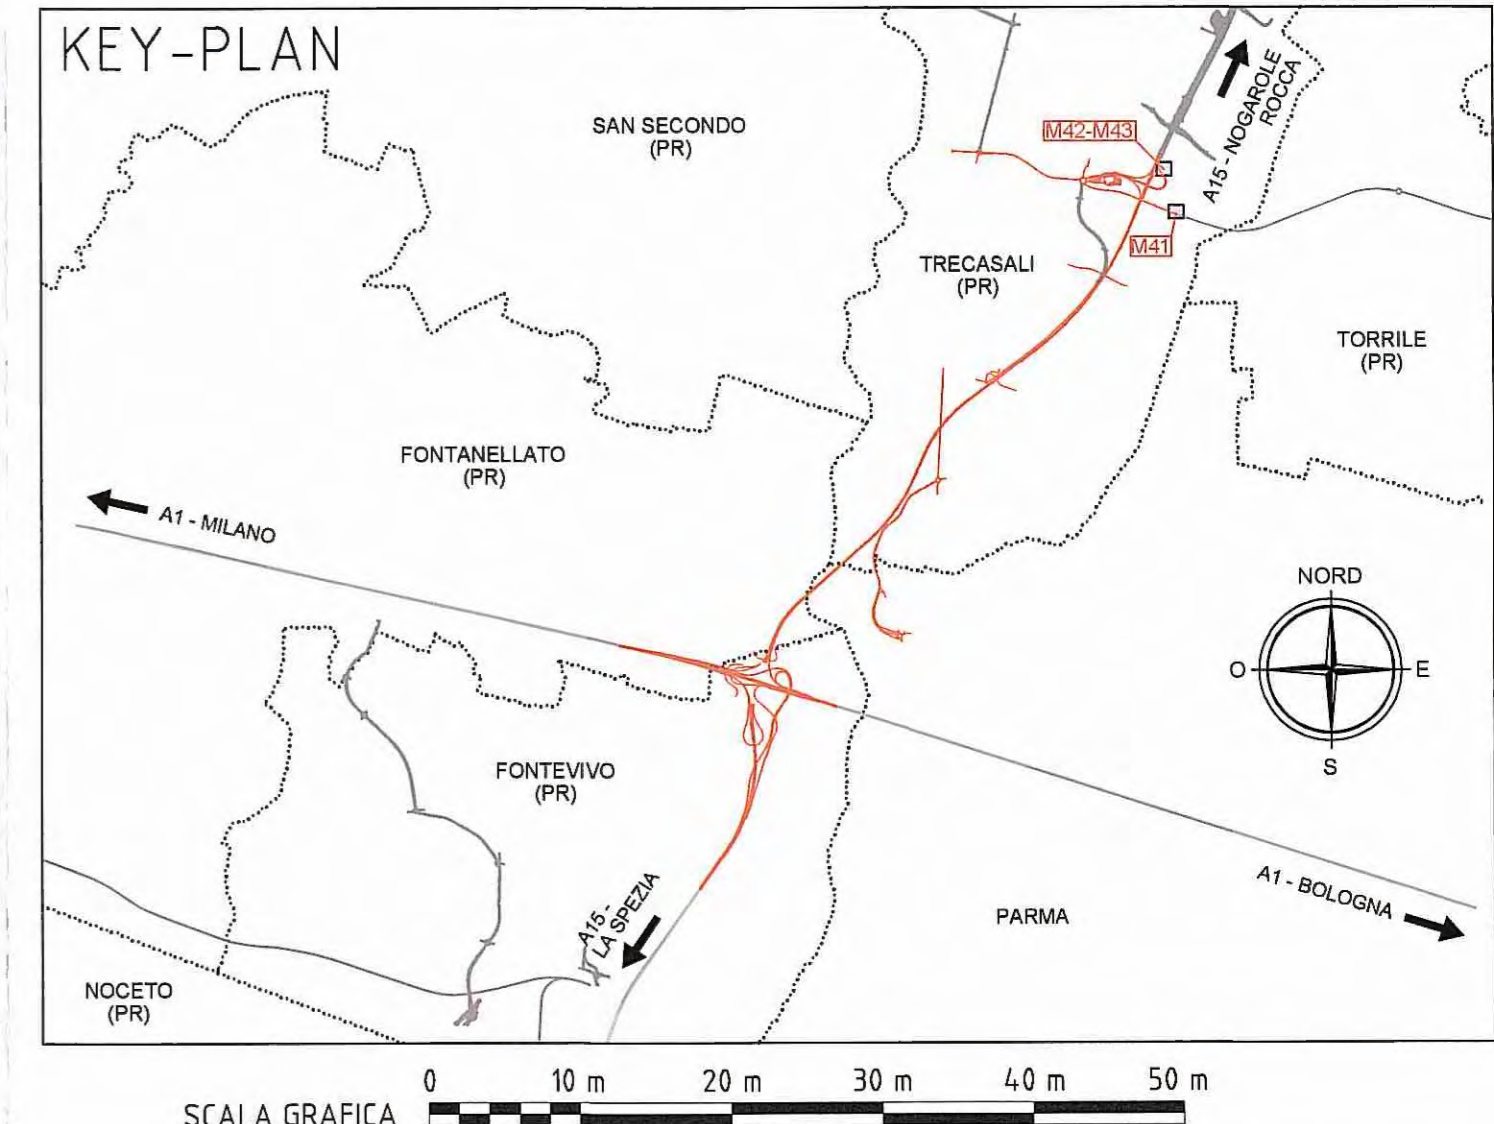

MANUFATTO M41 - LATO NORD

MANUFATTO M41 - LATO SUD

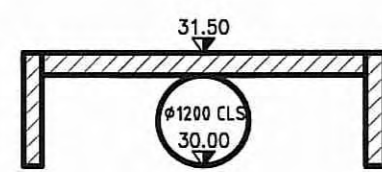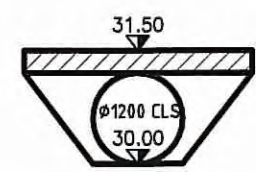




MANUFATTO M42 - LATO NORD

MANUFATTO M42 - LATO SUD



MANUFATTO M43 - LATO EST

MANUFATTO M43 - LATO OVEST

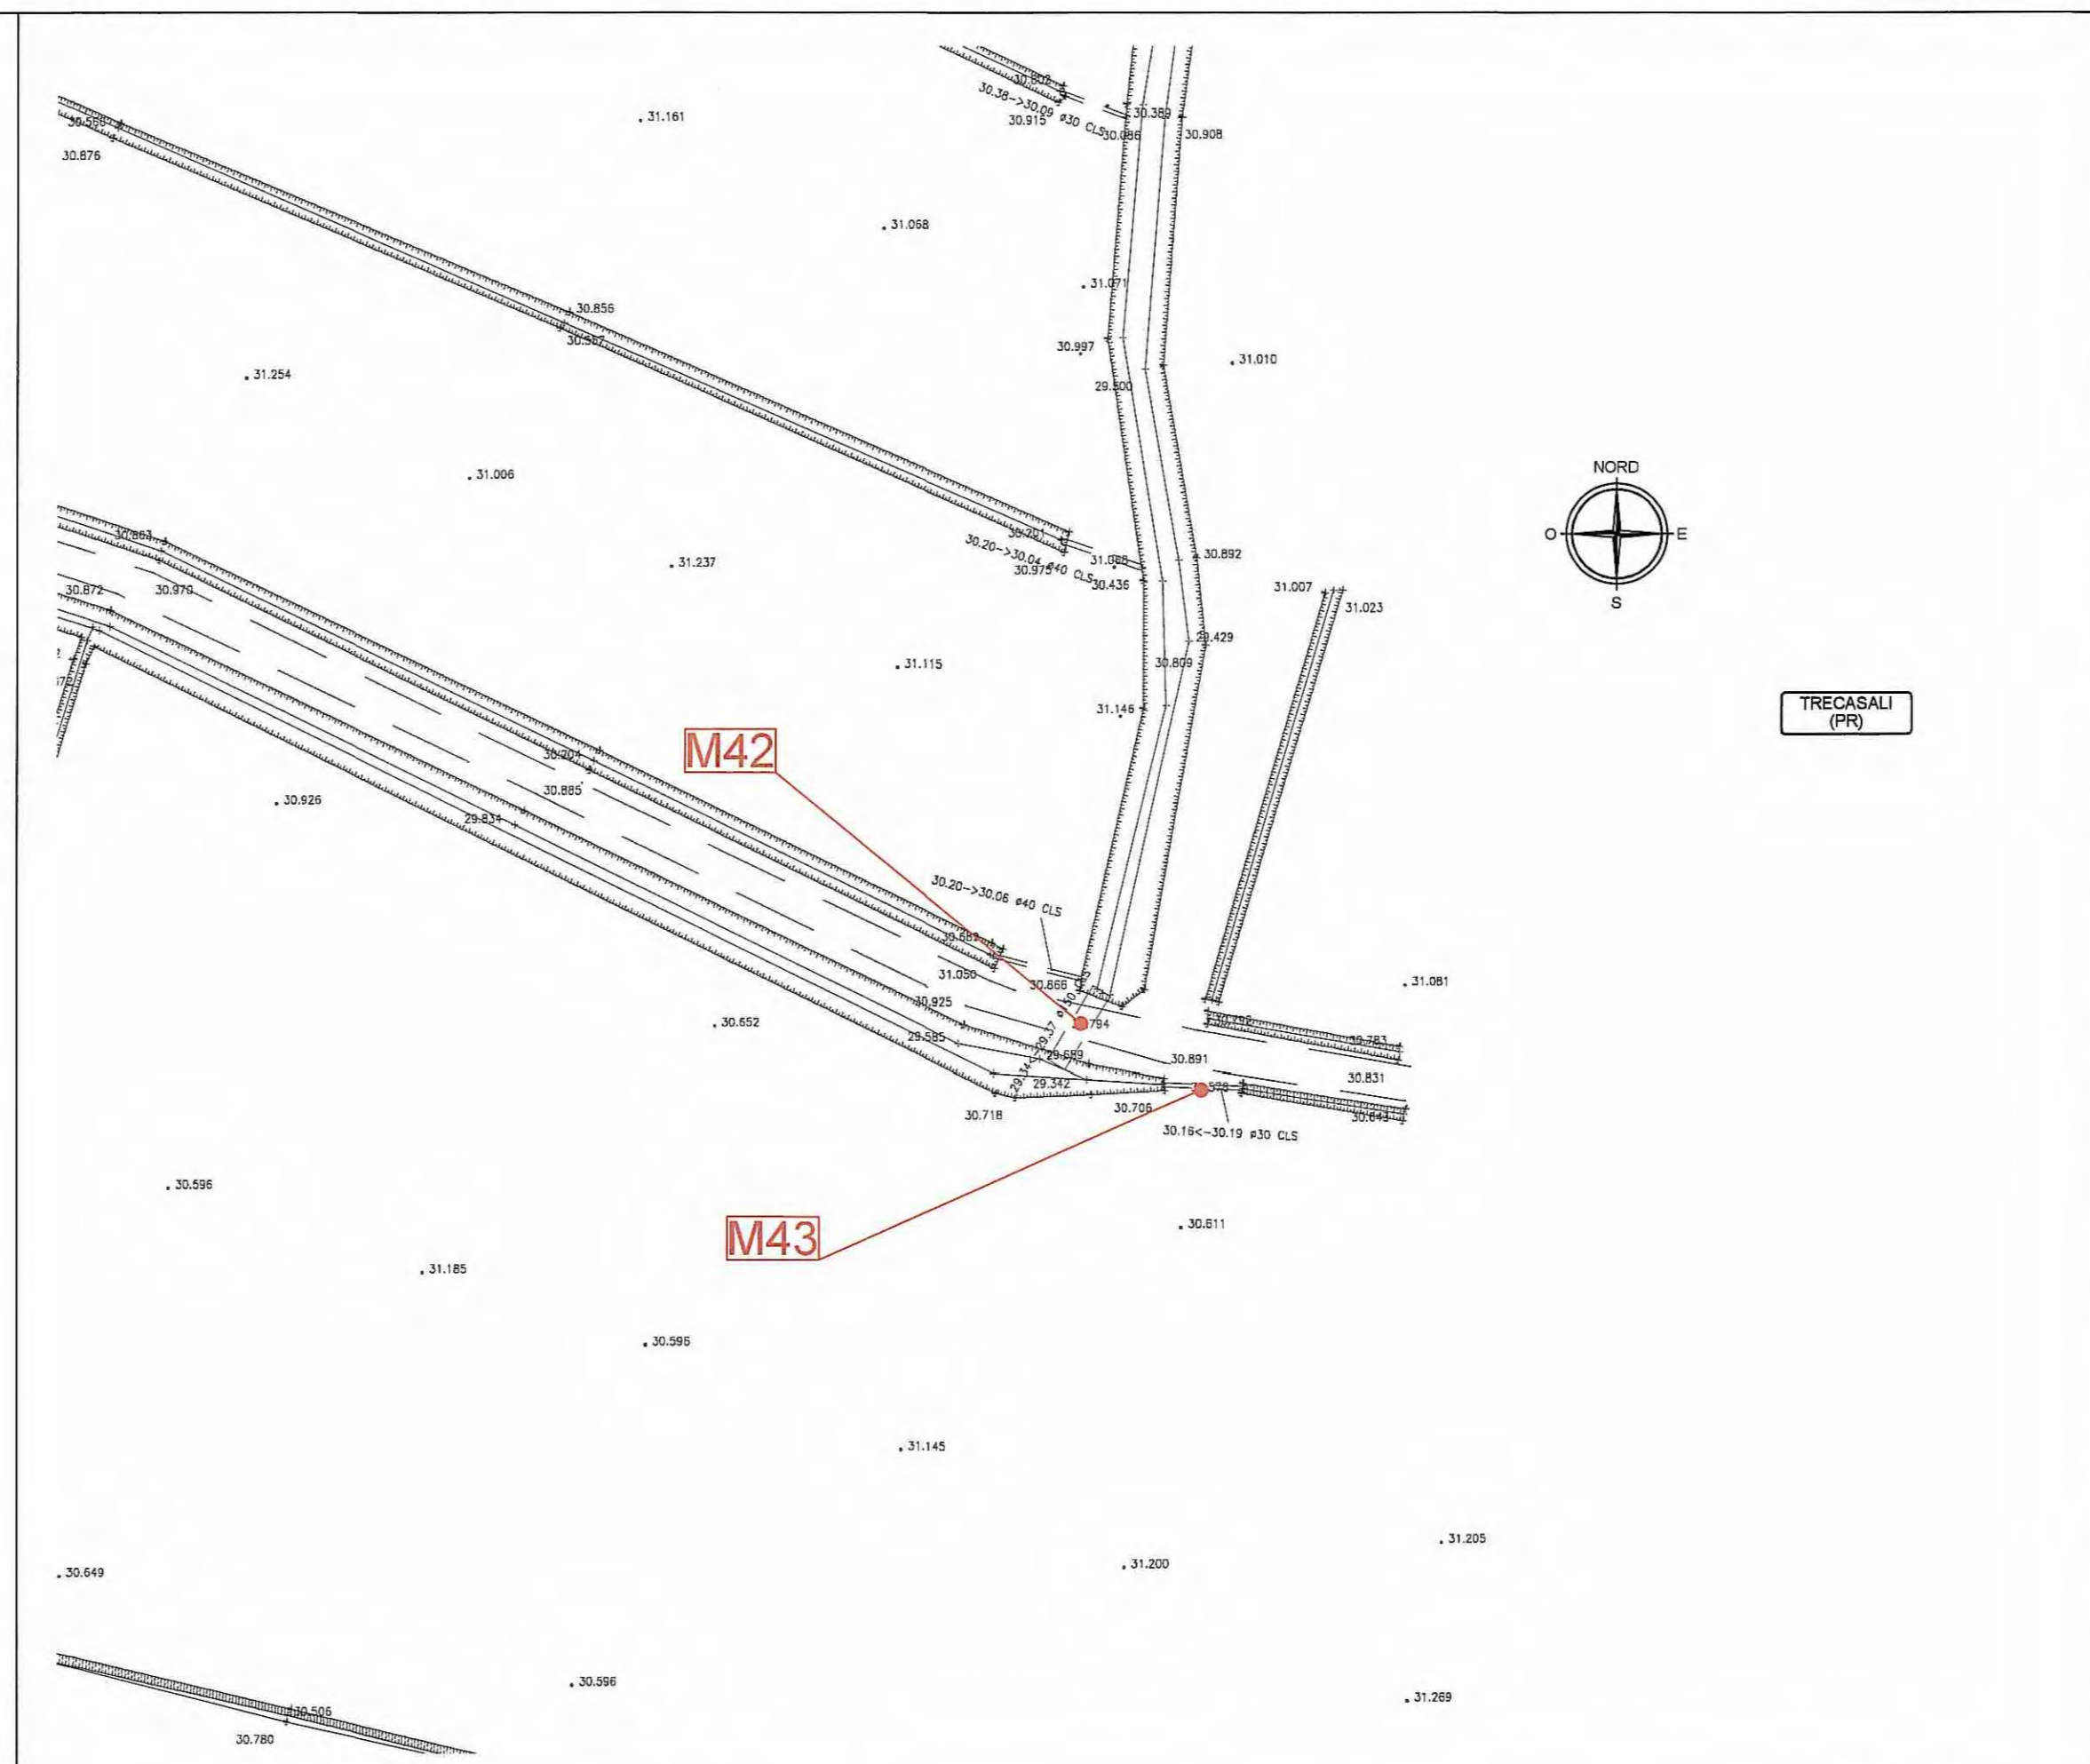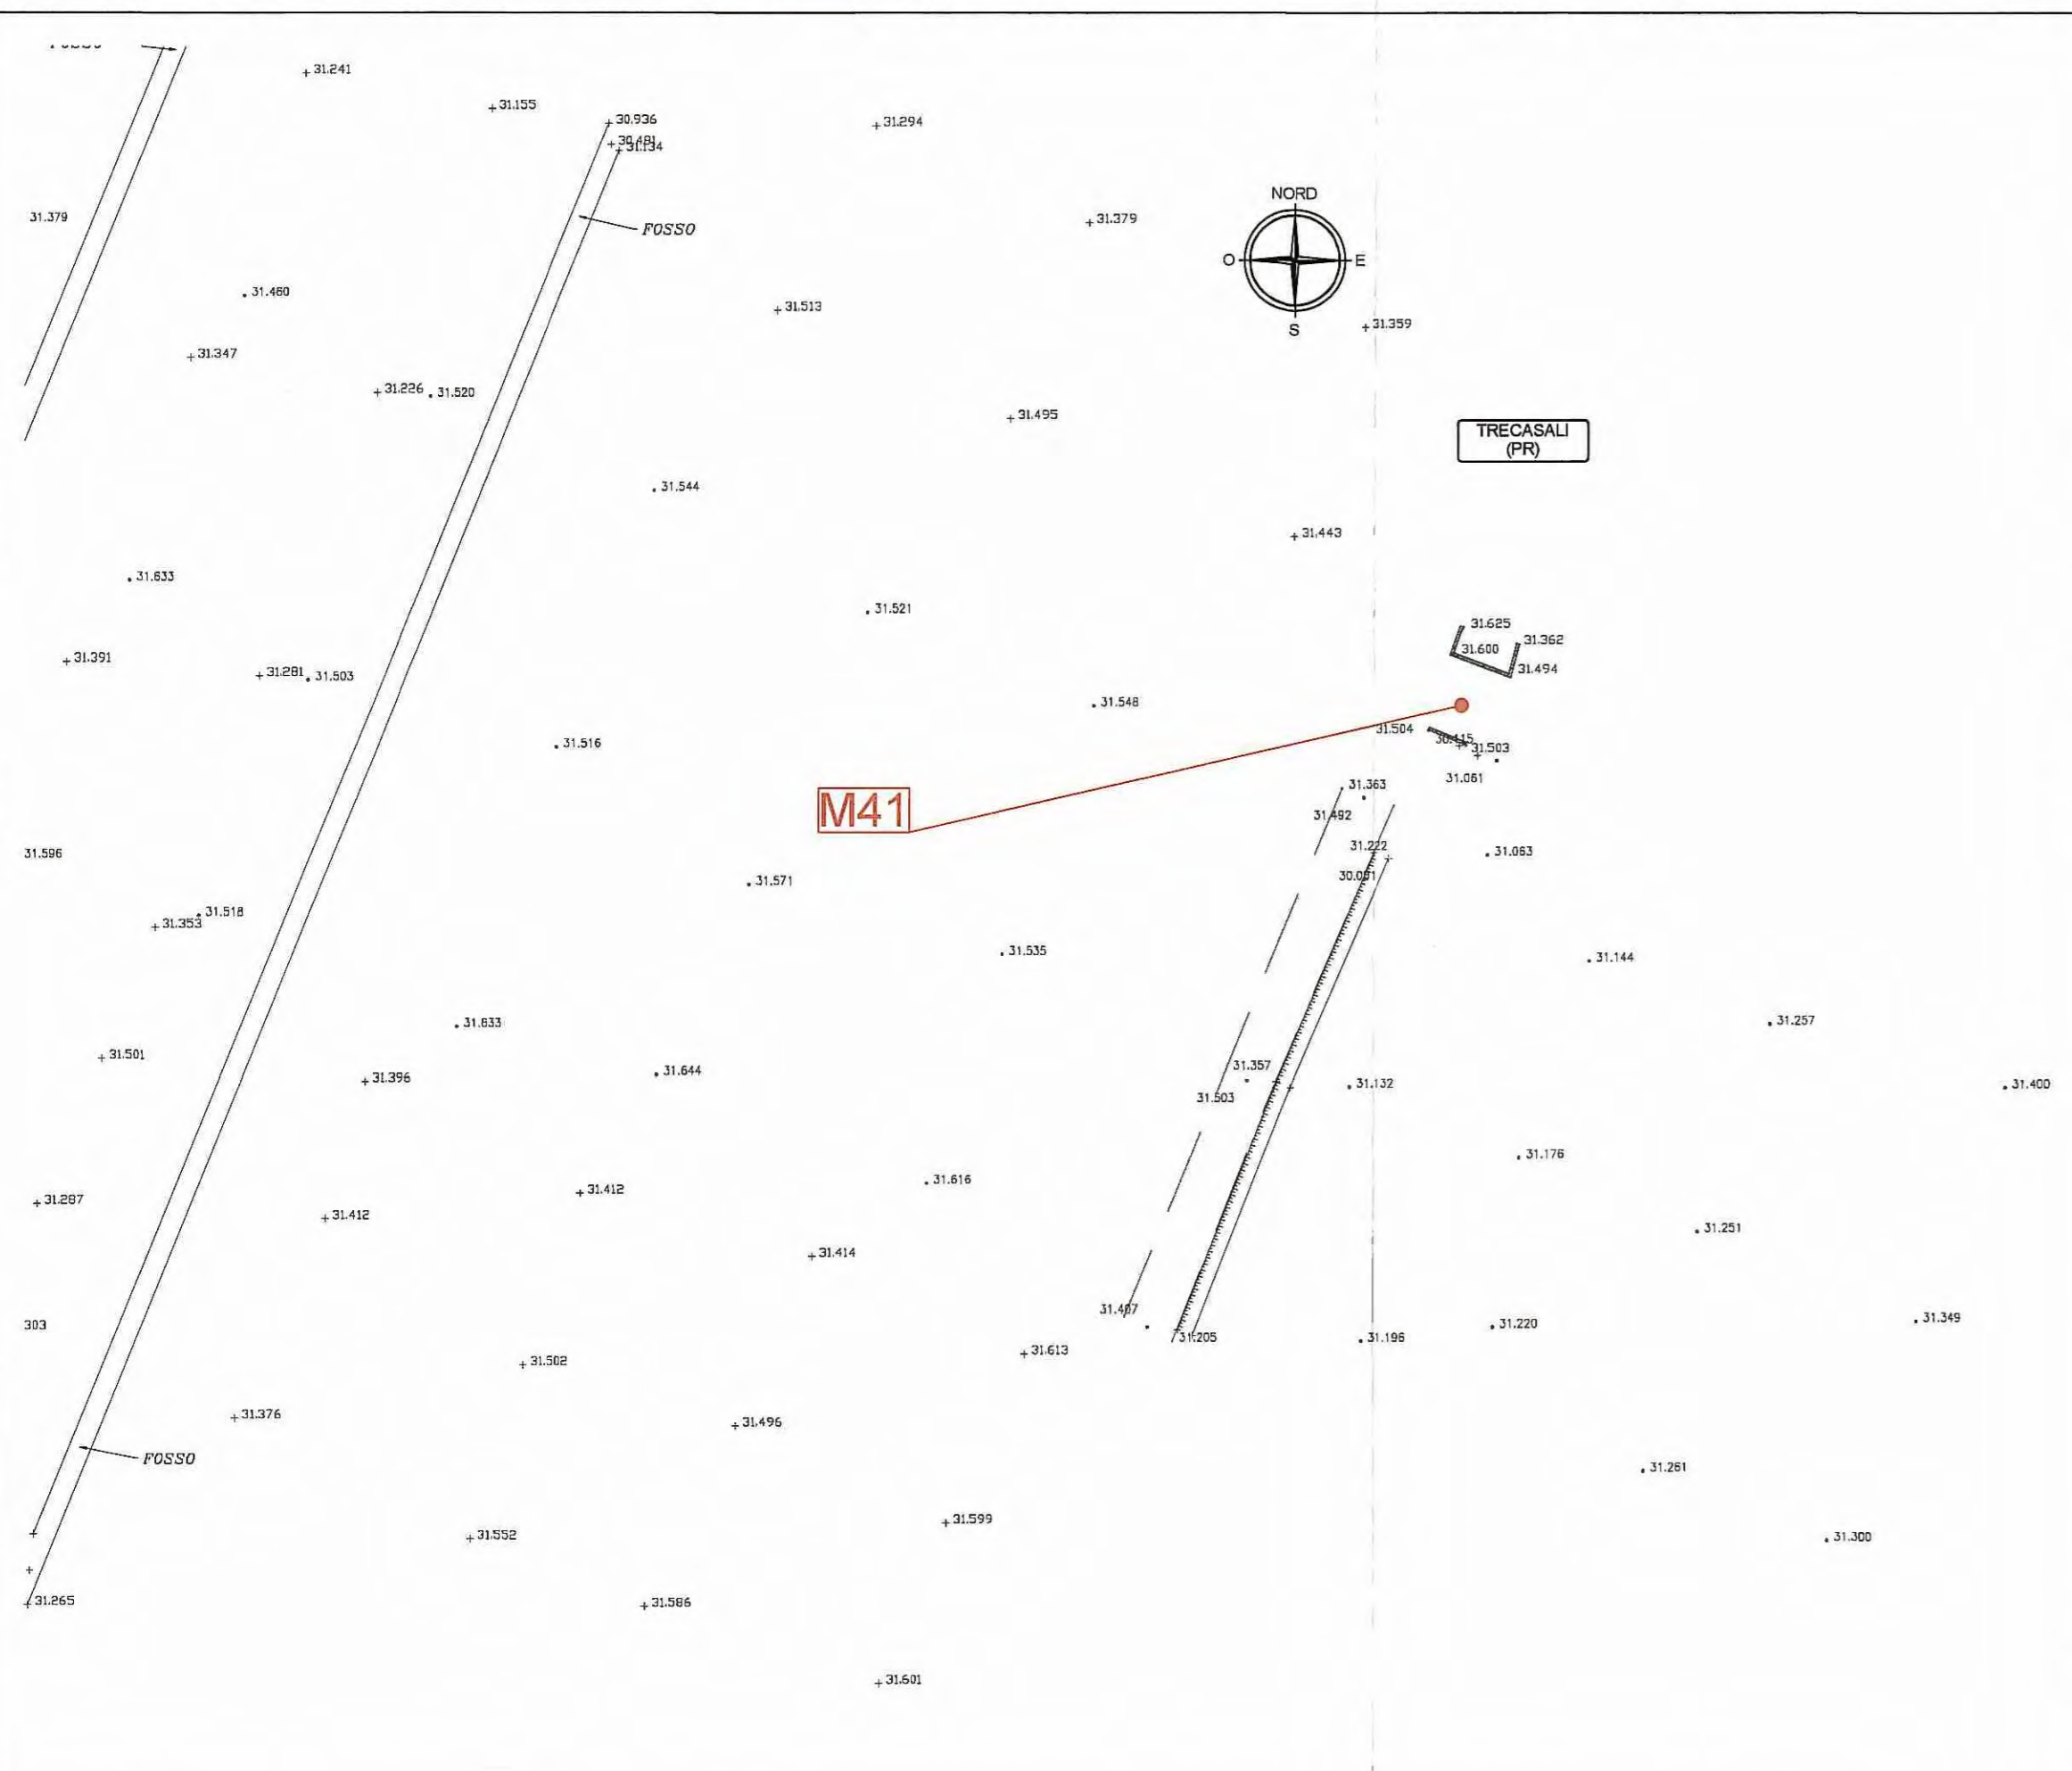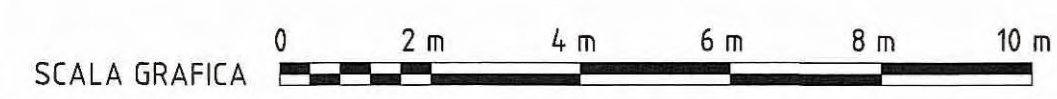

Committente: **AUTOCAMIONALE DELLA CISA S.p.A.**  
Via Camboara 26/A - Frazione Ponte Taro - 43015 NOCETO (PR)

Impresa Esecutrice: **PIZZAROTTI** FONDATA NEL 1910

**AUTOSTRADA DELLA CISA A15  
RACCORDO AUTOSTRADALE A15/A22  
CORRIDOIO PLURIMODALE TIRRENO-BRENNERO  
RACCORDO AUTOSTRADALE FRA L' AUTOSTRADA DELLA CISA-FONTEVIVO (PR)  
E L' AUTOSTRADA DEL BRENNERO-NOGAROLE ROCCA (VR). I LOTTO.**  
C.U.P. G61B0400060008 C.I.G. 307068161E

**PROGETTO ESECUTIVO**

AUTOCAMIONALE DELLA CISA S.p.A.  
Il Direttore TIRE: [Signature] Il Responsabile dell'Impedimento: [Signature] Il Presidente: [Signature]

IMPRESA PIZZAROTTI & C. S.p.A.  
Il Direttore Tecnico: **Don. Ing. Luca Bondanelli** Il Geologo: NA

PROGETTAZIONE DI: **PIZZAROTTI** FONDATA NEL 1910 Il Progettista: **Ing. Fabio Nigrelli**  
Ordine degli Ingegneri della Provincia di Palermo n. 3581  
A.T.I.: **idroesse engineering** **ROCK SOUL** **VIA** Coordinatore per la Sicurezza in fase di Progettazione:  
**Ing. Giovanni Maria Cepparotti**  
Ordine degli Ingegneri della Provincia di Viterbo n. 392

Consulenza specialistica a cura di: NA Progettista Responsabile Integrazione Prestazioni Specialistiche:  
**Ing. Pietro Mazzoli**  
IMPRESA PIZZAROTTI & C. S.p.A.  
Ordine degli Ingegneri della Provincia di Parma n. 3210

Titolo Elaborato: **Generale Generale - Rilievi** Schede Manufatti - M41, M42, M43 tombini  
Data Emisione Progetto: **18/03/2014**  
Scala: **1:500/100**

NUM. IDENTIFICATIVO	CODICE COMMESSA	LOTTO	FASE	ENTE	AMBITO	CAT. OPERA	NUM. OPERA	PARTE OPERA	TIPO DOC.	NUM. PROG. DOC.	REVISIONE
	RAAA	1	E	I	GE	XX	01	R	SC	020	A

Rev.	Data	DESCRIZIONE REVISIONE	F. LANDO Redatto	F. NIGRELLI Controllo	MAZZOLI Approvato
A	18/03/2014	RIEMMISSIONE PROGETTO ESECUTIVO			