


**DESCRIZIONE DELLA MODIFICA:**

Le finche delle transizioni sono state integrate con le sigle indicate negli elaborati GEBS00GPC006, GEBS00GPC007 EGEB00GPC013.

← LA SPEZIA

VERONA →

BARRIERE DI PROGETTO (*)		SIMBOLI	
	BARRIERA METALLICA CLASSE "H4" DA BORDO PONTE		TERMINALE DI INIZIO IMPIANTO IN RILEVATO
	BARRIERA METALLICA CLASSE "H4" DA BORDO PONTE CON RETE INTEGRATA		TERMINALE SPECIALE TESTATO DI CLASSE > P2 BIFACIALE
	BARRIERA METALLICA CLASSE "H4" DA BORDO LATERALE		TERMINALE DI FINE IMPIANTO
	BARRIERA METALLICA CLASSE "H3" DA BORDO PONTE		ANCORAGGIO AL MURO
	BARRIERA METALLICA CLASSE "H3" DA BORDO PONTE CON RETE INTEGRATA		APERTURA PROFILO REDIRETTIVO COME DA ELABORATI DI PROGETTO DELLA GALLERIA
	BARRIERA METALLICA CLASSE "H3" DA BORDO LATERALE		RICHIAMO ALLE MODALITÀ DI INSTALLAZIONE (XX) E LUNGHEZZA DEL TRATTO (L)
	BARRIERA METALLICA CLASSE "H3" DA BORDO LATERALE CON RETE INTEGRATA		SCHEMA DI INSTALLAZIONE
	BARRIERA METALLICA CLASSE "H2" DA BORDO PONTE		LIMITI DI INTERVENTO PROGETTO STRADALE
	BARRIERA METALLICA CLASSE "H2" DA BORDO LATERALE		GIUNTI ORDINARI
	BARRIERA METALLICA CLASSE "H1" DA BORDO LATERALE		GIUNTI SPECIALI
	BARRIERA METALLICA CLASSE "H12" DA BORDO LATERALE	<b>OPERE DI COMPLETAMENTO</b>	
	PROFILO REDIRETTIVO IN GALLERIA		PANNELLO A MESSAGGIO VARIABILE (PMV)
	BARRIERA MOVIBILE PER VARCHI (BAV)		SUPPORTI PER SEGNALETICA NON CEDEVOLI
	TRANSIZIONE [TR]		PALO DI ILLUMINAZIONE SU PLINTO
	ATTENUATORE D'URTO CLASSE 100 REDIRETTIVO		PALO DI ILLUMINAZIONE SU BORDO OPERA D'ARTE
	ATTENUATORE D'URTO CLASSE 50 REDIRETTIVO		TORRE FARO
(*) Rif. ai requisiti di progetto di cui al par. 12 della "Rel. Tecnica Barriere di Sicurezza"			BARRIERA ACUSTICA
			BARRIERA DA SPARTITRAFFICO SU A1 ESISTENTE

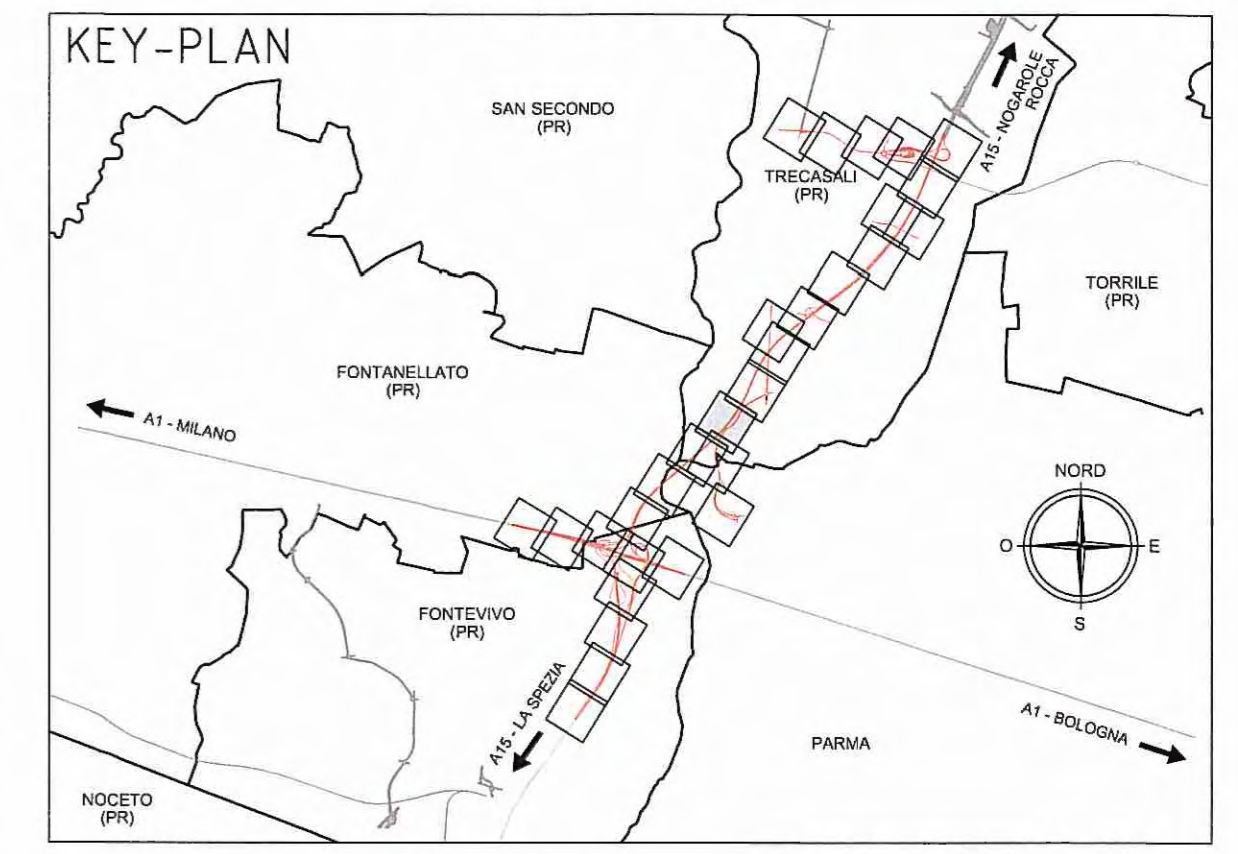

**ELABORATI DI RIFERIMENTO**

RAAA1EIGEB00GPC001	Modalità di installazione - TAV. 1/2
RAAA1EIGEB00GPC002	Modalità di installazione - TAV. 2/2
RAAA1EIGEB00GPC003	Schemi di installazione e dettagli - TAV. 1/3
RAAA1EIGEB00GPC004	Schemi di installazione e dettagli - TAV. 2/3
RAAA1EIGEB00GPC005	Schemi di installazione e dettagli - TAV. 3/3
RAAA1EIGEB00GPC006	Transizioni - TAV. 1/3
RAAA1EIGEB00GPC007	Transizioni - TAV. 2/3
RAAA1EIGEB00GPC013	Transizioni - TAV. 3/3

Committente:

**AUTOCAMIONALE DELLA CISA S.p.A.**  
Via Cambara 26/A - Frazione Ponte Taro - 43015 NOCETO (PR)

Impresa Esecutrice:

**PIZZAROTTI**  
FONDATA NEL 1910

**AUTOSTRADA DELLA CISA A15  
RACCORDO AUTOSTRADALE A15/A22  
CORRIDOIO PLURIMODALE TIRRENO-BRENNERO  
RACCORDO AUTOSTRADALE FRA L' AUTOSTRADA DELLA CISA-FONTEVIVO (PR)  
E L' AUTOSTRADA DEL BRENNERO-NOGAROLE ROCCA (VR), I LOTTO.**  
C.U.P. G61B04000060008 C.I.G. 307068161E

**PROGETTO ESECUTIVO**

Il Direttore TIBRE:	Il Responsabile del Procedimento:	Il Presidente:

IMPRESA PIZZAROTTI & C. S.p.A. Il Direttore Tecnico e Responsabile di Progetto: <b>Dott. Ing. Luca Bondanelli</b>	Il Geologo: N.A.
---	---------------------

PROGETTAZIONE DI: <b>PIZZAROTTI</b> FONDATA NEL 1910	Il Progettista: Ing. Fabio Nigrelli Ordine degli Ingegneri della Provincia di Palermo n. 3581
--	---

A.T.I.: <b>idroesse engineering</b> <b>ROCKSOIL S.p.A.</b> <b>VIA ASSICURAZIONE S.p.A.</b>	Coordinatore per la Sicurezza in fase di Progettazione: Ing. Giovanni Maria Cepparotti Ordine degli Ingegneri della Provincia di Viterbo n. 392
--	---

Consulenza specialistica a cura di: N.A.	Progettazione specialistica: Impresa Pizzarotti & C. S.p.A. (C.I.G. 307068161E) Ing. Pietro Mazzoli Ordine degli Ingegneri della Provincia di Parma n. 821
---	---

Titolo Elaborato: <b>Asse Principale Barriere di sicurezza e attenuatori d'urto Asse ATST da sp. nord ponte fiume Taro (km 2+371,62) a casello Treccasani (km 7+150) Planimetria barriere sicurezza - Tav. 1/8</b>	Data Emissione Progetto: 18/03/2014 Scala: 1:1'000
---	---

NUM. IDENTIFICATIVO	CODICE COMMESSA	LOTTO	FASE	ENTE	AMBITO	CAT. OPERA	NUM. OPERA	PART. OPERA	TIPO DOC.	NUM. PROG. DOC.	REVISIONE
	RAAA	1	E	I	AP	BS	03	G	PL	001	B

B	10/10/2014	Istruttoria RINA prot. n° 730 del 08/09/2014					F. LANDO	F. NIGRELLI	MAZZOLI		
A	18/03/2014	RIEMMISSIONE PROGETTO ESECUTIVO					F. LANDO	F. NIGRELLI	MAZZOLI		
Rev.	Data	DESCRIZIONE REVISIONE					Redatto	Controllato	Approvato		

