


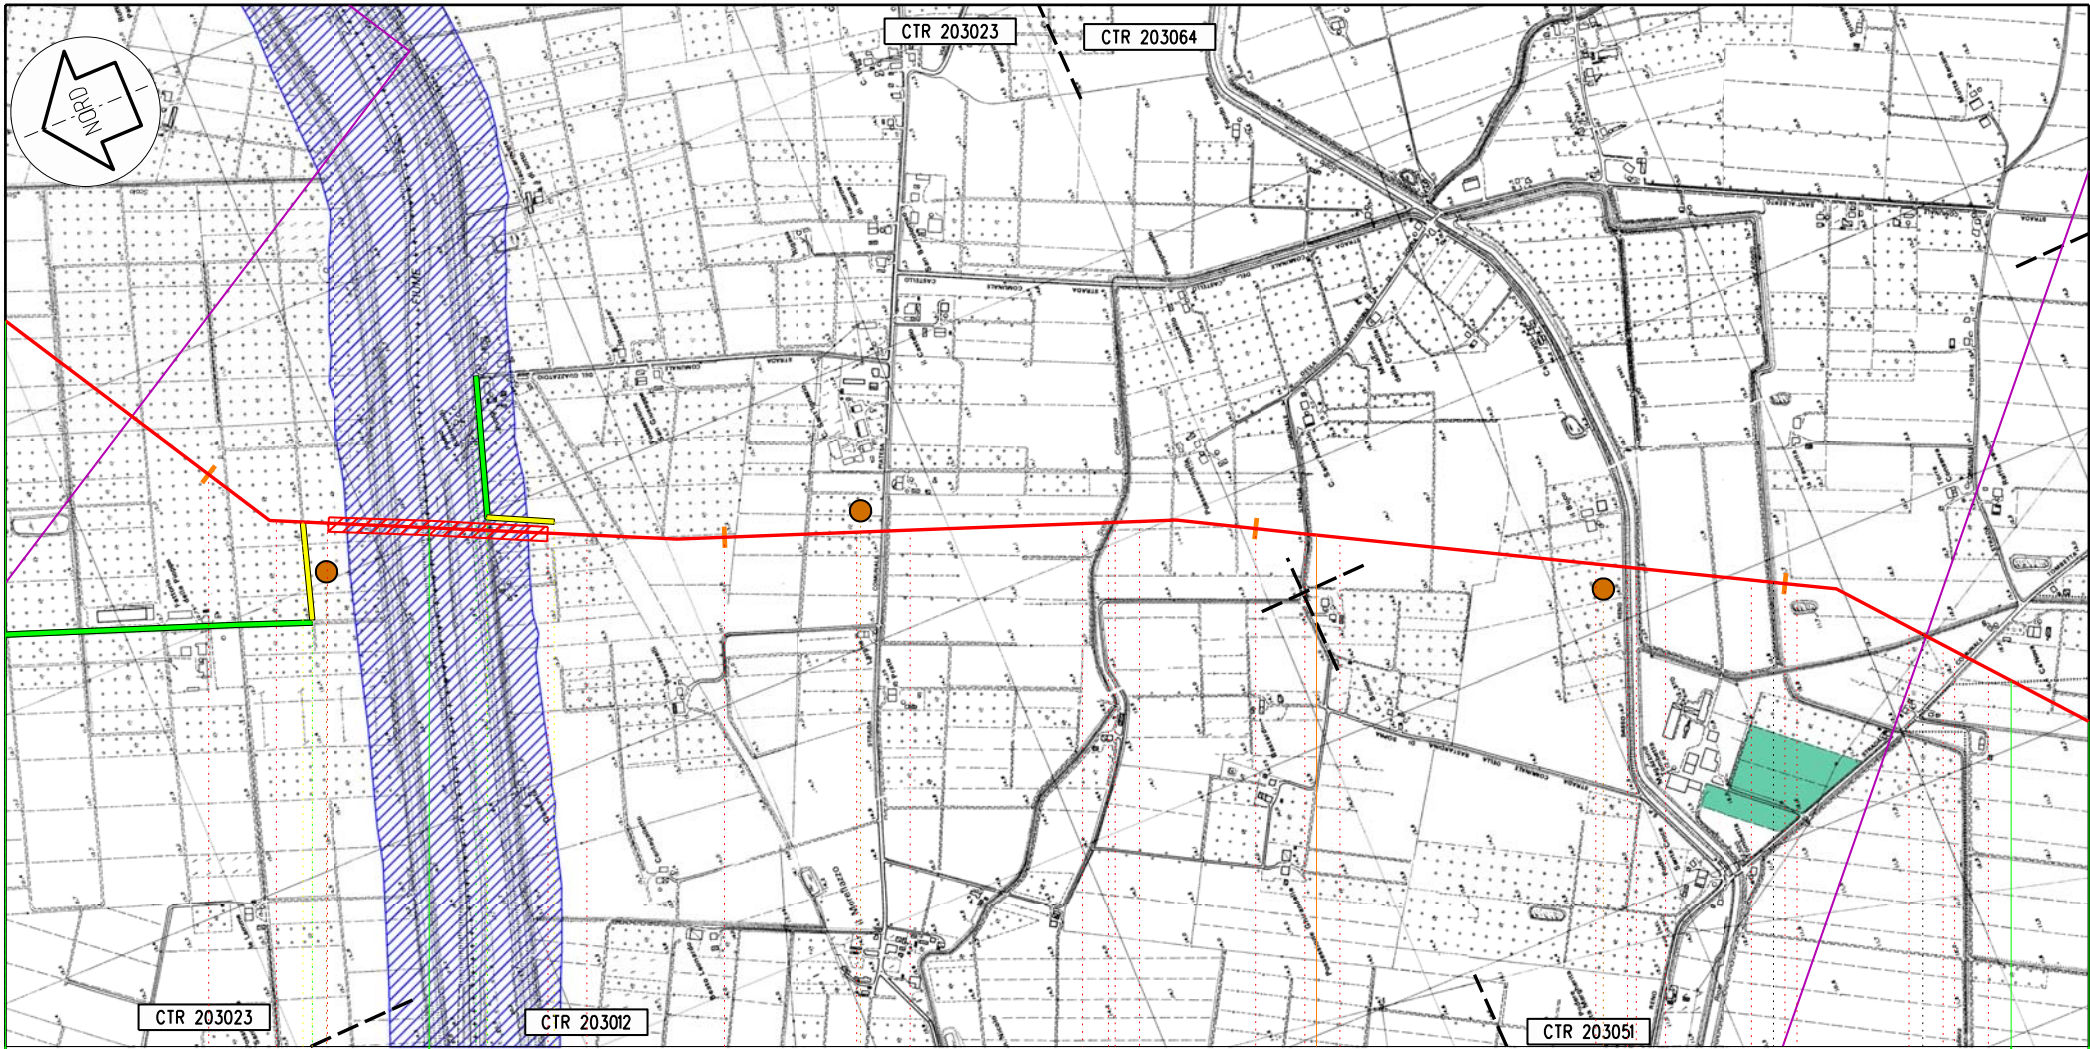


COROGRAFIA

1	30/05/2008	AGGIORNATO CON VARIANTI	SCIOSCIA	CASATI	SCIOSCI
0	31/10/2006	EMISSIONE	SERAFINI	CASATI	SCIOSCI
Rev.	DATA	DESCRIZIONE	ELABORATO	VERIFICATO	APPROVATO
 		PROGETTISTA  Snamprogetti	COMMESSA 663300	UNITA' 10	
METANODOTTO POGGIO RENATICO - CREMONA DN 1200 (48") P 75 bar			DISEGNO LB-D-83203		
STRUMENTI DI TUTELA E PIANIFICAZIONE NORMATIVA A CARATTERE NAZIONALE			REVISIONE 1 FG. 1 DI 25 SCALA 1:10.000		



CTR 203023

CTR 203012

CTR 203051

Poggio Renatico

Galliera

S. Pietro in Casale

FE

BO

7

8

9

10

149,460
POGGIO RENATICO - CREMONA

PIL n 3 km 9,15

C7

C8

C9

1

2

Proprietario
Snam
Rete Gas
Progettista
Snamprogetti


METANODOTTO
POGGIO RENATICO - CREMONA
STRUMENTI DI TUTELA E PIANIFICAZIONE
NORMATIVA A CARATTERE NAZIONALE

DISEGNO LB-D-83203
Foglio 5 di 25
REVISIONE 1
COMMESSA 663300
SCALA 1:10.000

Tavola
3

Il presente disegno e' di proprieta' aziendale - La societa' tutelera' i propri diritti a termine di legge.

Il presente disegno e' di proprieta' aziendale - La societa' tutelera' i propri diritti termine di legge.

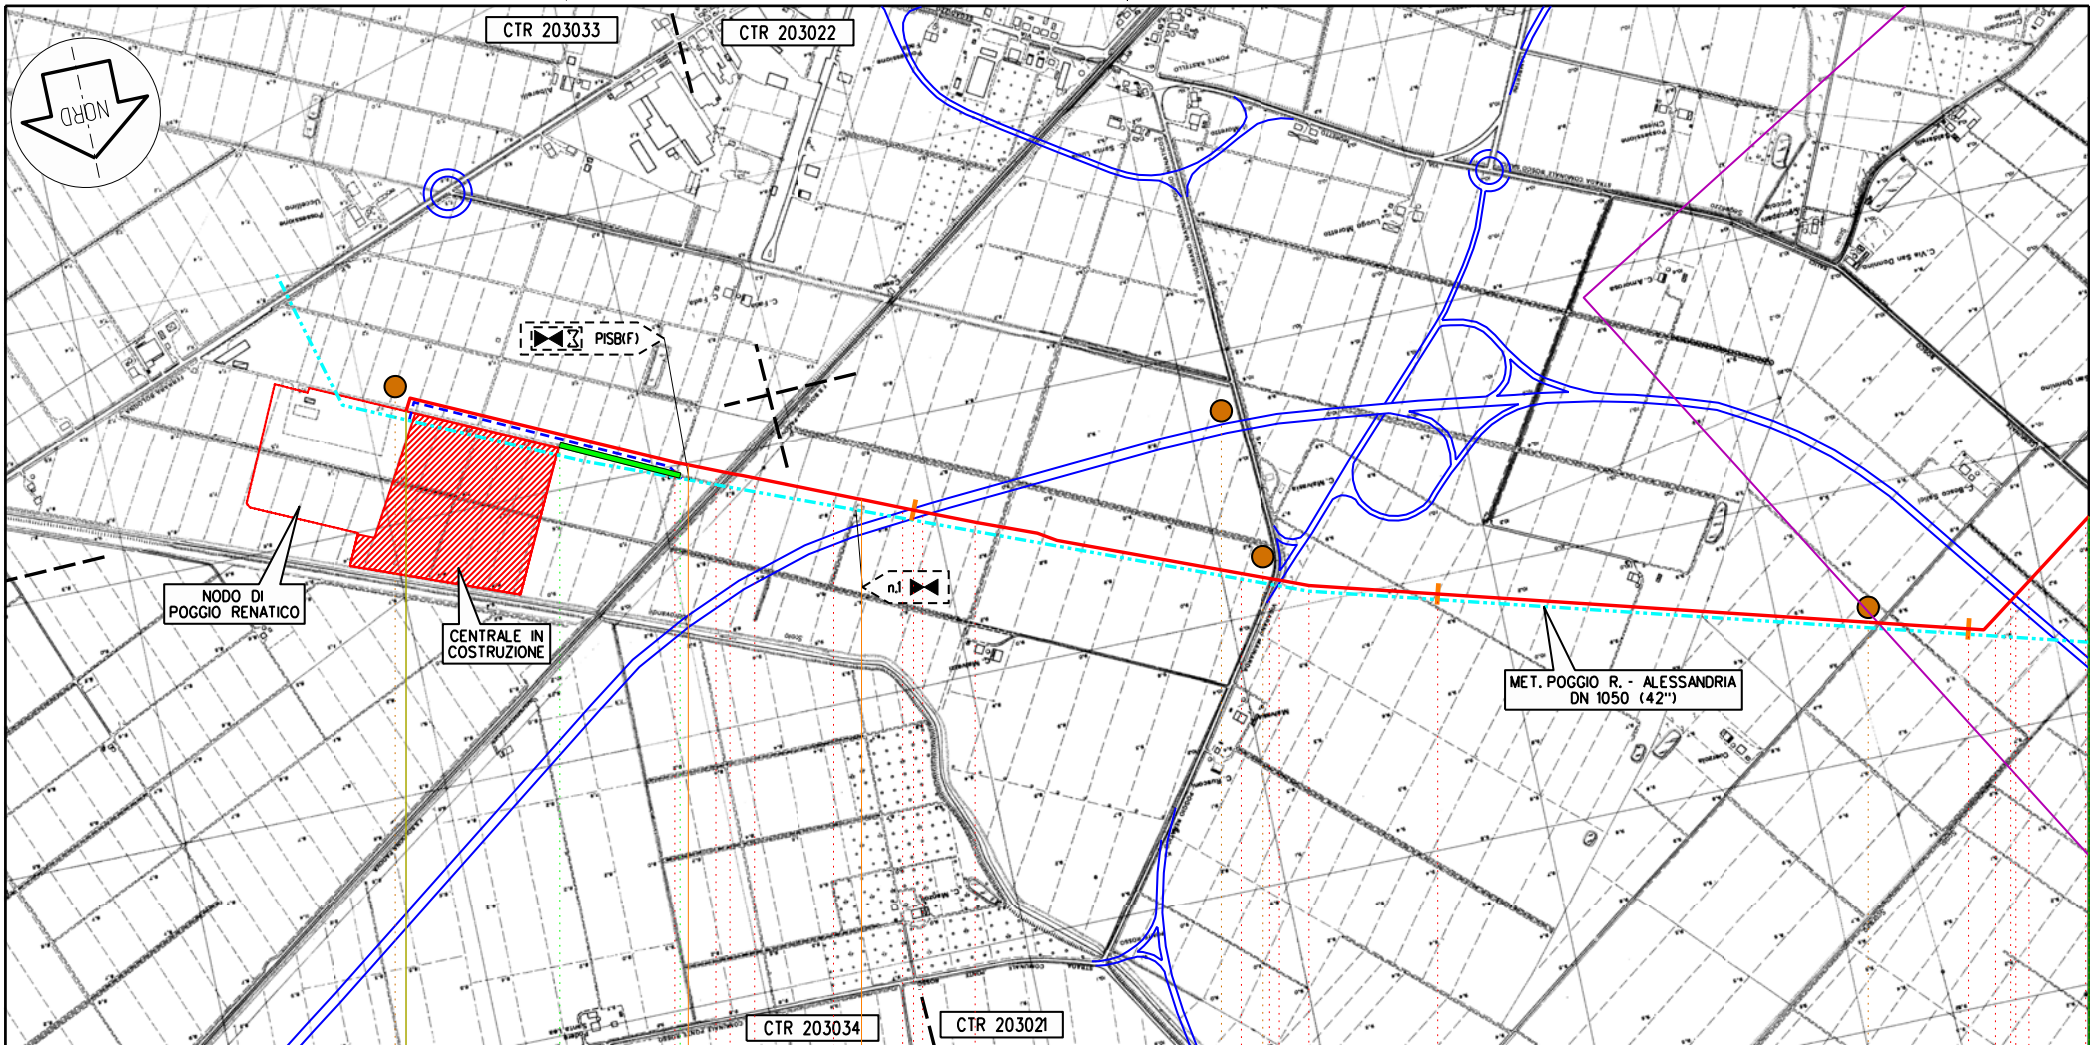

Poggio Renatico

FE

149,460
POGGIO RENATICO - CREMONA

km 0,000

L/R km 0,000

PISB n./G km 0,575

PI. n 2 km 0,900

C1

C2

C3

C4

Proprietario
Snam
Rete Gas
Progettista
Snamprogetti


METANODOTTO
POGGIO RENATICO - CREMONA

STRUMENTI DI TUTELA E PIANIFICAZIONE
NORMATIVA A CARATTERE NAZIONALE

DISEGNO LB-D-83203
Foglio 3 di 25
REVISIONE 1
COMMESSA 663300
SCALA 1:10.000

Tavola

1

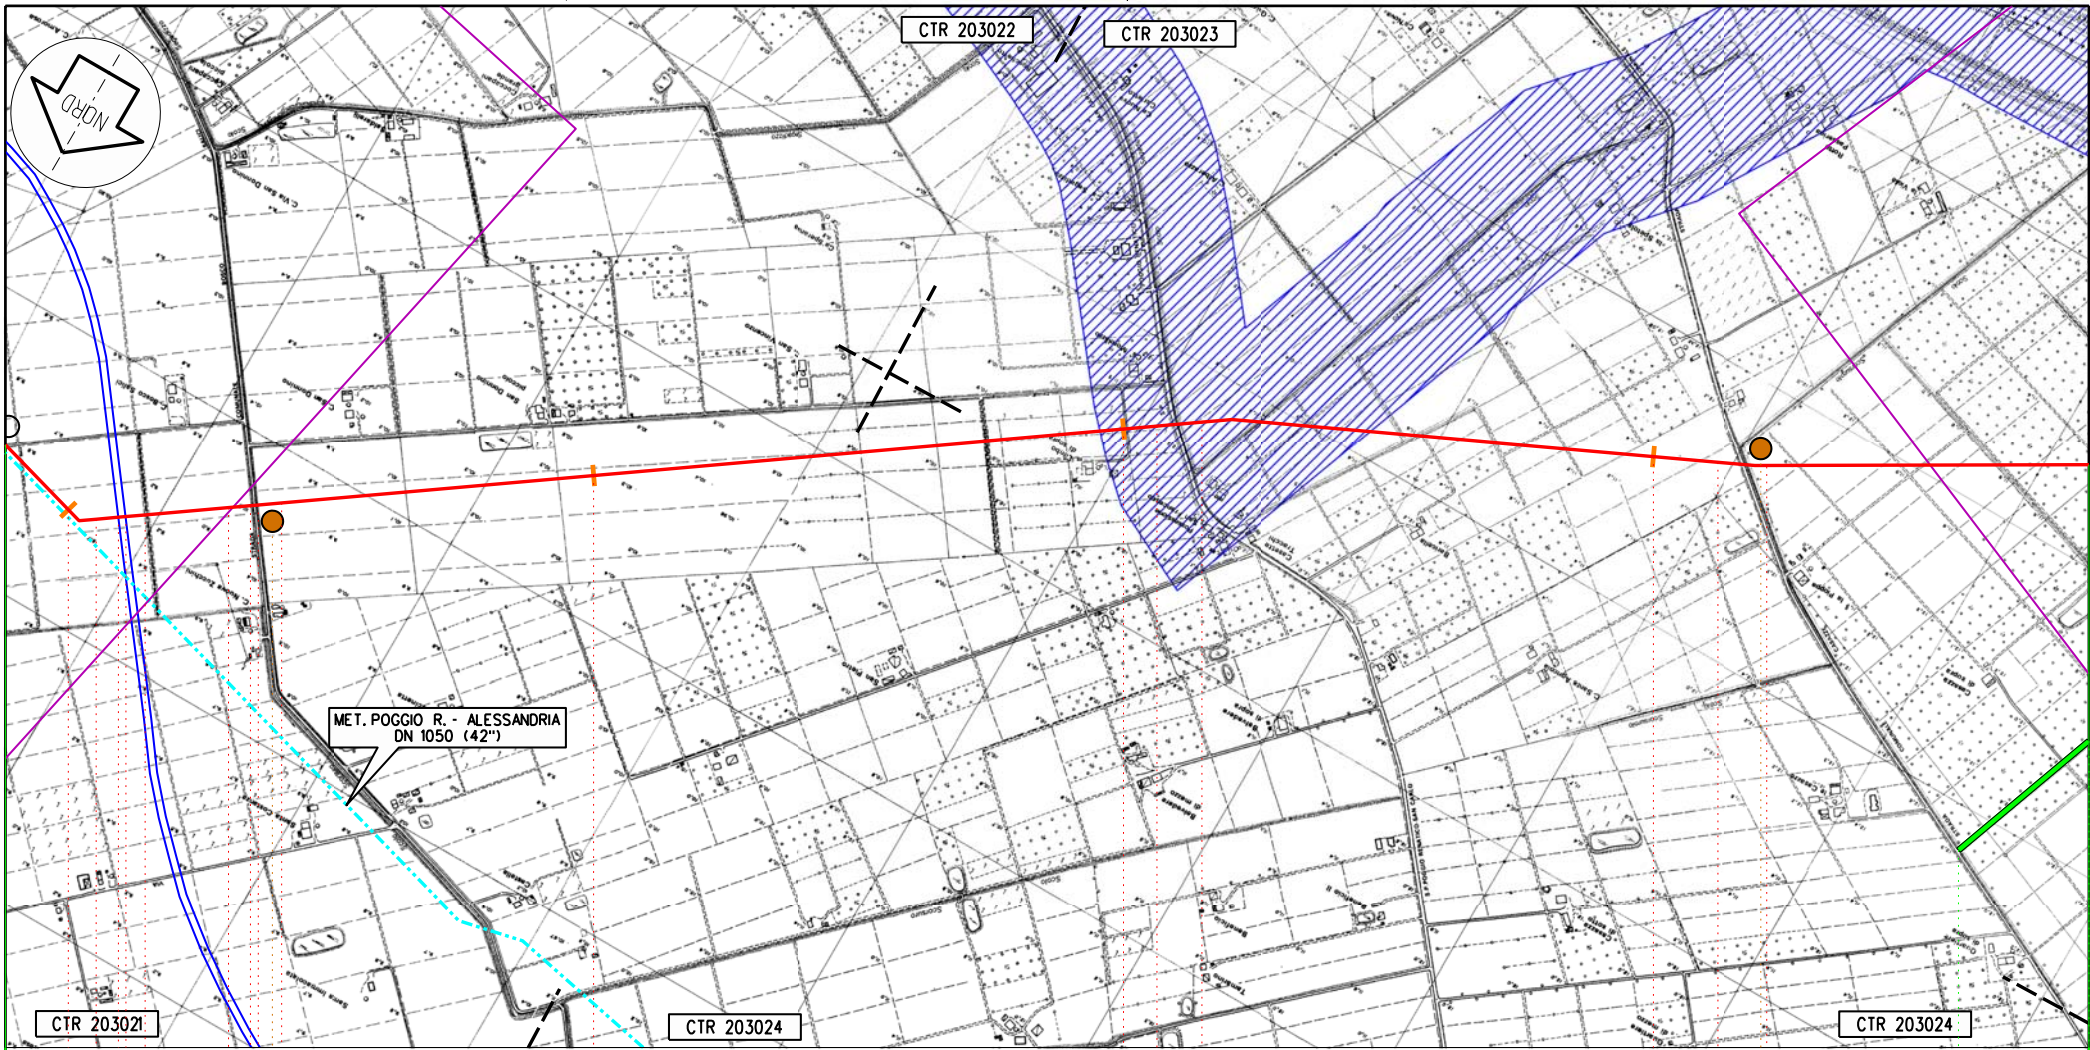


Poggio Renatico

FE

149,460
POGGIO RENATICO - CREMONA

3 4 5 6

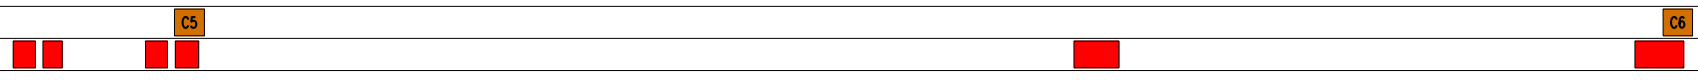

Proprietario
Snam
Rete Gas
Progettista
Snamprogetti


METANODOTTO
POGGIO RENATICO - CREMONA

STRUMENTI DI TUTELA E PIANIFICAZIONE
NORMATIVA A CARATTERE NAZIONALE

DISEGNO LB-D-83203
Foglio 4 di 25
REVISIONE 1
COMMESSA 663300
SCALA 1:10.000

Tavola
2

Il presente disegno e' di proprieta' aziendale - La societa' tutelera' i propri diritti a termine di legge.

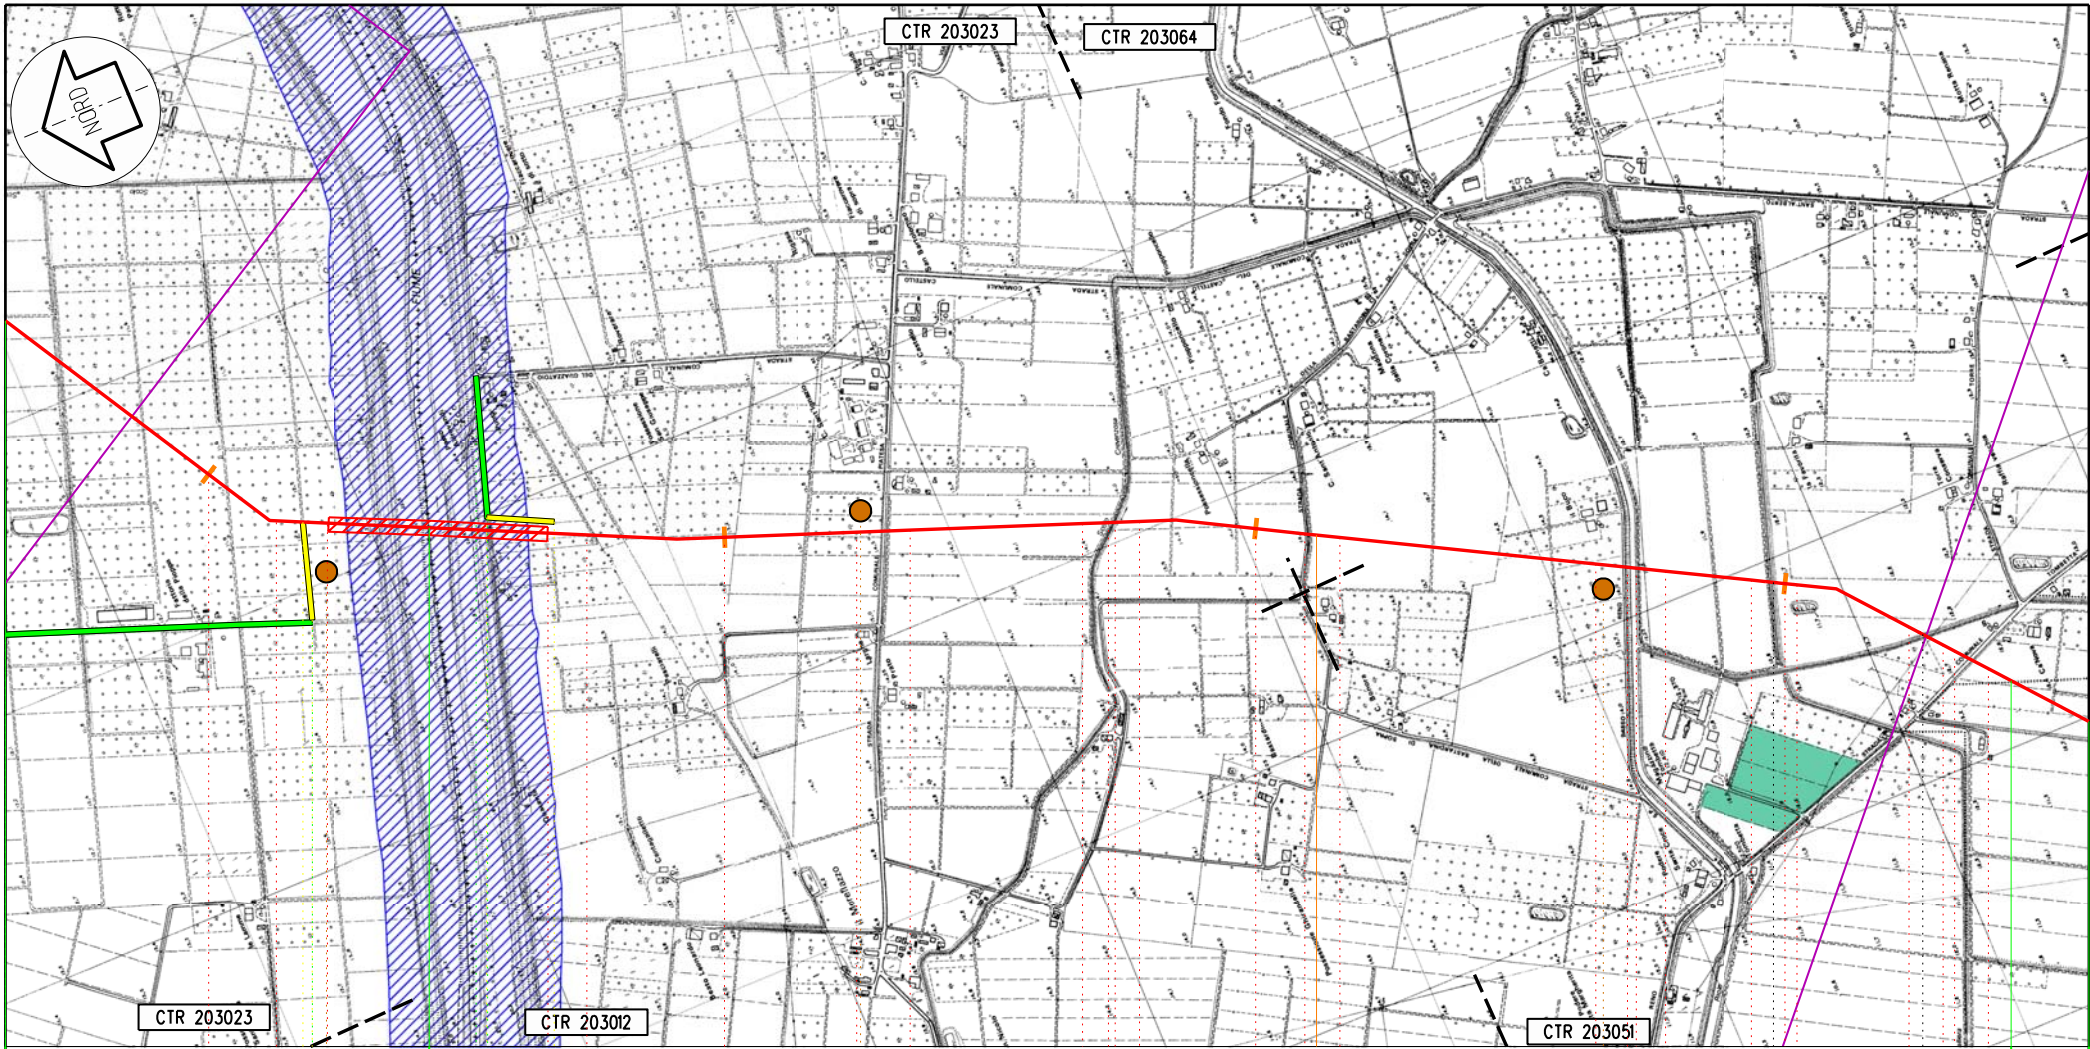

CTR 203023

CTR 203012

CTR 203051

Poggio Renatico

Galliera

S. Pietro in Casale

FE

BO

7

8

9

10

149,460
POGGIO RENATICO - CREMONA

PIL n 3 km 9,15

C7

C8

C9

1

2


Proprietario
Snam
Rete Gas
Progettista
Snamprogetti

METANODOTTO
POGGIO RENATICO - CREMONA
STRUMENTI DI TUTELA E PIANIFICAZIONE
NORMATIVA A CARATTERE NAZIONALE

DISEGNO LB-D-83203
Foglio 5 di 25
REVISIONE 1
COMMESSA 663300
SCALA 1:10.000

Tavola
3

Il presente disegno e' di proprieta' aziendale - La societa' tutelera' i propri diritti a termine di legge.

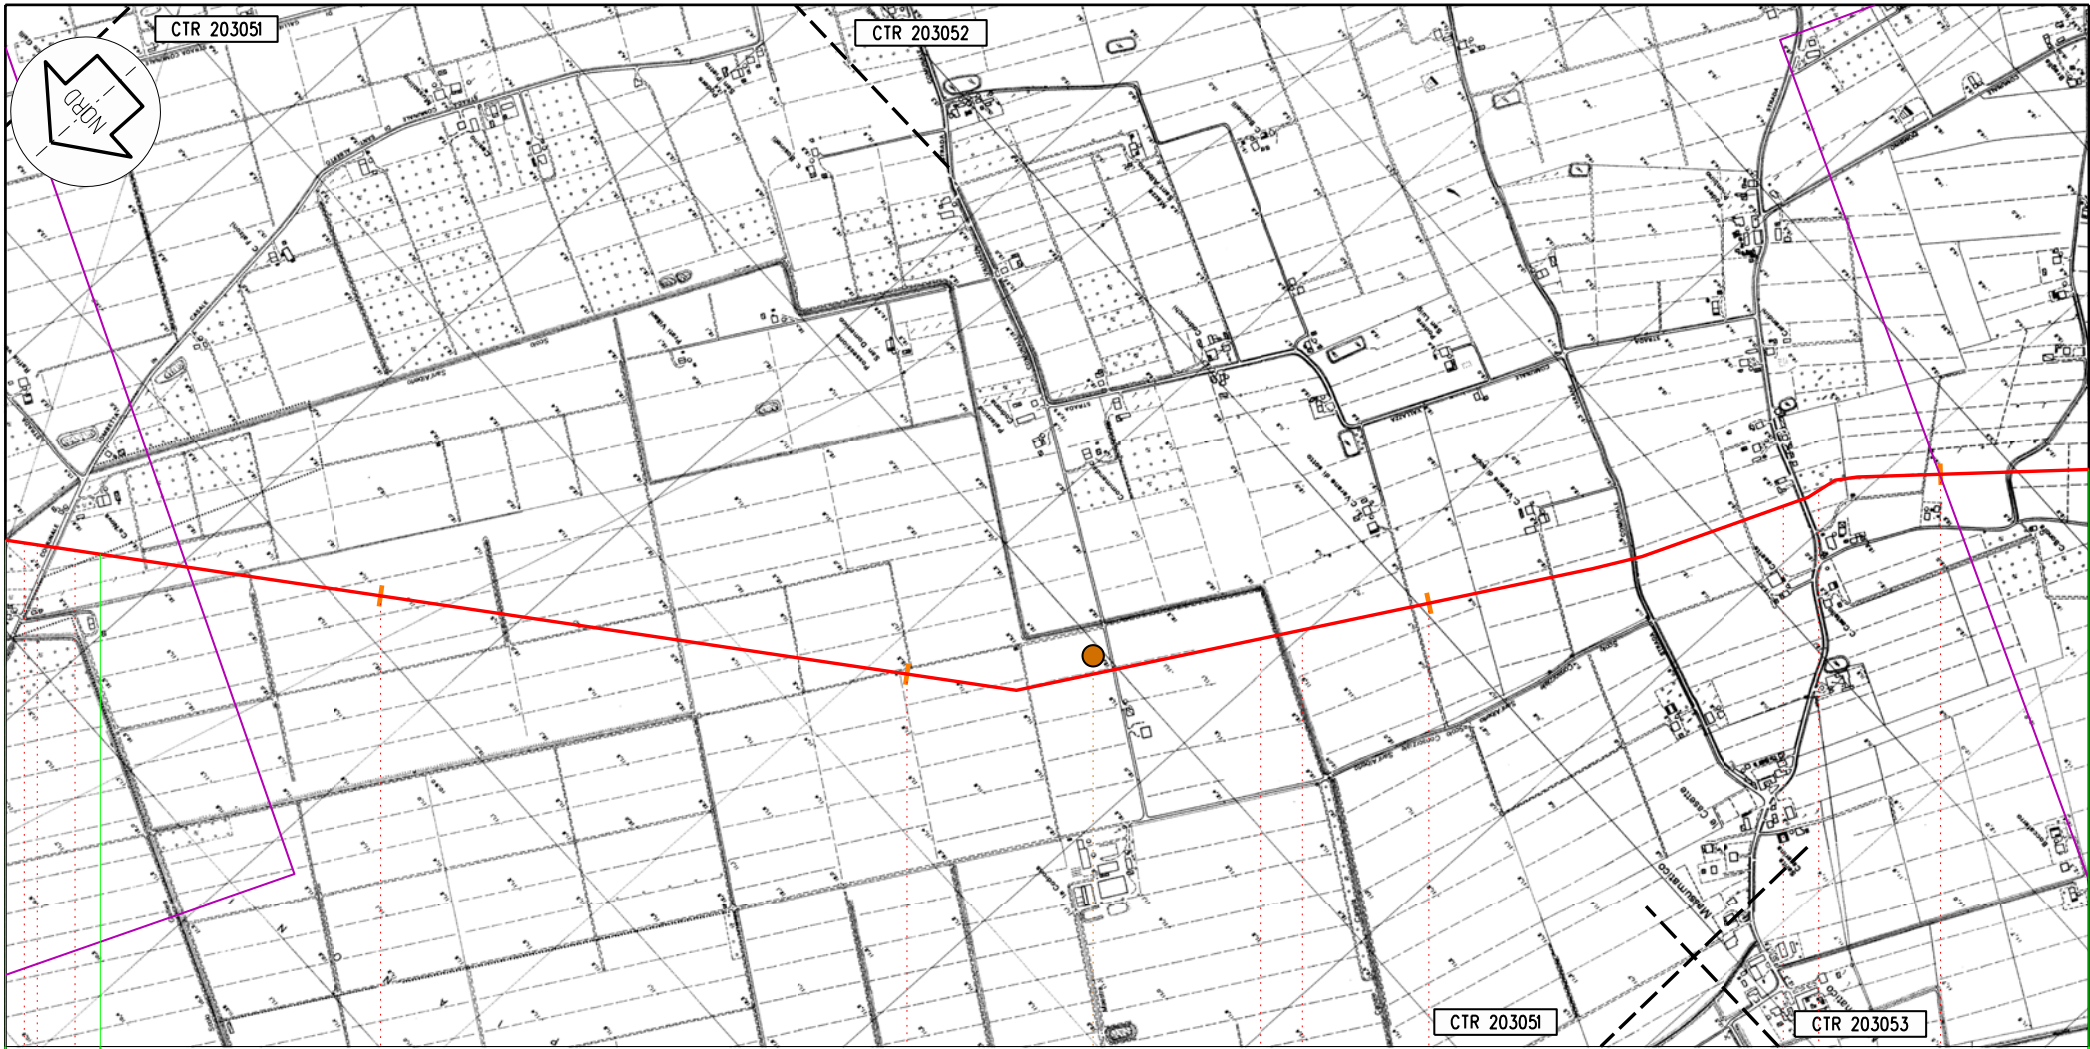

Galliera S. Pietro in Casale

B0

11 12 13 14

149,460
POGGIO RENATICO - CREMONA

C10

Proprietario
Snam
Rete Gas
Progettista
Snamprogetti


METANODOTTO
POGGIO RENATICO - CREMONA

STRUMENTI DI TUTELA E PIANIFICAZIONE
NORMATIVA A CARATTERE NAZIONALE

DISEGNO LB-D-83203
Foglio 6 di 25
REVISIONE 1
COMMESSA 663300
SCALA 1:10.000

Tavola
4

Il presente disegno e' di proprieta' aziendale - La societa' tutelera' i propri diritti termine di legge.

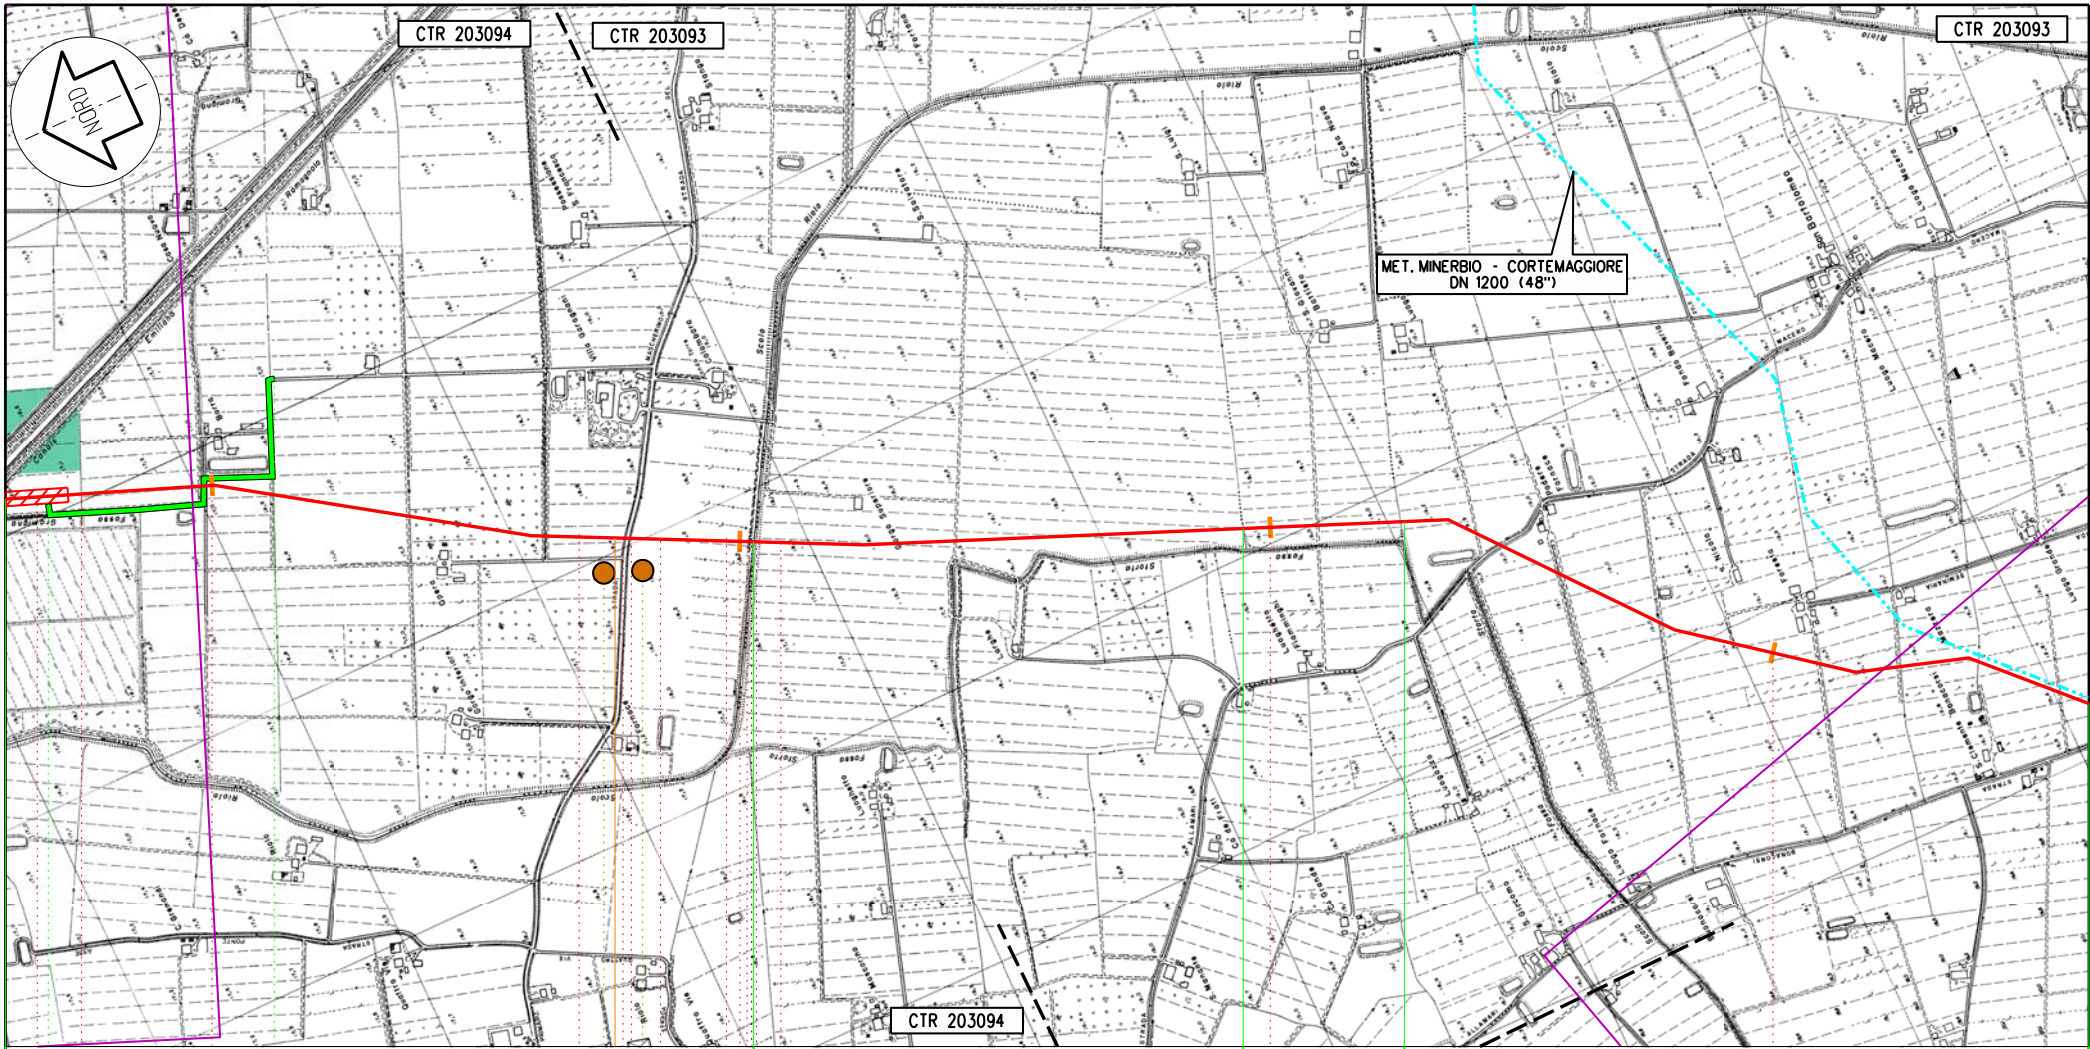

S. Giorgio di Piano

Castello d' Argile

S. Giorgio di Piano

Argelato

18

19

20

21

149,460
POGGIO RENATICO - CREMONA

PI n 4 km 18,765

C14 C15

3

Proprietario
Snam
Rete Gas
Progettista
Snamprogetti

METANODOTTO
POGGIO RENATICO - CREMONA


STRUMENTI DI TUTELA E PIANIFICAZIONE
NORMATIVA A CARATTERE NAZIONALE

DISEGNO LB-D-83203
Foglio 7 di 25
REVISIONE 1
COMMESSA 663300
SCALA 1:10.000

Tavola
6

Il presente disegno e' di proprieta' aziendale - La societa' tutelera' i propri diritti termine di legge.

Il presente disegno e' di proprieta' aziendale - La societa' tutelera' il proprio diritto termine di legge.

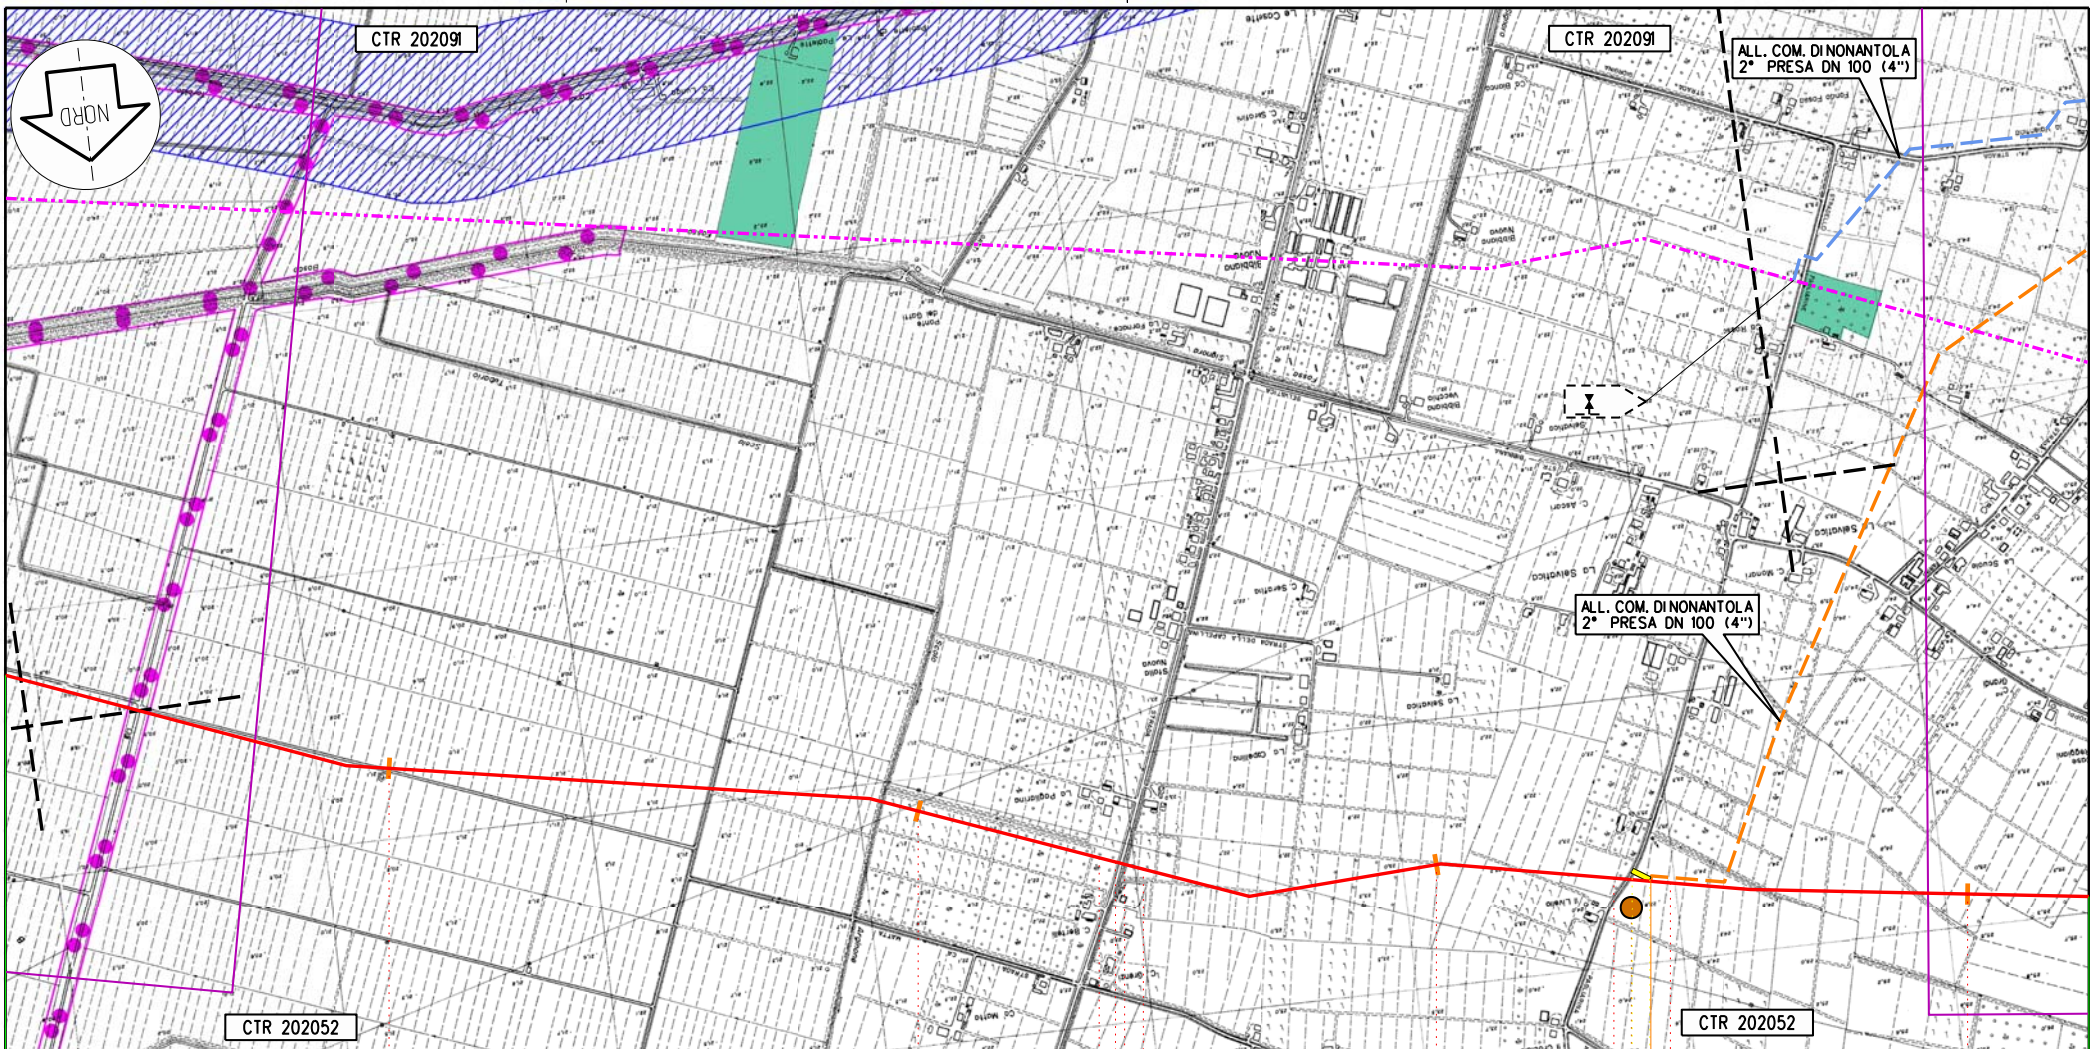

Nonantola

MO

44

45

46

47

149,460
POGGIO RENATICO - CREMONA

PIDn 9 km 46,405

C35

Proprietario
Snam
 Rete Gas
 Progettista
Snamprogetti


METANODOTTO
 POGGIO RENATICO - CREMONA

STRUMENTI DI TUTELA E PIANIFICAZIONE
 NORMATIVA A CARATTERE NAZIONALE

DISEGNO LB-D-83203
 Foglio 8 di 25
 REVISIONE 1
 COMMESSA 663300
 SCALA 1:10.000

Tavola
 13

Il presente disegno e' di proprieta' aziendale - La societa' tutelera' i propri diritti termine di legge.

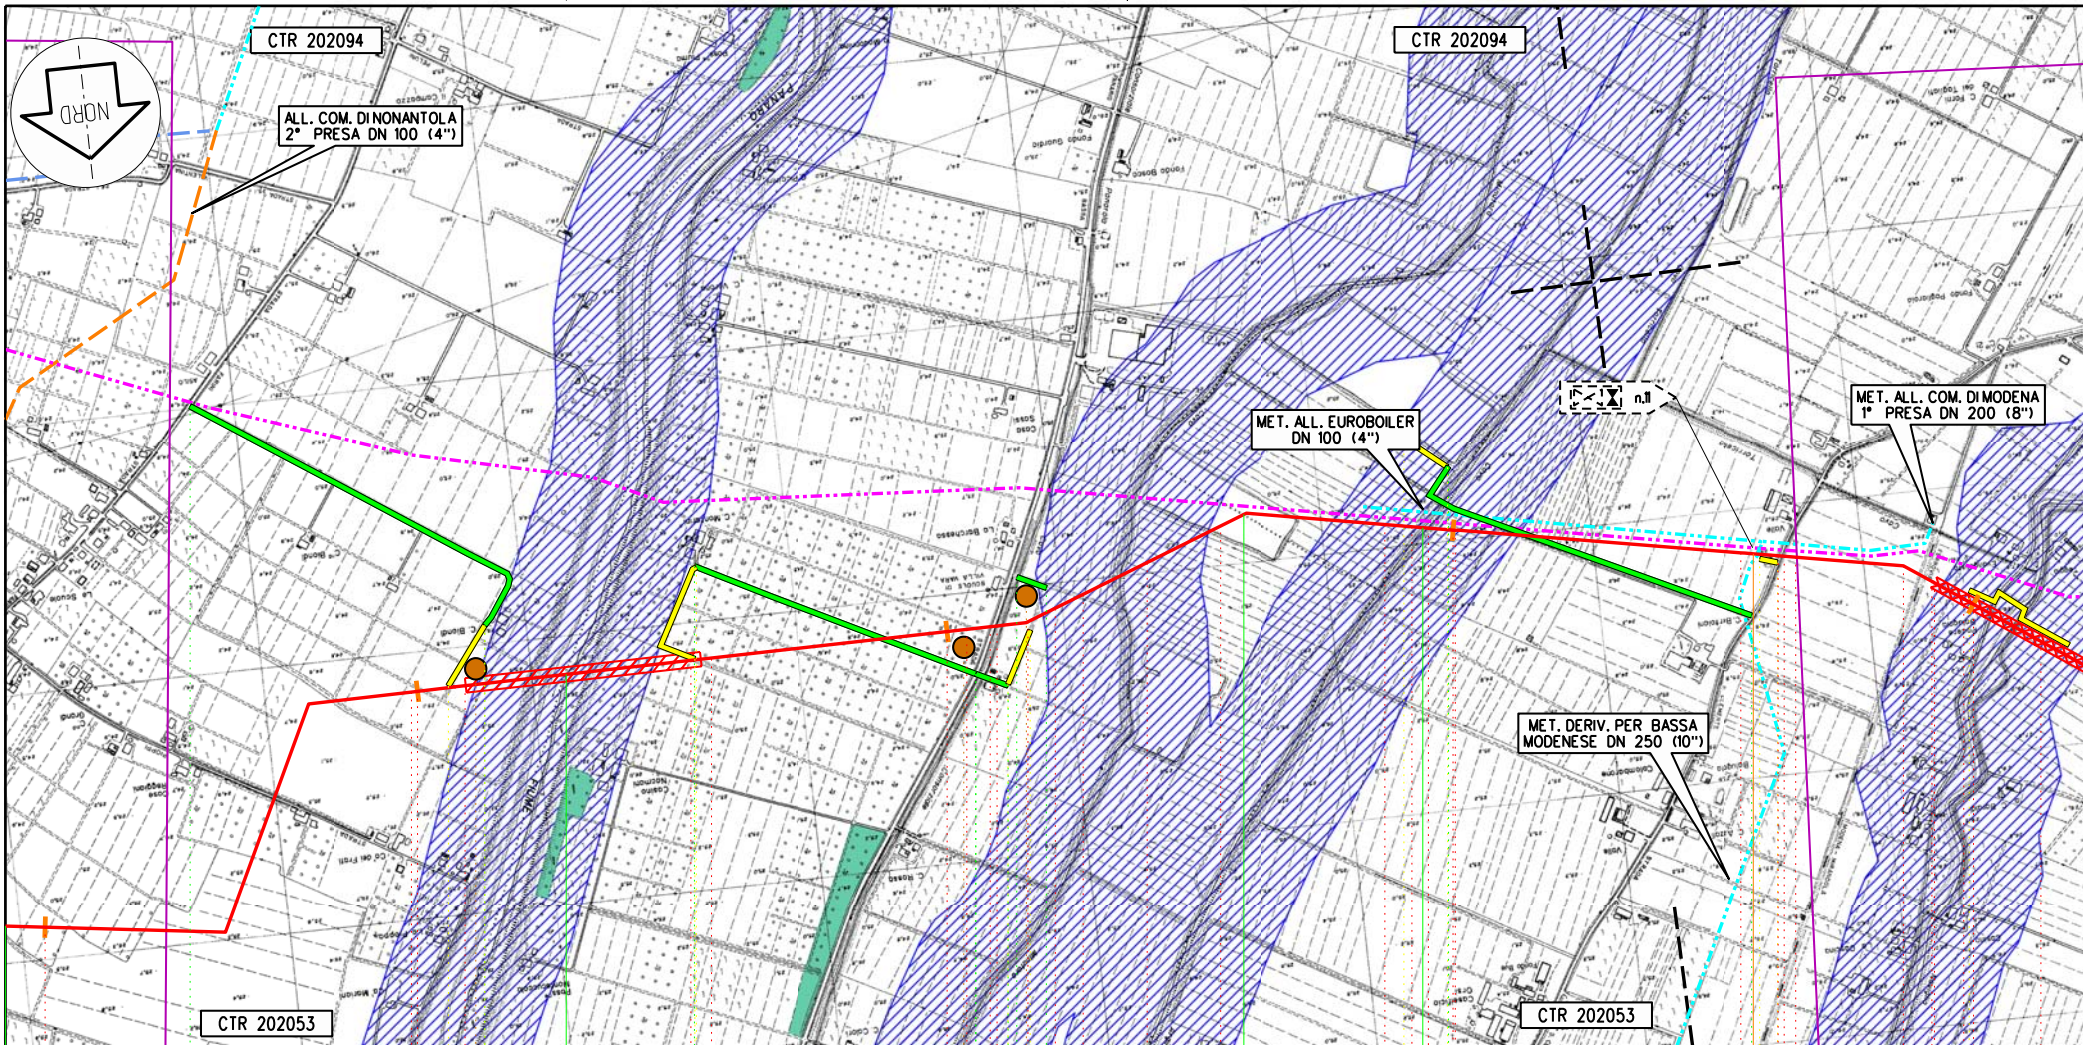

Nonantola

Bomporto

Modena

Bastiglio

MO

47

48

49

50

51

149,460
POGGIO RENATICO - CREMONA

↳ PDS n 9/a km 50,565

C36

C37

C38

Proprietario
Snam
 Rete Gas
 Progettista
Snamprogetti

METANODOTTO
 POGGIO RENATICO - CREMONA

STRUMENTI DI TUTELA E PIANIFICAZIONE
 NORMATIVA A CARATTERE NAZIONALE

DISEGNO LB-D-83203
 Foglio 9 di 25
 REVISIONE 1
 COMMESSA 663300
 SCALA 1:10.000

Tavola
 14

CTR 20124



CTR 201083

CTR 201083

Modena Soliera MO Modena

55

56

57

58

149,460
POGGIO RENATICO - CREMONA

◀ PIL n 10 km 56,385 ▶

◀▶ PIL n 11km 58,330

C43

C44

C45

Il presente disegno e' di proprieta' aziendale - La societa' tutelera' i propri diritti termine di legge.


Proprietario
Snam
Reto Gas
Progettista
Snamprogetti

METANODOTTO
POGGIO RENATICO - CREMONA
STRUMENTI DI TUTELA E PIANIFICAZIONE
NORMATIVA A CARATTERE NAZIONALE

DISEGNO LB-D-83203
Foglio 10 di 25
REVISIONE 1
COMMESSA 663300
SCALA 1:10.000

Tavola
16

Il presente disegno e' di proprieta' aziendale - La societa' tutelera' i propri diritti termine di legge.

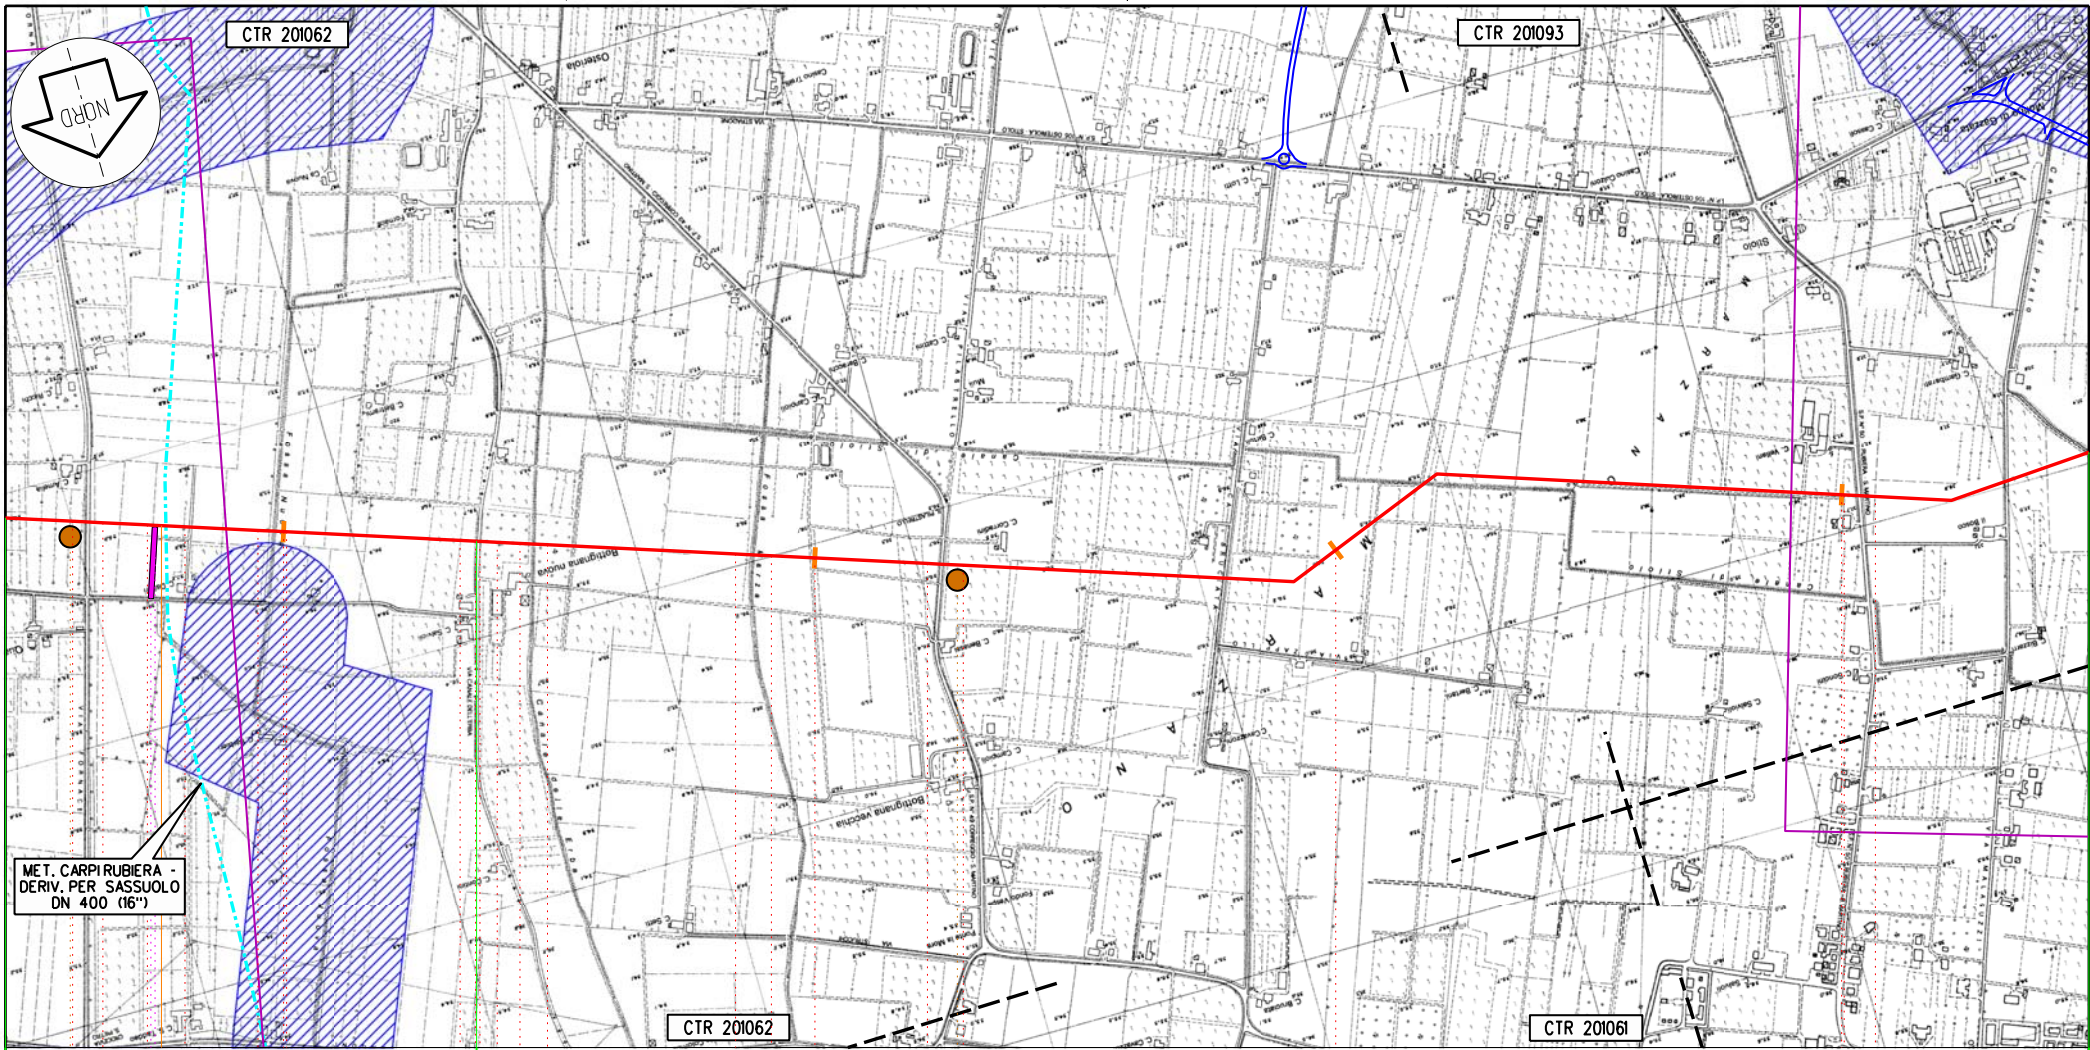

MET. CARPIRUBIERA -
DERIV. PER SASSUOLO
DN 400 (16")

Campogalione

S. Martino in Rio

MO

RE

66

67

68

69

149,460
POGGIO RENATICO - CREMONA

PIDI n 12 km 65,770

C49

C50

Proprietario
Snam
Rete Gas
Progettista
Snamprogetti


METANODOTTO
POGGIO RENATICO - CREMONA

STRUMENTI DI TUTELA E PIANIFICAZIONE
NORMATIVA A CARATTERE NAZIONALE

DISEGNO LB-D-83203
Foglio 11 di 25
REVISIONE 1
COMMESSA 663300
SCALA 1:10.000

Tavola
19

Il presente disegno e' di proprieta' aziendale - La societa' tutelera' i propri diritti a termine di legge.

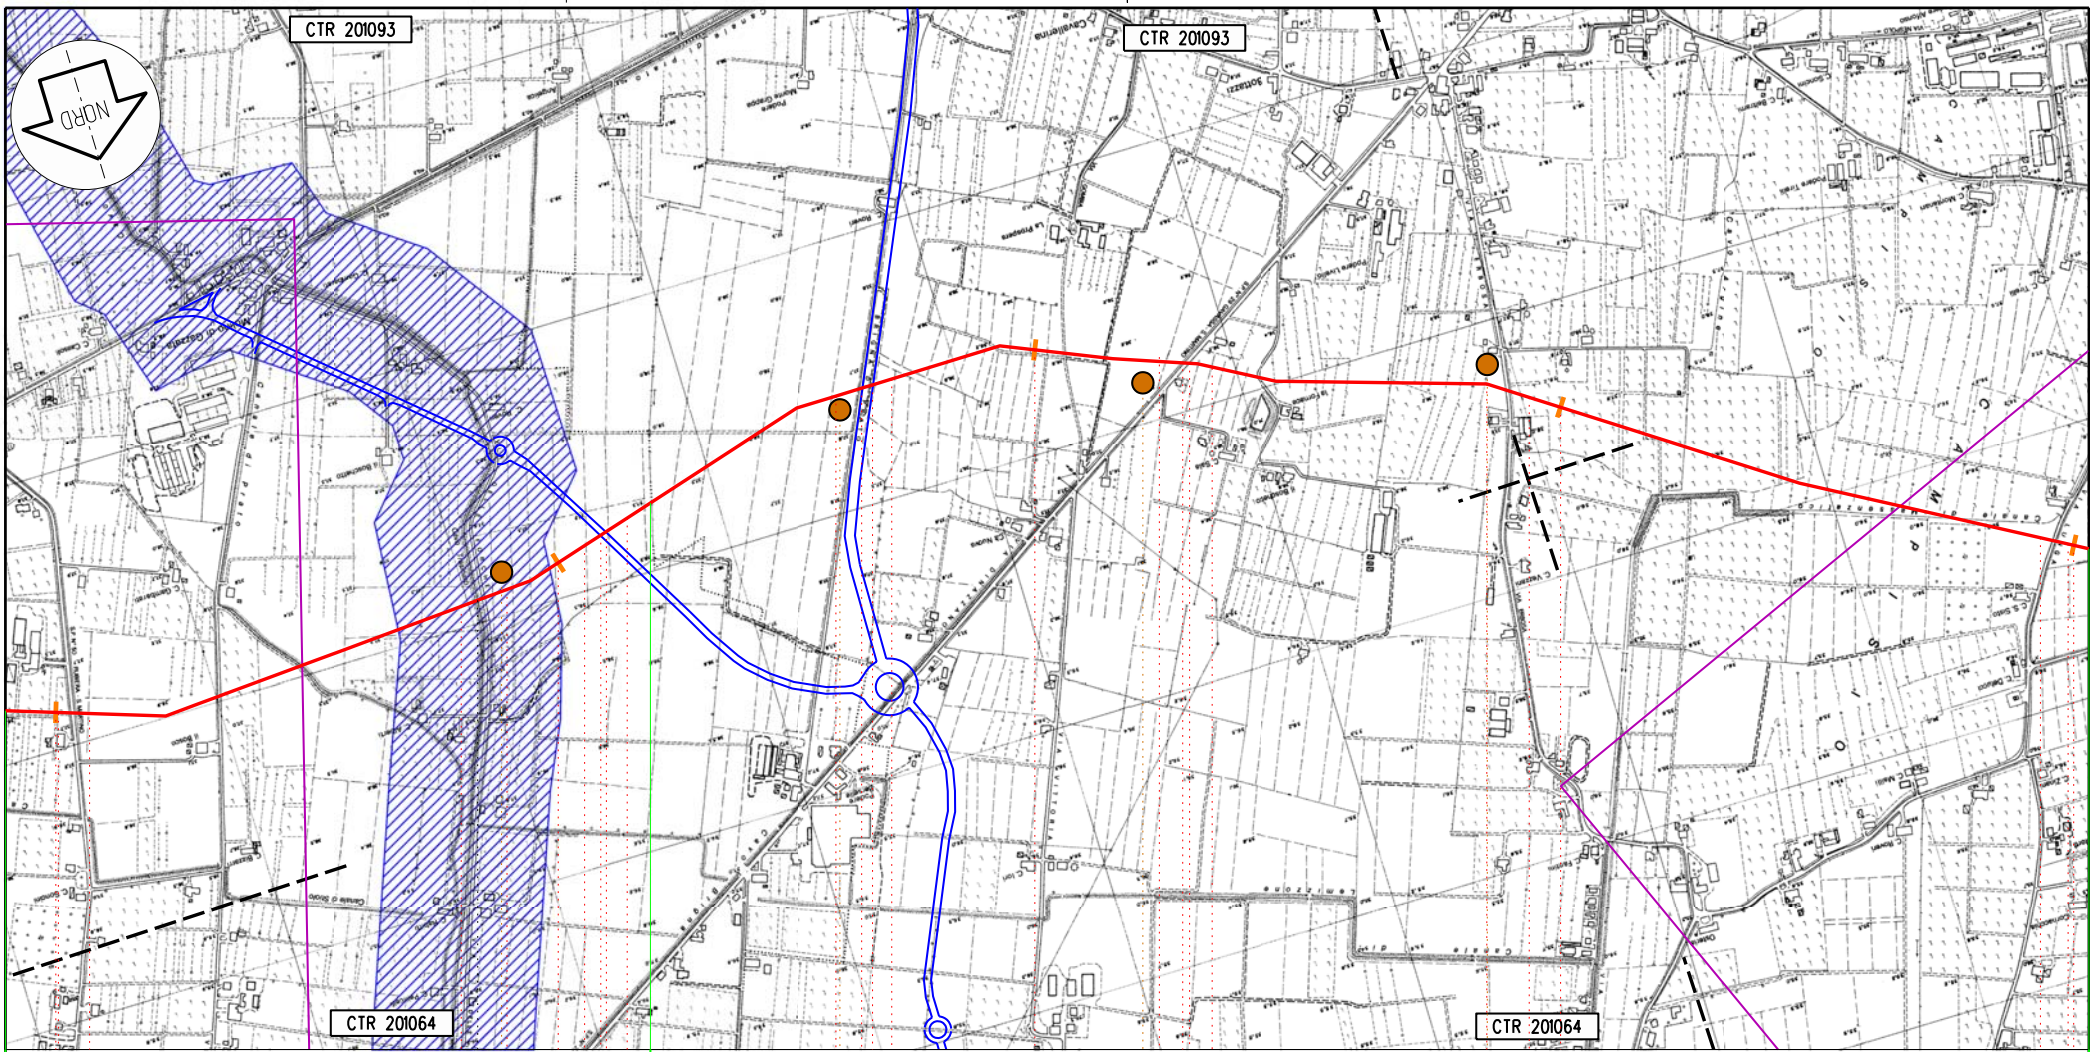

S. Martino in Rio

Correggio

RE

69

70

71

72

73

149,460

POGGIO RENATICO - CREMONA

C51

C52

C53

C54

4

Proprietario
Snam
 Rete Gas
 Progettista
Snamprogetti

METANODOTTO
 POGGIO RENATICO - CREMONA



STRUMENTI DI TUTELA E PIANIFICAZIONE
 NORMATIVA A CARATTERE NAZIONALE

DISEGNO LB-D-83203
 Foglio 12 di 25
 REVISIONE 1
 COMMESSA 663300
 SCALA 1:10.000

Tavola
 20

CTR 201051

CTR 201051

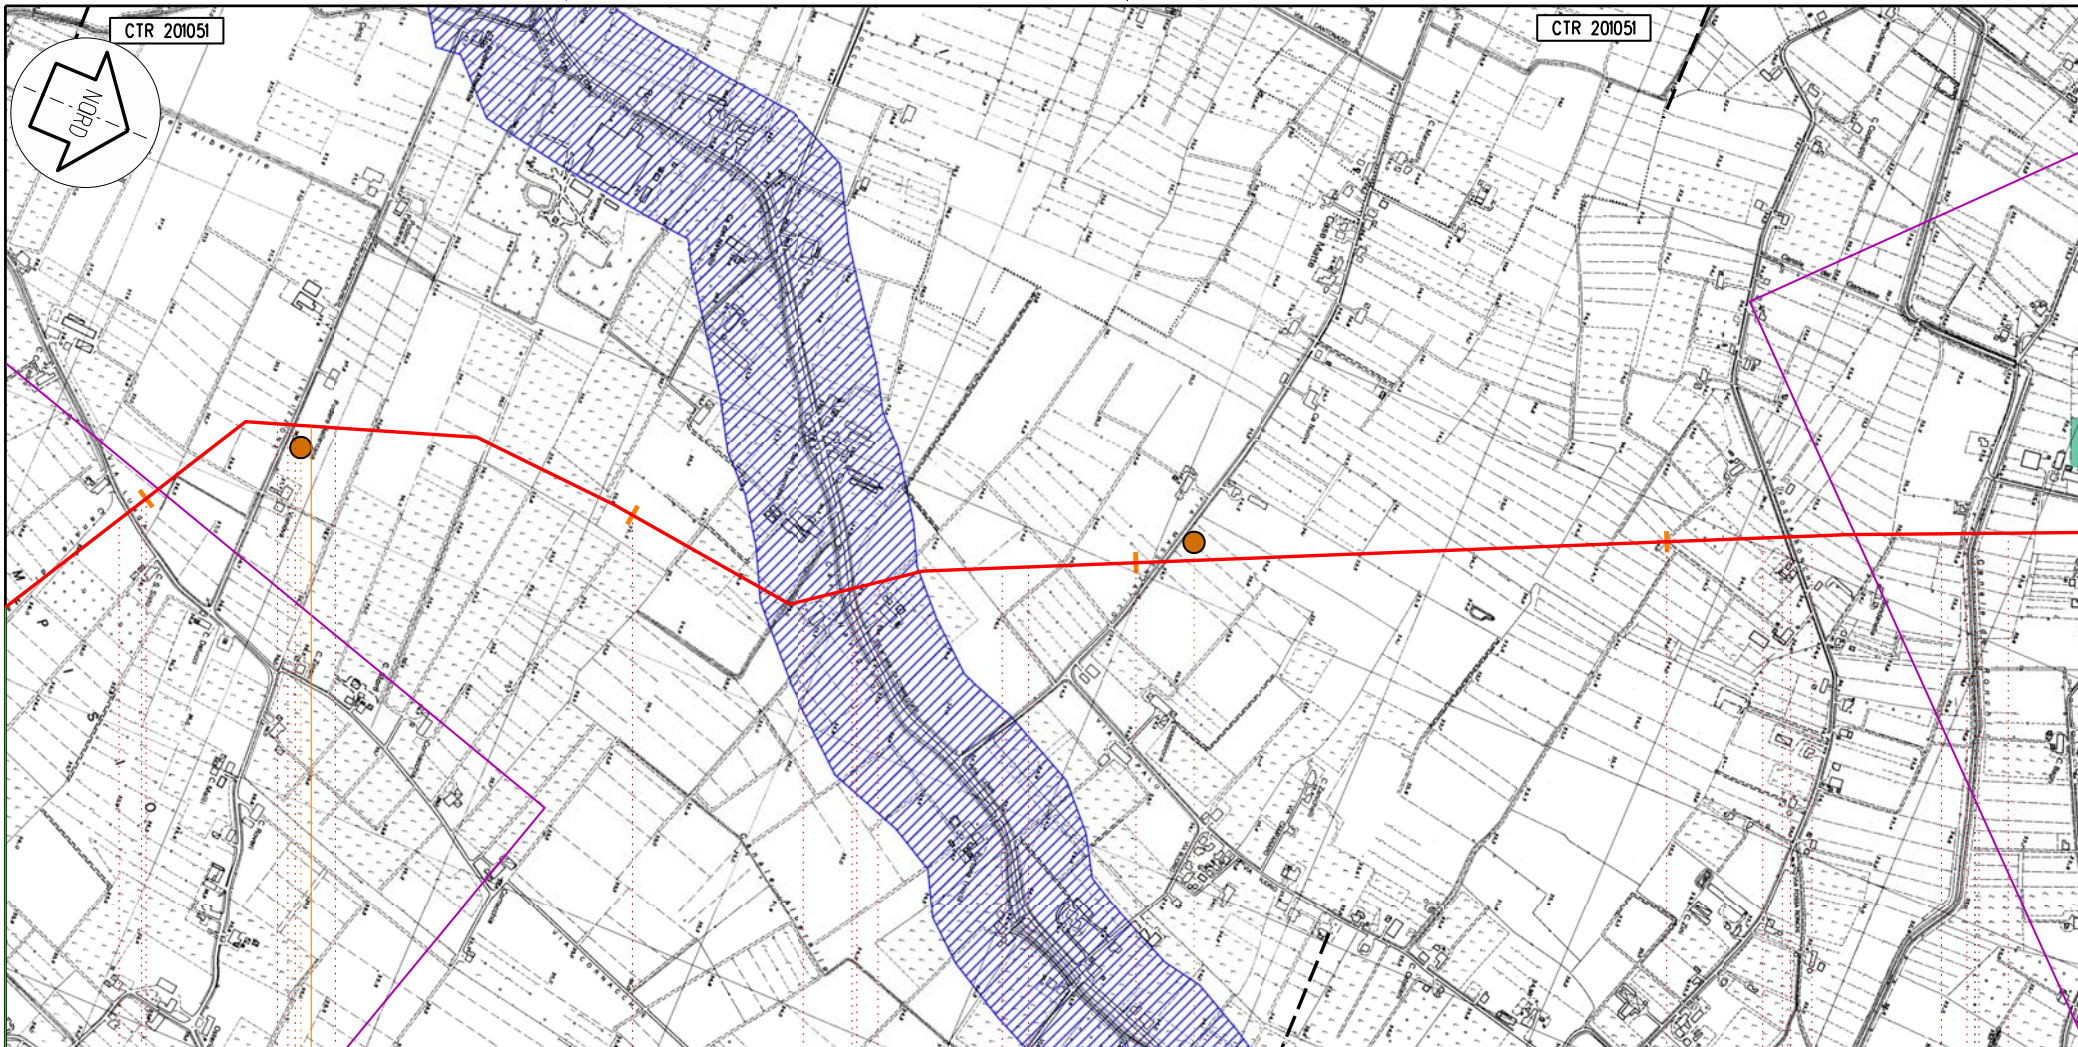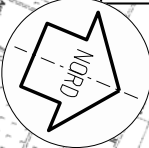

Correggio

RE

73

74

75

76

149,460
POGGIO RENATICO - CREMONA

PII n 13 km 73,360

C55

C56

5

Proprietario
Snam
Reto Gas
Progettista
Snamprogetti

METANODOTTO
POGGIO RENATICO - CREMONA

STRUMENTI DI TUTELA E PIANIFICAZIONE
NORMATIVA A CARATTERE NAZIONALE


DISEGNO LB-D-83203
Foglio 13 di 25
REVISIONE 1
COMMESSA 663300
SCALA 1:10.000

Tavola

21

Il presente disegno e' di proprieta' aziendale - La societa' tutelera' i propri diritti a termine di legge.

Il presente disegno e' di proprieta' aziendale - La societa' tutelera' i propri diritti termine di legge.

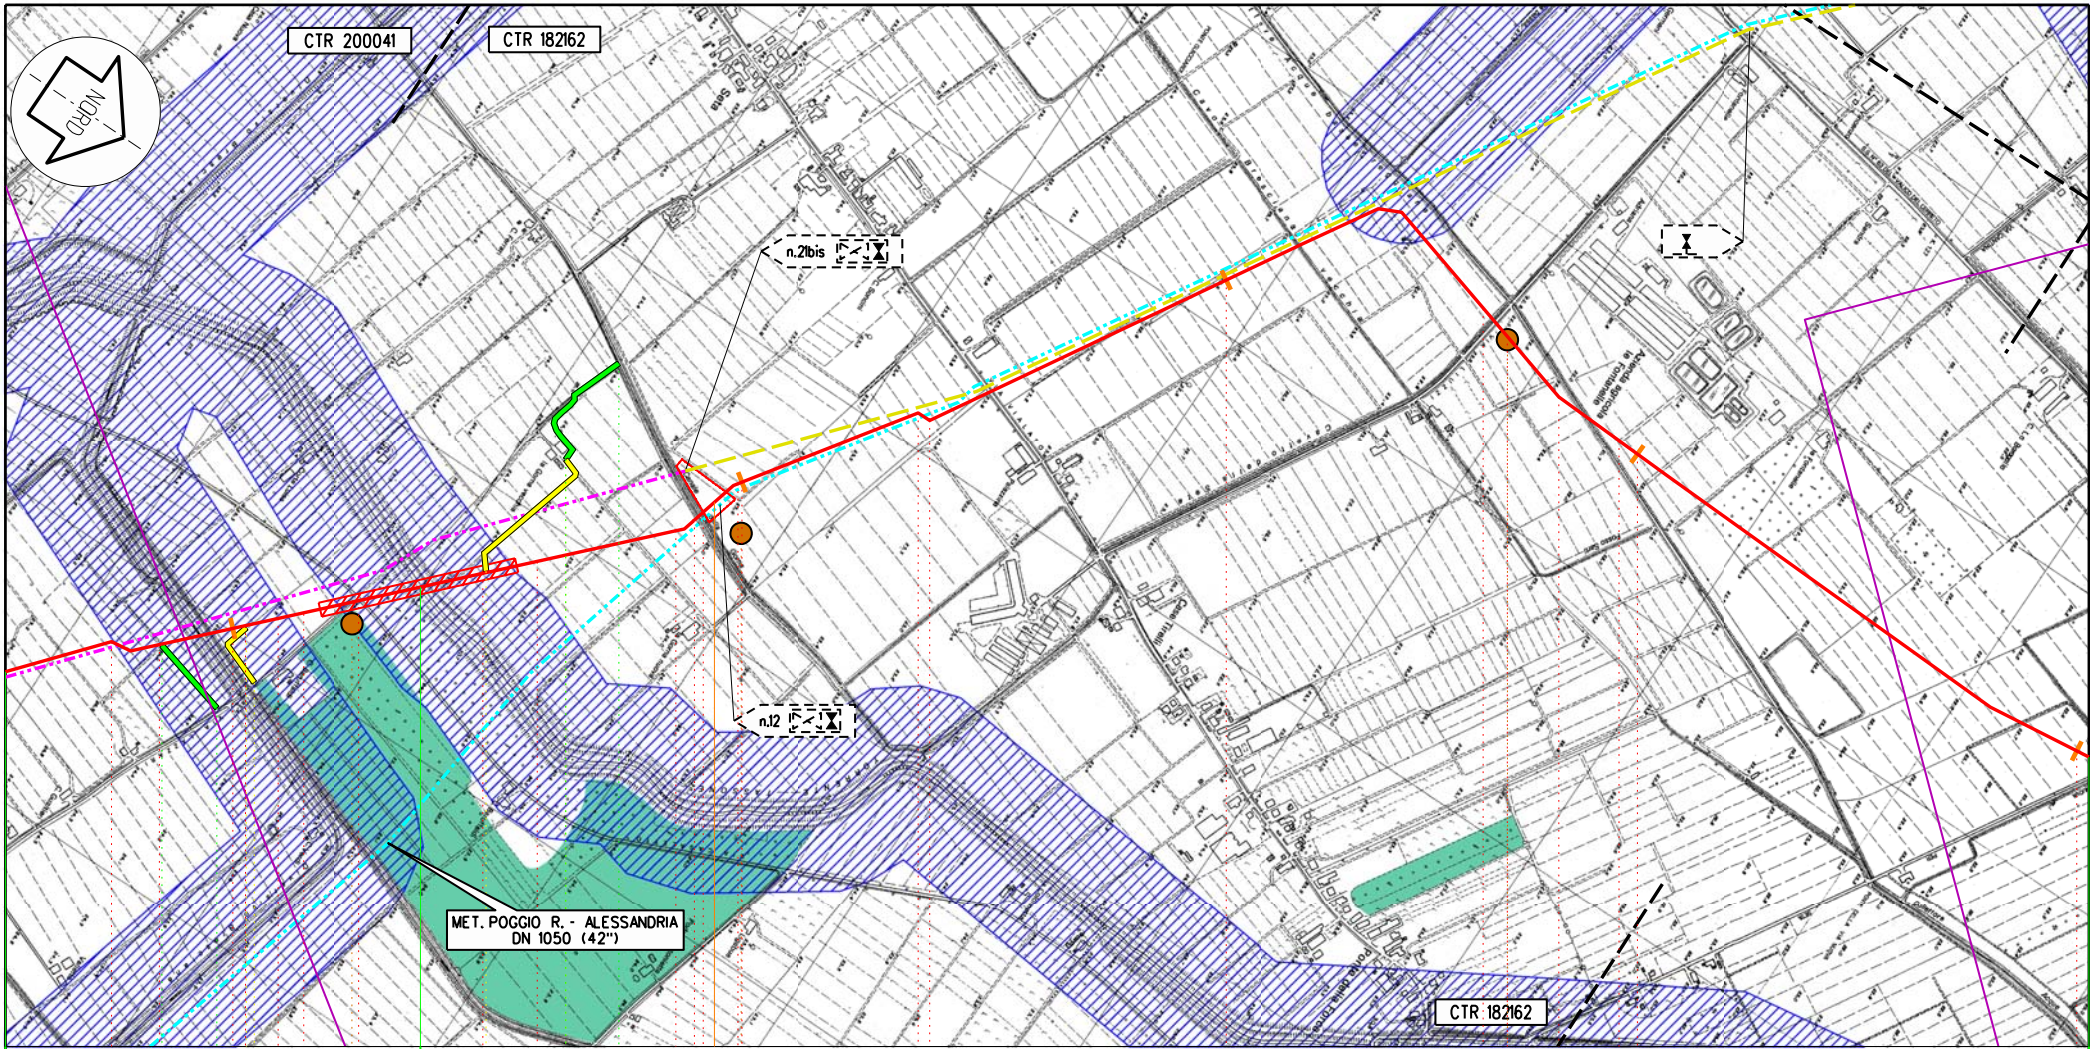

Bagnolo in Piano

Cadelbosco di Sopra

RE

84

85


86

87

88

149,460
POGGIO RENATICO - CREMONA

PID n 16 km 84,935

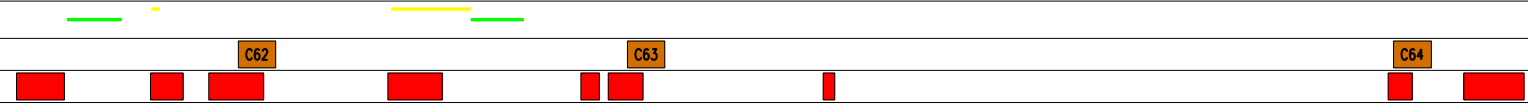


Proprietario
Snam
 Rete Gas
 Progettista
Snamprogetti

METANODOTTO
 POGGIO RENATICO - CREMONA
 STRUMENTI DI TUTELA E PIANIFICAZIONE
 NORMATIVA A CARATTERE NAZIONALE

DISEGNO LB-D-83203
 Foglio 14 di 25
 REVISIONE 1
 COMMESSA 663300
 SCALA 1:10.000

Tavola
 24

Il presente disegno e' di proprieta' aziendale - La societa' tutelera' i propri diritti termine di legge.

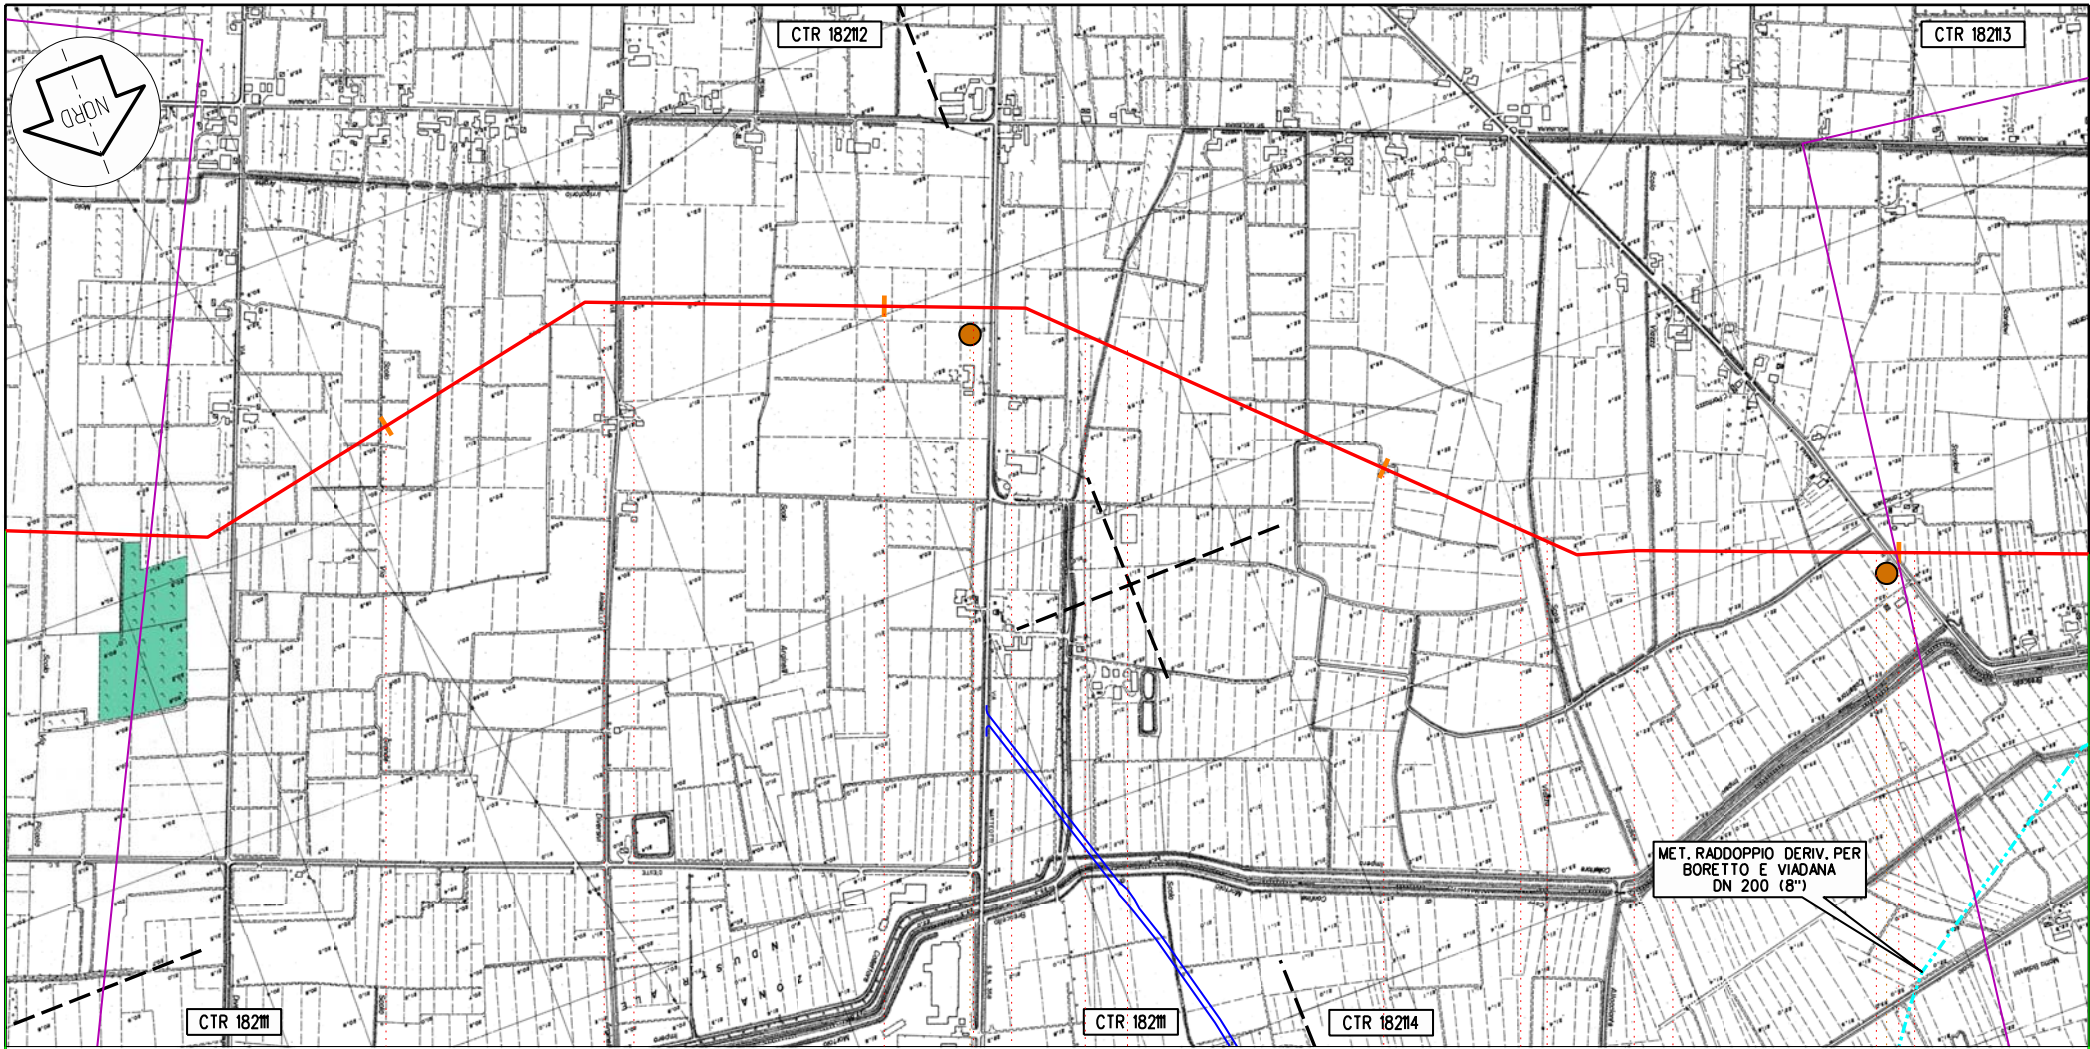

Poviglio

RE

96

97

98

99

149,460
POGGIO RENATICO - CREMONA

C69

C70

Proprietario
Snam
 Rete Gas
 Progettista
Snamprogetti


METANODOTTO
 POGGIO RENATICO - CREMONA

STRUMENTI DI TUTELA E PIANIFICAZIONE
 NORMATIVA A CARATTERE NAZIONALE

DISEGNO LB-D-83203
 Foglio 15 di 25
 REVISIONE 1
 COMMESSA 663300
 SCALA 1:10.000

Tavola

27

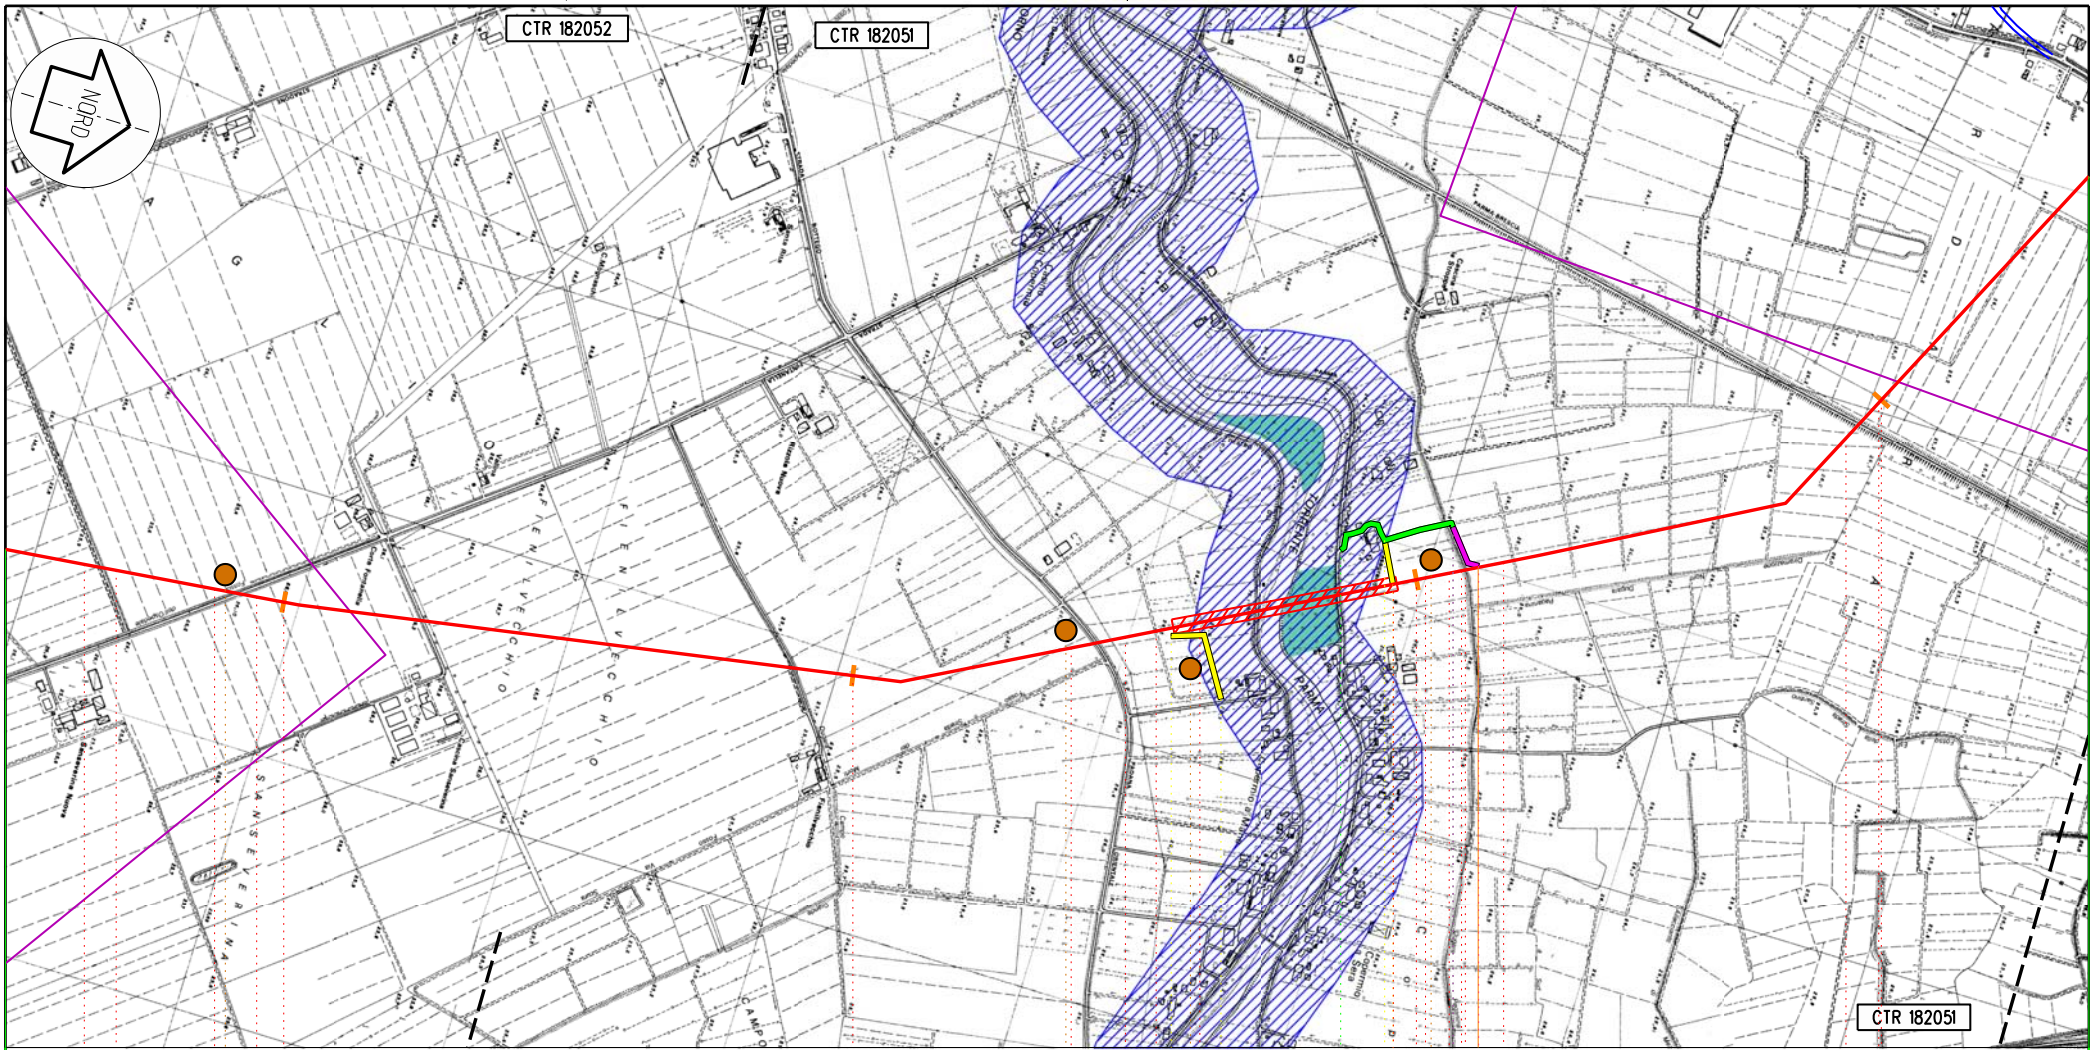

Il presente disegno e' di proprieta' aziendale - La societa' tutelera' i propri diritti termine di legge.

Colorno

PR

149,460
POGGIO RENATICO - CREMONA

◀ PIL n 21km 13,10 ▶

C81

C82

C83

C84


Proprietario
Snam
Rete Gas
Progettista
Snamprogetti

METANODOTTO
POGGIO RENATICO - CREMONA

STRUMENTI DI TUTELA E PIANIFICAZIONE
NORMATIVA A CARATTERE NAZIONALE

DISEGNO LB-D-83203
Foglio 16 di 25
REVISIONE 1
COMMESSA 663300
SCALA 1:10.000

Tavola
31

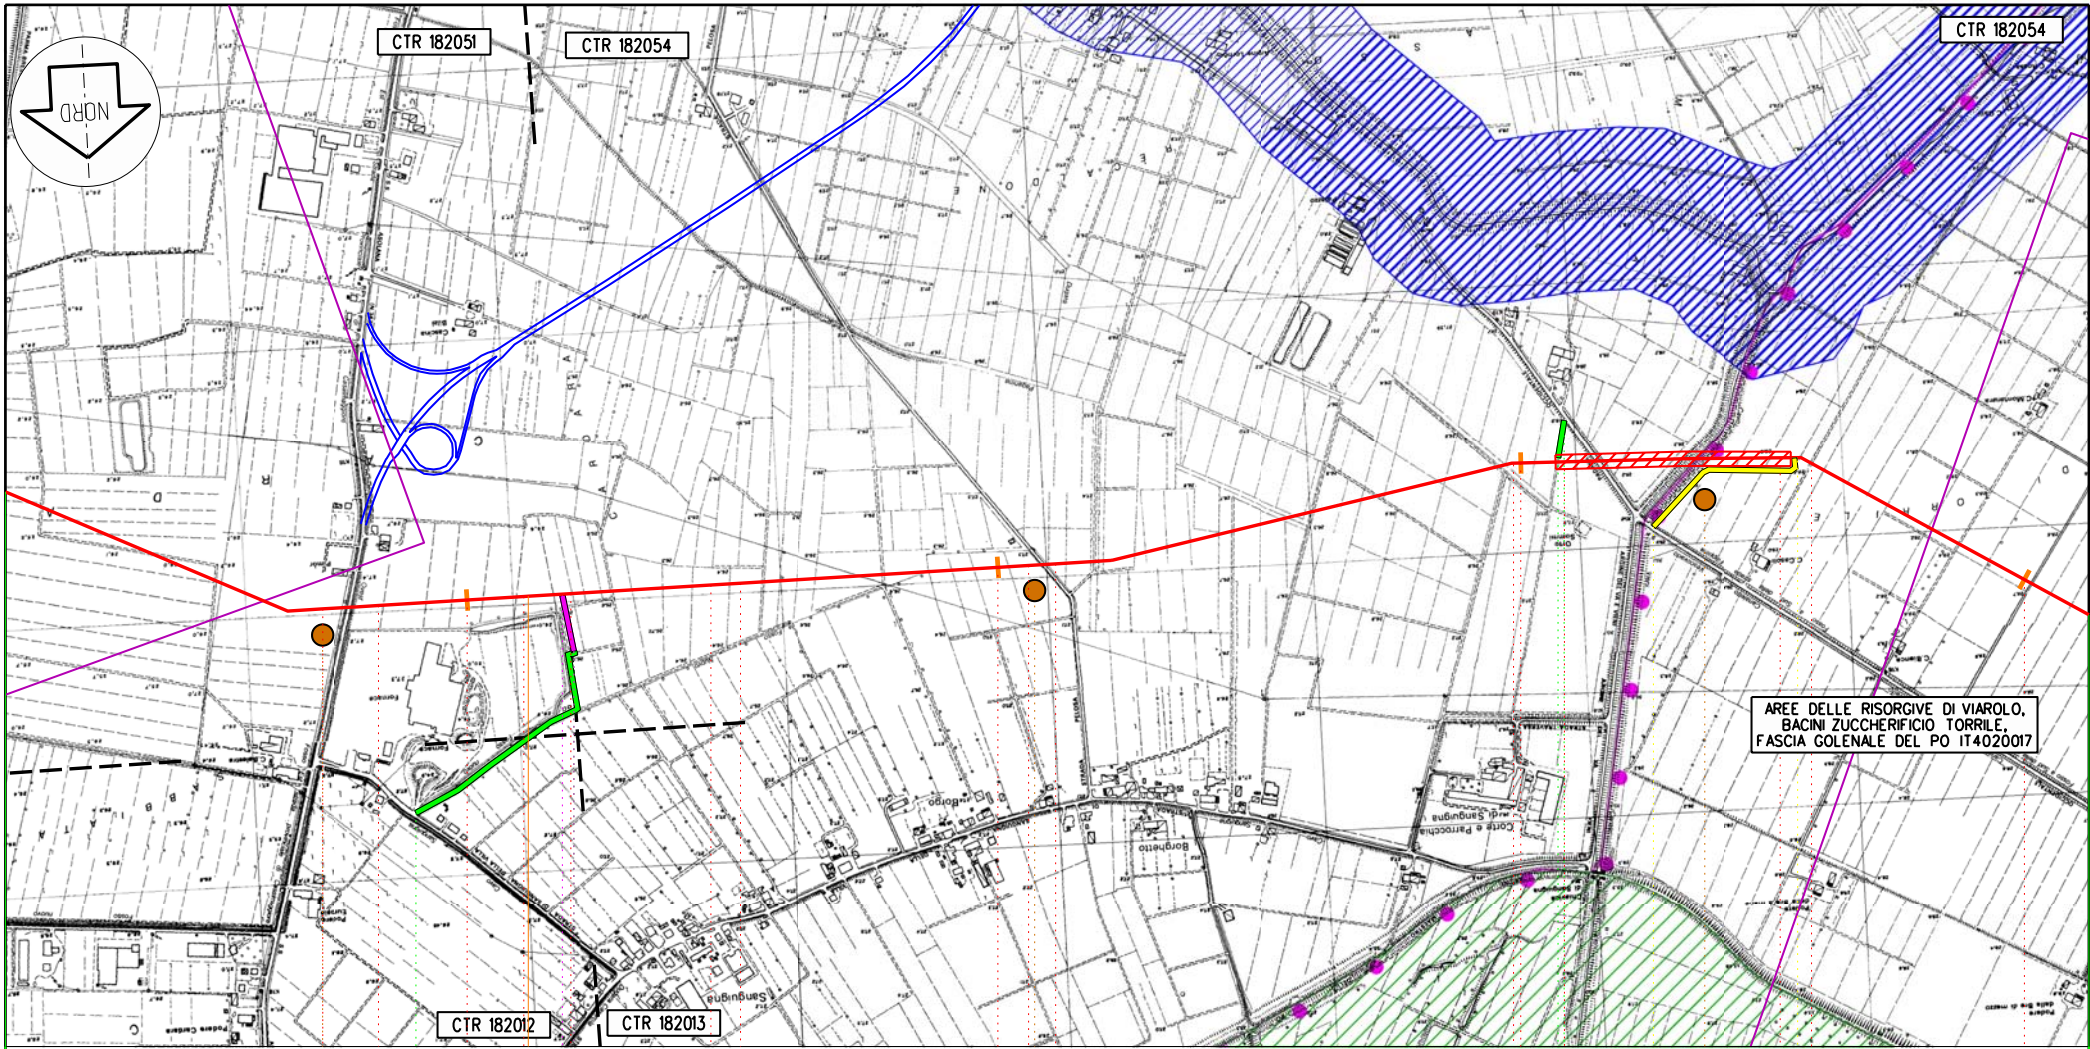

Colorno

PR

115

116

117

118

149,460
POGGIO RENATICO - CREMONA

PII n 22 km 115,120

C85

C86

C87

Il presente disegno e' di proprieta' aziendale - La societa' tutelera' i propri diritti termine di legge.

Proprietario
Snam
Reto Gas
Progettista
Snamprogetti


METANODOTTO
POGGIO RENATICO - CREMONA

STRUMENTI DI TUTELA E PIANIFICAZIONE
NORMATIVA A CARATTERE NAZIONALE

Disegno LB-D-83203
Foglio 17 di 25
Revisione 1
Commessa 663300
Scala 1:10.000

Tavola
32

Il presente disegno e' di proprieta' aziendale - La societa' tutelera' i propri diritti termine di legge.

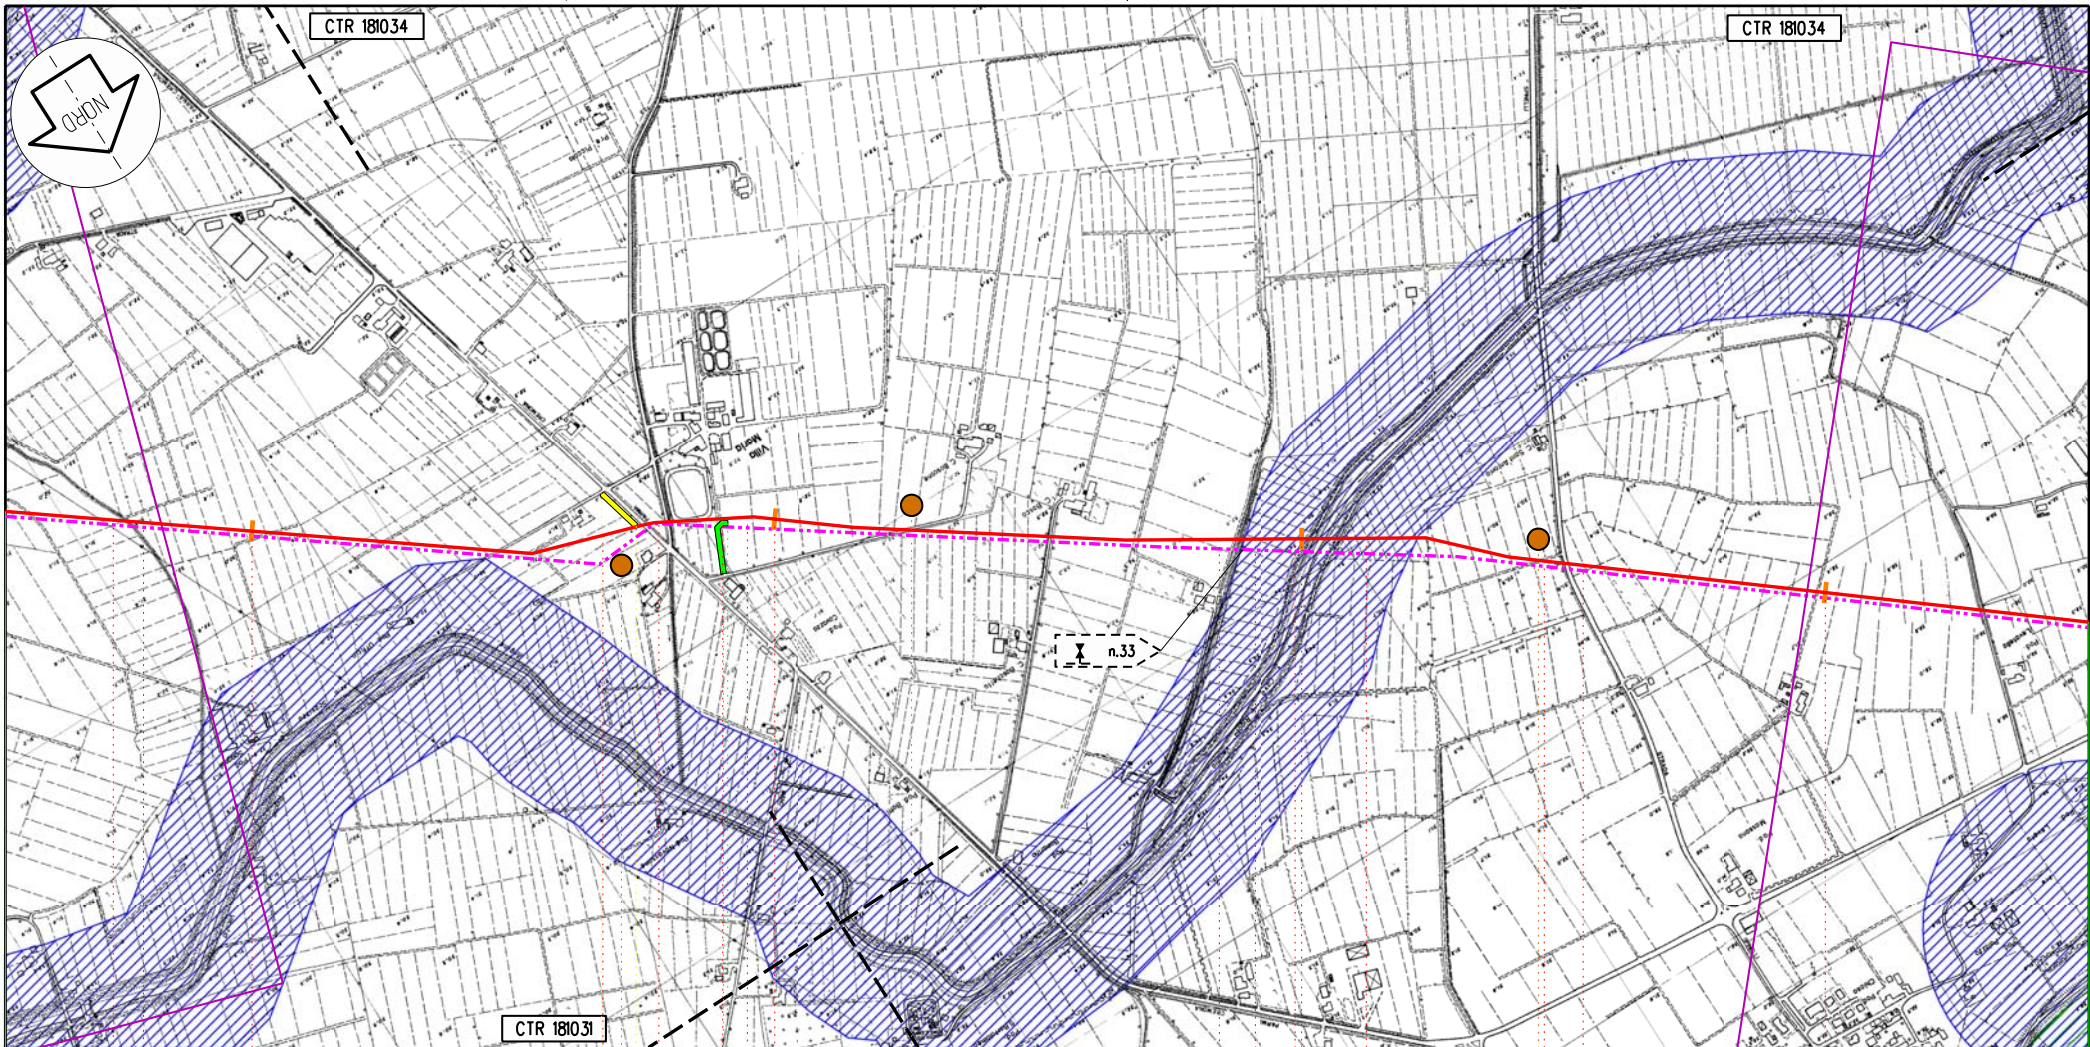

Roccabianca

PR


129

130

131

132

149,460
POGGIO RENATICO - CREMONA

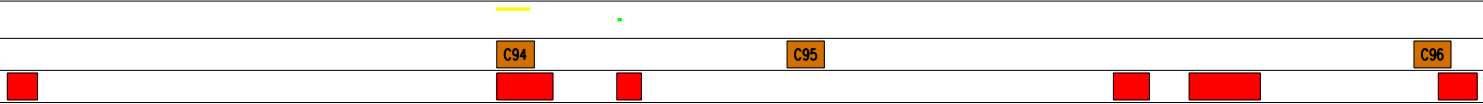


Proprietario
Snam
 Rete Gas
 Progettista
Snamprogetti

METANODOTTO
 POGGIO RENATICO - CREMONA
 STRUMENTI DI TUTELA E PIANIFICAZIONE
 NORMATIVA A CARATTERE NAZIONALE

DISEGNO LB-D-83203
 Foglio 18 di 25
 REVISIONE 1
 COMMESSA 663300
 SCALA 1:10.000

Tavola
 36

Il presente disegno e' di proprieta' aziendale - La societa' tutelera' i propri diritti termine di legge.

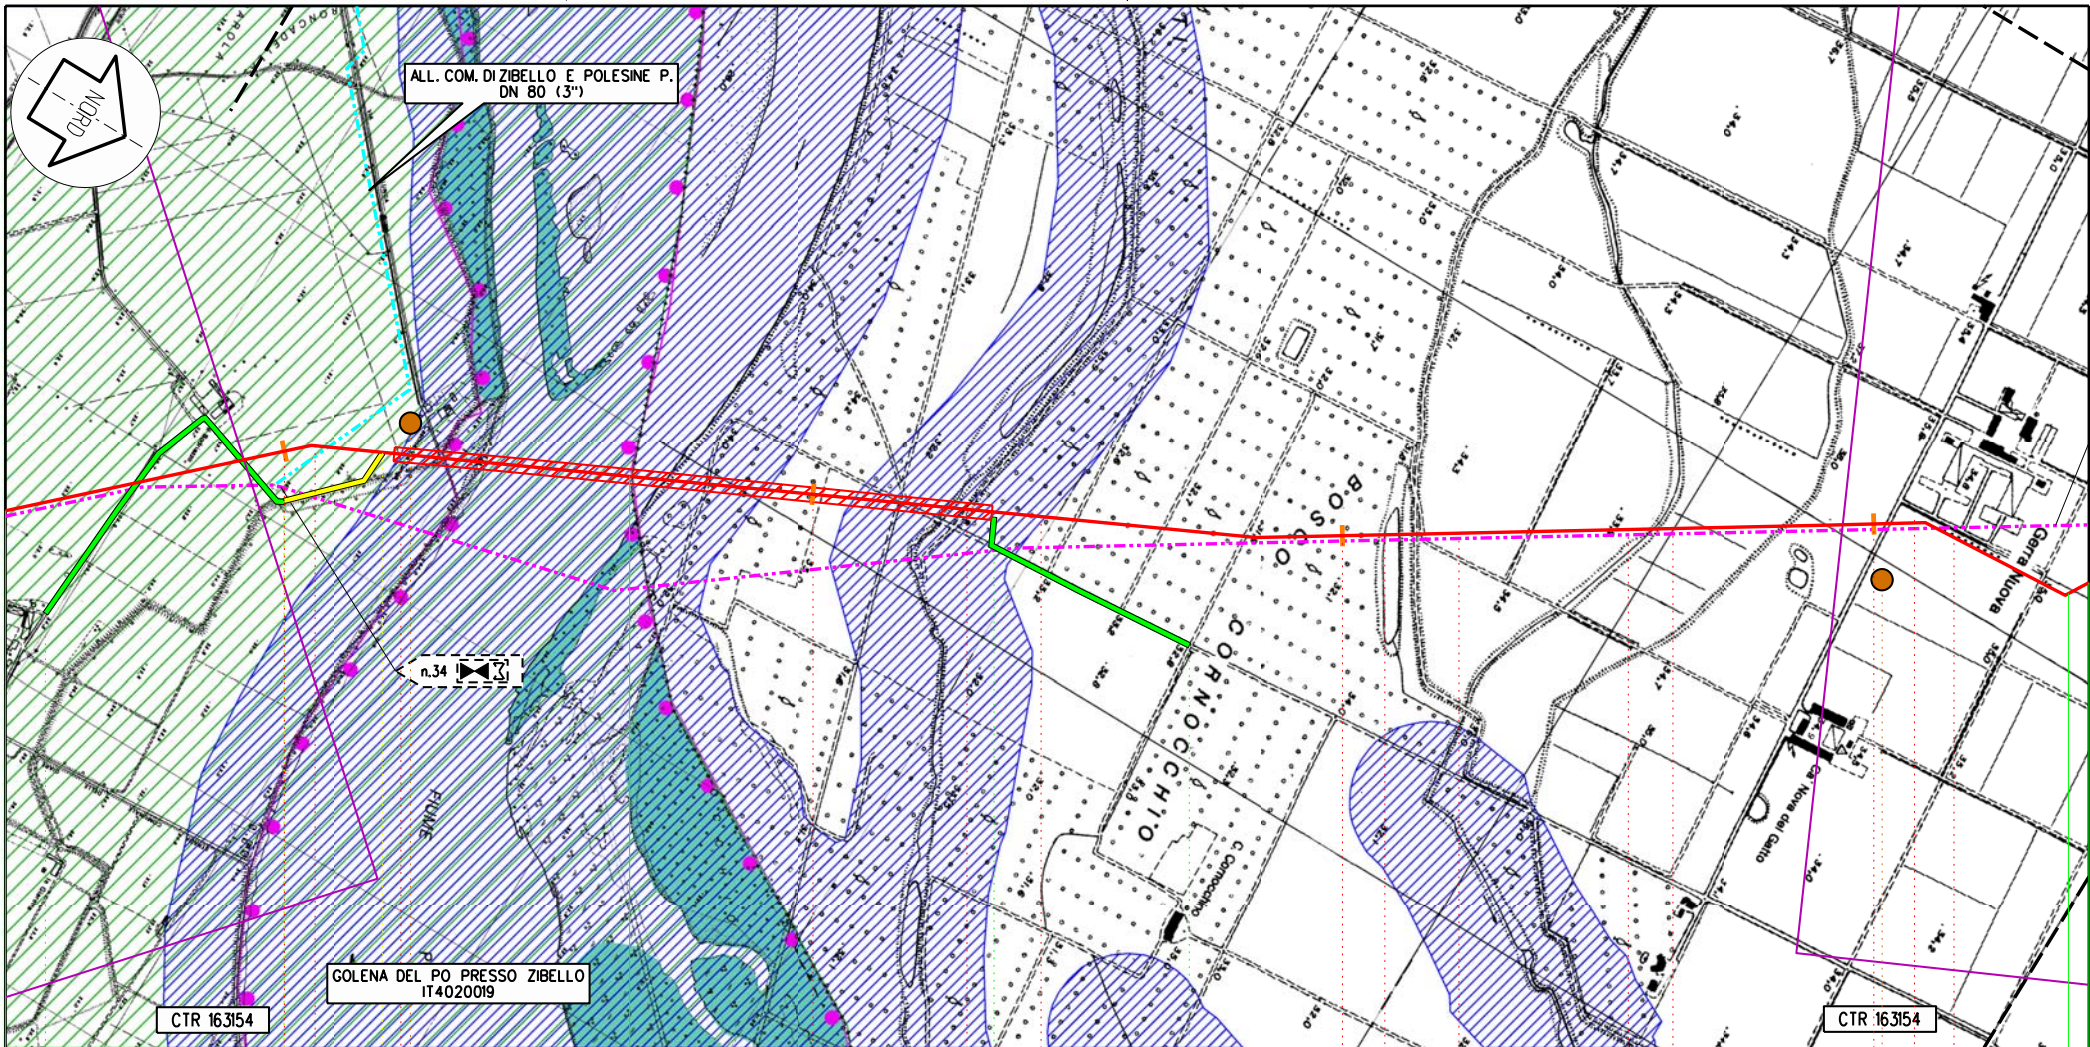

Zibello

Pieve d' Olmi

Stagno Lombardo

PR

CR

136

137

138

139

149,460
POGGIO RENATICO - CREMONA

C101

C102


Proprietario
Snam
 Rete Gas
 Progettista
Snamprogetti

METANODOTTO
 POGGIO RENATICO - CREMONA

STRUMENTI DI TUTELA E PIANIFICAZIONE
 NORMATIVA A CARATTERE NAZIONALE

DISEGNO LB-D-83203
 Foglio 19 di 25
 REVISIONE 1
 COMMESSA 663300
 SCALA 1:10.000


Tavola
 38

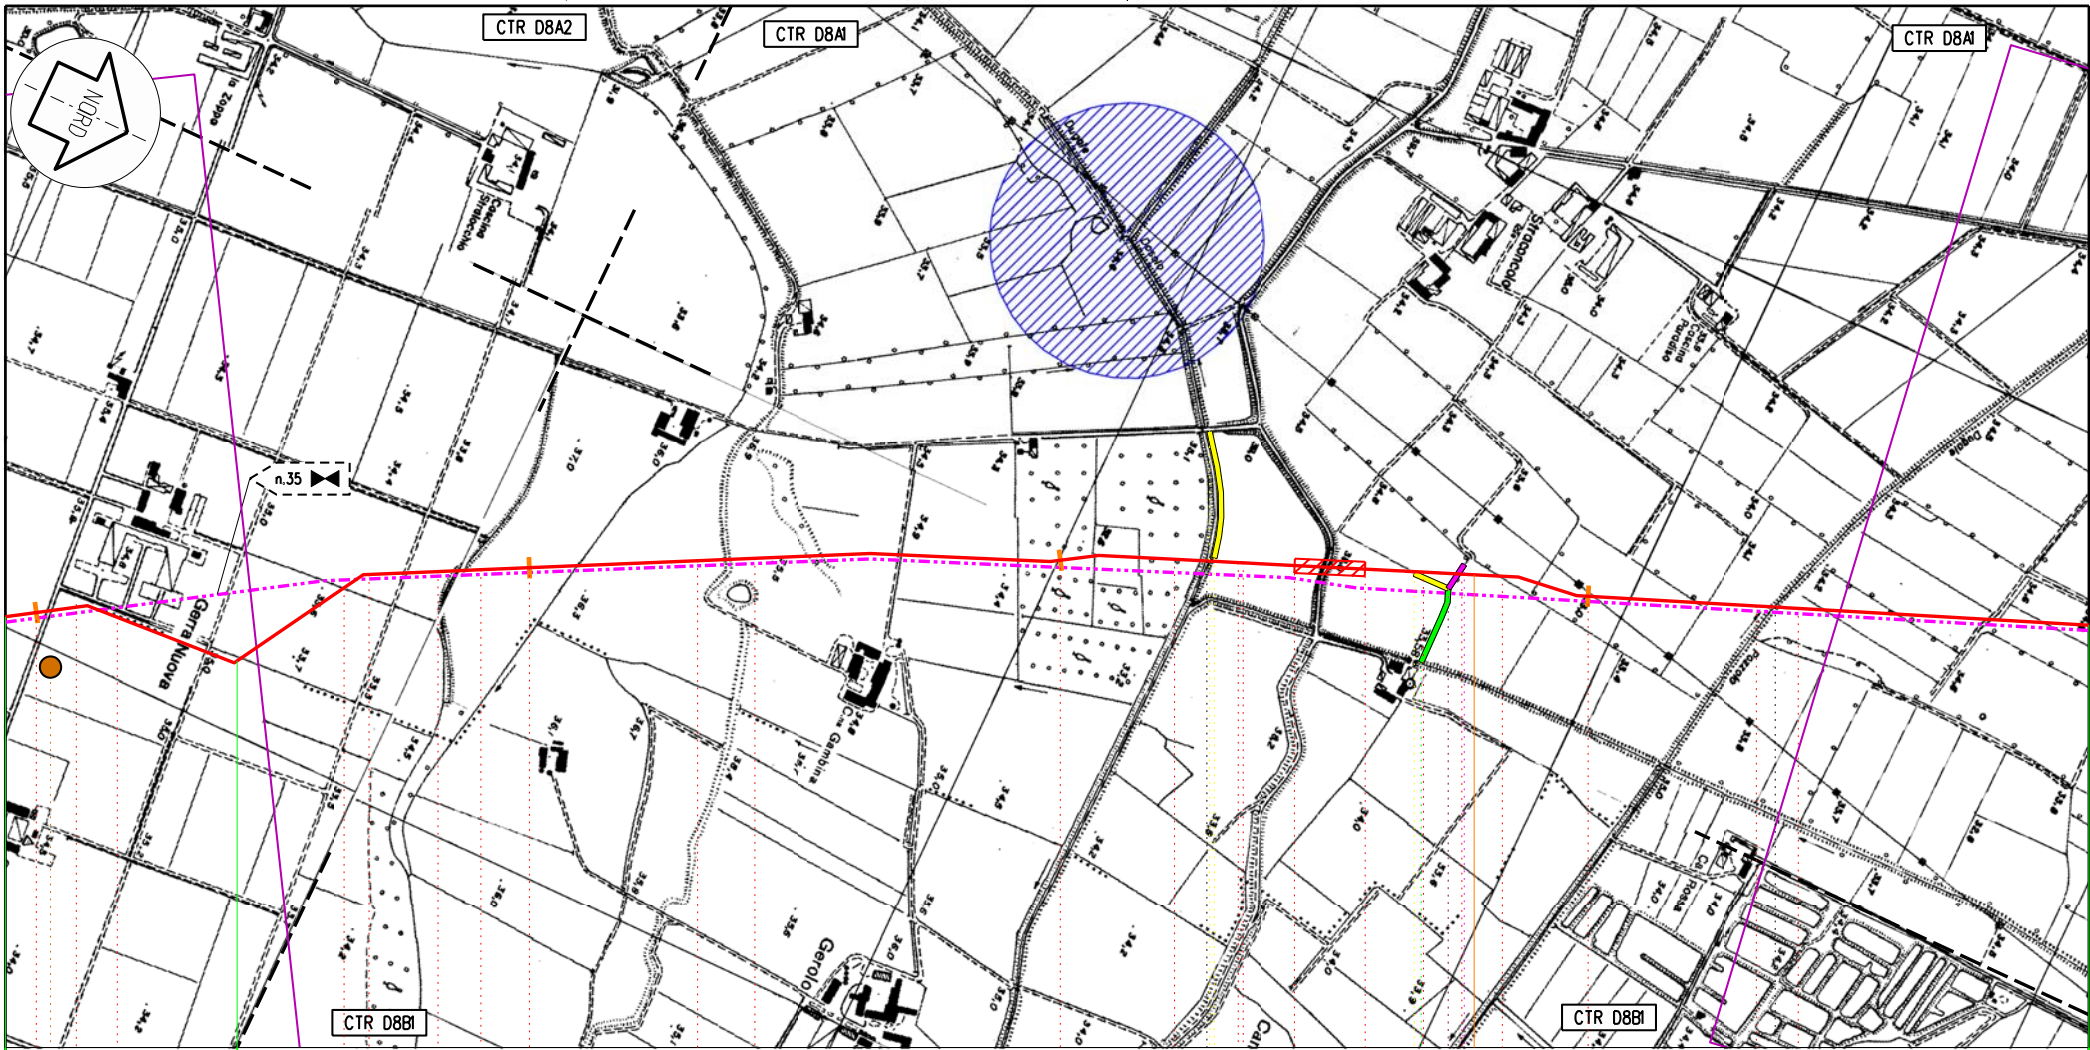

Pieve d' Olmi Stagno Lombardo

CR
139 140 141 142
149,460
POGGIO RENATICO - CREMONA

◀ PIL n 26 km 141,780 ▶

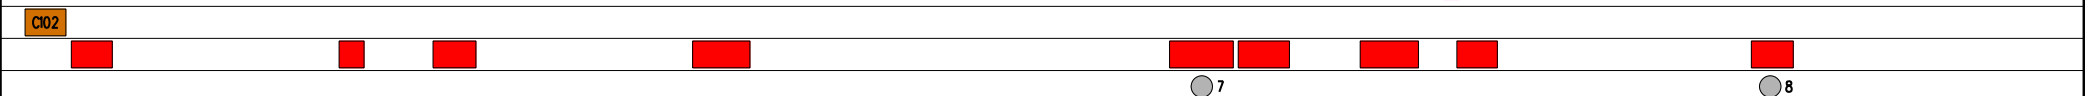

Proprietario
Snam
Rete Gas
Progettista
Snamprogetti

METANODOTTO
POGGIO RENATICO - CREMONA


STRUMENTI DI TUTELA E PIANIFICAZIONE
NORMATIVA A CARATTERE NAZIONALE

Disegno LB-D-83203
Foglio 20 di 25
Revisione 1
Commessa 663300
Scala 1:10.000

Tavola
39

Il presente disegno e' di proprieta' aziendale - La societa' tutelera' i propri diritti termine di legge.

Il presente disegno e' di proprieta' aziendale - La societa' tutelera' i propri diritti a termine di legge.

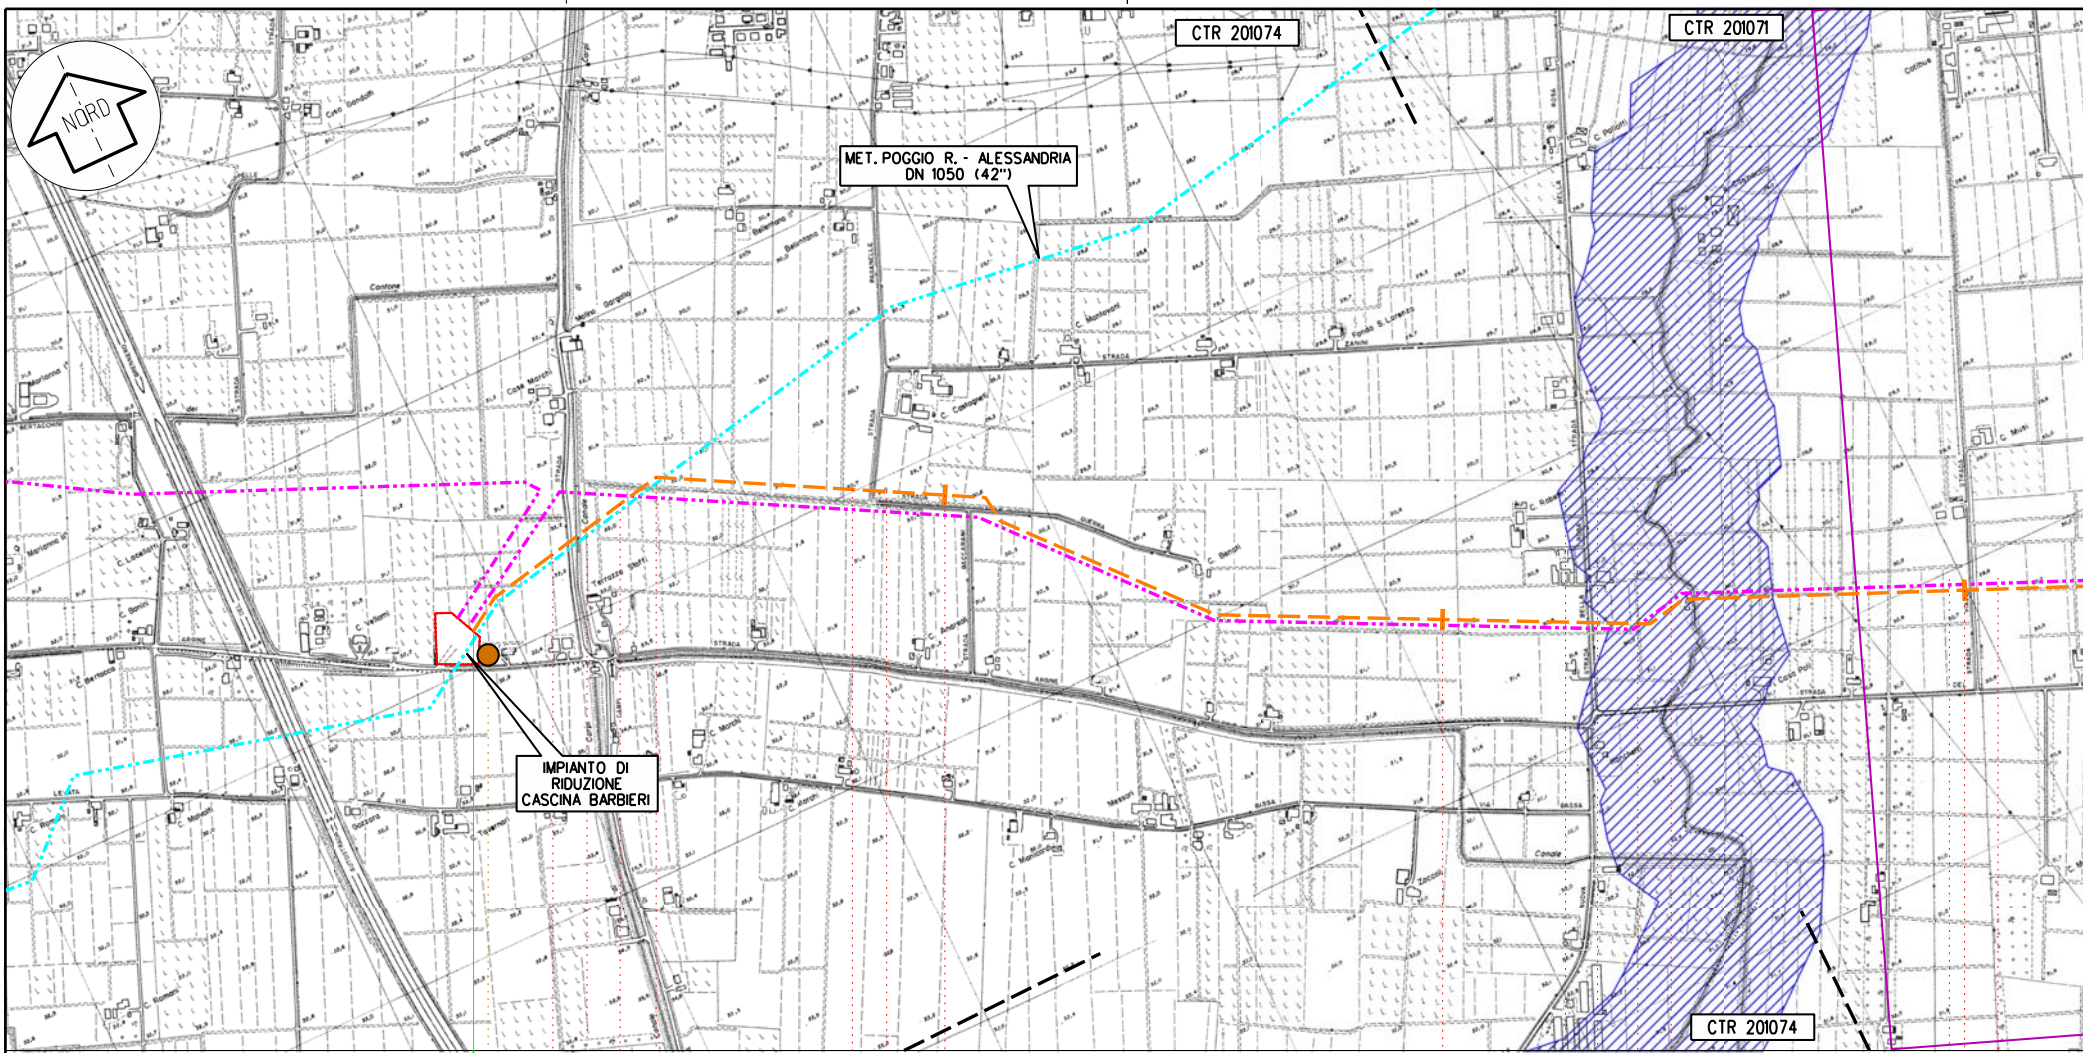

km 0,000

Carpi
MO

1

2

3

5,910
COLL. C.NA BARBIERI - DERIVAZIONE PER SOLIERA

CI


Proprietario
Snam
 Rete Gas
 Progettista
Snamprogetti

METANODOTTO POGGIO RENATICO - CREMONA
 COLLEGAMENTO C.NA BARBIERI - DERIV PER SOLIERA
 DN 250 (10'') P 24 bar
**STRUMENTI DI TUTELA E PIANIFICAZIONE
 NORMATIVA A CARATTERE NAZIONALE**

DISEGNO LB-D-83203
 Foglio 21 di 25
 REVISIONE 1
 COMMESSA 663300
 SCALA 1:10.000

Tavola
 44

Il presente disegno e' di proprieta' aziendale - La societa' tutelera' i propri diritti termine di legge.

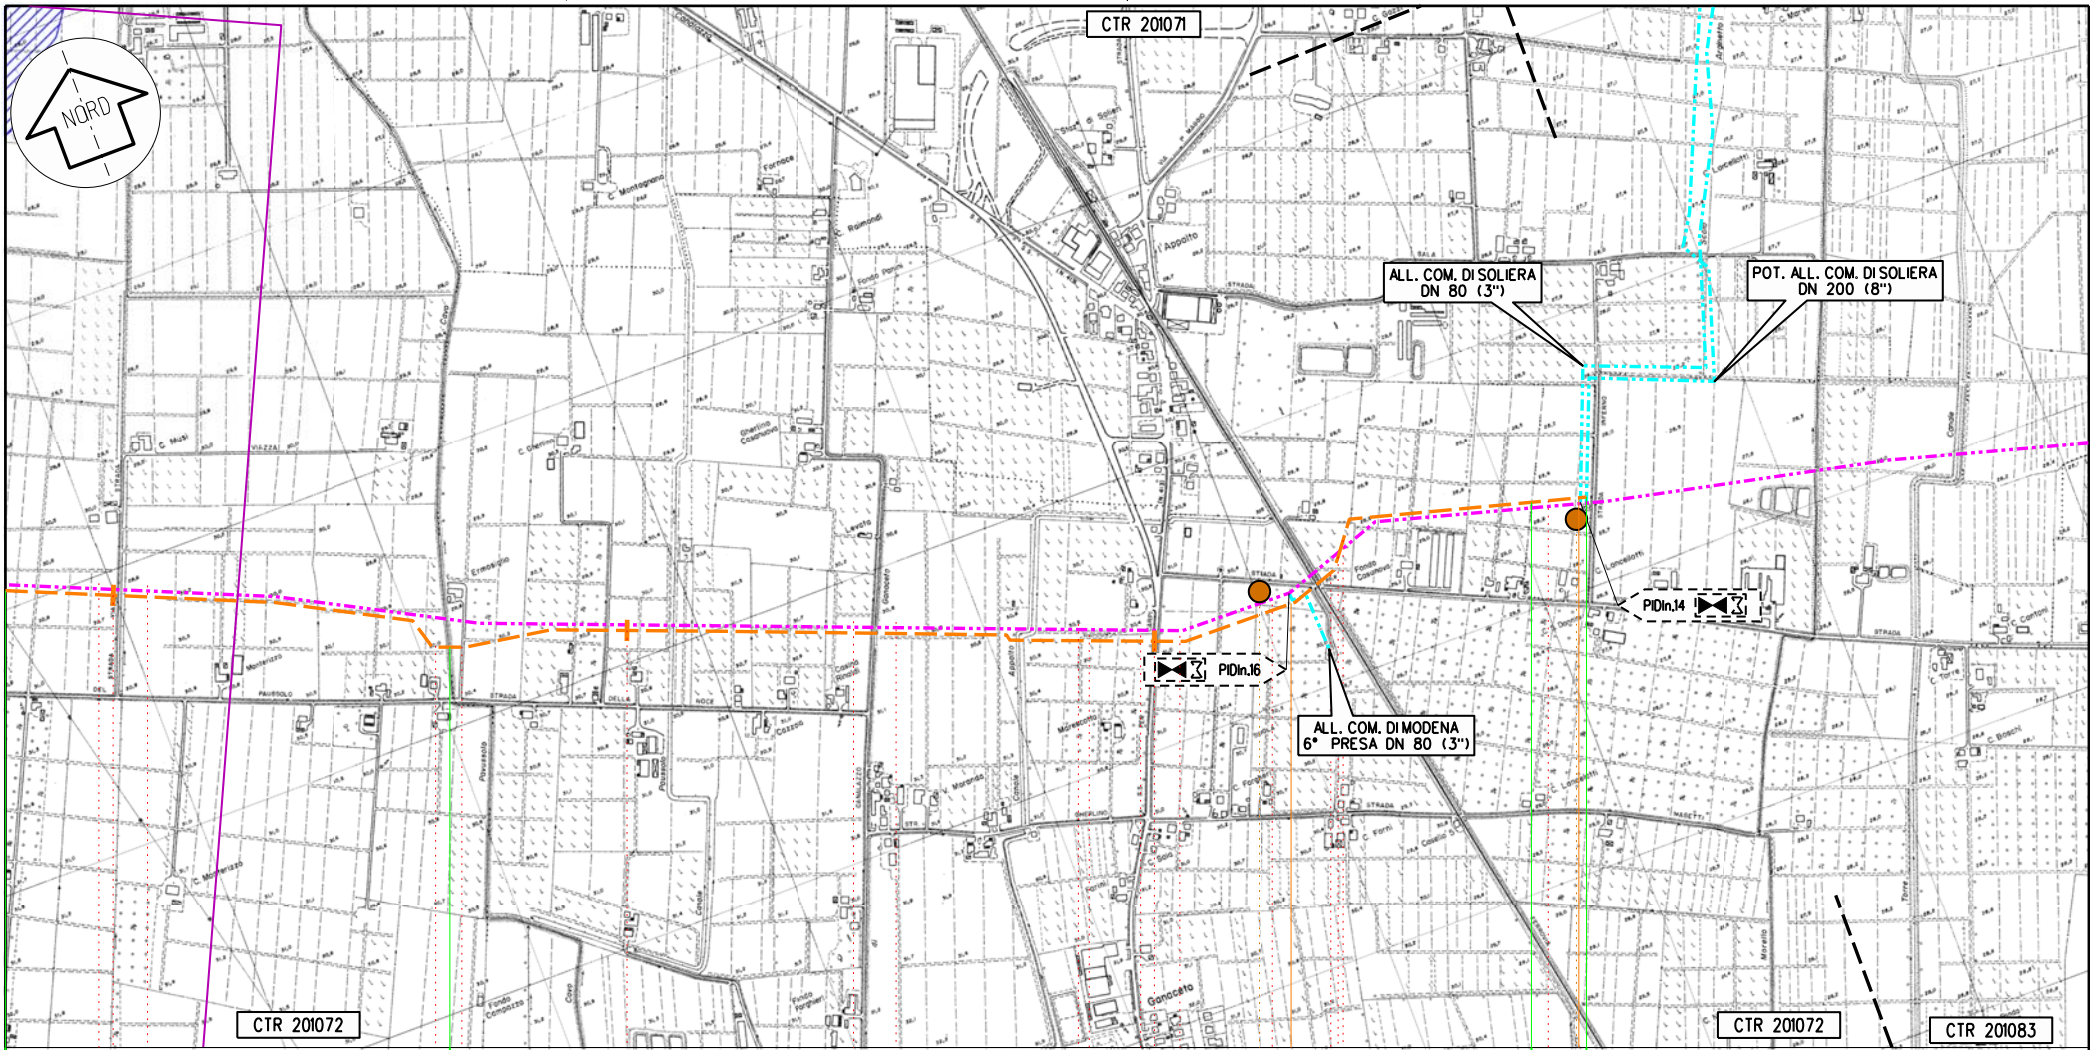

Carpi

Modena

Soliera

MO

3

4

5

5,910
COLL. C.NA BARBIERI - DERIVAZIONE PER SOLIERA

km 5,910

PIDn.1 km 5,270

PIDn.2 km 5,890

C2


C3

Proprietario
Snam
 Rete Gas
 Progettista
Snamprogetti

METANODOTTO POGGIO RENATICO - CREMONA
 COLLEGAMENTO C.NA BARBIERI - DERIV PER SOLIERA
 DN 250 (10") P 24 bar
 STRUMENTI DI TUTELA E PIANIFICAZIONE
 NORMATIVA A CARATTERE NAZIONALE

Disegno LB-D-83203
 Foglio 22 di 25
 Revisione 1
 Commessa 663300
 Scala 1:10.000

Tavola
 45

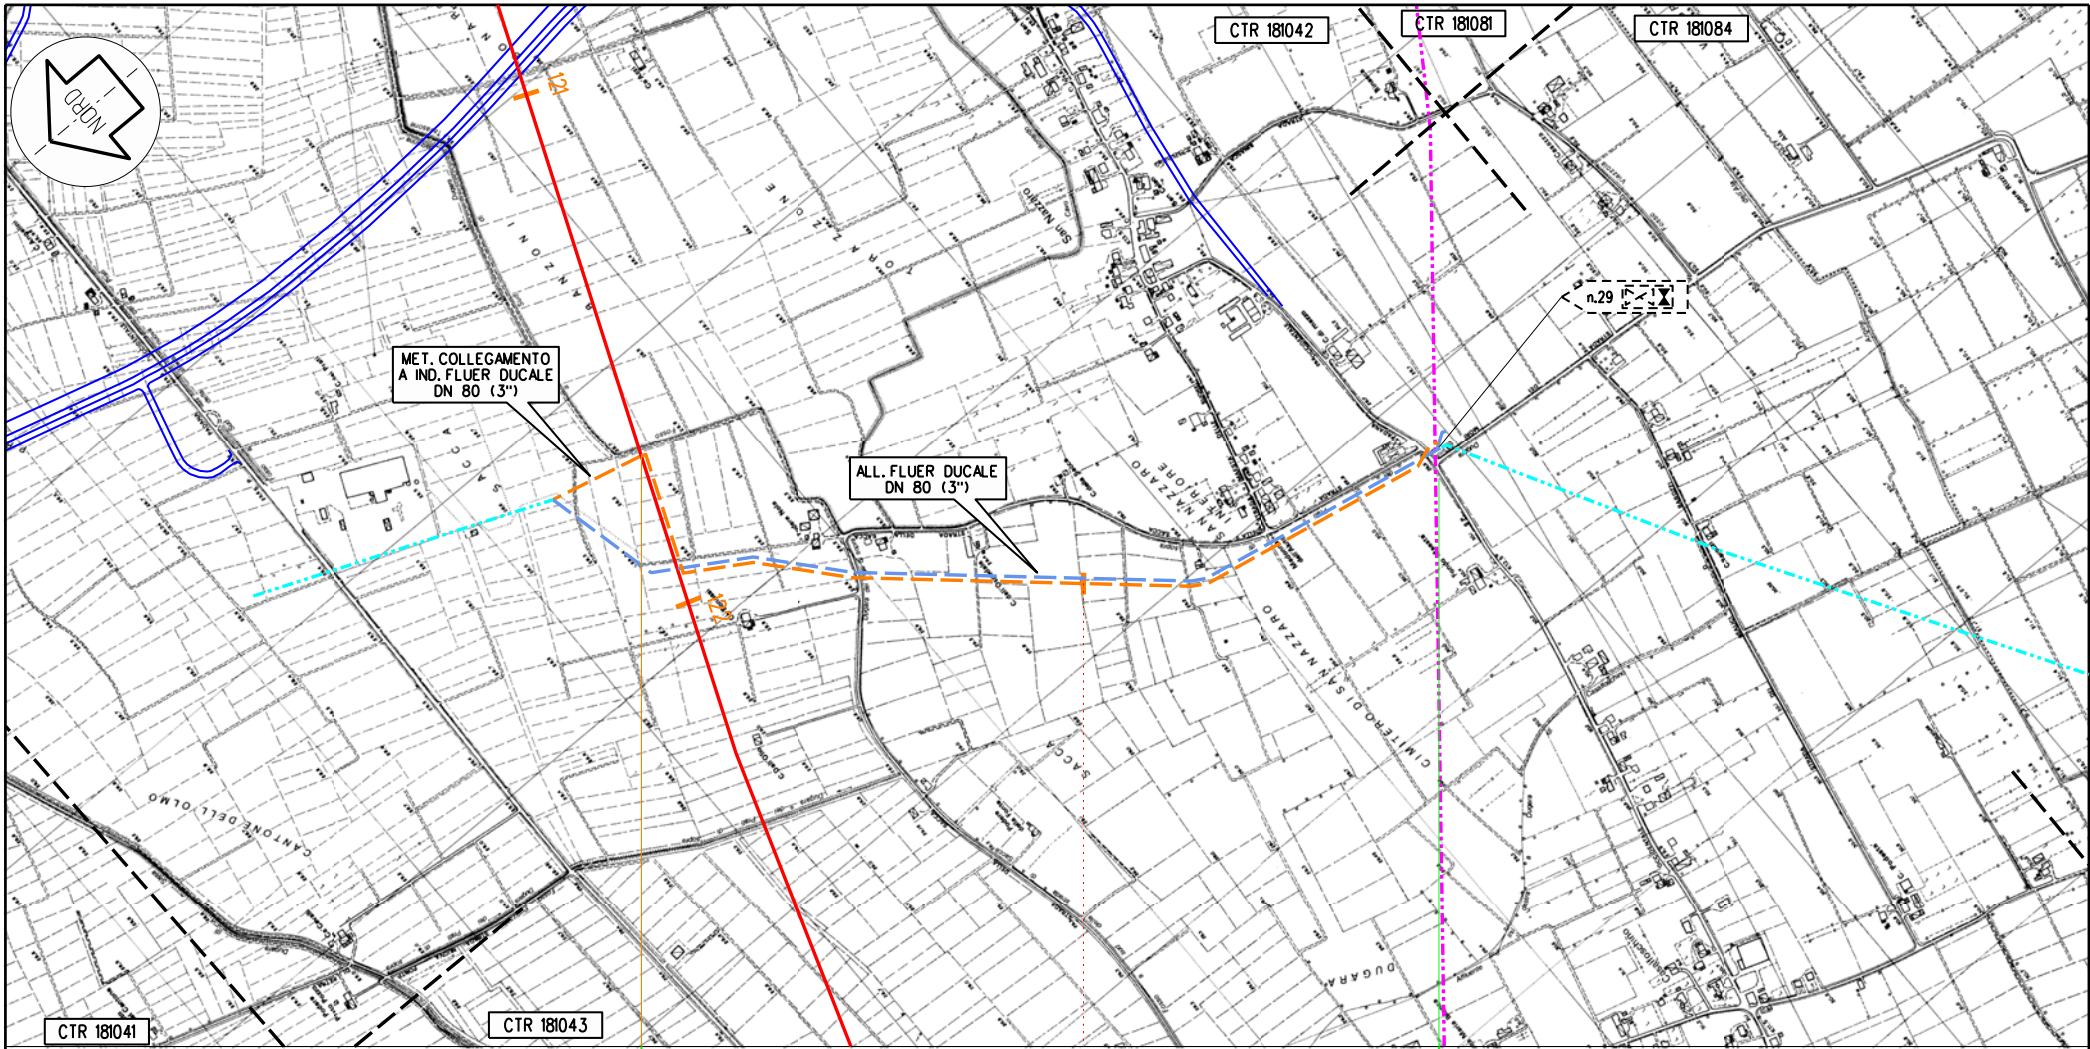

Il presente disegno e' di proprieta' aziendale - La societa' tutelera' i propri diritti termine di legge.

Sissa
PR

km 0,000 1,750 km 1,750
COLLEGAMENTO PER SISSA E S. SECONDO PARMENSE

PID n. 25 km 0,000

PID n. 1 km 1,750


Proprietario
Snam
Rete Gas
Progettista
Snamprogetti

METANODOTTO POGGIO RENATICO - CREMONA
COLLEGAMENTO PER SISSA E S. SECONDO PARMENSE
DN 150 (6") P 75 bar
STRUMENTI DI TUTELA E PIANIFICAZIONE
NORMATIVA A CARATTERE NAZIONALE

DISEGNO LB-D-83203
Foglio 23 di 25
REVISIONE 1
COMMESSA 663300
SCALA 1:10.000

Tavola
53

Il presente disegno e' di proprieta' aziendale - La societa' tutelera' i propri diritti a termine di legge.

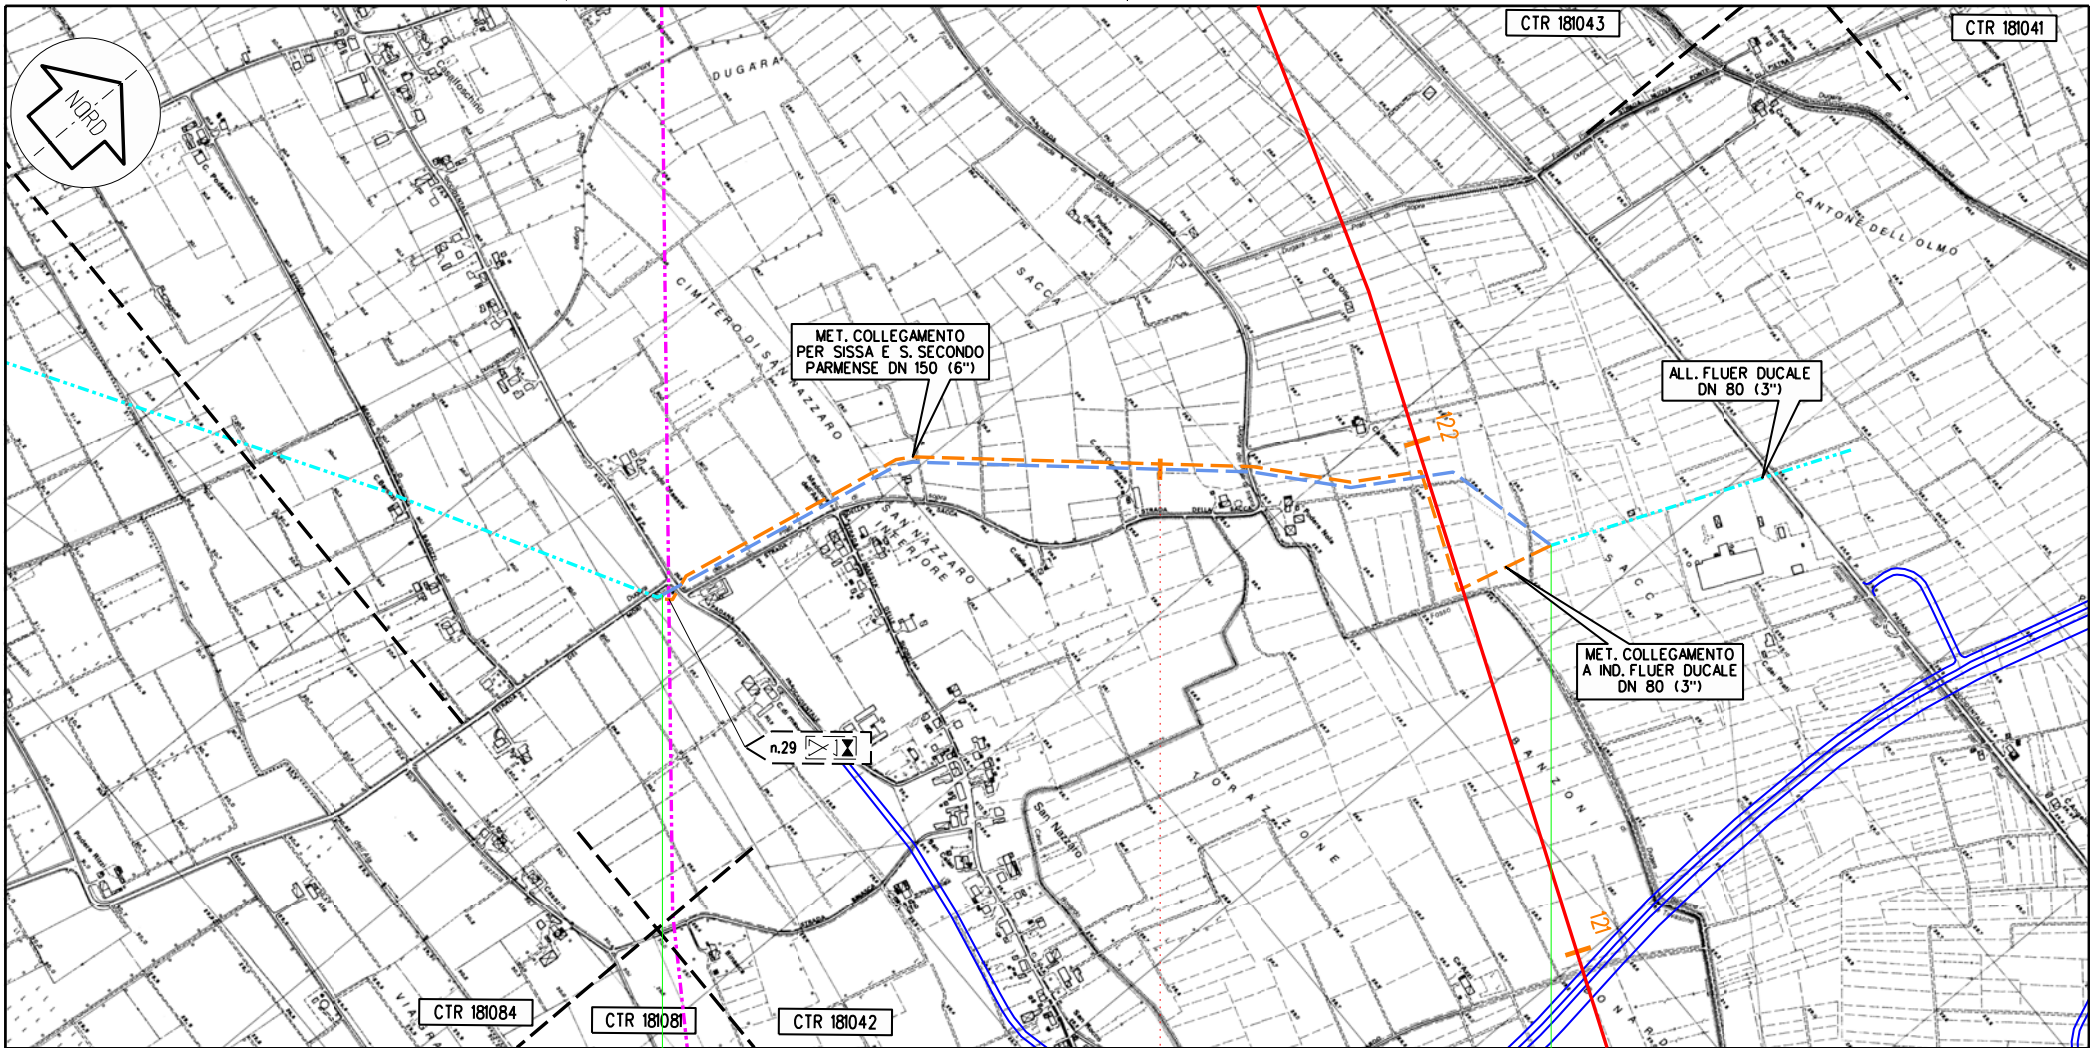

Sissa
PR

km 0,000

1,785
ALLACCIAMENTO FLUER DUCALE

km 1,785

Proprietario
Snam
 Rete Gas
 Progettista
Snamprogetti

METANODOTTO POGGIO RENATICO - CREMONA
 ALLACCIAMENTO FLUER DUCALE
 DN 80 (3'') P 75 bar

STRUMENTI DI TUTELA E PIANIFICAZIONE
 NORMATIVA A CARATTERE NAZIONALE

DISEGNO LB-D-83203
 Foglio 25 di 25
 REVISIONE 1
 COMMESSA 663300
 SCALA 1:10.000

Tavola
 46/A