B4

NOGAROLE ROCCA

PROFILO LONGITUDINALE 1:100

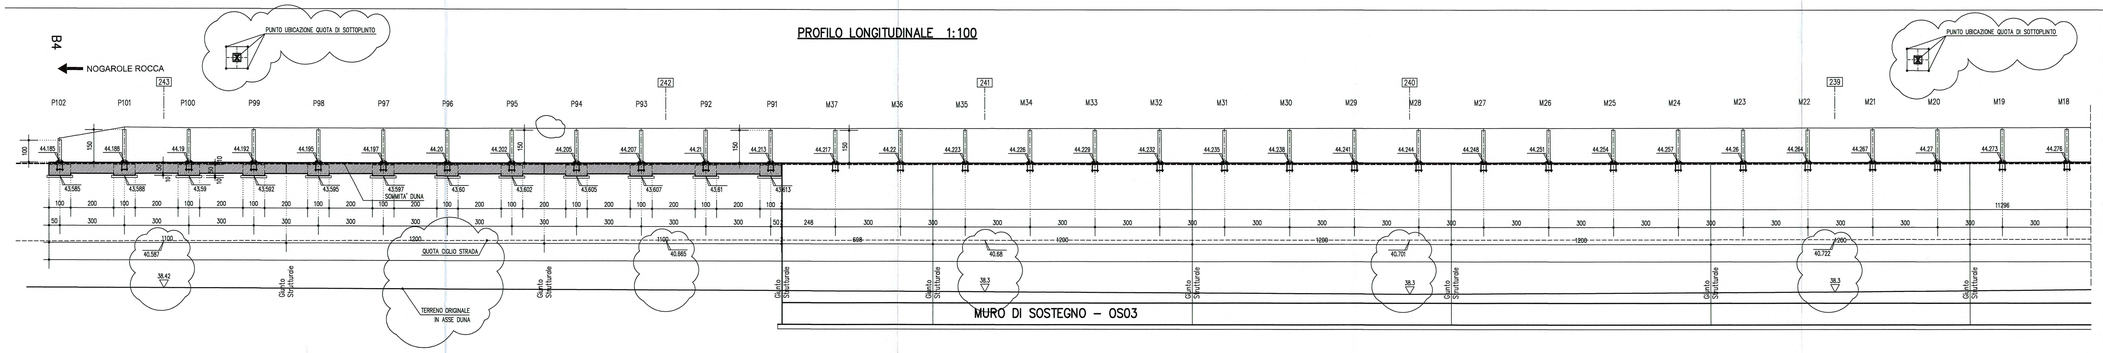

PROFILO LONGITUDINALE 1:100

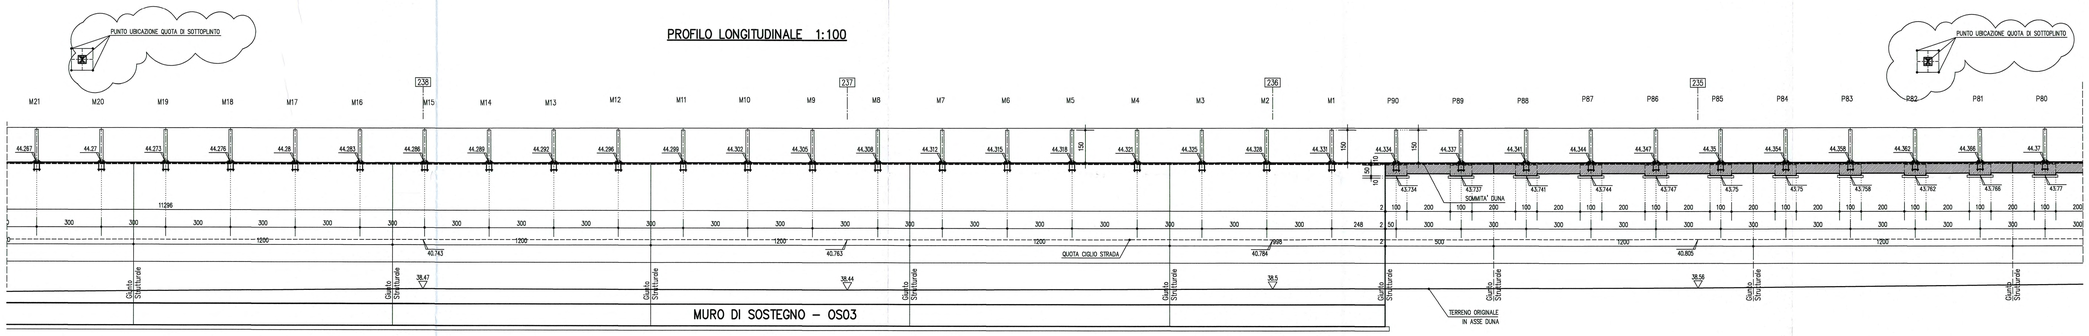

PROFILO LONGITUDINALE 1:100

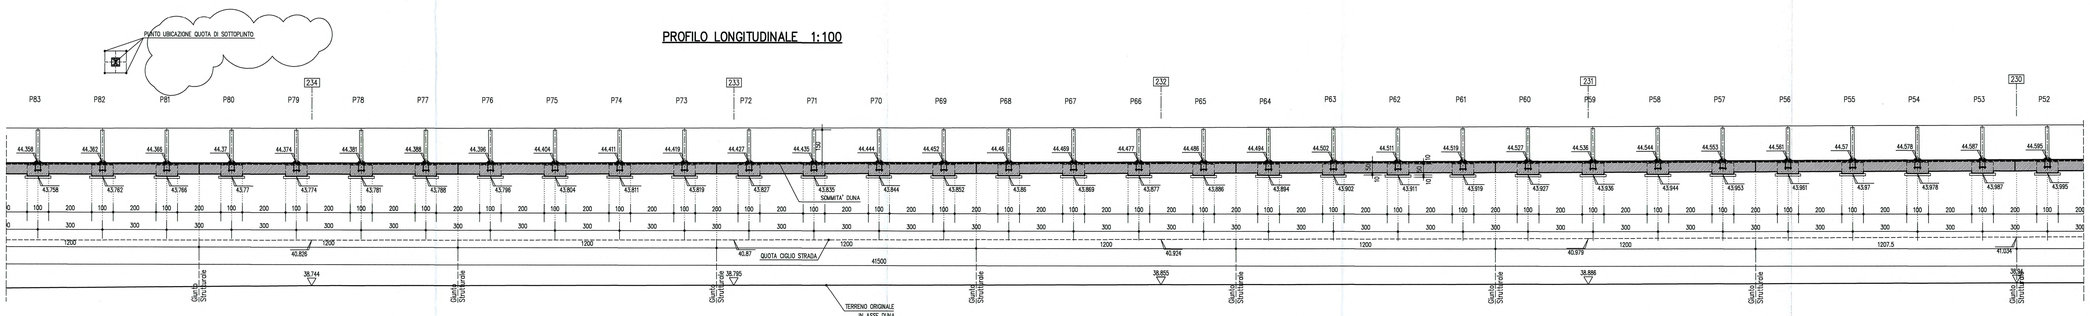

PROFILO LONGITUDINALE 1:100

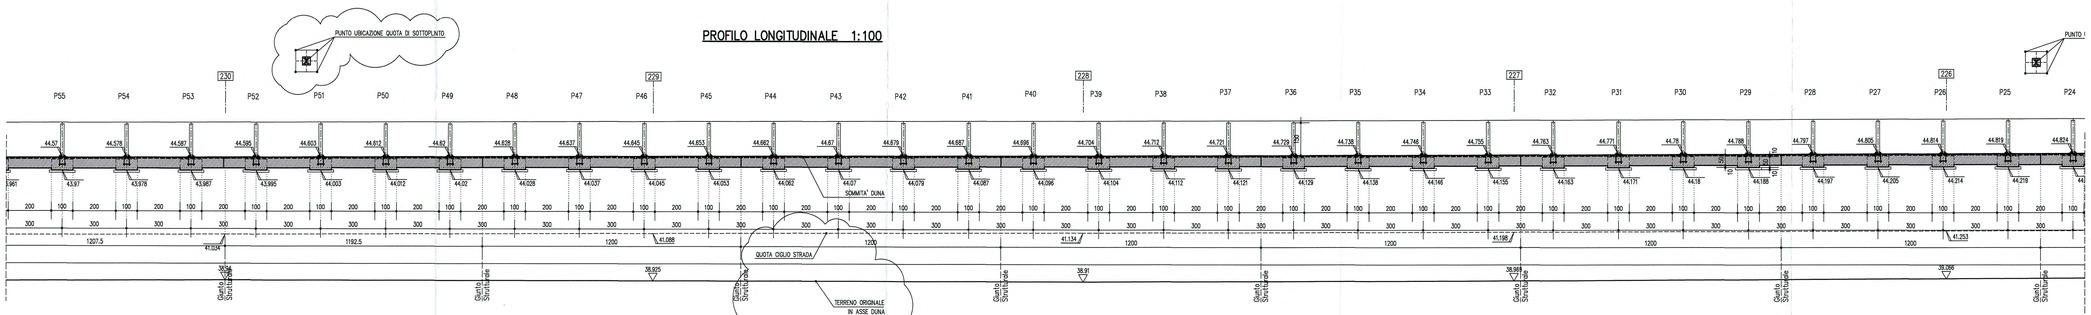

PROFILO LONGITUDINALE 1:100

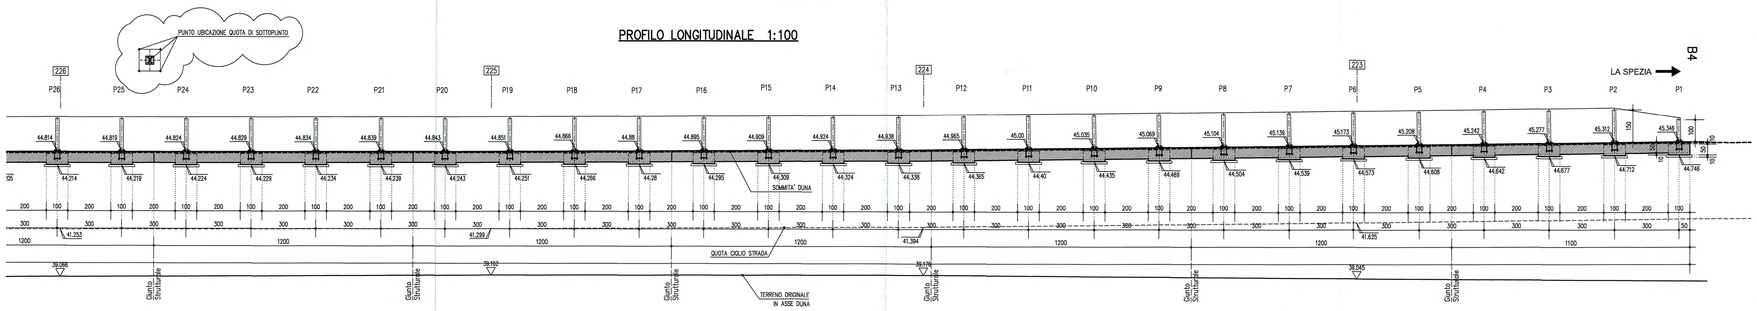

LEGENDA MODIFICHE 12/12/2014
Girata il Profilo e inserite le indicazioni richieste

NOTE GENERALI

- LE QUOTE ALTIMETRICHE SONO ESPRESSE IN METRI
- TUTTE LE MISURE SONO ESPRESSE IN CENTIMETRI
- TUTTI GLI ANGOLI SONO ESPRESSI IN GRADI CENTESIMALI

CARATTERISTICHE DEI MATERIALI

- CALCESTRUZZO MAGRO DI SOTTOFONDAZIONE
CLASSE DI RESISTENZA MINIMA : C 12/15
- ACCIAIO IN BARRE PER C.A. : B450C saldabile controllato in stabilimento

PER I MATERIALI CHE NON ESPRESSAMENTE INDICATO FARE RIFERIMENTO A QUANTO RIPORTATO NELLE RELAZIONI DI CALCOLO

- CONGLOMERATO CEMENTIZIO:

PLINTI E CORDOLI	
CLASSE DI RESISTENZA MINIMA	C 25 / 30
CLASSE DI ESPOSIZIONE AMBIENTALE	XC3
CLASSE DI CONTENUTO CLORURI	0.40
CLASSE DI CONSISTENZA	S4
DIMENSIONE AGGREGATO MASSIMA	32mm
COPRIFERRO	C = 50mm
RAPPORTO A/C MAX	0.50

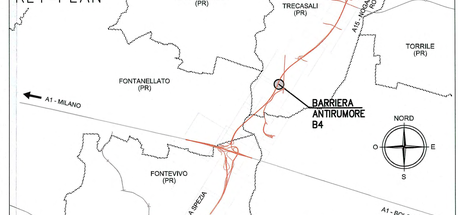

Committente:

AUTOCAMIONALE DELLA CISA S.P.A.
Via Camboara 26/A - Frazione Ponte Taro - 43015 NOCETO (PR)

Impresa Esecutrice:

PIZZAROTTI FONDATA NEL 1910

AUTOSTRADA DELLA CISA A15
RACCORDO AUTOSTRADALE A15/A22
CORRIDOIO PLURIMODALE TIRRENO-BRENNERO
RACCORDO AUTOSTRADALE FRA L' AUTOSTRADA DELLA CISA-FONTEVIVO (PR) E L' AUTOSTRADA DEL BRENNERO-NOGAROLE ROCCA (VR). 1 LOTTO.

C.U.P. G61B04000060008 | C.I.G. 3070681616

PROGETTO ESECUTIVO

AUTOCAMIONALE DELLA CISA S.p.A.
Il Direttore LAVORI:
Il Responsabile del Procedimento:
Il Presidente:
Il Responsabile dei lavori:

IMPRESA PIZZAROTTI & C. S.p.A.
Il Direttore Tecnico: IMPRESA PIZZAROTTI & C. S.p.A. Direttore Tecnico di Progetto Dott. Ing. Luca Bonfanelli

Il Geologo: NA

PROGETTAZIONE DI:
PIZZAROTTI FONDATA NEL 1910
A.T.I.: idroesse engineering | ROCKSOIL | ViA

Il Progettista:
Ing. Fabio Nigrelli
Ordine degli Ingegneri della Provincia di Palermo n.3581

Coordinatore per la Sicurezza in fase di Progettazione:
Ing. Giovanni Maria Cepparotti
Ordine degli Ingegneri della Provincia di Viterbo n. 392

Consulenza specialistica a cura di: NA

Progettista Responsabile Integrazione Prestazionale Specialistiche:
Impresa Pizzarotti & C. S.p.A.
Ing. Pietro Mazzoli
Ordine degli Ingegneri della Provincia di Parma n.821

Dott. Ing. PIETRO MAZZOLI
N. 821 SEZIONE A
SETTORE CIVILE E AMBIENTALE
ORDINE DEGLI INGEGNERI PARMA

Titolo Elaborato:
Asse principale
Interventi di mitigazione acustica (barriere antirumore)
Barriera acustica B4 dal km 2+858 al km 3+267
Profilo longitudinale

Data Emissione Progetto: 18/03/2014
Scala: 1:100

Identif. Elaborato:

N.RO IDENTIFICATIVO	CODICE COMMESSA	LOTTO	FASE	ENTE	AMBITO	CAT. OPERA	N.RO OPERA	PARTE OPERA	TIPO DOC.	N.RO PROGR. DOC.	REVISIONE
	RAAA	1	E	I	AP	BA	04	O	PR	001	B

Rev.	Data	DESCRIZIONE REVISIONE	Redatto	Controllato	Approvato
B	12/12/2014	Istruttoria A15	POLUZZI	NIGRELLI	MAZZOLI
A	04/07/2014	RIEMISSIONE PROGETTO ESECUTIVO	POLUZZI	NIGRELLI	MAZZOLI

© PIZZAROTTI & C. S.p.A. - PIOVE DI SACCO (PD) - VIETATA LA RIPRODUZIONE, ANCHE PARZIALE, IN TUTTO O IN PARTE, SENZA IL CONSENSO SCRITTO DELLA PROPRIETÀ. LEGGE 22 APRILE 1941 N°633 E SUCCESSIVE MODIFICHE.