PROFILO LONGITUDINALE 1:100

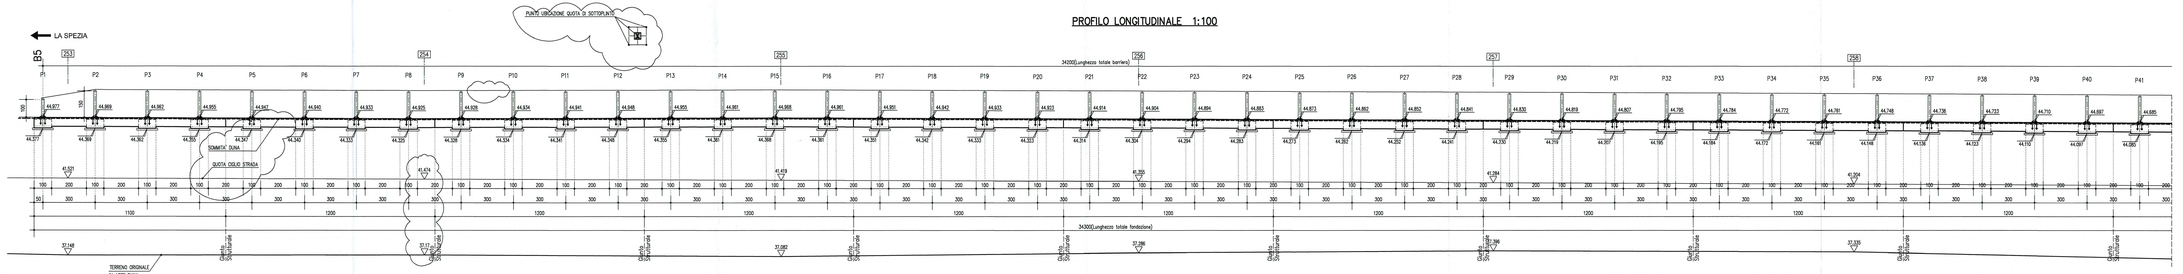

PROFILO LONGITUDINALE 1:100

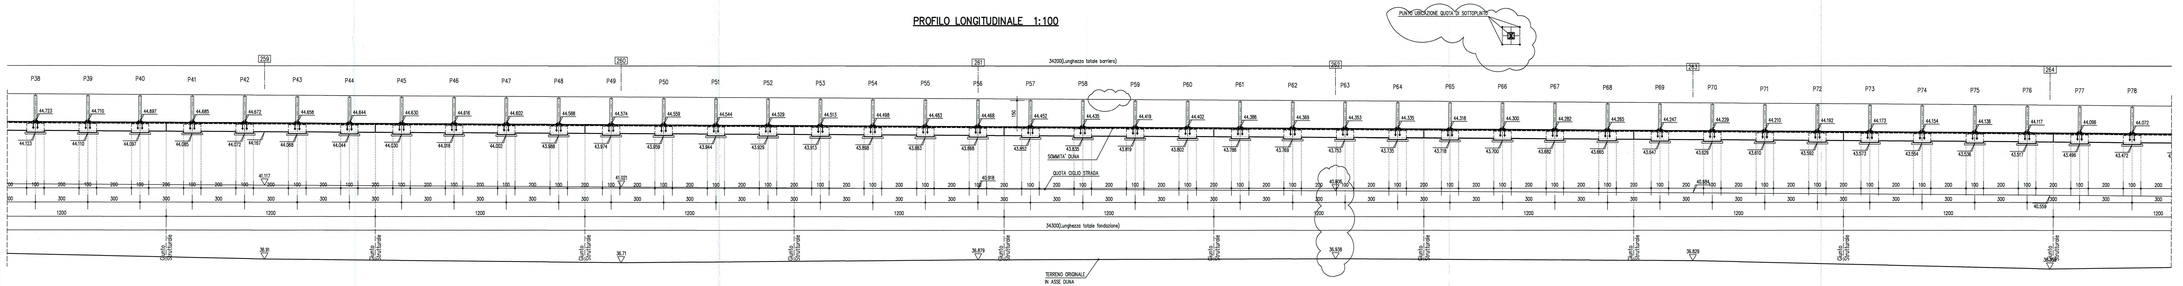

PROFILO LONGITUDINALE 1:100

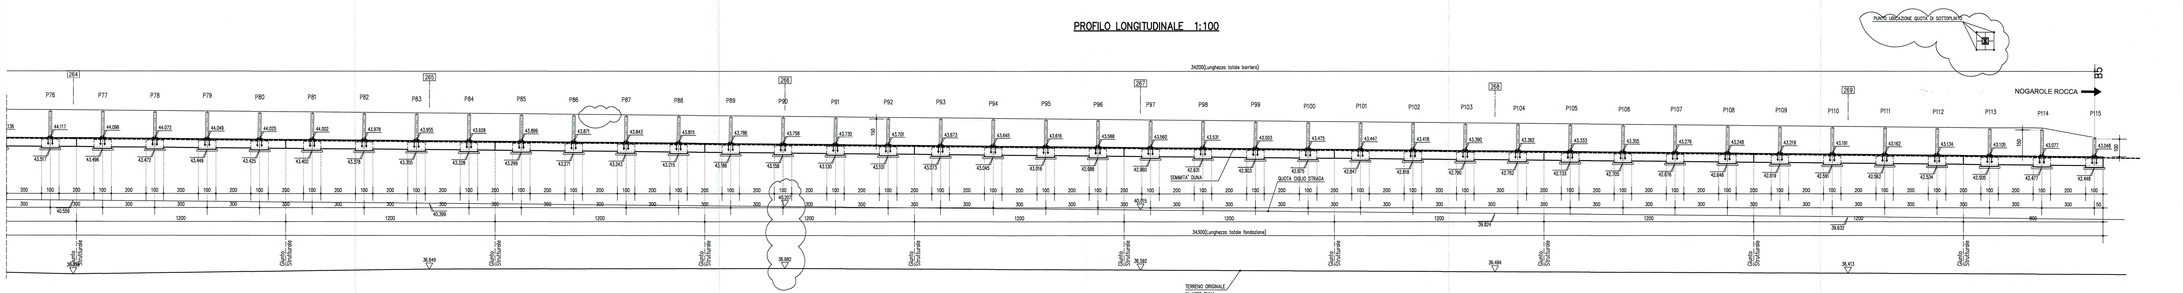

LEGENDA MODIFICHE 12/12/2014
Inserita le indicazioni richiesta

NOTE GENERALI

- LE QUOTE ALTIMETRICHE SONO ESPRESSE IN METRI
- TUTTE LE MISURE SONO ESPRESSE IN CENTIMETRI
- TUTTI GLI ANGOLI SONO ESPRESSI IN GRADI CENTESIMALI

CARATTERISTICHE DEI MATERIALI

- CALCESTRUZZO MAGRO DI SOTTOFONDAZIONE: CLASSE DI RESISTENZA MINIMA	: C 12/15	- CONGLOMERATO COMPONENTI:	PLINTI E CORDOLI
- ACCIAIO IN BARRE PER C.A.	: B450C saldabile controllato in stabilimento	CLASSE DI RESISTENZA MINIMA	: C 25 / 30
PER I MATERIALI CHE NON ESPRESSAMENTE INDICATO FARE RIFERIMENTO A QUANTO RIPORTATO NELLE RELAZIONI DI CALCOLO		CLASSE DI ESPOSIZIONE AMBIENTALE	: XC2
		CLASSE DI CONTENUTO CLORURI	: 0,40
		CLASSE DI CONSISTENZA	: S4
		DIMENSIONE AGGREGATO MASSIMA	: D = 32mm
		COPRIFERRO	: C = 50mm
		RAPPORTO A/C MAX	: 0,50

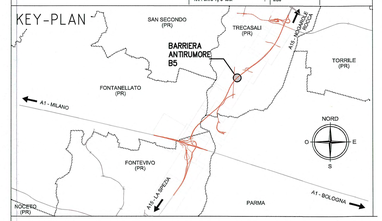

Committente:

AUTOCAMIONALE DELLA CISA S.P.A.
Via Camboara 26/A - Frazione Ponte Taro - 43015 NOCETO (PR)

Impresa Esecutrice:

PIZZAROTTI FONDATA NEL 1910

AUTOSTRADA DELLA CISA A15
RACCORDO AUTOSTRADALE A15/A22
CORRIDOIO PLURIMODALE TIRRENO-BRENNERO
RACCORDO AUTOSTRADALE FRA L' AUTOSTRADA DELLA CISA-FONTEVIVO (PR)
E L' AUTOSTRADA DEL BRENNERO-NOGAROLE ROCCA (VR). I LOTTO.

C.U.P. G61B04000060008 | C.I.G. 30706816 1E

PROGETTO ESECUTIVO

AUTOCAMIONALE DELLA CISA S.p.A. Il Direttore Tecnico:	Il Responsabile del Procedimento:	Il Progettista:
Il Responsabile dei lavori:		
IMPRESA PIZZAROTTI & C. S.p.A. Il Direttore Tecnico: IMPRESA PIZZAROTTI & C. S.p.A. Il Responsabile di Progetto Dott. Ing. Piero Bassanelli		Il Geologo: NA
PROGETTAZIONE DI: PIZZAROTTI FONDATA NEL 1910; A.T.I.: idroesse engineering; ROCKSOIL; VIA		Il Progettista: Ing. Fabio Nigrelli, Ordine degli Ingegneri della Provincia di Palermo n.3581
Consulenza specialistica a cura di: NA		Coordinatore per la Sicurezza in fase di Progettazione: Ing. Giovanni Maria Ceppamorti, Ordine degli Ingegneri della Provincia di Viterbo n. 392
		Progettista Responsabile Impresa Pizzarotti & C. S.p.A.: Ing. Pietro Mazzoli, Ordine degli Ingegneri della Provincia di Parma n. 821

Dott. Ing. PIETRO MAZZOLI
IMPRESA PIZZAROTTI & C. S.p.A.
SEZIONE A - SETTORE a
PROVINCIA DI PARMA n.821

Titolo Elaborato:

Asse principale
Interventi di mitigazione acustica (barriere antirumore)
Barriera acustica B5 dal km 3+477 al km 3+825
Profilo longitudinale

Data Emissione Progetto: 18/03/2014
Scala: 1:100

Identif. Elaborato:

ILAV. ID/OPZIONI	CODICE COMMESSA	LOTTO	FASE	DATE	AMBITO	DIC. OPZION.	ILAV. OPZION.	PARTIC. OPZION.	TIPO DOC.	ILAV. PROGR. DOC.	REVISIONE
	RAAA	1	E	I	AP	BA	05	O	PR	001	B

Rev.	Data	DESCRIZIONE REVISIONE	Redatto	Controllato	Approvato
B	12/12/2014	REVISIONI A15	POLUZZI	MORELLI	MAZZOLI
A	04/07/2014	RIEMISSIONE PROGETTO ESECUTIVO	POLUZZI	MORELLI	MAZZOLI

L'UNICO ORIGINALE DEL PRESENTE DOCUMENTO È CONSERVATO PRESSO LA SEDE DELLA PIZZAROTTI & C. S.P.A. CHE NE CURA LA CONSERVAZIONE. OGNI UTILIZZAZIONE NON AUTORIZZATA SARÀ PERSEGUITA A TERMINI DI LEGGE.