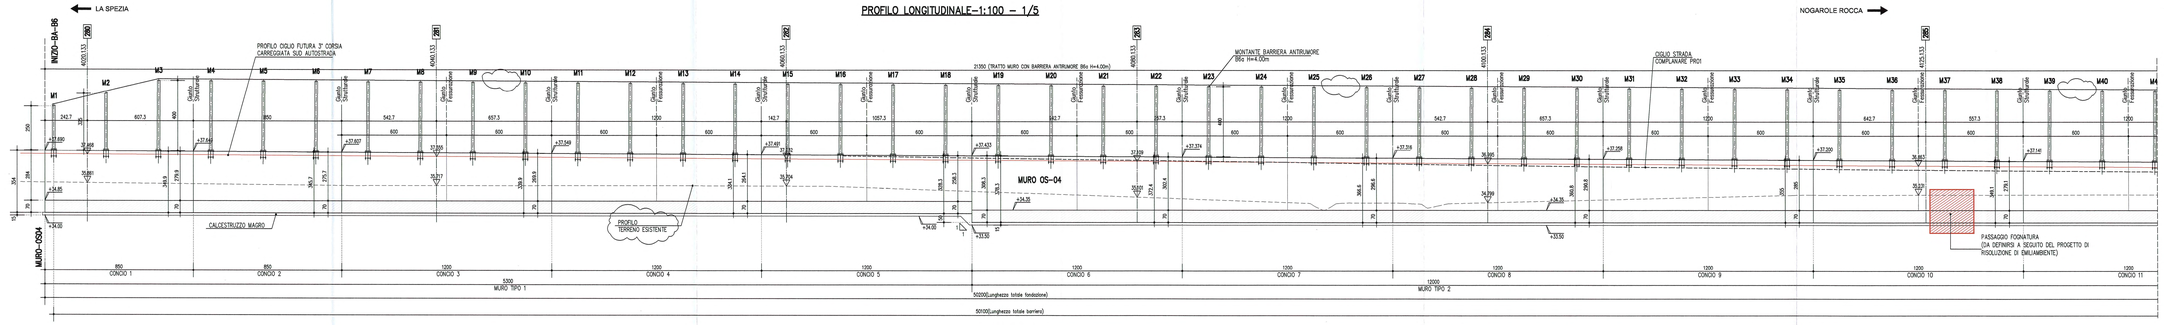

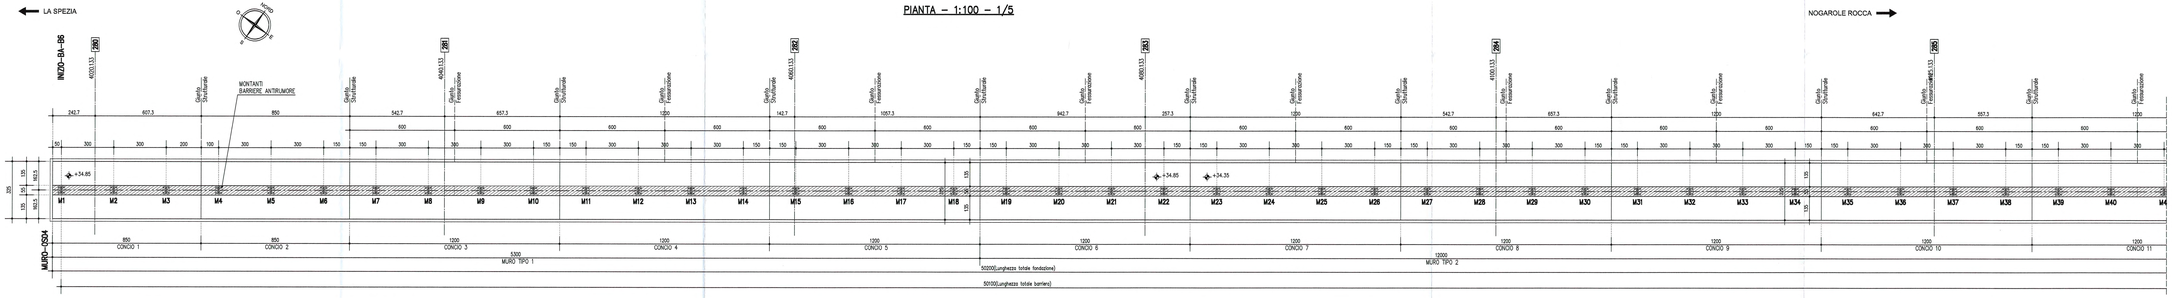

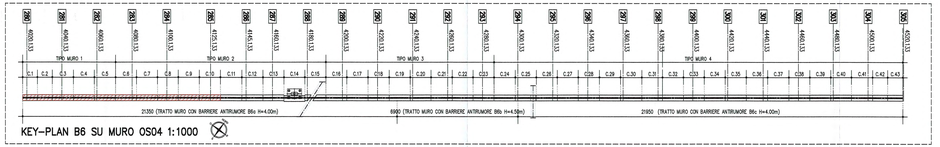

LEGENDA MODIFICHE 12/12/2014
Inserite le indicazioni richieste

NOTE GENERALI

- LE QUOTE ALTIMETRICHE SONO ESPRESSE IN METRI
- TUTTE LE MISURE SONO ESPRESSE IN CENTIMETRI
- TUTTI GLI ANGOLI SONO ESPRESSI IN GRADI CENTESIMALI

CARATTERISTICHE DEI MATERIALI

- CALCESTRUZZO MAGRO DI SOTTOFONDAZIONE
CLASSE DI RESISTENZA MINIMA : C 12/15

- ACCIAIO IN BARRE PER C.A. : B450C saldabile controllato in stabilimento

PER I MATERIALI CHE NON ESPRESSAMENTE INDICATI FARE RIFERIMENTO A QUANTO RIPORTATO NELLE RELAZIONI DI CALCOLO

- CONGLOMERATO CEMENTIZIO: MURI di sostegno

CLASSE DI RESISTENZA MINIMA	C 32 /40
CLASSE DI ESPOSIZIONE AMBIENTALE	XC4+XD1+XF2
CLASSE DI CONTENUTO CLORURI	0.40
CLASSE DI CONSISTENZA	S4
DIMENSIONE AGGREGATO MASSIMA	25mm
COPRIFERRO	min 30mm
RAPPORTO A/C MAX	0.50

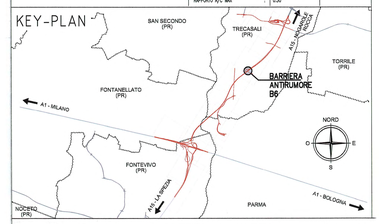

Committente:

AUTOCAMIONALE DELLA CISA S.P.A.
Via Camboara 26/A - Frazione Ponte Taro - 43015 NOCETO (PR)

Impresa Esecutrice:

IMPRESA PIZZAROTTI & C. S.P.A.
FONDATA NEL 1910

AUTOSTRADA DELLA CISA A15
RACCORDO AUTOSTRADALE A15/A22
CORRIDOIO PLURIMODALE TIRRENO-BRENNERO
RACCORDO AUTOSTRADALE FRA L' AUTOSTRADA DELLA CISA-FONTEVIVO (PR)
E L' AUTOSTRADA DEL BRENNERO-NOGAROLE ROCCA (VR). I LOTTO.

C.U.P. G81B04000050008 | C.I.G. 3070481616

PROGETTO ESECUTIVO

AUTOCAMIONALE DELLA CISA S.p.A. – Il Direttore Tecnico:	Il Responsabile del Procedimento:
Il Responsabile dei lavori:	Il Progettista:
IMPRESA PIZZAROTTI & C. S.p.A. – Il Direttore Tecnico:	Il Geologo: NA
PROGETTAZIONE DI: PIZZAROTTI FONDATA NEL 1910 – A.T.I.: idroesse engineering, ROCKSOIL, ViA	Il Progettista: Ing. Fabio Nigrelli, Ordine degli Ingegneri della Provincia di Palermo n.3581
	Coordinatore per la Sicurezza in fase di Progettazione: Ing. Giovanni Maria Cepparotti, Ordine degli Ingegneri della Provincia di Viterbo n. 382
Consulenze specialistiche a cura di: NA	Progettista Responsabile per conto di: IMPRESA PIZZAROTTI & C. S.p.A. – Ing. Pietro Mazzoli, Ordine degli Ingegneri della Provincia di Parma n. 821

Ing. PIETRO MAZZOLI
IMPRESA PIZZAROTTI & C. S.p.A.
IL DIRETTORE TECNICO
INGEGNERI PARMA n.821

Titolo Elaborato:

Asse principale
Interventi di mitigazione acustica (barriere antirumore)
Barriera acustica B6 - dal km 4+018 al km 4+519
Pianta e profilo longitudinale delle opere di mitigazione acustica. Tav. 1/5

Data Emissione Progetto: 18/03/2014
Scala: 1:100

Identif. Elaborato:

LAV. IDENTIFICATIVO		CODICE COMMESSA	LOTTO	FASE	ENTE	AMBITO	LIV. UFFICIO	LAV. UFFICIO	AMBIT. UFFICIO	TIPO ELAB.	LAV. PROGR. ELAB.	REVISIONE
		RAAA	1	E	I	AP	BA	OE	O	PL	001	C

Rev.	Data	DESCRIZIONE REVISIONE	Redatto	Controllato	Approvato
C	12/12/2014	rev.interna A15	PDL/GDI	MGR/ELLI	MAZZOLI
B	15/10/2014	rev.interna 16/ott (prot. n°736 del 15/09/2014	PDL/GDI	MGR/ELLI	MAZZOLI
A	24/07/2014	RIEMISSIONE PROGETTO ESECUTIVO	PDL/GDI	MGR/ELLI	MAZZOLI

IL PRESENTE DISEGNO NON PUO' ESSERE COPIATO, UTILIZZATO O COMUNQUE TRASMESSO, A TERZI O A NON, SENZA IL CONSENSO SCRITTO DELLA AUTOCAMIONALE DELLA CISA S.p.A. DEL PIZZAROTTI & C. S.p.A. DEL PROGETTISTA AUTORE DEL PROGETTO A TERMINI DI LEGGE.