



DOCUMENTI DI RIFERIMENTO	
DESCRIZIONE	CODIFICA
CARATTERISTICHE DEI MATERIALI E SPECIFICHE TECNICHE	RAAA1EVAPCA06GSP001.dwg
DESCRIZIONE DELLA MODIFICA:	
Aggiunte dimensioni fazzoletti.	

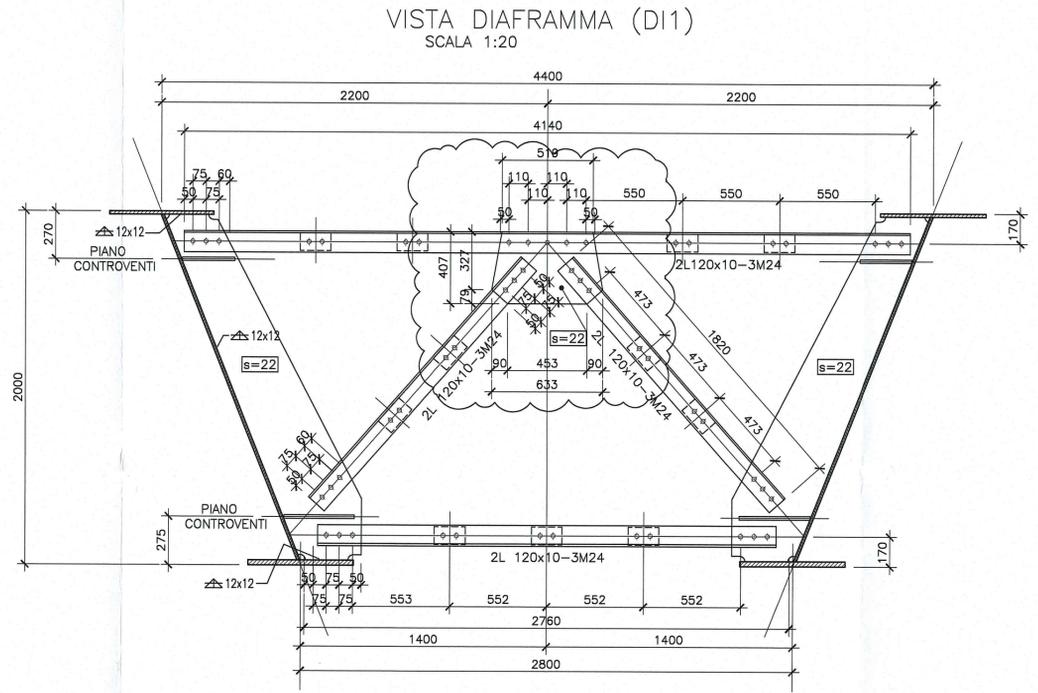

DETTAGLIO CALASTRELLI
SCALA 1:10

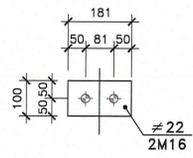

 AUTOCAMIONALE DELLA CISA S.p.A. Via Camboara 26/A - Frazione Ponte Taro - 43015 NOCETO (PR)																									
IMPRESA PIZZAROTTI FONDATA NEL 1910																									
AUTOSTRADA DELLA CISA A15 RACCORDO AUTOSTRADALE A15/A22 CORRIDOIO PLURIMODALE TIRRENO-BRENNERO RACCORDO AUTOSTRADALE FRA L' AUTOSTRADA DELLA CISA-FONTEVIVO (PR) E L' AUTOSTRADA DEL BRENNERO-NOGAROLE ROCCA (VR). I LOTTO. C.U.P. G61B04000060008 C.I.G. 307068161E																									
PROGETTO ESECUTIVO																									
AUTOCAMIONALE DELLA CISA S.p.A. Il Direttore TIBRE: <i>[Signature]</i> Il Responsabile del Procedimento: <i>[Signature]</i> Il Presidente: <i>[Signature]</i>																									
IMPRESA PIZZAROTTI & C. S.p.A. Il Direttore Tecnico: <i>[Signature]</i> U.S. di Ponte di Segno Dott. Ing. Carlo Bonanelli	Il Geologo: NA																								
PROGETTAZIONE DI: 	Il Progettista: Ing. Giovanni Piazza Ordine degli Ingegneri della Provincia di Reggio n. A-27296																								
A.T.I.: idresse engineering MANDATARIA ROCKSOUL S.p.A. MANDANTE VIA MANDANTE	Coordinatore per la Sicurezza in fase di Progettazione: Ing. Giovanni Maria Cepparotti Ordine degli Ingegneri della Provincia di Viterbo n. 392																								
Consulenza specialistica a cura di: NA	Progettista Specialista: Impresa Pizzarotti & C. S.p.A. Ing. Pietro Mazzoli Ordine degli Ingegneri della Provincia di Parma n. 821																								
Titolo Elaborato: Asse principale Cavalcavia Cavalcavia Cavalcavia P3 su Via Grande Carpenteria metallica - Diaframmi di campata																									
Data Emissione Progetto: 18/03/2014 Scala: varie																									
Identif. Elaborato:																									
<table border="1"> <tr> <th>NUM. IDENTIFICATIVO</th> <th>CODICE COMESA</th> <th>LOTTO</th> <th>FASE</th> <th>ENTE</th> <th>AMBITO</th> <th>CICL. OPERA</th> <th>NUM. OPERA</th> <th>PARTE OPERA</th> <th>TIPO DOC.</th> <th>NUM. PROGE. DOC.</th> <th>REVISIONE</th> </tr> <tr> <td></td> <td>RAAA</td> <td>1</td> <td>E</td> <td>V</td> <td>AP</td> <td>CA</td> <td>06</td> <td>1</td> <td>CA</td> <td>008</td> <td>B</td> </tr>
<table border="1"> <tr> <td>Rev.</td> <td>Data</td> <td>DESCRIZIONE REVISIONE</td> <td>Redatto</td> <td>Controllato</td> <td>Approvato</td> </tr> <tr> <td>B</td> <td>10/10/2014</td> <td>REVISIONE A SEGUITO ISTRUTTORIA RINA</td> <td>R. FIORE</td> <td>G. PIAZZA</td> <td>MAZZOLI</td> </tr> <tr> <td>A</td> <td>13/06/2014</td> <td>REMISSIONE PROGETTO ESECUTIVO</td> <td>A. CANTARELLA</td> <td>G. PIAZZA</td> <td>MAZZOLI</td> </tr>
