| DOCUMENTI DI RIFERIMENTO | |
|---|---|
| DESCRIZIONE | CODIFICA |
| CARATTERISTICHE DEI MATERIALI E SPECIFICHE TECNICHE | RAAA1EVAPCA08GSP001.dwg |

**DESCRIZIONE DELLA MODIFICA:**

Aggiunte dimensioni fazzoletti.

## VISTA DIAFRAMMA (DI1)

SCALA 1:20

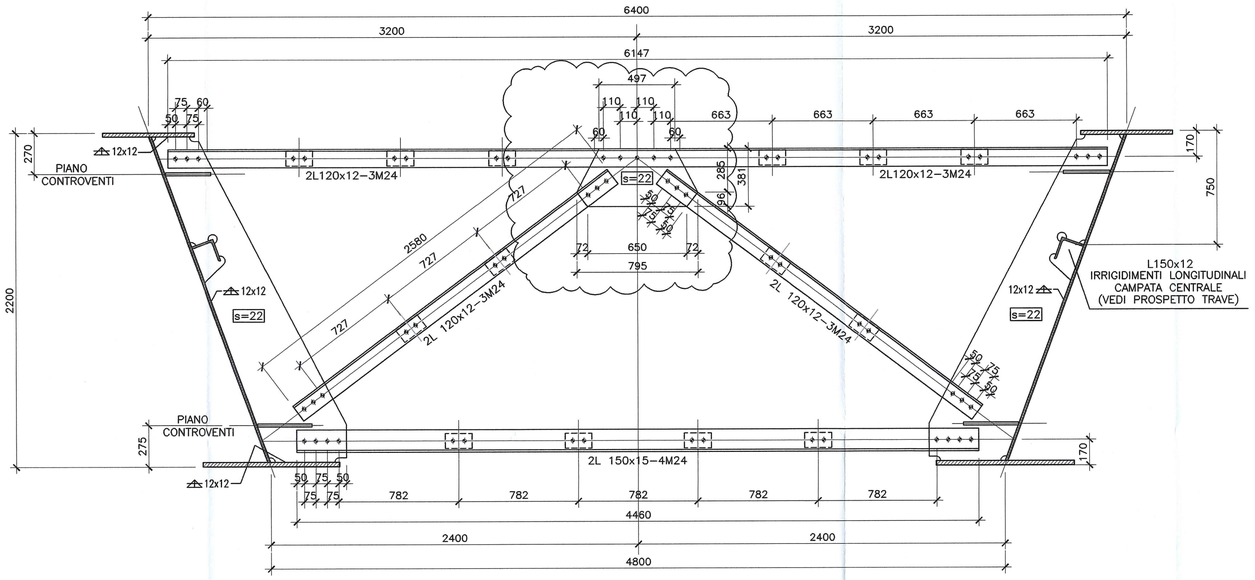


## DETTAGLIO CALASTRELLI

SCALA 1:10

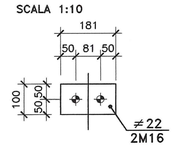


Committente:

**AUTOCAMIONALE DELLA CISA S.p.A.**

Via Camboara 26/A - Frazione Ponte Taro - 43015 NOCETO (PR)

Impresa Esecutrice:

**PIZZAROTTI** FONDATA NEL 1910

AUTOSTRADA DELLA CISA A15
RACCORDO AUTOSTRADALE A15/A22
CORRIDOIO PLURIMODALE TIRRENO-BRENNERO
RACCORDO AUTOSTRADALE FRA L' AUTOSTRADA DELLA CISA-FONTEVIVO (PR)
E L' AUTOSTRADA DEL BRENNERO-NOGAROLE ROCCA (VR). I LOTTO.

C.U.P. G61B04000060008 | C.I.G. 307068161E

# PROGETTO ESECUTIVO

AUTOCAMIONALE DELLA CISA S.p.A.
Il Direttore TIBRE: | Il Responsabile del Procedimento: | Il Presidente:

IMPRESA PIZZAROTTI & C. S.p.A.
Il Direttore Tecnico:
IMPRESA PIZZAROTTI & C. S.p.A.
Il Responsabile di Progetto
Dott. Ing. Luca Bondanelli

Il Geologo:
NA

PROGETTAZIONE DI:
PIZZAROTTI FONDATA NEL 1910
A.T.I.: idroesse engineering MANDATARIA | ROCKSOIL S.p.A. MANDANTE | ViA ENGINEERING S.r.l. MANDANTE

Il Progettista:
Ing. Giovanni Piazza
Ordine degli Ingegneri della Provincia di Roma n. A-27296

Coordinatore per la Sicurezza in fase di Progettazione:
Ing. Giovanni Maria Cepparotti
Ordine degli Ingegneri della Provincia di Viterbo n. 392

Consulenza specialistica a cura di:
NA

Prog. Opere Specialistiche:
DOTT. ING. PIETRO MAZZOLI
Impresa PIZZAROTTI
ISCRITTO ORDINE
Ing. Pietro Mazzoli
INGEGNERI PARMA n.821
Ordine degli Ingegneri della Provincia di Parma n. 821

Titolo Elaborato:

**Asse principale**
**Cavalcavia**
Cavalcavia P5A su Cispadana
Carpenteria metallica - Diaframmi di campata

Data Emissione Progetto: 18/03/2014

Scala: varie

Identif. Elaborato:

| NURO IDENTIFICATIVO | CODICE COMMESSA | LOTTO | FASE | ENTE | AMBITO | CAT. OPERA | NURO OPERA | PARTE OPERA | TIPO DOC. | NURO PROGR. DOC. | REVISIONE |
|---|---|---|---|---|---|---|---|---|---|---|---|
| | RAAA | 1 | E | V | AP | CA | 08 | I | CA | 008 | B |

| Rev. | Data | DESCRIZIONE REVISIONE | Redatto | Controllato | Approvato |
|---|---|---|---|---|---|
| B | 10/10/2014 | REVISIONE A SEGUITO ISTRUTTORIA RINA | R. FIORE | G. PIAZZA | MAZZOLI |
| A | 13/06/2014 | RIEMISSIONE PROGETTO ESECUTIVO | A. CANTARELLA | G. PIAZZA | MAZZOLI |

IL PRESENTE DOCUMENTO NON POTRA' ESSERE COPIATO, RIPRODOTTO O ALTRIMENTI PUBBLICATO, IN TUTTO O IN PARTE, SENZA IL CONSENSO SCRITTO DELLA AUTOCAMIONALE DELLA CISA S.p.A. OGNI UTILIZZO NON AUTORIZZATO SARA' PERSEGUITO A NORMA DI LEGGE.
THIS DOCUMENT MAY NOT BE COPIED, REPRODUCED OR PUBLISHED, EITHER IN PART OR IN ITS ENTIRETY, WITHOUT THE WRITTEN PERMISSION OF AUTOCAMIONALE DELLA CISA S.p.A. UNAUTHORIZED USE WILL BE PROSECUTED BY LAW.