


PIATTO DI COMPENSO TRONCHETTO RITEGNO SISMICO TRASVERSALE
SCALA 1:20

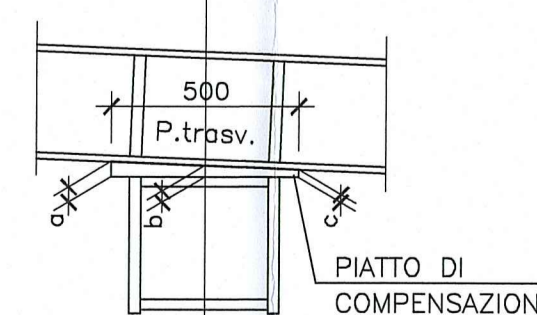

SPALLA	Pend. trasv. %	a (s. max)	b (s. med)	c (s. min)
A (RAMO F)	3.11	38	30	22
A (RAMO C)	2.36	36	30	24
B (RAMO F-C)	3.21	38	30	22

DOCUMENTI DI RIFERIMENTO	
DESCRIZIONE	CODIFICA
CARATTERISTICHE DEI MATERIALI E SPECIFICHE TECNICHE	RAAA1EVAPCA01GSP001.dwg
DESCRIZIONE DELLA MODIFICA:	
Indicare dimensioni gola saldature. Aggiunti piatti di compenso	

Committente: **AUTOCAMIONALE DELLA CISA S.p.A.**
Via Camboara 26/A - Frazione Ponte Taro - 43015 NOCETO (PR)

Impresa Esecutrice: **PIZZAROTTI**
FONDATA NEL 1910

**AUTOSTRADA DELLA CISA A15
RACCORDO AUTOSTRADALE A15/A22
CORRIDOIO PLURIMODALE TIRRENO-BRENNERO
RACCORDO AUTOSTRADALE FRA L' AUTOSTRADA DELLA CISA-FONTEVIVO (PR)
E L' AUTOSTRADA DEL BRENNERO-NOGAROLE ROCCA (VR). I LOTTO.**
C.U.P. G61B04000060008 C.I.G. 307068161E

PROGETTO ESECUTIVO

AUTOCAMIONALE DELLA CISA S.p.A.
Il Direttore TIBRE: *[Signature]* Il Responsabile del Procedimento: *[Signature]* Il Progettista: *[Signature]*

IMPRESA PIZZAROTTI & C. S.p.A.
Il Direttore Tecnico: **Il Responsabile di Progetto**
Dot. Ing. Luca Bondanelli

Il Geologo: NA

PROGETTAZIONE DI: **PIZZAROTTI**
FONDATA NEL 1910

A.T.I.: **idresse engineering** **ROCKSOIL** **VIA**
MANIFATTURA MANIFATTURA MANIFATTURA

Il Progettista: **Ing. Giovanni Piazza**
Ordine degli Ingegneri della Provincia di Roma n. 77296

Coordinatore per la Sicurezza in fase di Progettazione: **Ing. Giovanni Maria Cepparotti**
Ordine degli Ingegneri della Provincia di Viterbo n. 392

Consulenza specialistica a cura di: **Ing. Pietro Mazzoli**
ISCRIZIONE IN ALBO
Ordine degli Ingegneri della Provincia di Parma n. 821

Titolo Elaborato: **Asse principale Cavalcavia**
Cavalcavia svincolo A1 su A1 (rami C ed E)
Carpenteria metallica - Diaframmi di spalla - Tav.2/2

Data Emissione Progetto: 18/03/2014
Scala: varie

Identif. Elaborato:	N° IDENTIFICATIVO	CODICE COMESA	LOTTO	FASE	ENTE	AMBITO	CAT. OPERA	N° OPERA	PARTI OPERA	TIP. DOC.	N° REV. DOC.	REVISIONE
		RAAA	1	E	V	AP	CA	01	I	CA	006	B

Rev.	Data	DESCRIZIONE REVISIONE	Redatto	Controllo	Approvato
B	10/10/2014	REVISIONE A SEGLITO ISTRUTTORIA RINA	R. FIORE	G. PIAZZA	MAZZOLI
A	18/06/2014	REMISSIONE PROGETTO ESECUTIVO	A. CANTARELLA	G. PIAZZA	MAZZOLI