



CONTROVENTI CA01b

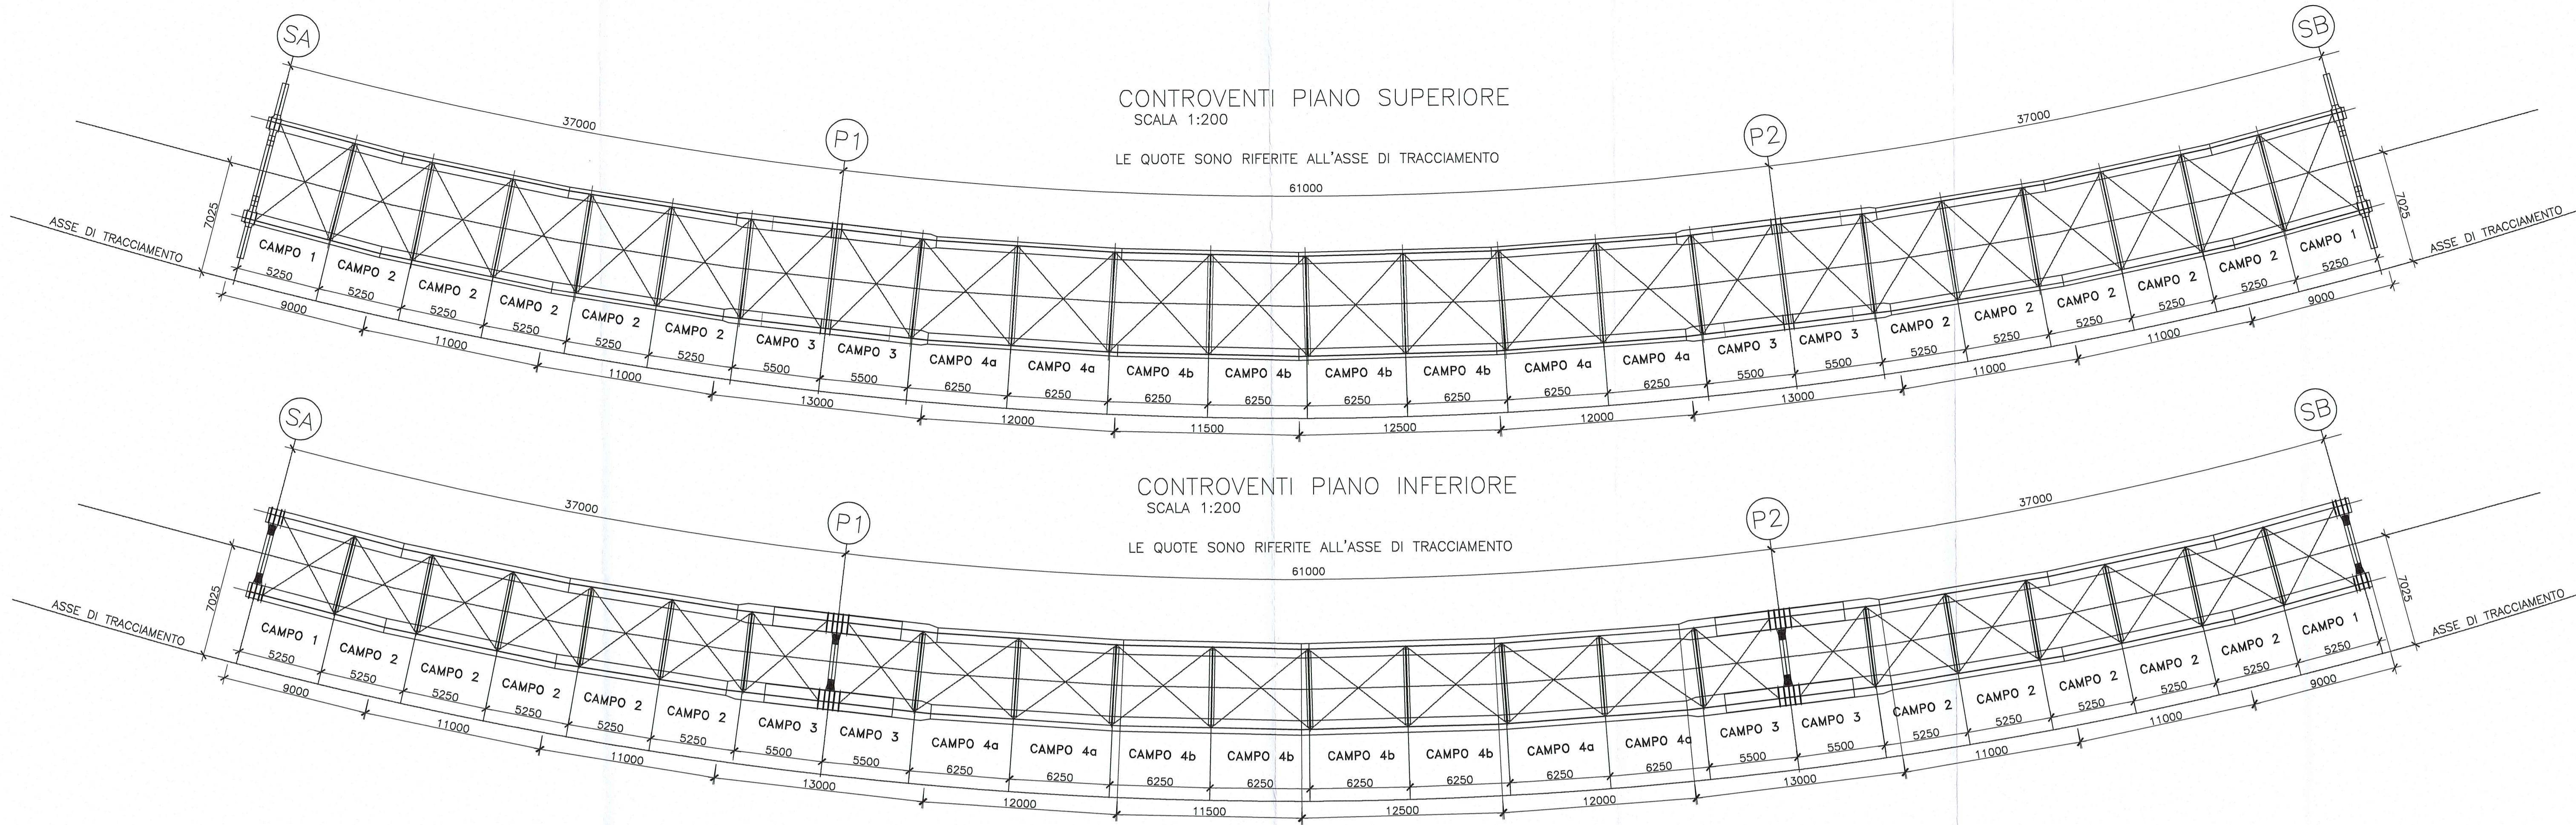

CONTROVENTI CA01a

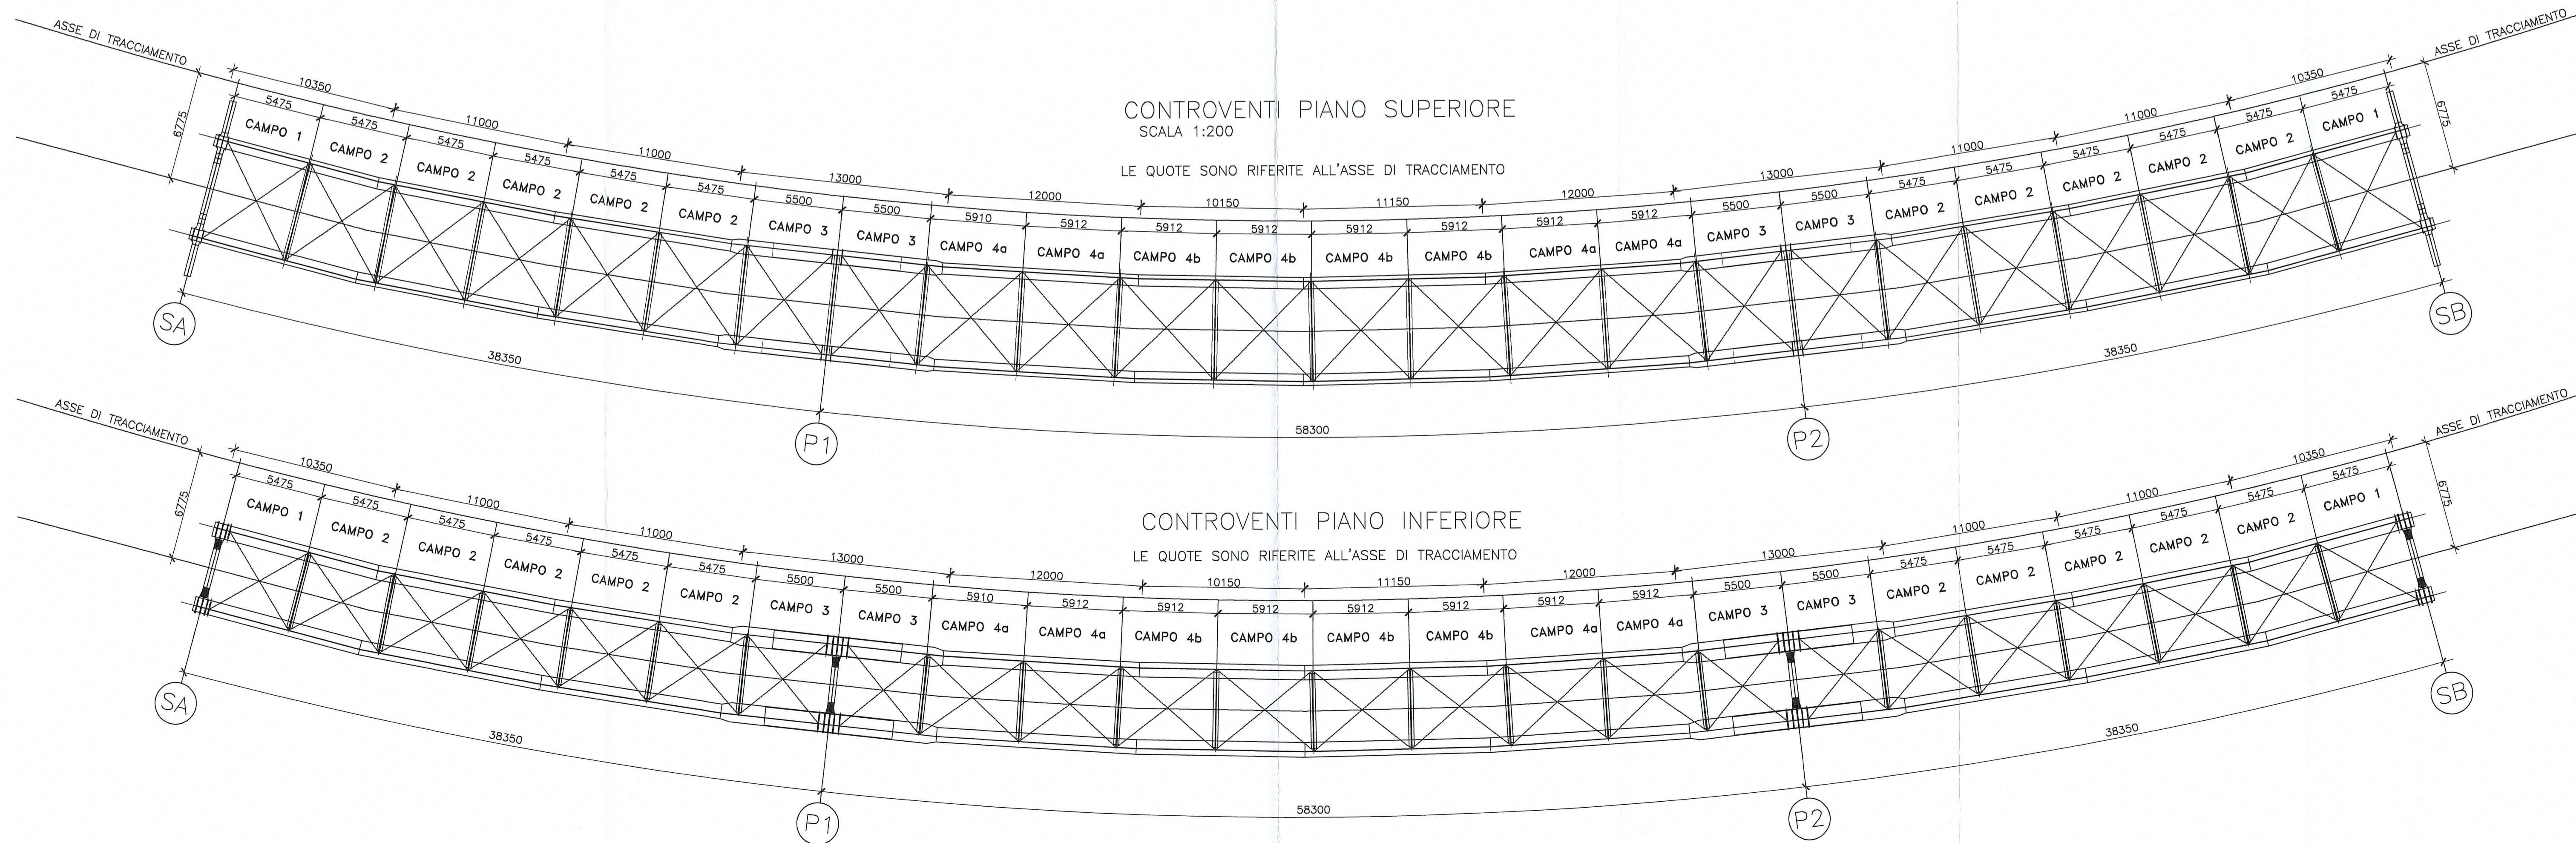

DOCUMENTI DI RIFERIMENTO

DESCRIZIONE	CODIFICA
CARATTERISTICHE DEI MATERIALI E SPECIFICHE TECNICHE	RAAA1EVAPCA01GSP001.dwg

DESCRIZIONE DELLA MODIFICA:
Inserita tabella controventi

CONTROVENTI DI PIANO			
CAMPO	INFERIORI (6 M24)	SUPERIORI (3 M24)	
1		2L 150x18	L 100x8
2		2L 150x15	L 100x8
3	2L 180x15		L 100x8
4	2L 180x15		L 100x8
	4b	2L 150x18	L 100x8

Comitente: **AUTOCAMIONALE DELLA CISA S.p.A.**
Via Camboara 26/A - Frazione Ponte Toro - 43015 NOCETO (PR)

Impresa Esecutrice: **PIZZAROTTI**
FONDATA NEL 1910

AUTOSTRADA DELLA CISA A15
RACCORDO AUTOSTRADALE A15/A22
CORRIDOIO PLURIMODALE TIRRENO-BRENNERO
RACCORDO AUTOSTRADALE FRA L'AUTOSTRADA DELLA CISA-FONTEVIVO (PR)
E L'AUTOSTRADA DEL BRENNERO-NOGAROLE ROCCA (VR), I LOTTO.
C.U.P. G61804000060008 C.I.G. 307068161E

PROGETTO ESECUTIVO

AUTOCAMIONALE DELLA CISA S.p.A.
Il Direttore TIBRE: *[Signature]* Il Responsabile del Procedimento: *[Signature]* Il Progettista: *[Signature]*

IMPRESA PIZZAROTTI & C. S.p.A.
Il Direttore Tecnico: **Dot. Ing. Luca Bonadanni**

Il Geologo: NA

PROGETTAZIONE DI: **PIZZAROTTI**
FONDATA NEL 1910

Il Progettista: **Ing. Giovanni Piazza**
Ordine degli Ingegneri della Provincia di Roma n. A-2426

A.T.I.: **idrosse** **ROXSOIL** **VIA**
ingegneria s.p.a. s.p.a. s.p.a.

Coordinatore per la Sicurezza in fase di Progettazione: **Ing. Giovanni Maria Cepparotti**
Ordine degli Ingegneri della Provincia di Viterbo n. 392

Consulenza specialistica e cura di: **Ing. Pietro Mazzoli**
Impresa PIZZAROTTI & C. S.p.A.
Ing. Pietro Mazzoli
Ordine degli Ingegneri della Provincia di Viterbo n. 321

Progettista Responsabile Intervento: **Ing. Pietro Mazzoli**
Impresa PIZZAROTTI & C. S.p.A.
Ing. Pietro Mazzoli
Ordine degli Ingegneri della Provincia di Viterbo n. 321

Titolo Elaborato: **Asse principale Cavalcavia**
Cavalcavia svincolo A1 su A1 (rami C ed E)
Carpenteria metallica - Pianta controventi

Data Emissione Progetto: 18/03/2014
Scala:

Identif. Elaborato:

NUM. IDENTIFICATIVO	CODICE COMESEA	LOTTO	FASE	ENTE	ANNO	QU. OPERA	PARTE OPERA	TIPO DOC.	NUM. PROZ.	DOC.	REVISIONE
	RAAA	I	E	V	AP	CA	01	I	CA	OO1	B

Rev.	Data	DESCRIZIONE REVISIONE	Redatto	Controllato	Approvato
B	10/10/2014	REVISIONE A SEGUITO ISTRUTTORIA RINA	R. FIORE	G. PIAZZA	MAZZOLI
A	18/03/2014	REMISSIONE PROGETTO ESECUTIVO	A. CANTARELLA	G. PIAZZA	MAZZOLI