Unità Geotecnica	Profondità (m da P.C.)	γ (kN/m³)	c' (kPa)	φ' (°)	C_u (kPa)	E (Mpa)
R	-	18.5÷20.0	0	26÷30	-	5-20
G1-sx	< 15	19.0÷20.5	0	40÷46	-	50-85
	> 15	19.0÷20.5	0	38÷43	-	85-110
G1-dx	-	19.5÷20.0	0	39÷44	-	60-90
G2	-	19.0÷19.8	0	38÷43	-	120-150
S	< 18	18.5÷20.0	0	31÷38	-	25-50
	18 - 25	18.5÷20.0	0	34÷39	-	25-50
	> 25	20.0	0	36÷40	-	25-50
L-sx	-	19.0÷20.5	0÷5	26÷30	30÷80	10-20
L-dx	< 10	19.5÷20.5	5÷15	25÷30	40÷140	10-15
	> 10	19.5÷20.5	5÷15	25÷30	40÷100	10-15
A-sx	-	19.5÷20.5	5÷20	25÷30	80÷140	80-100
A1-dx	< 6	18.5÷20.0	10÷25	18÷28	40÷120	10-20
	6 - 10	18.5÷20.0	10÷25	18÷28	60÷150	25-40
	> 10	18.5÷20.0	10÷25	18÷28	40÷100	20-25
A2-dx	-	19.5÷20.0	15÷25	22÷26	60÷160	80-100

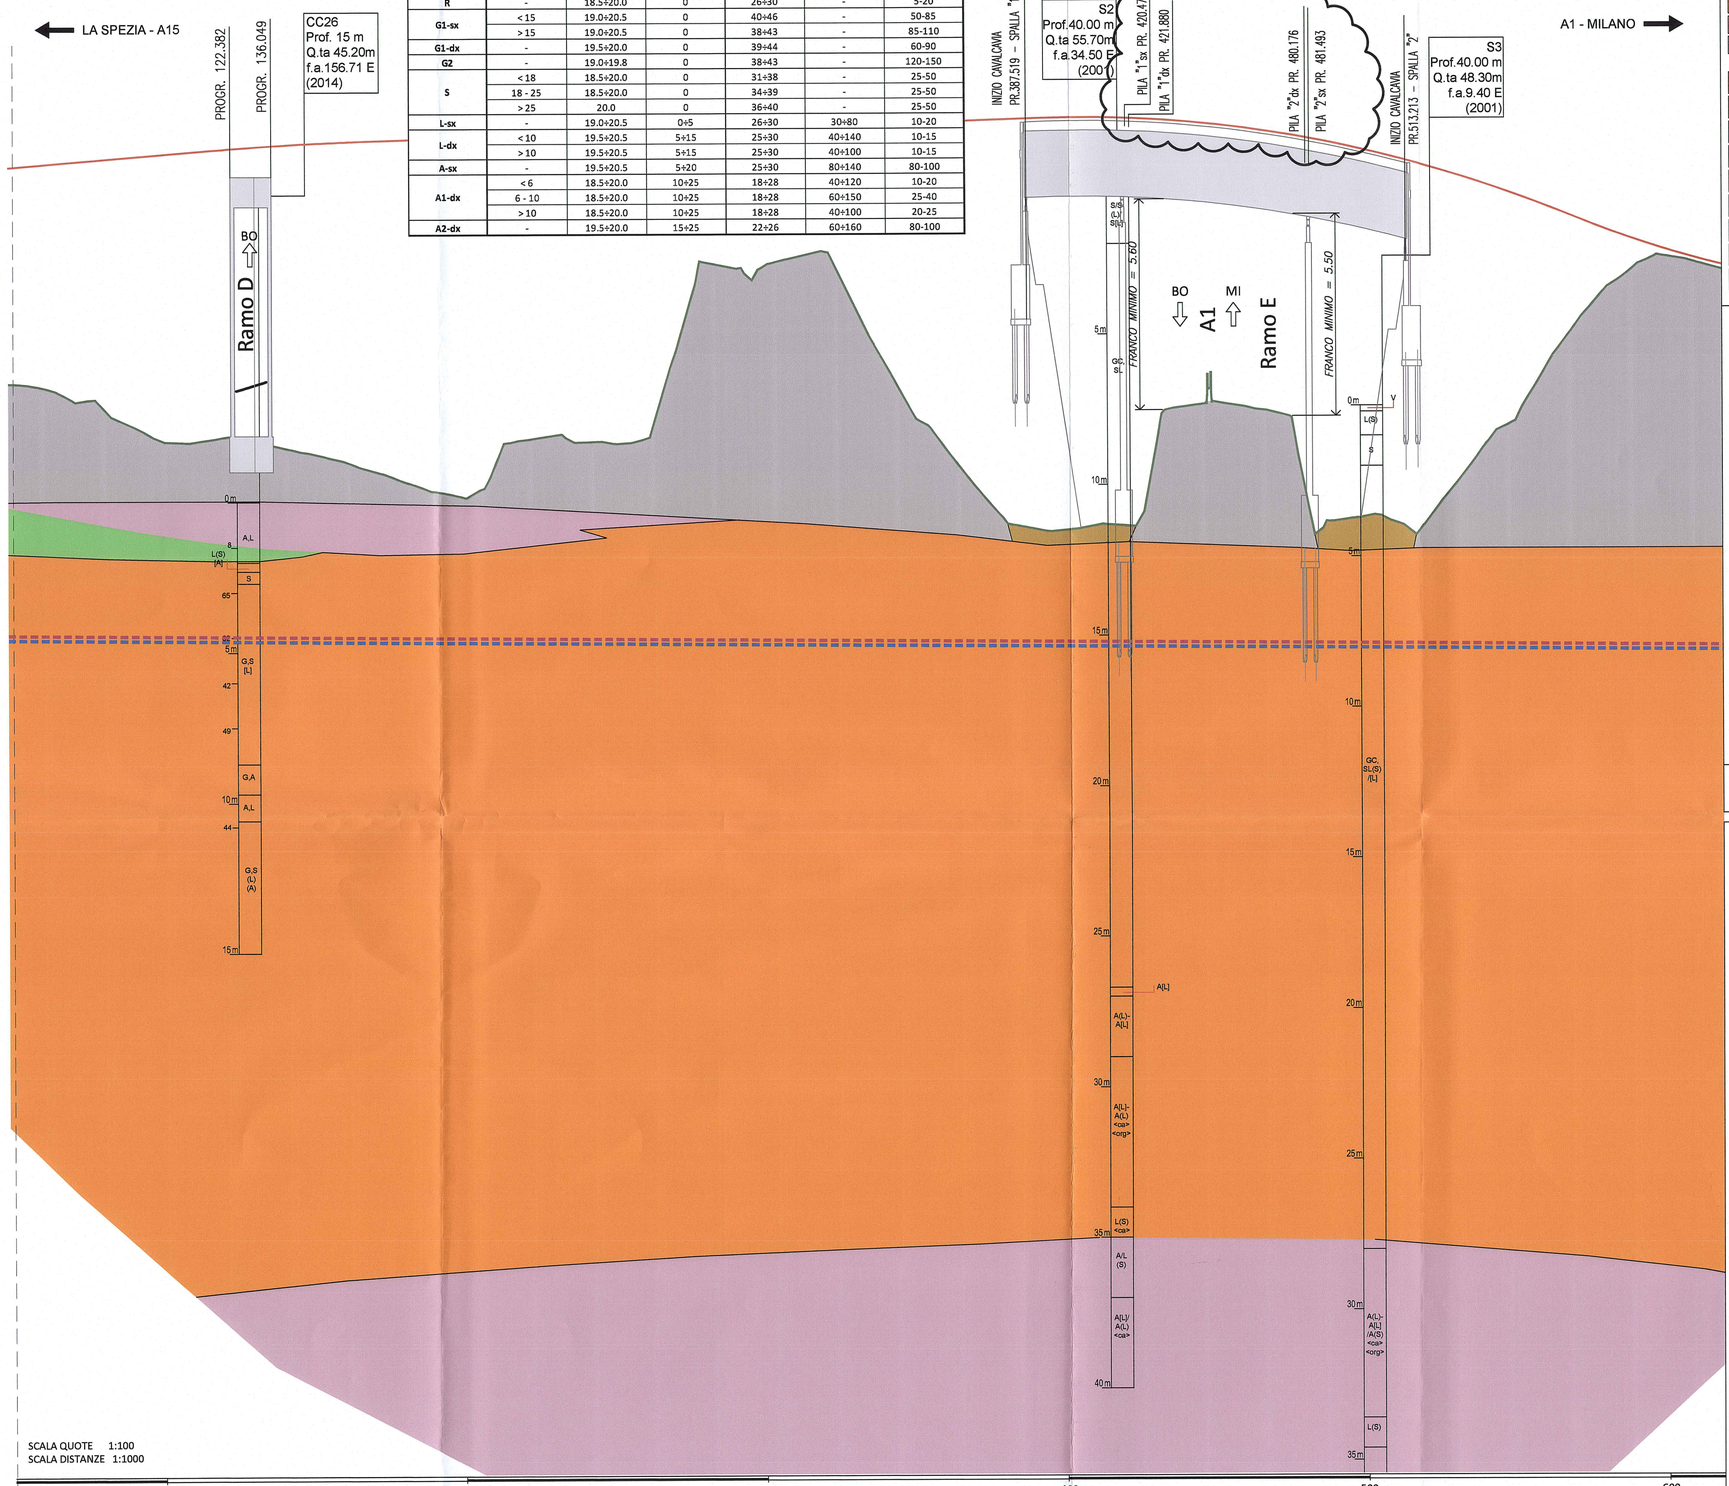

| NUMERO SEZIONI | | |