



DESCRIZIONE DELLA MODIFICA:  
Indicato riferimento tav. dett. controventi

PIANTA IMPALCATO CONTROVENTI INFERIORI - 2^ PARTE  
SCALA 1:200

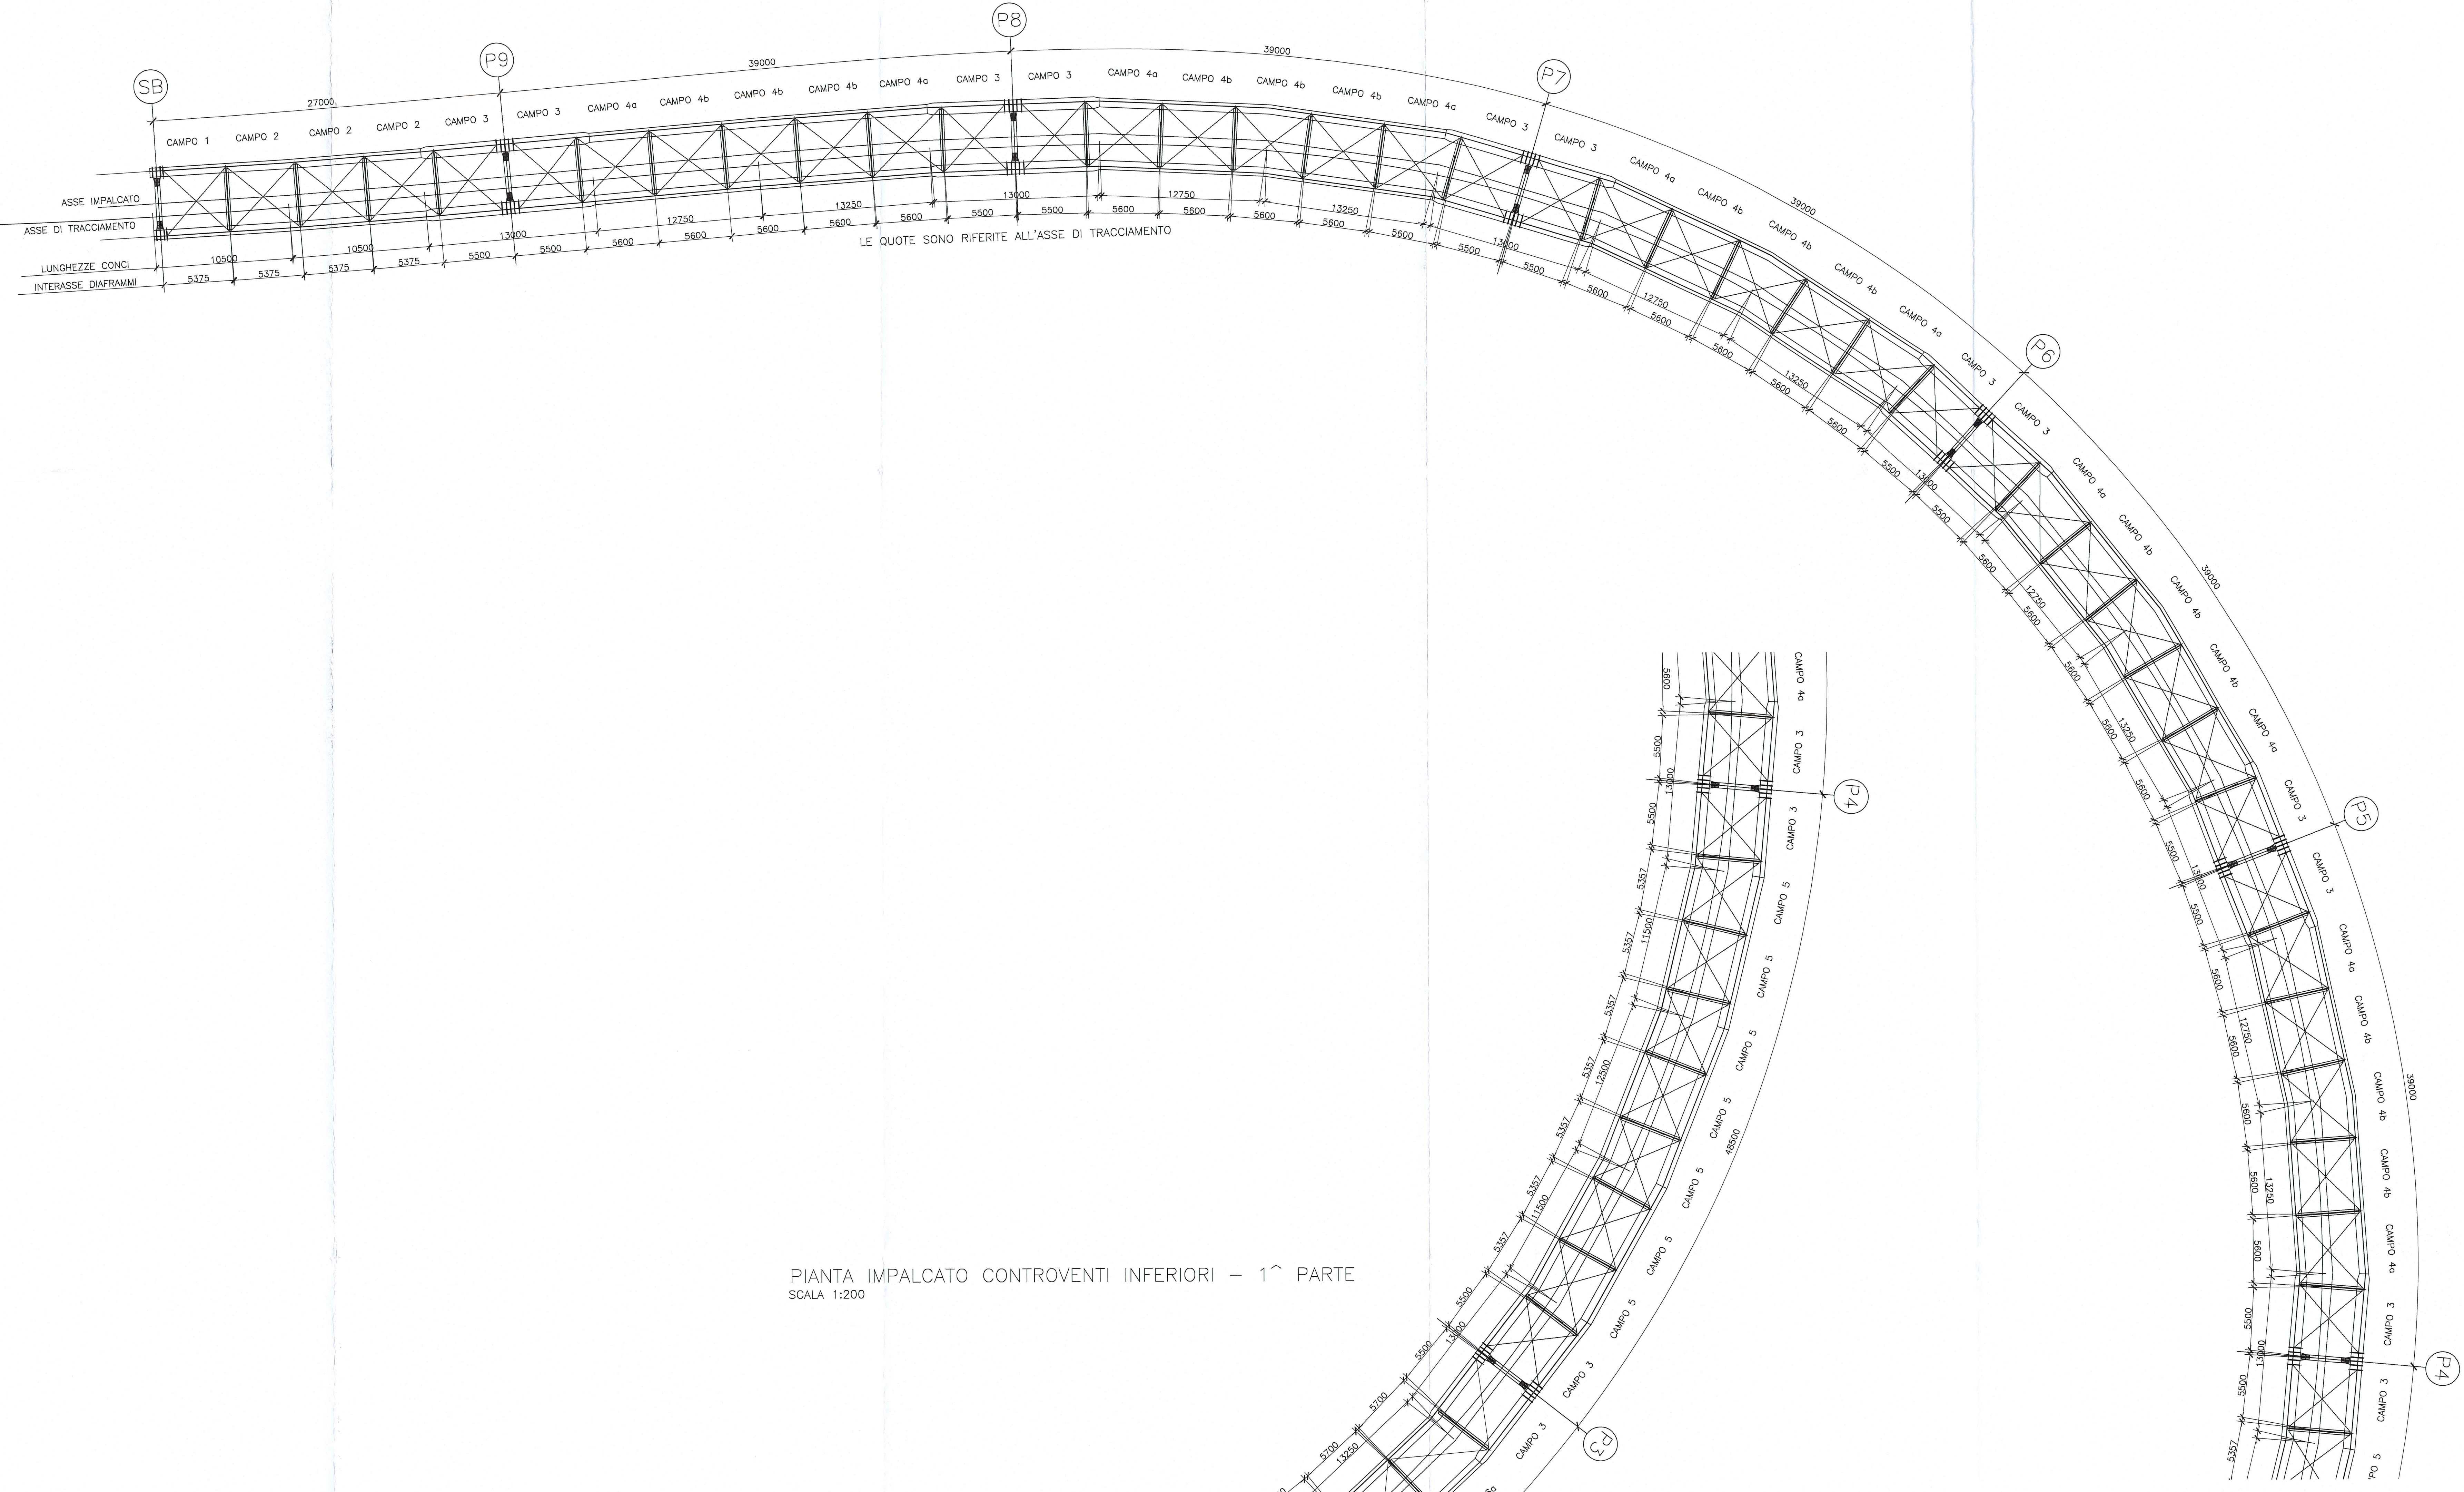

PIANTA IMPALCATO CONTROVENTI INFERIORI - 1^ PARTE  
SCALA 1:200

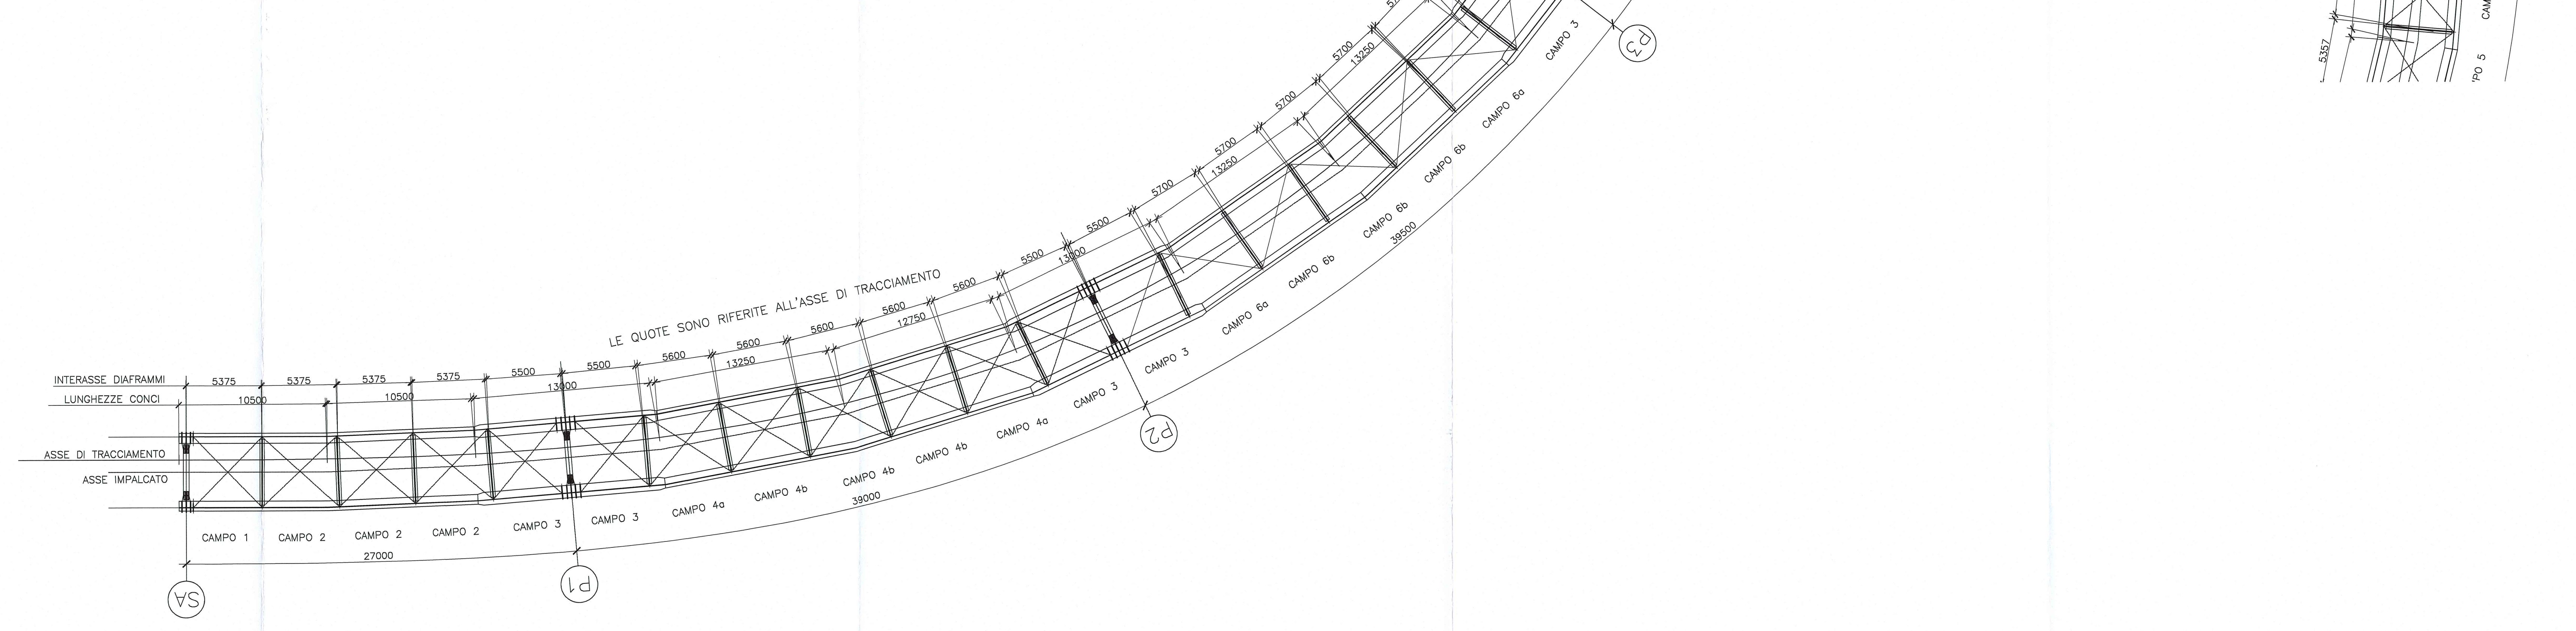

PER TIPOLOGIE CONTROVENTI VEDI ELAB.  
RAAA1EVAPCA02ICA005B

Autocamionale della CISA S.p.A.  
Via Camboara 26/A - Frazione Ponte Taro - 43015 NOCETO (PR)

**PIZZAROTTI**  
FONDATA NEL 1919

**PROGETTO ESECUTIVO**

AUTOSTRADA DELLA CISA A15  
RACCORDO AUTOSTRADALE A15/A22  
CORRIDOIO PLURIMODALE TIRRENO-BRENNERO  
RACCORDO AUTOSTRADALE FRA L'AUTOSTRADA DELLA CISA-FONTEVIVO (PR)  
E L'AUTOSTRADA DEL BRENNERO-NOGAROLE ROCCA (VR), 1 LOTTO.  
C.U.P. G61B0400060008 | C.I.G. 307068161E

Il Direttore Tecnico: *[Firma]* | Il Responsabile del Procedimento: *[Firma]* | Il Progettista: *[Firma]*

Il Geologo: NA

PROGETTAZIONE DI:  
**PIZZAROTTI** FONDATA NEL 1919  
Ing. Giovanni Piana  
Ordine degli Ingegneri della Provincia di Parma n. A-27395

A.T.I.: **idroresse** **ROCKSOIL** **VIA**  
INGEGNERIA **ING. PIETRO MAZZOLI**  
Coordinatore per la Sicurezza in fase di Progettazione:  
Ing. Giovanni Maria Cepparotti  
Ordine degli Ingegneri della Provincia di Viterbo n. 392

Consulenza specialistica a cura di:  
NA | **ING. PIETRO MAZZOLI**  
Ing. Pietro Mazzoli  
Ordine degli Ingegneri della Provincia di Parma n. 821

Tavolo Elaborato: **Asse principale Cavalcavia Cavalcavia svincolo A1 su A1 (ramo H) Carpentaria metallica - Pianta controventi superiori** | Data Emersione Progetto: 18/03/2014

Identif. Elaborato:  
NOI ESECUTIVO | ORIGINALE | LOTTO | INE | INE | ANNI | OC OPERA | INFE OPERA | TPO DOC. | A NO PREDE. DOC. | RIVISITA  
[ ] [ ] [RAAA] [1] [E] [V] [AP] [CA] [02] [I] [CA] [002] [B]

