
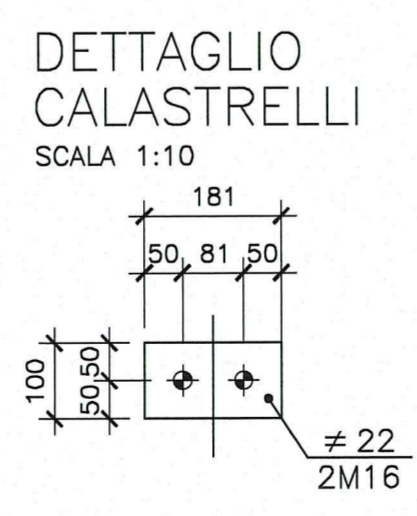


DOCUMENTI DI RIFERIMENTO	
DESCRIZIONE	CODIFICA
CARATTERISTICHE DEI MATERIALI E SPECIFICHE TECNICHE	RAAA1EVAPCA02GSP001.dwg
DESCRIZIONE DELLA MODIFICA:	
Aggiunte dimensioni fazzoletti.	

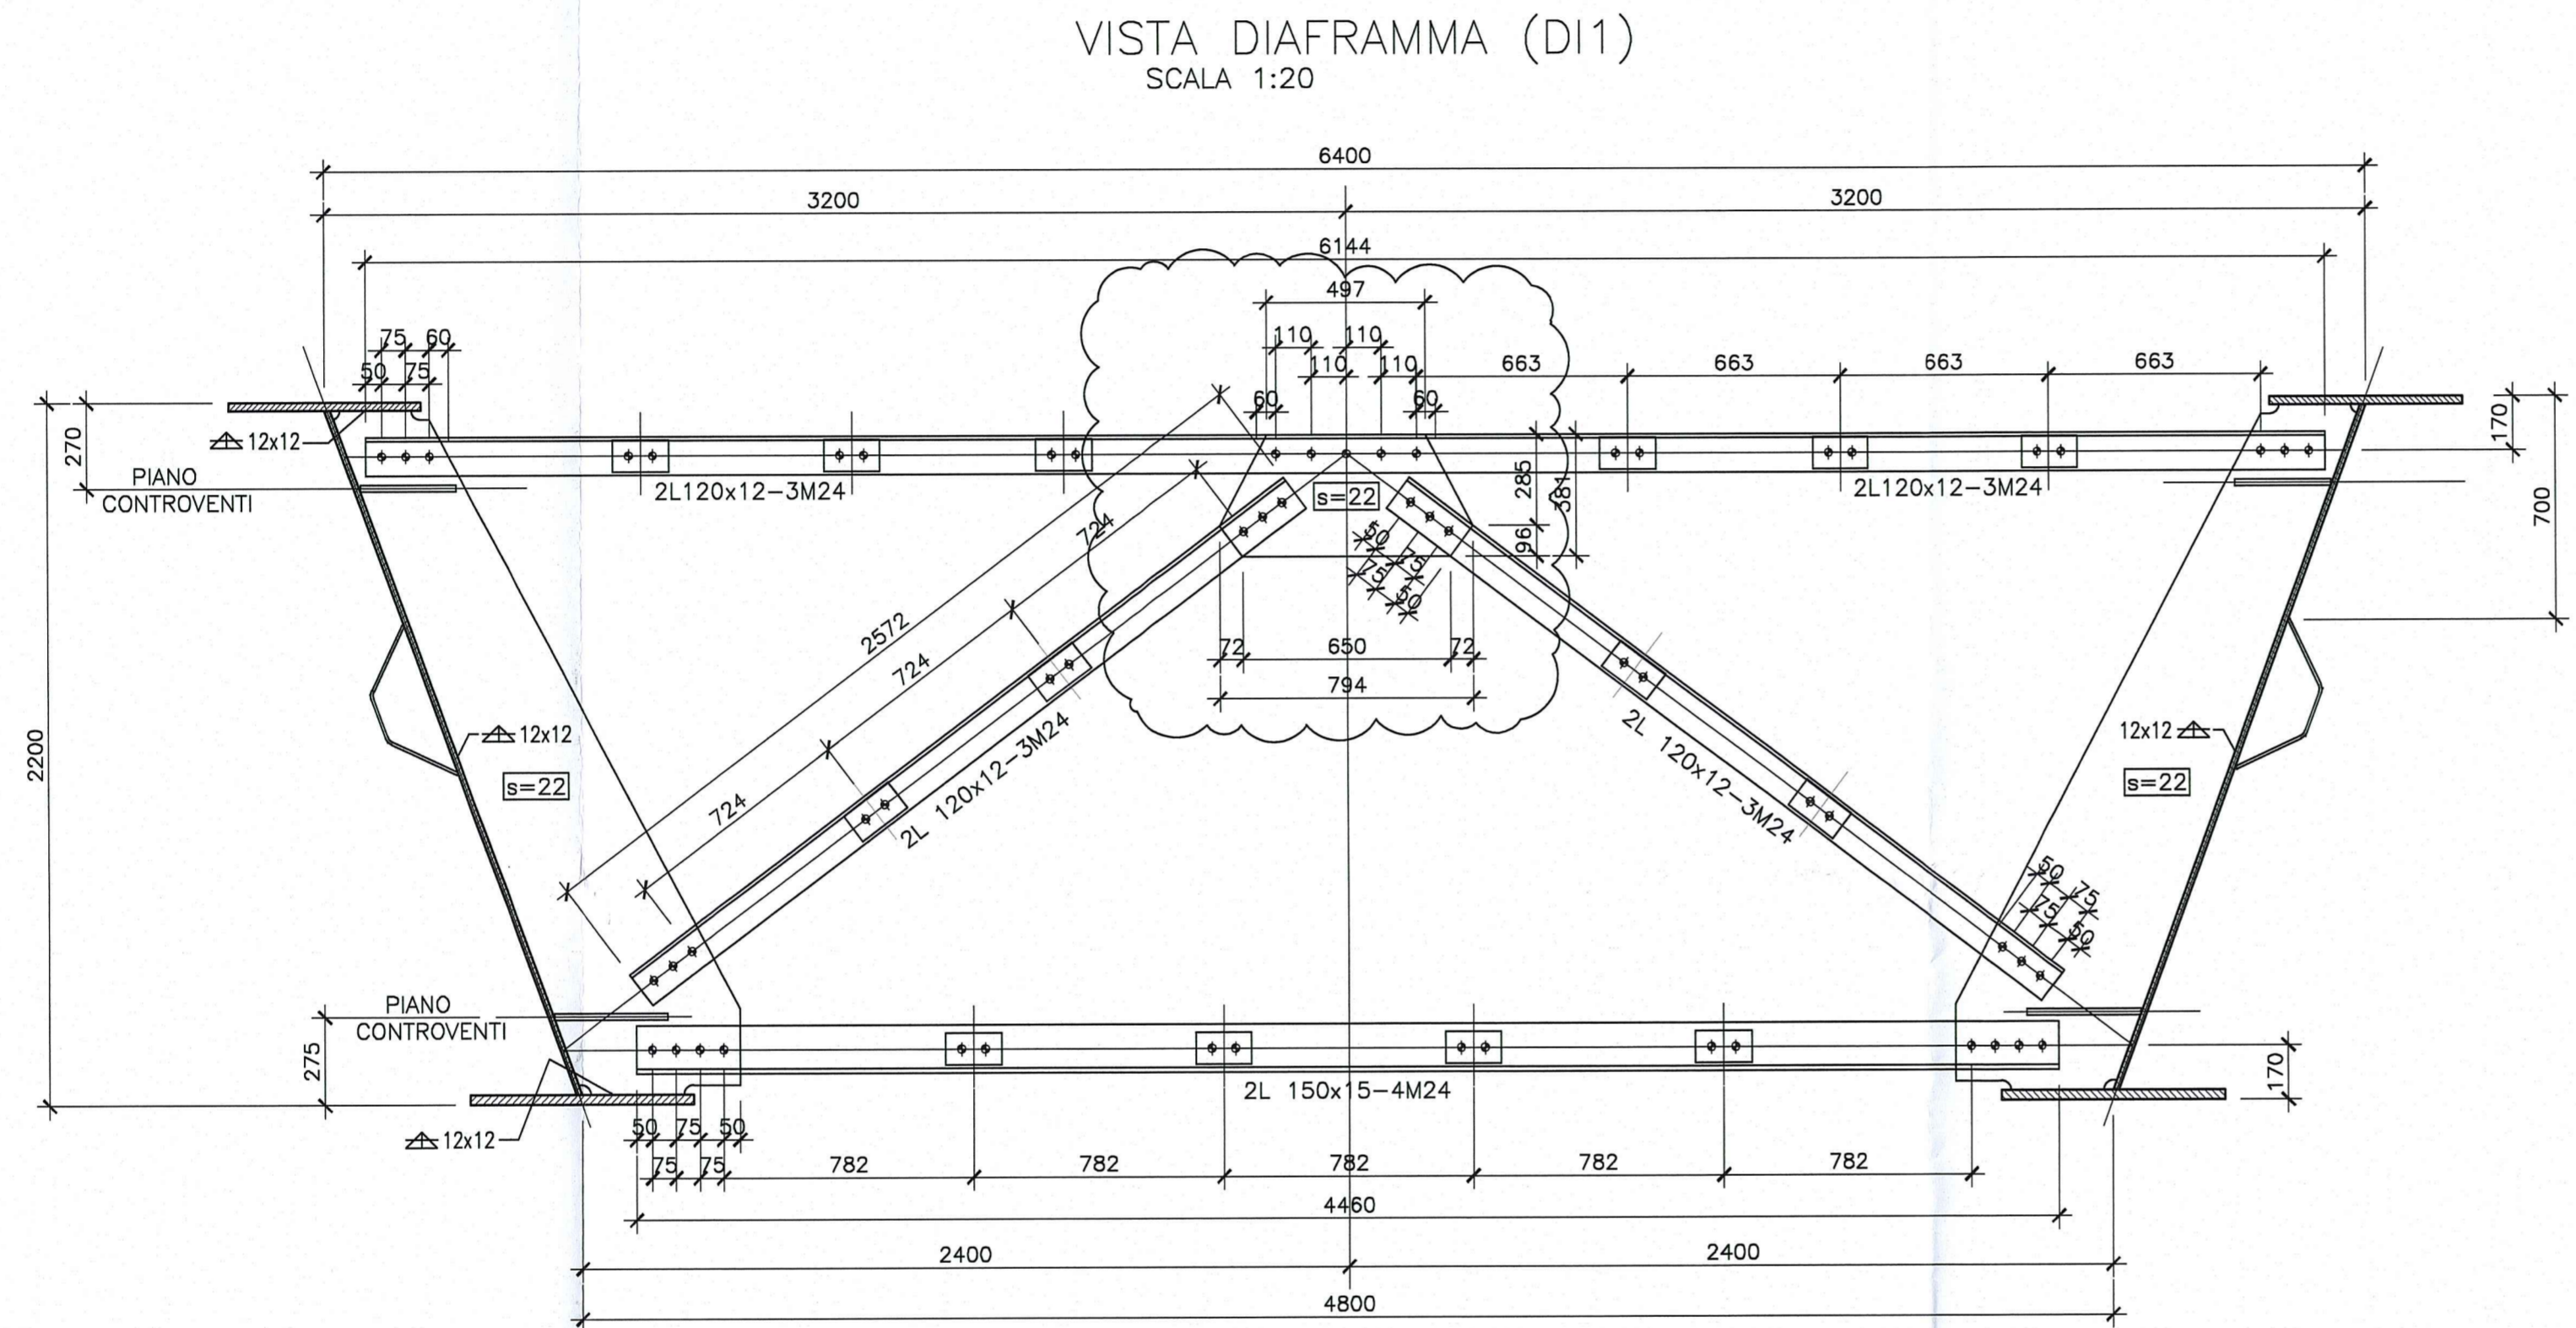

<p>AUTOCAMIONALE DELLA CISA S.p.A. Via Camboara 26/A - Frazione Ponte Taro - 43015 NOCETO (PR)</p>																									
<p>Impresa Esecutrice:</p>																									
<p>AUTOSTRADA DELLA CISA A15 RACCORDO AUTOSTRADALE A15/A22 CORRIDOIO PLURIMODALE TIRRENO-BRENNERO RACCORDO AUTOSTRADALE FRA L' AUTOSTRADA DELLA CISA-FONTEVIVO (PR) E L' AUTOSTRADA DEL BRENNERO-NOGAROLE ROCCA (VR), I LOTTO.</p> <p>C.U.P. G61B04000060008 C.I.G. 307068161E</p> <p>PROGETTO ESECUTIVO</p>																									
<p>AUTOCAMIONALE DELLA CISA S.p.A.</p> <p>Il Direttore TIBRE: <i>[Signature]</i> Il Responsabile del Procedimento: <i>[Signature]</i> Il Presidente: <i>[Signature]</i></p>																									
<p>IMPRESA PIZZAROTTI & C. S.p.A.</p> <p>Il Direttore Tecnico: <i>[Signature]</i></p>	<p>Il Geologo:</p> <p>NA</p>																								
<p>PROGETTAZIONE DI:</p>	<p>Il Progettista:</p> <p>Ing. Giovanni Piazza Ordine degli Ingegneri della Provincia di Roma n. A-27296</p>																								
<p>A.T.I.: idroress ROCKSOIL VIA</p> <p>engineering <small>MANDATARIA</small> <small>MANDATARIA</small> <small>MANDATARIA</small></p>	<p>Coordinatore per la Sicurezza in fase di Progettazione:</p> <p>Ing. Giovanni Maria Cepparotti Ordine degli Ingegneri della Provincia di Viterbo n. 392</p>																								
<p>Consulenza specialistica a cura di:</p> <p>NA</p>	<p>Progettista Responsabile della Sicurezza in fase di Progettazione Specialistiche:</p> <p>Ing. Pietro Mazzoli Impresa PIZZAROTTI & C. S.p.A. Ing. Pietro Mazzoli Ordine degli Ingegneri della Provincia di Parma n. 821</p>																								
<p>Titolo Elaborato:</p> <p style="text-align: center;">Asse principale Cavalcavia Cavalcavia Cavalcavia svincolo A1 su A1 (ramo H) Carpenteria metallica - Diaframmi di campata</p>	<p>Data Emissione Progetto:</p> <p style="text-align: center;">18/03/2014</p> <p>Scale:</p> <p style="text-align: center;">varie</p>																								
<p>Identif. Elaborato:</p> <table border="1"> <tr> <td>N.RO IDENTIFICATIVO</td> <td>CODICE COMESSE</td> <td>LOTTO</td> <td>FASE</td> <td>ENTE</td> <td>AMBITO</td> <td>CAT. OPERA</td> <td>N.RO OPERA</td> <td>PARTE OPERA</td> <td>TIPO DOC.</td> <td>N.RO PROG. DOC.</td> <td>REVISIONE</td> </tr> <tr> <td></td> <td>RAAA</td> <td>1</td> <td>E</td> <td>V</td> <td>AP</td> <td>CA</td> <td>02</td> <td>I</td> <td>CA</td> <td>007</td> <td>B</td> </tr> </table>		N.RO IDENTIFICATIVO	CODICE COMESSE	LOTTO	FASE	ENTE	AMBITO	CAT. OPERA	N.RO OPERA	PARTE OPERA	TIPO DOC.	N.RO PROG. DOC.	REVISIONE		RAAA	1	E	V	AP	CA	02	I	CA	007	B
N.RO IDENTIFICATIVO	CODICE COMESSE	LOTTO	FASE	ENTE	AMBITO	CAT. OPERA	N.RO OPERA	PARTE OPERA	TIPO DOC.	N.RO PROG. DOC.	REVISIONE														
	RAAA	1	E	V	AP	CA	02	I	CA	007	B														
<table border="1"> <tr> <td>Rev.</td> <td>Data</td> <td>DESCRIZIONE REVISIONE</td> <td>Redatto</td> <td>Controllato</td> <td>Approvato</td> </tr> <tr> <td>B</td> <td>10/10/2014</td> <td>REVISIONE A SEGUITO ISTRUTTORIA RINA</td> <td>R. FIORE</td> <td>G. PIAZZA</td> <td>MAZZOLI</td> </tr> <tr> <td>A</td> <td>18/03/2014</td> <td>RIEMMISSIONE PROGETTO ESECUTIVO</td> <td>A. CANTARELLA</td> <td>G. PIAZZA</td> <td>MAZZOLI</td> </tr> </table>		Rev.	Data	DESCRIZIONE REVISIONE	Redatto	Controllato	Approvato	B	10/10/2014	REVISIONE A SEGUITO ISTRUTTORIA RINA	R. FIORE	G. PIAZZA	MAZZOLI	A	18/03/2014	RIEMMISSIONE PROGETTO ESECUTIVO	A. CANTARELLA	G. PIAZZA	MAZZOLI						
Rev.	Data	DESCRIZIONE REVISIONE	Redatto	Controllato	Approvato																				
B	10/10/2014	REVISIONE A SEGUITO ISTRUTTORIA RINA	R. FIORE	G. PIAZZA	MAZZOLI																				
A	18/03/2014	RIEMMISSIONE PROGETTO ESECUTIVO	A. CANTARELLA	G. PIAZZA	MAZZOLI																				