DOCUMENTI DI RIFERIMENTO	
DESCRIZIONE	CODIFICA
CARATTERISTICHE DEI MATERIALI E SPECIFICHE TECNICHE	RAAA1EVAPCA02GSP001.dwg

DESCRIZIONE DELLA MODIFICA:

Indicate dimensioni gola saldature.
Aggiunte dimensioni fazzoletti.
Aggiunti piatti di compenso

SEZIONE L-L
SCALA 1:20

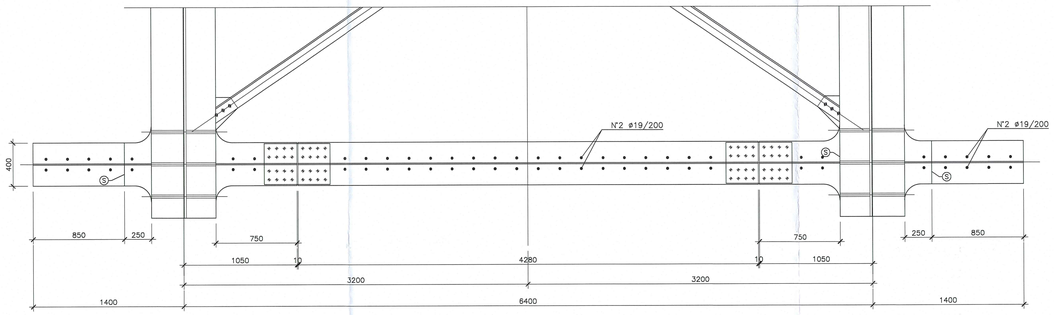

SEZIONE P-P
SCALA 1:10

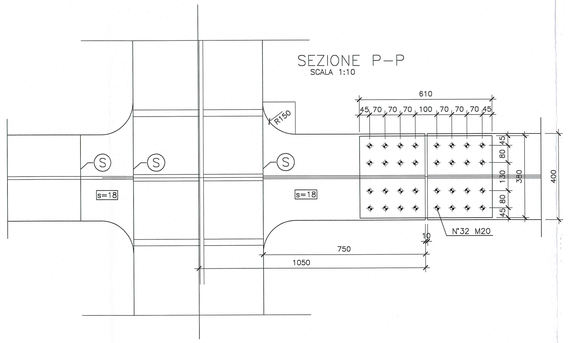

SEZIONE N-N
SCALA 1:10

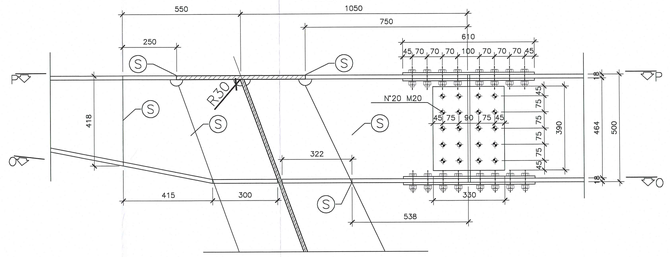

SEZIONE O-O
SCALA 1:10

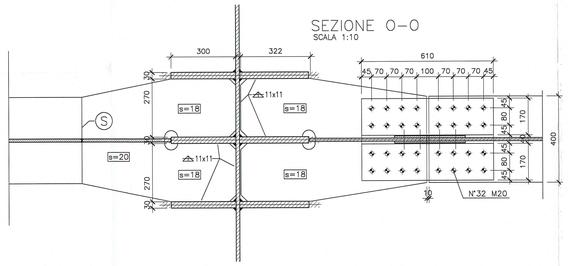

SEZIONE M-M
SCALA 1:10

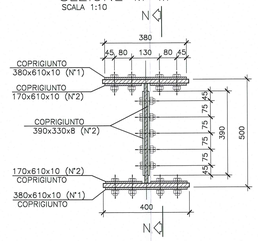

VISTA DIAFRAMMA (DS1)
SCALA 1:20

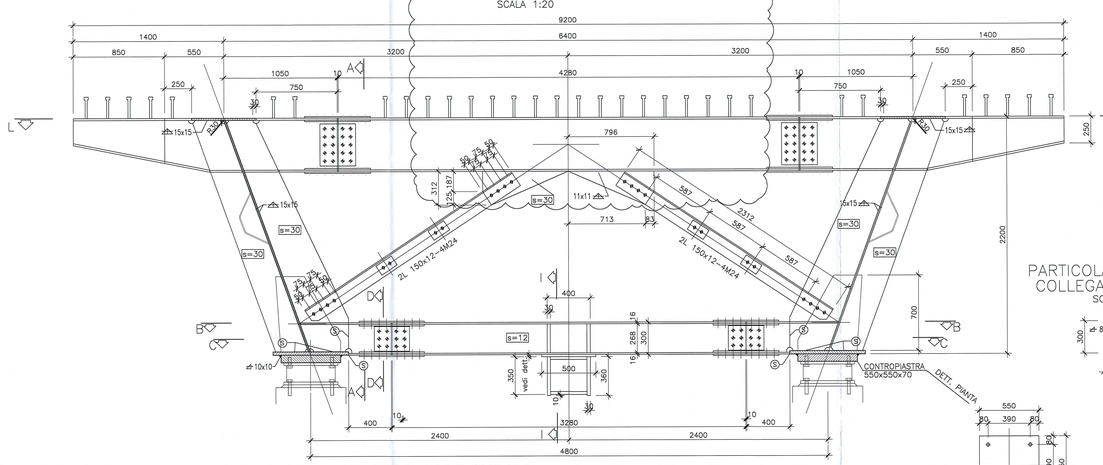

PARTICOLARE TRAVE DI COLLEGAMENTO (SUP.)
SCALA 1:20

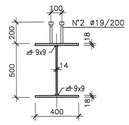

PARTICOLARE TRAVE DI COLLEGAMENTO (INF)
SCALA 1:20

SEZIONE A-A
SCALA 1:20

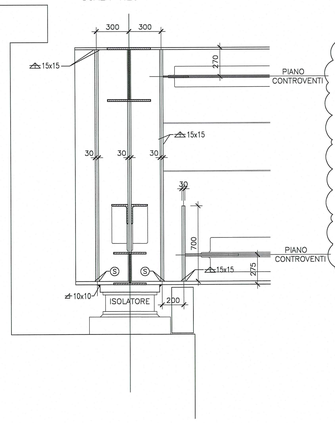

PIATTO DI COMPENSO TRONCHETTO RITEGNO SISMICO TRASVERSALE
SCALA 1:20

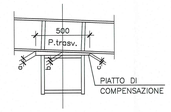

SPALLA	Pend. trasv.%	a (s. max)	b (s. med)	c (s. min)
A	2.658	37	30	23
B	1.476	34	30	26

SEZIONE B-B
SCALA 1:20

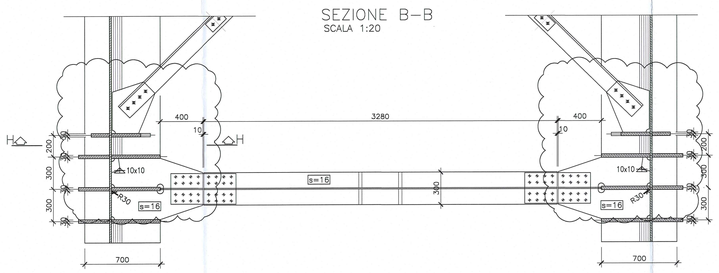

SEZIONE H-H
SCALA 1:20

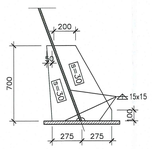

SEZIONE I-I
SCALA 1:20

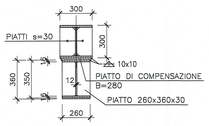

SEZIONE D-D
SCALA 1:10

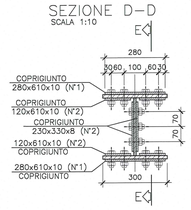

SEZIONE F-F
SCALA 1:10

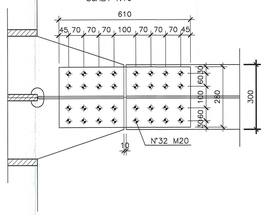

SEZIONE E-E
SCALA 1:10

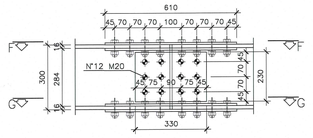

SEZIONE G-G
SCALA 1:10

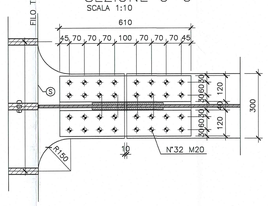

SEZIONE C-C
SCALA 1:20

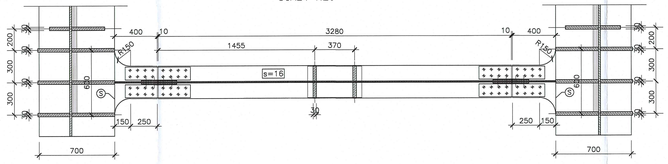

DETTAGLIO CALASTRELLI
SCALA 1:10

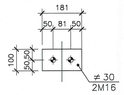

Committente:

AUTOCAMIONALE DELLA CISA S.p.A.
Via Camboara 26/A - Frazione Ponte Taro - 43015 NOCETO (PR)

Impresa Esecutrice:

PIZZAROTTI FONDATA NEL 1910

AUTOSTRADA DELLA CISA A15
RACCORDO AUTOSTRADALE A15/A22
CORRIDOIO PLURIMODALE TIRRENO-BRENNERO
RACCORDO AUTOSTRADALE FRA L'AUTOSTRADA DELLA CISA-FONTEVIVO (PR)
E L'AUTOSTRADA DEL BRENNERO-NOGAROLE ROCCA (VR). I LOTTO.

C.U.P. G61B04000060008 | C.I.G. 307068161E

PROGETTO ESECUTIVO

AUTOCAMIONALE DELLA CISA S.p.A.
Il Direttore TIBRE: | Il Responsabile del Procedimento: | Il Presidente:

IMPRESA PIZZAROTTI & C. S.p.A.
Il Direttore Tecnico: Ing. Luca Bondanini

Il Geologo: NA

PROGETTAZIONE DI:
PIZZAROTTI FONDATA NEL 1910
A.T.I.: idroesse engineering MANDATARIA — ROCKSOIL S.p.A. MANDANTE — VIA S.r.l. MANDANTE

Il Progettista:
Ing. Giovanni Piazza
Ordine degli Ingegneri della Provincia di Roma n. A-27296

Coordinatore per la Sicurezza in fase di Progettazione:
Ing. Giovanni Maria Cepparrotti
Ordine degli Ingegneri della Provincia di Viterbo n. 392

Consulenza specialistica a cura di:
NA

Progettista Responsabile Opere Strutturali Prestazioni Specialistiche:
Ing. Pietro Mazzoli
Ordine degli Ingegneri della Provincia di Parma n. 821
Dott. Ing. PIETRO MAZZOLI
IMPRESA PIZZAROTTI
ISCRITTO ORDINE
INGEGNERI PARMA n. 821

Titolo Elaborato:
Asse principale
Cavalcavia
Cavalcavia svincolo A1 su A1 (ramo H)
Carpenteria metallica - Diaframmi di spalla

Data Emissione Progetto: 18/03/2014
Scala: varie

Identif. Elaborato:

N.RO IDENTIFICATIVO		CODICE COMMESSA	LOTTO	FASE	ENTE	AMBITO	CAT. OPERA	N.RO OPERA	PARTE OPERA	TIPO DOC.	N.RO PROGR. DOC.	REVISIONE
		RAAA	1	E	V	AP	CA	02	I	CA	006	B

Rev.	Data	DESCRIZIONE REVISIONE	Redatto	Controllato	Approvato
B	10/10/2014	REVISIONE A SEGUITO ISTRUTTORIA RINA	R. FIORE	G. PIAZZA	MAZZOLI
A	18/06/2014	REMISSIONE PROGETTO ESECUTIVO	A. CANTARELLA	G. PIAZZA	MAZZOLI