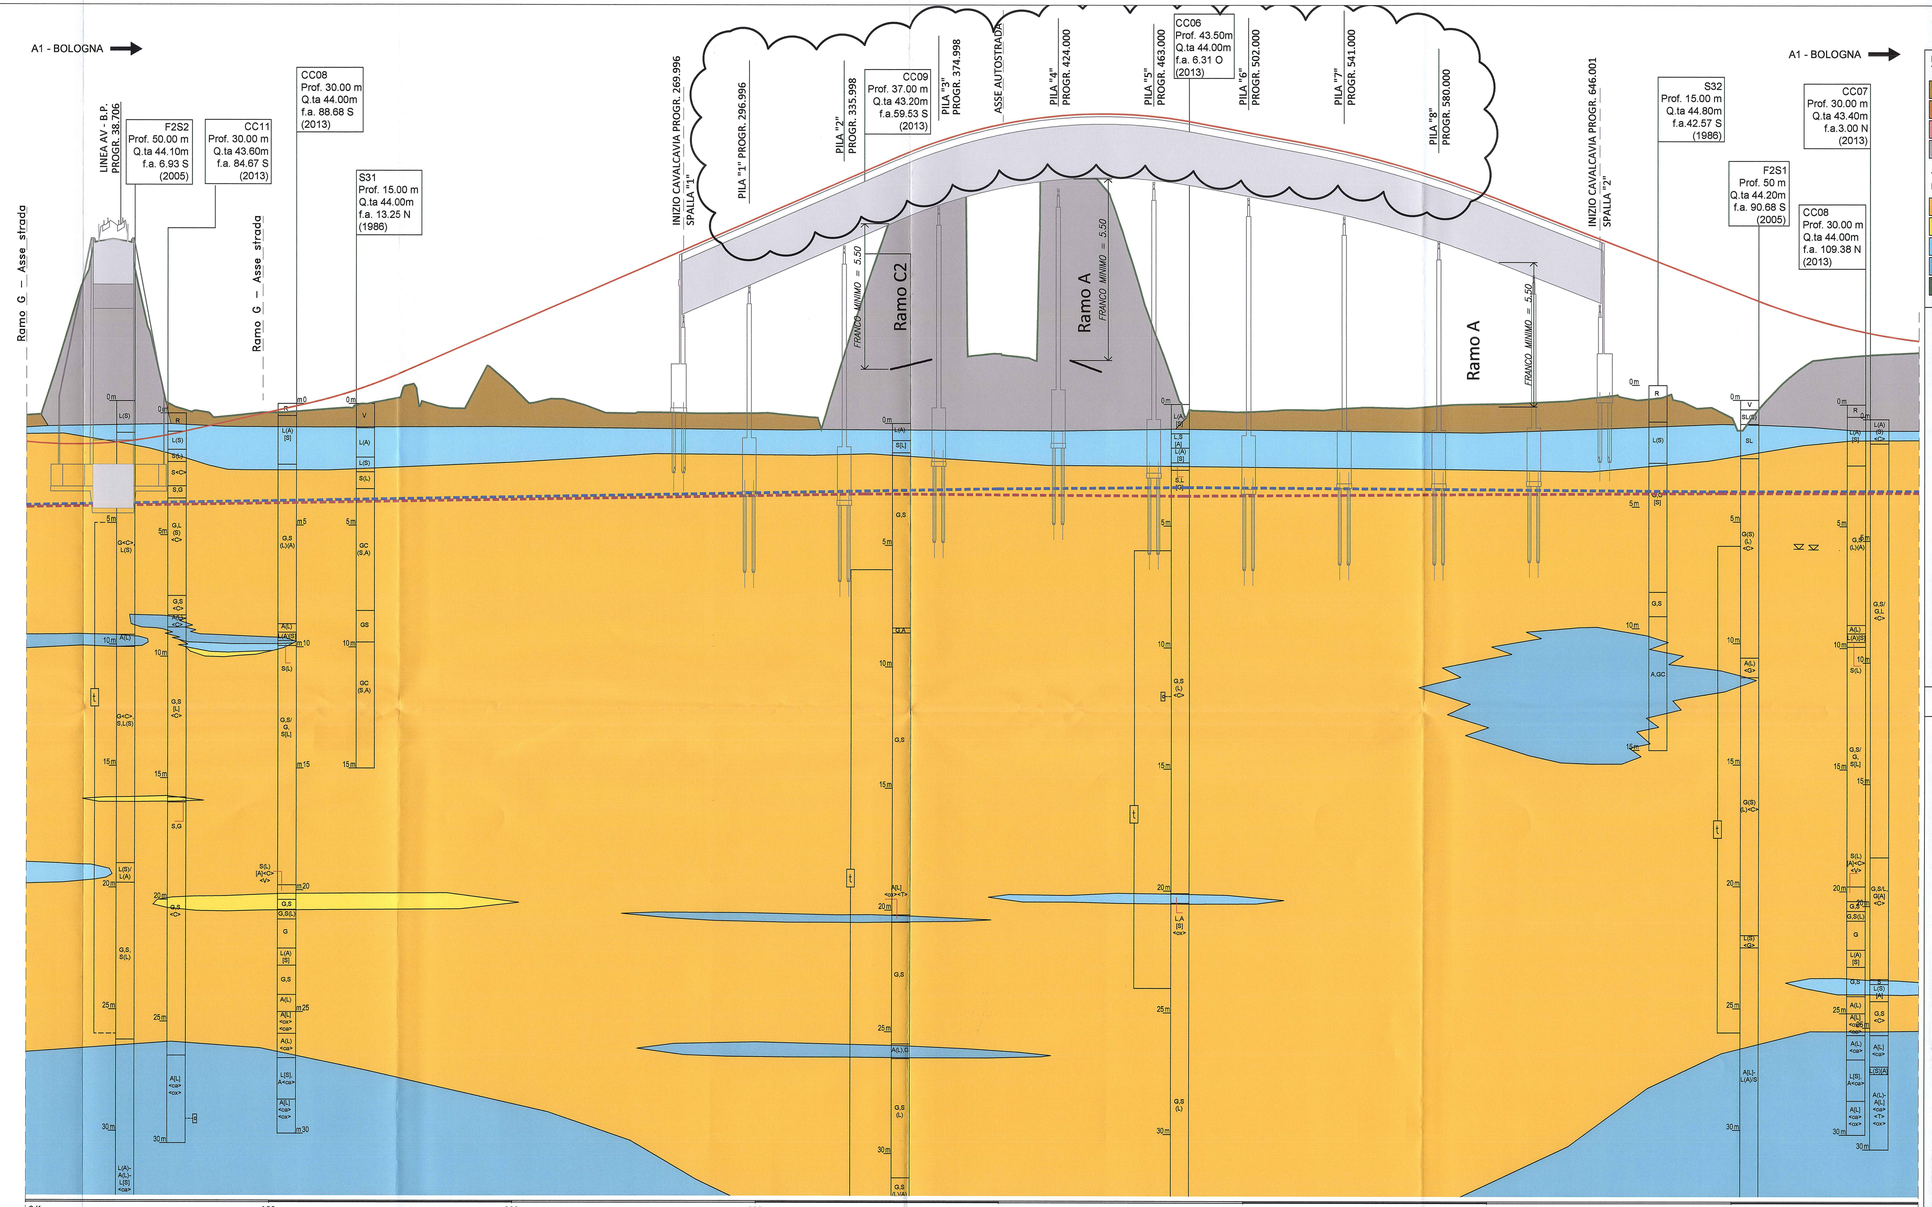

SCALA QUOTE 1:100
SCALA DISTANZE 1:1000

QT.RIF. 10.000

| NUMERO SEZIONI | | |