



ARMATURA PALI PILE

Scala 1:50

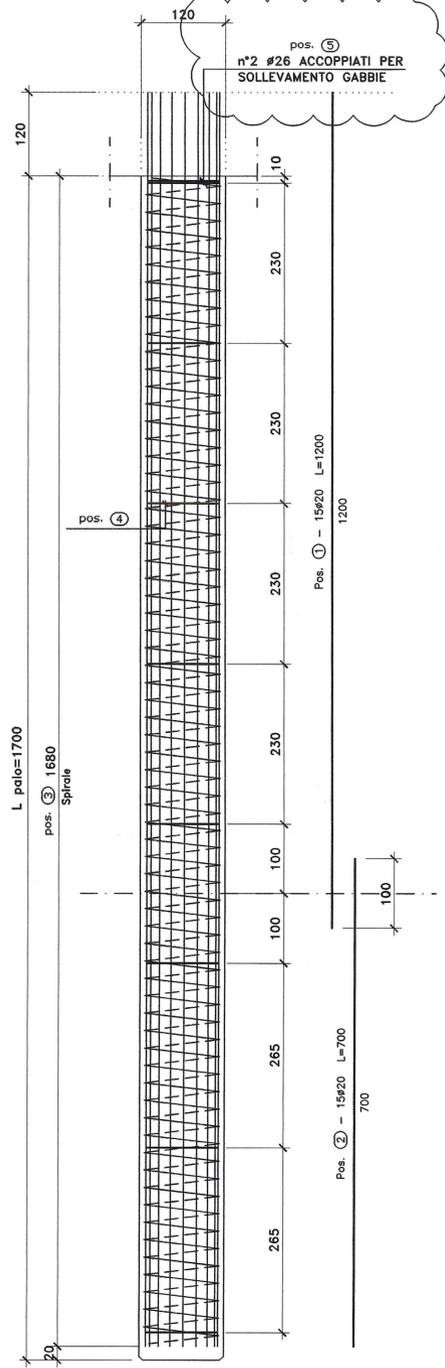


SEZIONE

Scala 1:20

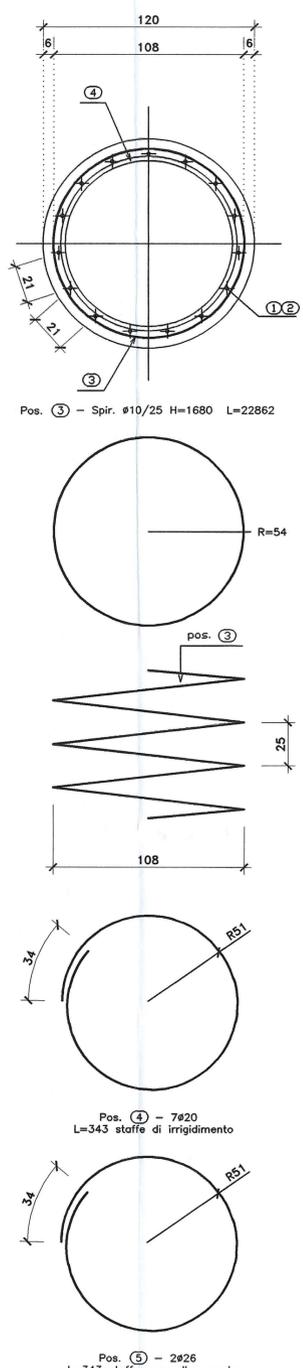


ARMATURA PALI SPALLE

Scala 1:50

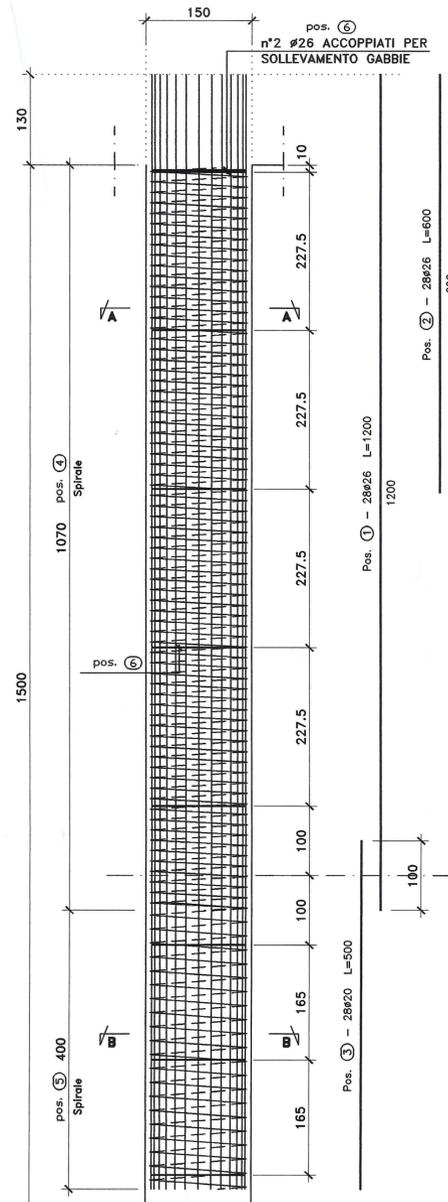


SEZIONE A-A

Scala 1:20

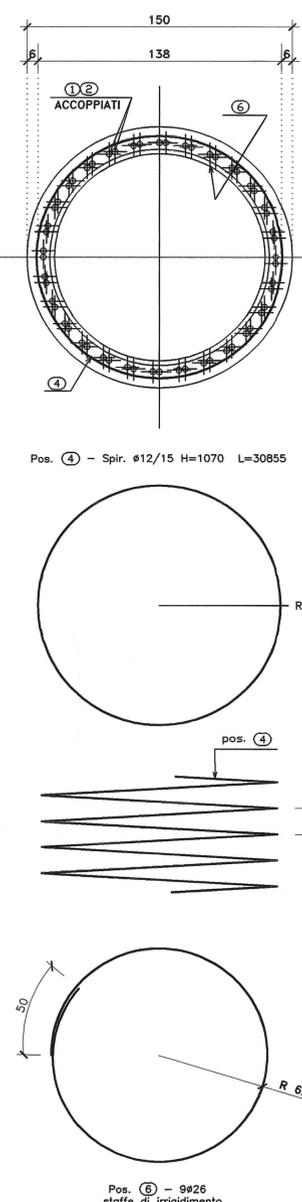


SEZIONE B-B

Scala 1:20

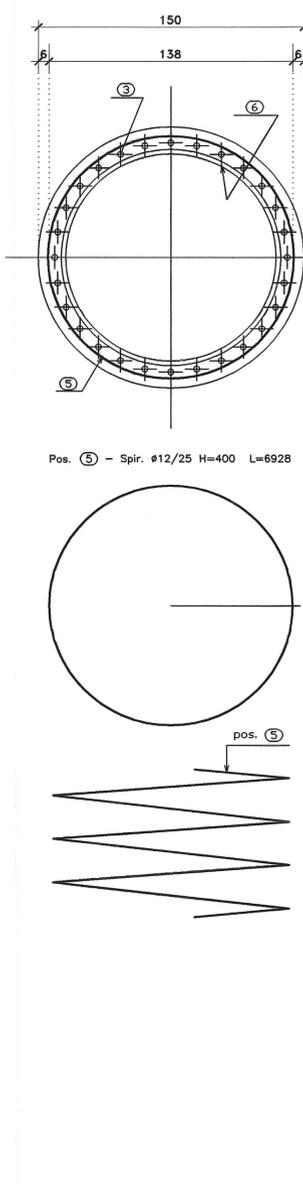

PARTICOLARE STRUMENTAZIONE PER PROVE SONICHE 1:20

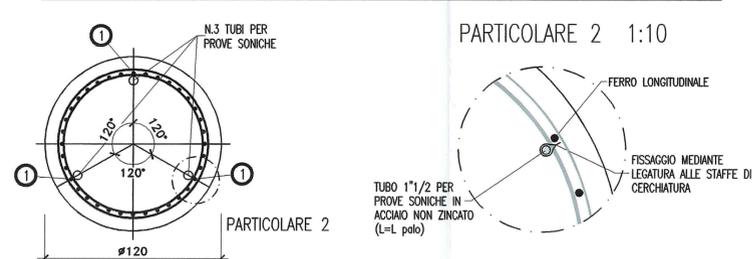

N.B.:
Strumentazione da prevedere su 2 pali.
I pali da strumentare per prove soniche andranno concordati con la D.L.

DOCUMENTI DI RIFERIMENTO

DESCRIZIONE	CODIFICA
CARATTERISTICHE DEI MATERIALI E SPECIFICHE TECNICHE	RAAA1EVAPCA03GSP001.dwg

DESCRIZIONE DELLA MODIFICA:
Aggiunta posizione staffe di sollevamento

Comittente:
AUTOCAMIONALE DELLA CISA S.P.A.
Via Camboara 26/A - Frazione Ponte Taro - 43015 NOCETO (PR)

Impresa Esecutrice:
PIZZAROTTI
FONDATA NEL 1910

**AUTOSTRADA DELLA CISA A15
RACCORDO AUTOSTRADALE A15/A22
CORRIDOIO PLURIMODALE TIRRENO-BRENNERO
RACCORDO AUTOSTRADALE FRA L' AUTOSTRADA DELLA CISA-FONTEVIVO (PR)
E L' AUTOSTRADA DEL BRENNERO-NOGAROLE ROCCA (VR), I LOTTO.**
C.U.P. G61B04000060008 C.I.G. 307068161E

PROGETTO ESECUTIVO

Il Direttore TIBRE: [Signature] Il Responsabile del Procedimento: [Signature] Il Presidente: [Signature]

IMPRESA PIZZAROTTI & C. S.p.A.
Il Direttore Tecnico: [Signature] *Il Responsabile di Progetto*
Dott. Ing. Luca Bondanelli

Il Geologo: NA

PROGETTAZIONE DI:
PIZZAROTTI
FONDATA NEL 1910

Il Progettista:
Ing. Giovanni Piazza
Ordine degli Ingegneri della Provincia di Roma n. 27296/21206/2008/144

Coordinatore per la Sicurezza in fase di Progettazione:
Ing. Giovanni Maria Cepparotti
Ordine degli Ingegneri della Provincia di Viterbo n. 392

Consulenza specialistica e cura di:

Ordine degli Ingegneri della Provincia di Parma n. 821

Titolo Elaborato: **Asse principale
Cavalcavia
Cavalcavia svincolo A1 su A1 (S.C. Bianconese)
Pali di fondazione - Armatura**

Data Emissione Progetto: 18/03/2014
Scala: varie

NUM. IDENTIFICATIVO	CODICE COMMESSA	LOTTO	FASE	DATE	AMBITO	CAL. OPERA	NUM. OPERA	PARTE OPERA	TIPO DOC.	NUM. PRIOR. DOC.	REVISIONE
	RAAA	1	E	V	AP	CA	03	S	AR	001	C

C	11/02/2015	REVISIONE A SEGUITO ISTRUTTORIA -A15-	R. FIORE	G. PIAZZA	MAZZOLI
B	10/10/2014	REVISIONE A SEGUITO ISTRUTTORIA RINA	R. FIORE	G. PIAZZA	MAZZOLI
A	18/08/2014	REMISSIONE PROGETTO ESECUTIVO	A. CANTARELLA	G. PIAZZA	MAZZOLI
Rev.	DATA	DESCRIZIONE REVISIONE	Redatto	Controllato	Approvato