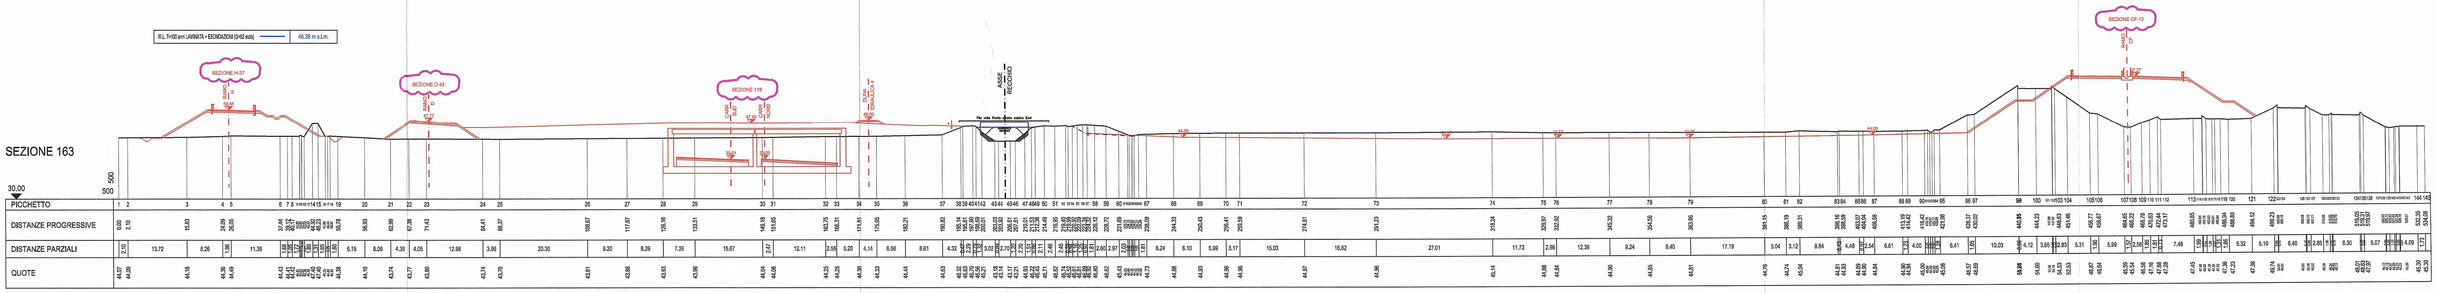

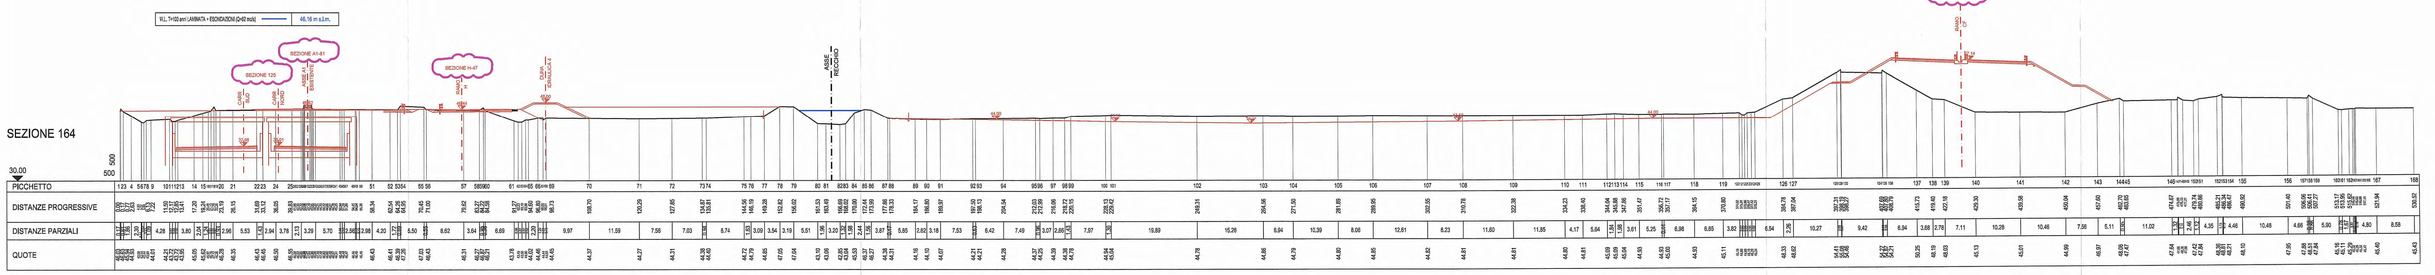

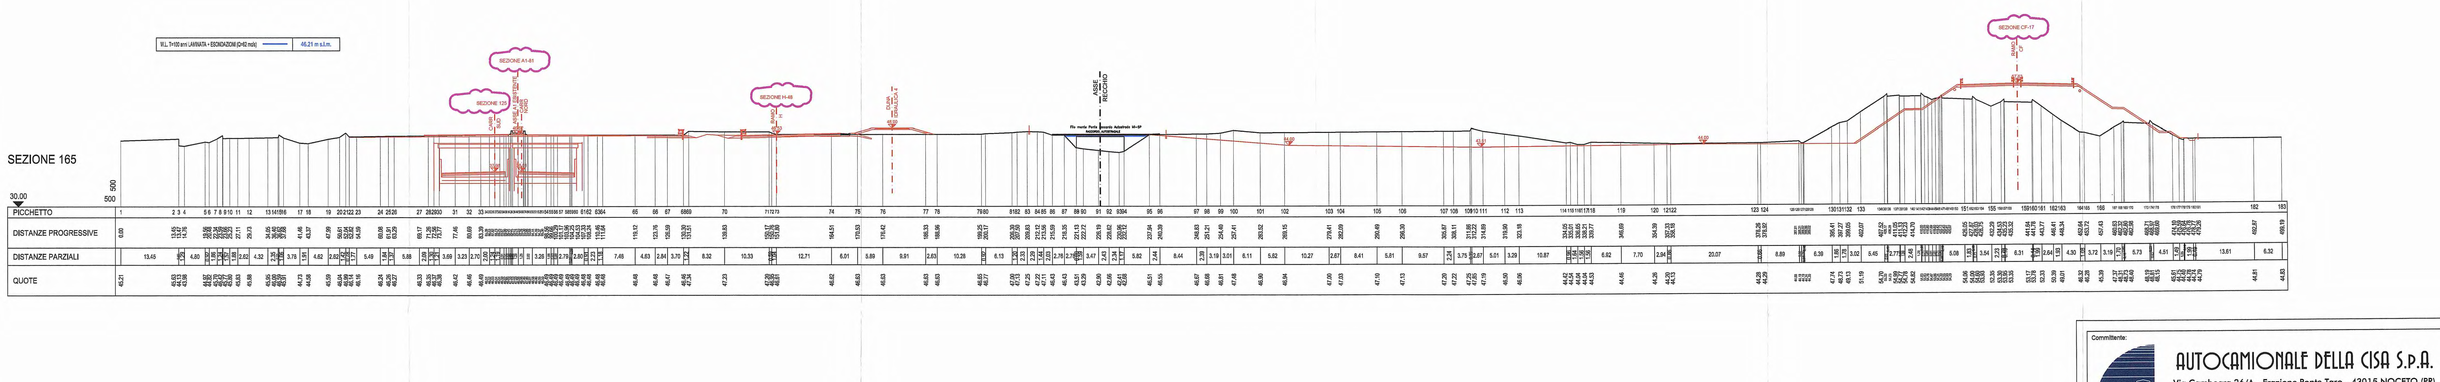

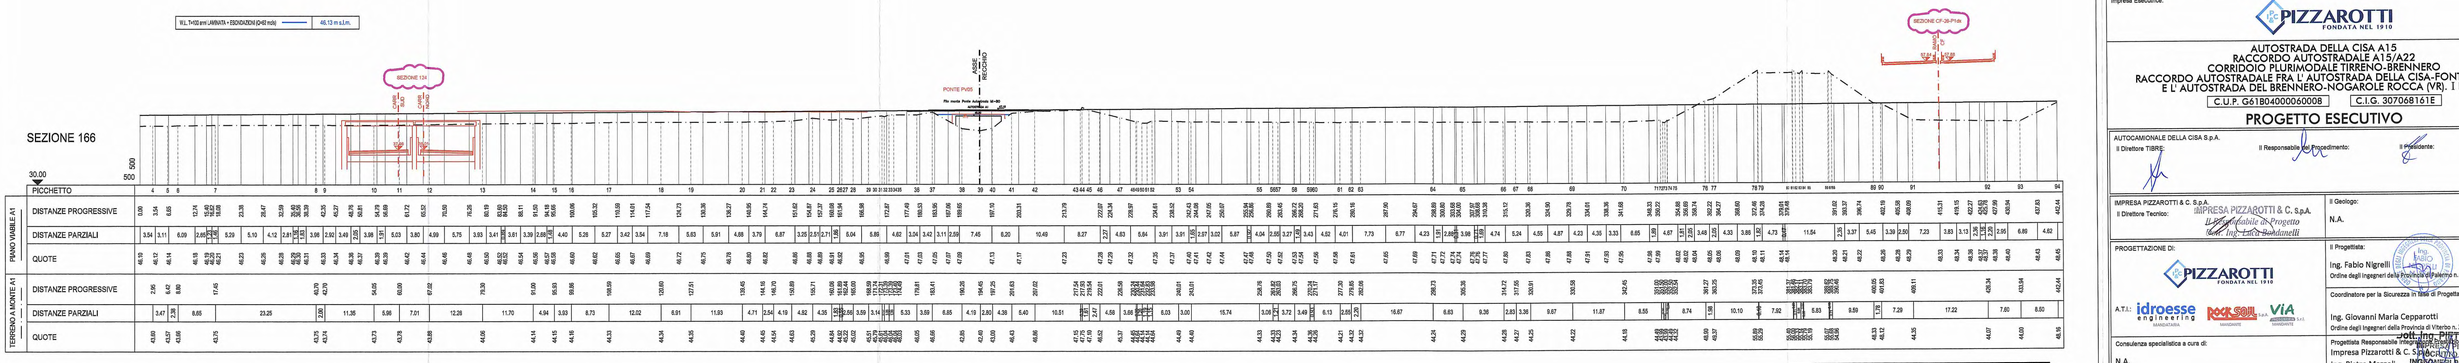

LEGENDA

- STATO DI FATTO
- STATO DI PROGETTO
- ISTRUTTORIA A15
- NUMERO SEZIONE STRADALE

Committente:

AUTOCAMIONALE DELLA CISA S.P.A.
Via Camboara 26/A - Frazione Ponte Taro - 43015 NOCETO (PR)

Impresa Esecutrice:

PIZZAROTTI FONDATA NEL 1910

AUTOSTRADA DELLA CISA A15
RACCORDO AUTOSTRADALE A15/A22
CORRIDOIO PLURIMODALE TIRRENO-BRENNERO
RACCORDO AUTOSTRADALE FRA L' AUTOSTRADA DELLA CISA-FONTEVIVO (PR)
E L' AUTOSTRADA DEL BRENNERO-NOGAROLE ROCCA (VR). 1 LOTTO.

C.U.P. G61B04000060008 — C.I.G. 307068161E

PROGETTO ESECUTIVO

AUTOCAMIONALE DELLA CISA S.p.A.
Il Direttore TIBRE:

Il Responsabile del Procedimento:

Il Presidente:

IMPRESA PIZZAROTTI & C. S.p.A.
Il Direttore Tecnico:
IMPRESA PIZZAROTTI & C. S.p.A.
Il Legale Rappresentante di Progetto
Dott. Ing. Enzo Bandanelli

Il Geologo:
N.A.

PROGETTAZIONE DI:
PIZZAROTTI FONDATA NEL 1910
A.T.I.: idroesse engineering MANDATARIA — ROCKSOIL S.p.A. MANDANTE — VIA S.r.l. MANDANTE

Il Progettista:
Ing. Fabio Nigrelli
Ordine degli Ingegneri della Provincia di Palermo n. 3581

Coordinatore per la Sicurezza in fase di Progettazione:
Ing. Giovanni Maria Cepparotti
Ordine degli Ingegneri della Provincia di Viterbo n. 392

Consulenza specialistica a cura di:
N.A.

Progettista Responsabile integrazione prestazioni specialistiche:
Impresa Pizzarotti & C. S.p.A.
Ing. Pietro Mazzoli
Ordine degli Ingegneri della Provincia di Parma n. 821

Dott. Ing. PIETRO MAZZOLI
Sezione A
INGEGNERIA CIVILE E AMBIENTALE
PROVINCIA DI PARMA n. 821

Titolo Elaborato:
Asse principale
Sistemazioni idrauliche
Comprensorio torrente Recchio - Idraulica e sistemazioni idrauliche
Sezioni trasversali di progetto - Tav. 3/4

Data Emissione Progetto: 18/03/2014
Scala: 1:500

Identif. Elaborato:

N.RO IDENTIFICATIVO	CODICE COMMESSA	LOTTO	FASE	ENTE	AMBITO	CAT. OPERA	N.RO OPERA	PARTE OPERA	TIPO DOC.	N.RO PROGR. DOC.	REVISIONE
	RAAA	1	E	I	AP	SI	02	D	SZ	007	B

Rev.	Data	DESCRIZIONE REVISIONE			
B	18/02/2015	Istruttoria A15	BROGIN	NIGRELLI	MAZZOLI
A	06/08/2014	REMISSIONE PROGETTO ESECUTIVO	BROGIN	NIGRELLI	MAZZOLI
			Redatto	Controllato	Approvato