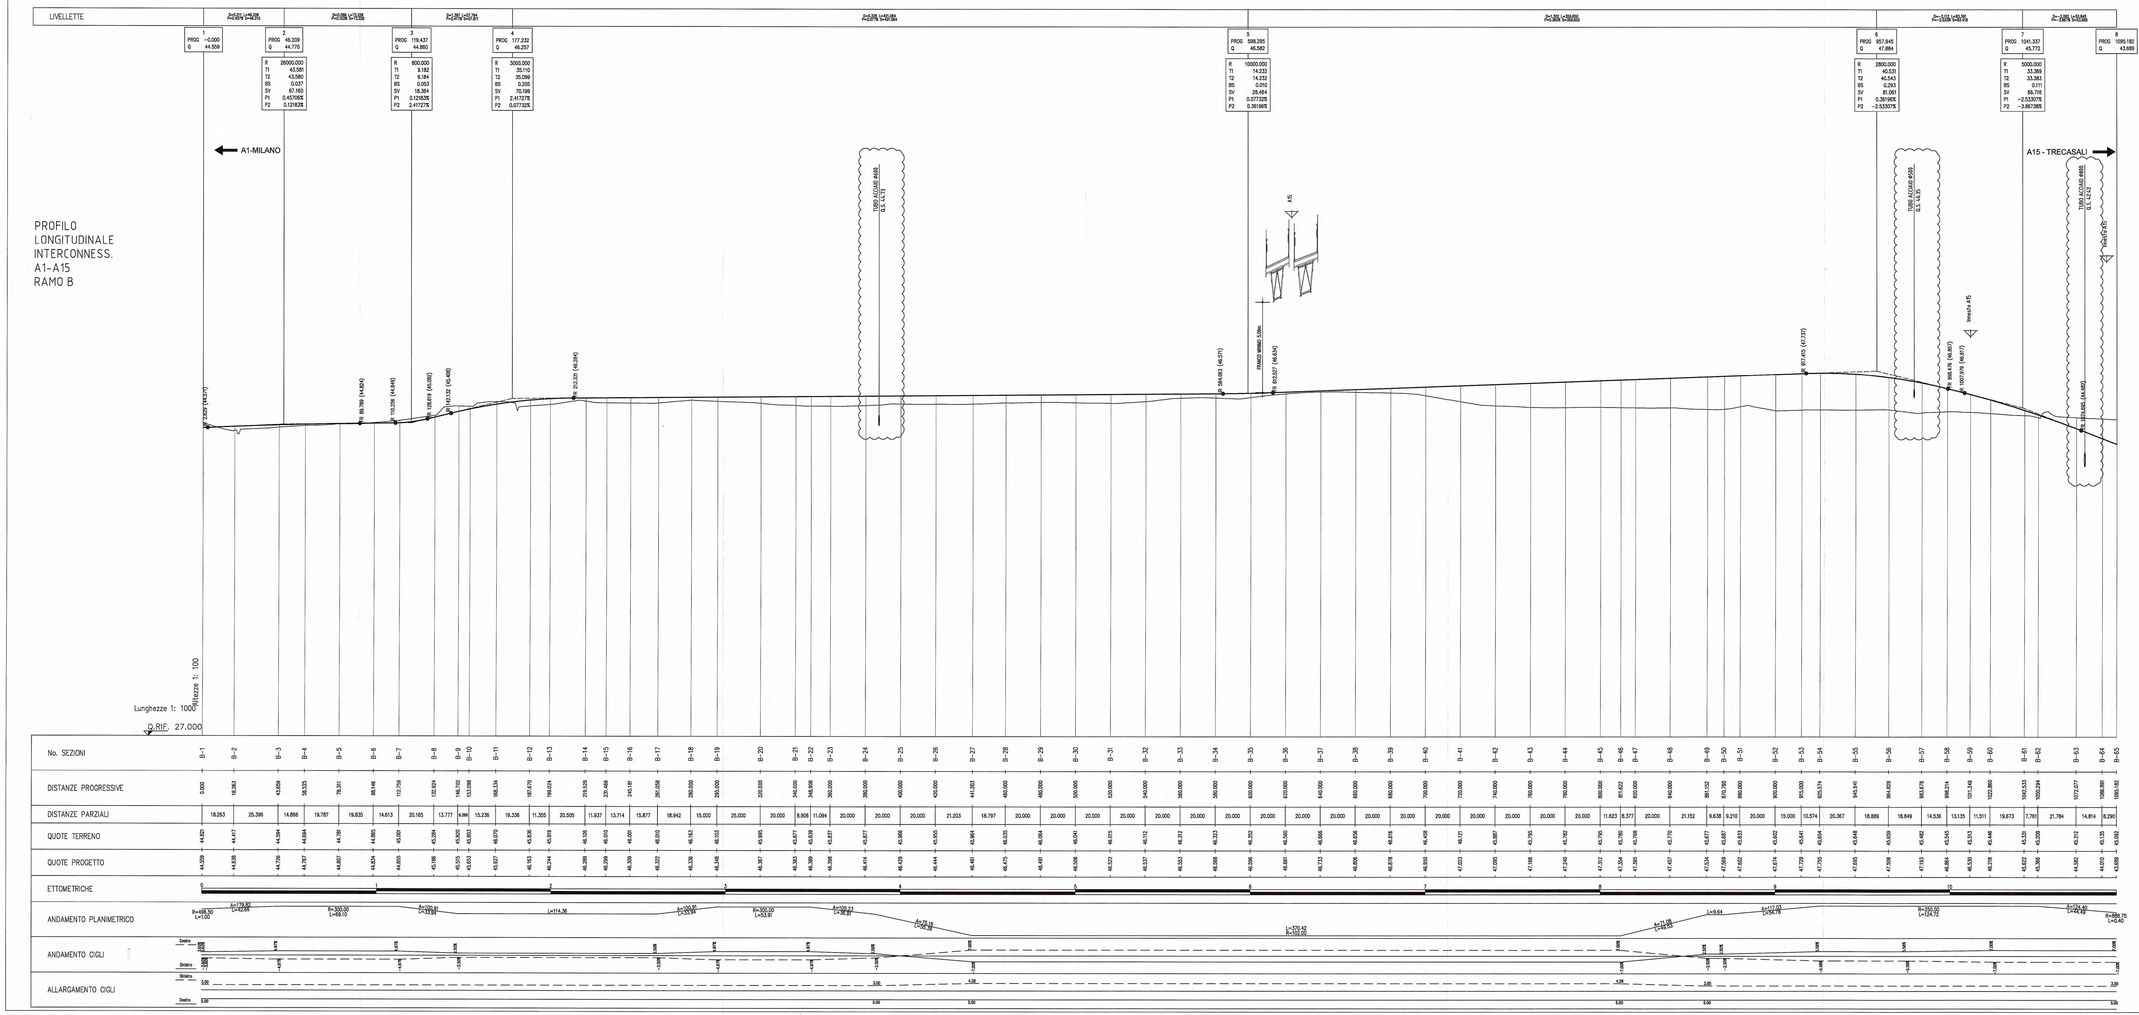

DESCRIZIONE DELLA MODIFICA:
inserimento interferenze idrauliche

Committente:

AUTOCAMIONALE DELLA CISA S.p.A.
Via Camboara 26/A - Frazione Ponte Taro - 43015 NOCETO (PR)

Impresa Esecutrice:

PIZZAROTTI
FONDATA NEL 1910

AUTOSTRADA DELLA CISA A15
RACCORDO AUTOSTRADALE A15/A22
CORRIDOIO PLURIMODALE TIRRENO-BRENNERO
RACCORDO AUTOSTRADALE FRA L' AUTOSTRADA DELLA CISA-FONTEVIVO (PR)
E L' AUTOSTRADA DEL BRENNERO-NOGAROLE ROCCA (VR). I LOTTO.

C.U.P. G61B04000060008 | C.I.G. 307068161E

PROGETTO ESECUTIVO

AUTOCAMIONALE DELLA CISA S.p.A.
Il Direttore TIBRE

Il Responsabile del Procedimento:

Il Progettista:

IMPRESA PIZZAROTTI & C. S.p.A.
Il Direttore Tecnico: IMPRESA PIZZAROTTI & C. S.p.A. Il Responsabile di Progetto Dott. Ing. Luca Benedetti

Il Geologo:
NA

PROGETTAZIONE DI:
PIZZAROTTI FONDATA NEL 1910
A.T.I.: idroesse engineering ROCKSOIL VIA

Il Progettista:
Ing. Fabio Nigrelli
Ordine degli Ingegneri della Provincia di Palermo n. 5947

Coordinatore per la Sicurezza in fase di Progettazione:
Ing. Giovanni Maria Ceparrotti
Ordine degli Ingegneri della Provincia di Viterbo n. 352

Consulenza specialistica a cura di:
NA

Progettista Responsabile Integrazione Prestazioni Specialistiche:
Impresa Pizzarotti & C. S.p.A.
Ing. Pietro Mazzoli
Ordine degli Ingegneri della Provincia di Parma n. 943

Titolo Elaborato:
Asse principale
Corpo Autostradale
Corpo autostradale dal km -2+350 a sp. sud ponte fiume Taro (km 0+450,78)
Profilo longitudinale - Interconnessione - Ramo B

Data Emissione Progetto: 18/03/2014
Scala: 1:1000/1:100

Identif. Elaborato:													
A/C ISOTOPO/HG		CODICE ITINERCIA	LOTTO	FASE	DATE	AMBITO	OGG. OPERA	A/C OPERA	PARTE OPERA	TIPO DOC.	A/C PROGR. DOC.	REVISIONE
		RAAA	1	E	I	AP	AT	01	G	PR	015	B

Rev.	Data	DESCRIZIONE REVISIONE	Redatto	Controllato	Approvato
B	30/01/2015	ISTRUTTORIA A15 NOVEMBRE 2014	F. LAUDO	NIGRELLI	MAZZOLI
A	06/06/2014	EMISSIONE PROGETTO ESECUTIVO	F. LAUDO	NIGRELLI	MAZZOLI