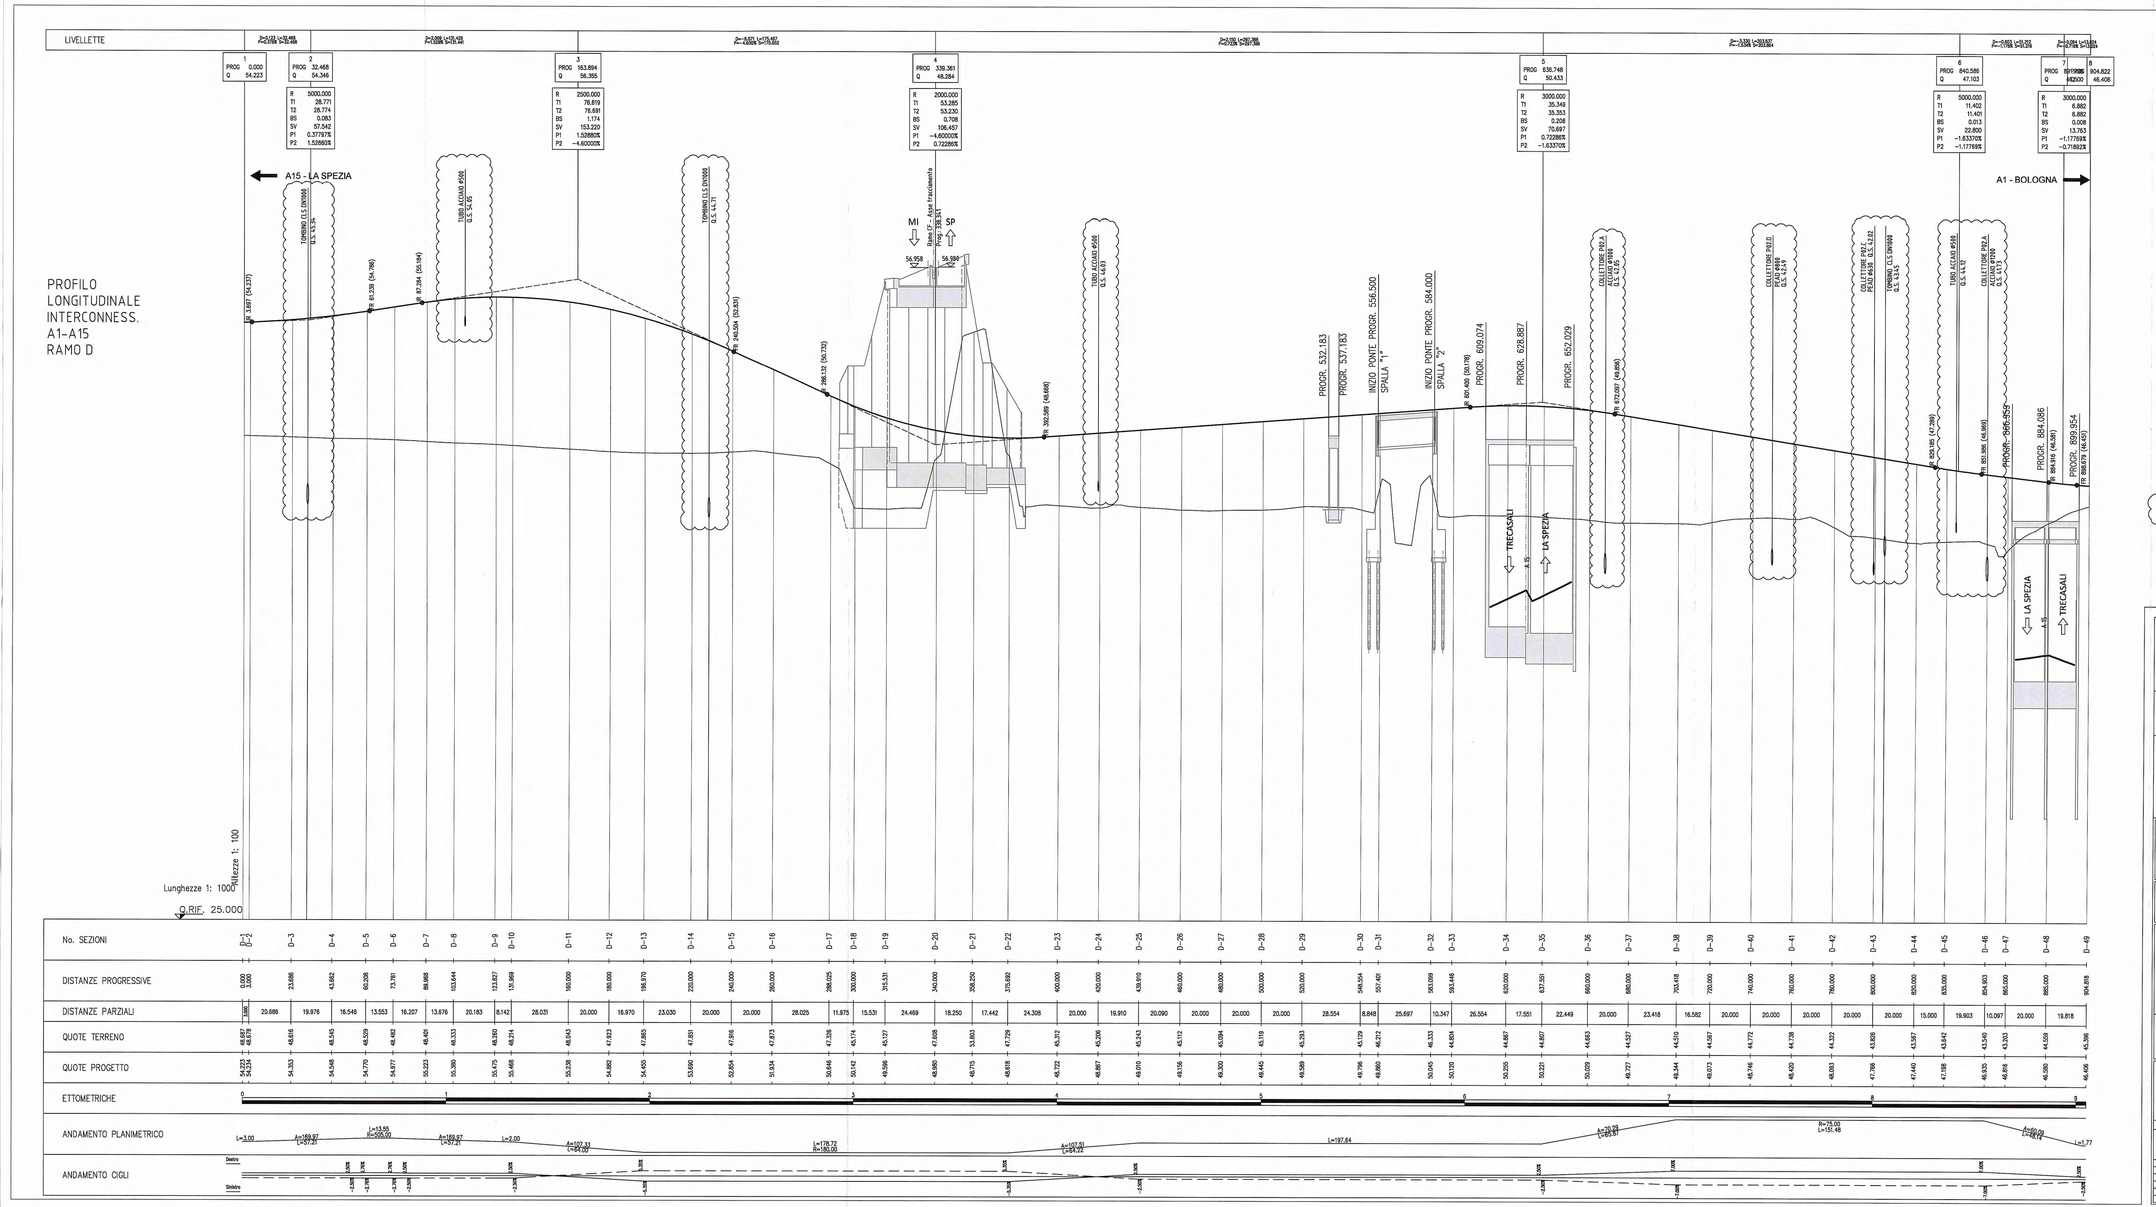

DESCRIZIONE DELLA MODIFICA:
inserimento interferenze idrauliche

Committente:

AUTOCAMIONALE DELLA CISA S.p.A.
Via Camboara 26/A - Frazione Ponte Taro - 43015 NOCETO (PR)

Impresa Esecutrice:

PIZZAROTTI FONDATA NEL 1910

AUTOSTRADA DELLA CISA A15
RACCORDO AUTOSTRADALE A15/A22
CORRIDOIO PLURIMODALE TIRRENO-BRENNERO
RACCORDO AUTOSTRADALE FRA L' AUTOSTRADA DELLA CISA-FONTEVIVO (PR)
E L' AUTOSTRADA DEL BRENNERO-NOGAROLE ROCCA (VR). I LOTTO.

C.U.P. G61B04000060008 | C.I.G. 307068161E

PROGETTO ESECUTIVO

AUTOCAMIONALE DELLA CISA S.p.A.
Il Direttore TIBRE: | Il Responsabile del Procedimento: | Il Presidente:

IMPRESA PIZZAROTTI & C. S.p.A.
Il Direttore Tecnico: Il Responsabile di Progetto Dott. Ing. Luca Bondanelli

Il Geologo: NA

PROGETTAZIONE DI:
PIZZAROTTI FONDATA NEL 1910
A.T.I.: idroesse engineering Associazione | ROCKSOIL S.p.A. Mandante | ViA Associazione S.r.l. Mandante

Il Progettista:
Ing. Fabio Nigrelli
Ordine degli Ingegneri della Provincia di Palermo n. 3581

Coordinatore per la Sicurezza in fase di Progettazione:
Ing. Giovanni Maria Cepparotti
Ordine degli Ingegneri della Provincia di Viterbo n. 392

Consulenza specialistica a cura di: NA

Progettista Responsabile Impresa Pizzarotti Ing. Pietro Mazzoli
Ordine degli Ingegneri della Provincia di Parma n. 821

Titolo Elaborato:
Asse principale
Corpo Autostradale
Corpo autostradale dal km -2+350 a sp. sud ponte fiume Taro (km 0+450,78)
Profilo longitudinale - Interconnessione - Ramo D

Data Emissione Progetto: 18/03/2014
Scala: 1:1000/1:100

Identif. Elaborato:

N.ro Identificativo		Codice Commessa	Lotto	Fase	Ente	Ambito	Cat. Opera	N.ro Opera	Parte Opera	Tipo Doc.	N.ro Progr. Doc.	Revisione
		RAAA	1	E	I	AP	AT	01	G	PR	024	B

Rev.	Data	Descrizione Revisione	Redatto	Controllato	Approvato
B	30/01/2015	ISTRUTTORIA A15 NOVEMBRE 2014	F. LANDO	NIGRELLI	MAZZOLI
A	09/06/2014	RIEMISSIONE PROGETTO ESECUTIVO	F. LANDO	NIGRELLI	MAZZOLI