SEZIONI TIPOLOGICHE MONITORAGGI

SEZIONE TIPO "A"

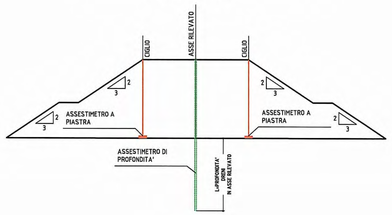

SEZIONE TIPO "B"

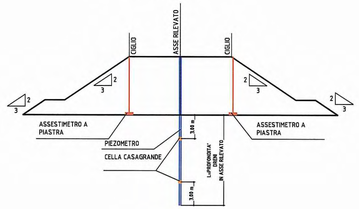

SEZIONE TIPO "C"

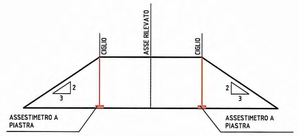

SEZIONE TIPO "A*"

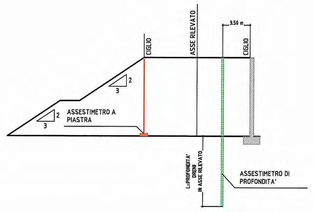

COORDINATE PUNTI DI MONITORAGGIO STRUMENTALE

PUNTO	E (m)	N (m)
A.1	301892.560	104508.687
A.2	301861.316	104519.780
A.3	301905.654	104545.368
A.4	301874.551	104556.574
A.5	301923.756	104580.093
A.6	301889.397	104592.937

dove:
"A" : ASSESTIMETRO A PIASTRA
"P" : PIEZOMETRO

STRALCIO PLANIMETRICO RILEVATO ZONA SPALLA-A PONTE SU FIUME TARO
SCALA 1:250

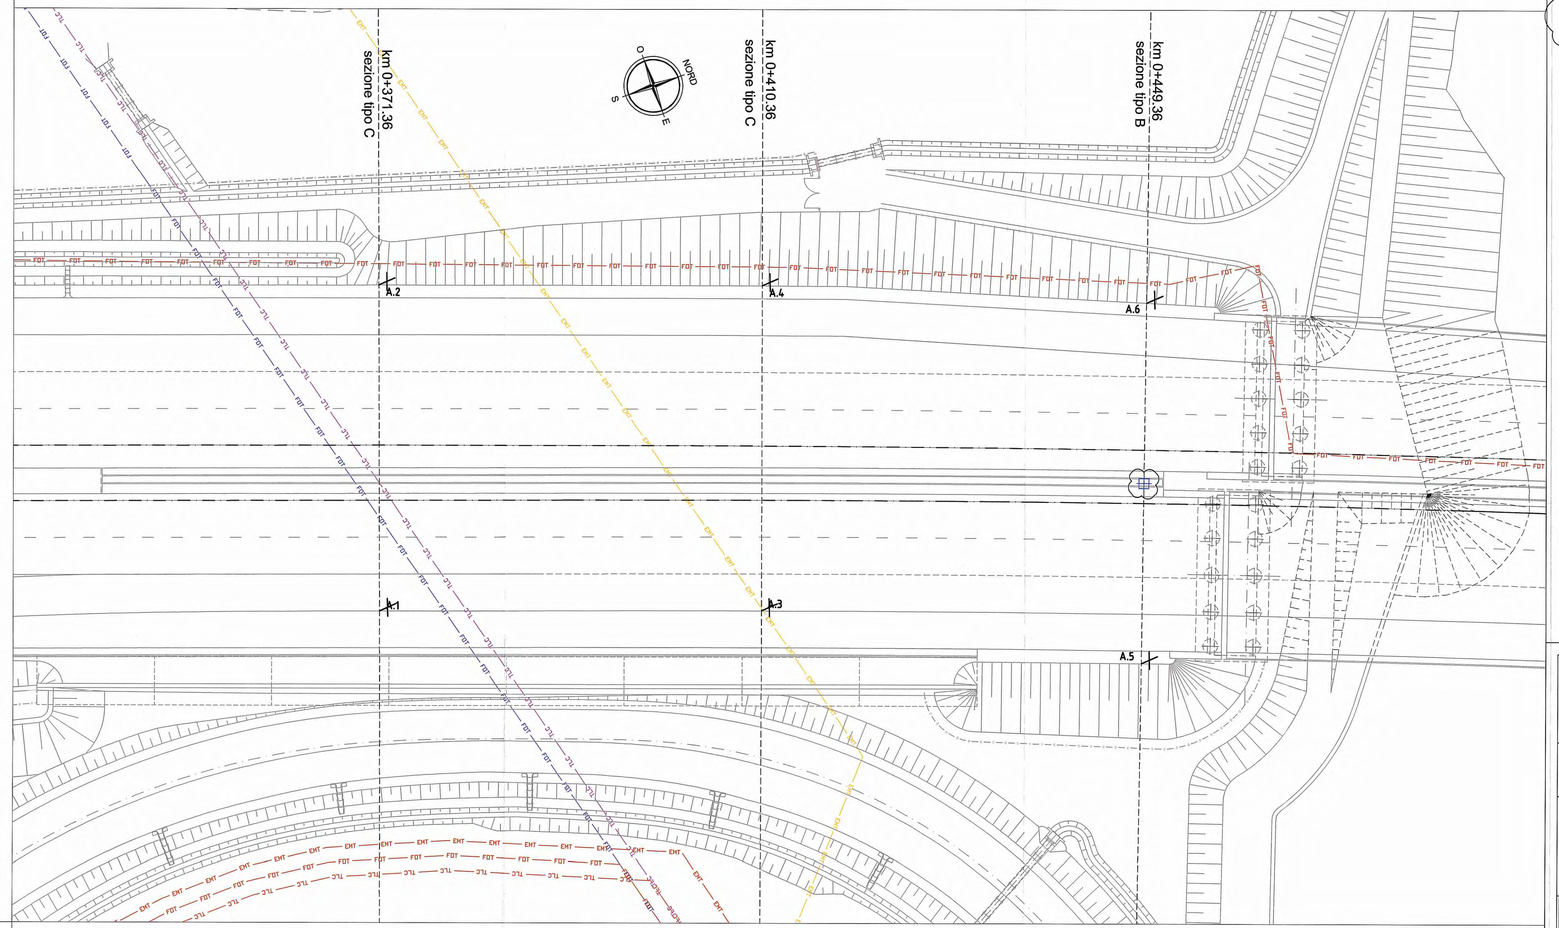

DESCRIZIONE DELLA MODIFICA:
inserimento simboli per identificazione monitoraggi in asse

LEGENDA

ELEMENTI DI CARATTERE PROGETTUALE

X PUNTI CON COORDINATE PER MONITORAGGIO STRUMENTALE

MONITORAGGI IN ASSE STRADALE (PIEZOMETRI E ASSESTIMETRI DI PROFONDITA') PER I QUALI NON NECESSITANO COORDINATE SPECIFICHE DI TRACCIAMENTO
(NB. RAPPRESENTATI CON COLORE COME DA SEZIONI TIPOLOGICHE)

KEY-PLAN

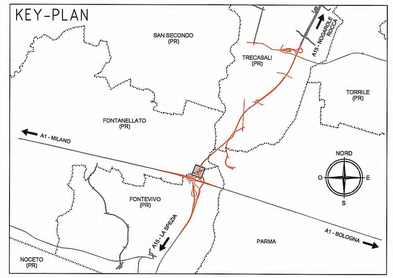

Committente:

AUTOCAMIONALE DELLA CISA S.P.A.
Via Camboara 26/A - Frazione Ponte Taro - 43015 NOCETO (PR)

Impresa Esecutrice:

PIZZAROTTI FONDATA NEL 1910

AUTOSTRADA DELLA CISA A15
RACCORDO AUTOSTRADALE A15/A22
CORRIDOIO PLURIMODALE TIRRENO-BRENNERO
RACCORDO AUTOSTRADALE FRA L' AUTOSTRADA DELLA CISA-FONTEVIVO (PR)
E L' AUTOSTRADA DEL BRENNERO-NOGAROLE ROCCA (VR). I LOTTO.

C.U.P. G61B04000060008 | C.I.G. 307068161E

PROGETTO ESECUTIVO

AUTOCAMIONALE DELLA CISA S.p.A.
Il Direttore TIBRE: | Il Responsabile del Procedimento: | Il Presidente:

IMPRESA PIZZAROTTI & C. S.p.A.
Il Direttore Tecnico: *Il Responsabile di Progetto*
Dott. Ing. Luca Bondanelli

Il Geologo:
NA

PROGETTAZIONE DI:
PIZZAROTTI FONDATA NEL 1910
A.T.I.: idroesse engineering MANDATARIA | ROCK SOIL S.p.A. MANDANTE | VIA MANDANTE S.r.l.

Il Progettista:
Ing. Fabio Nigrelli
Ordine degli Ingegneri della Provincia di Palermo n. 3581

Coordinatore per la Sicurezza in fase di Progettazione:
Ing. Giovanni Maria Cepparotti
Ordine degli Ingegneri della Provincia di Parma n. 321

Consulenza specialistica a cura di:
NA

Progettista Responsabile Integrazioni Specialistiche:
Impresa Pizzarotti & C. S.p.A.
Ing. Pietro Mazzoli
Ordine degli Ingegneri della Provincia di Parma n. 821

Titolo Elaborato:
Asse principale
Corpo autostradale
Corpo autostradale dal km -2+350 a spalla sud ponte fiume Taro (km 0+450,78)
Rilevato zona spalla sud Taro - Planimetria monitoraggi

Data Emissione Progetto: 18/03/2014
Scala: 1:250

Identif. Elaborato:

N.RO IDENTIFICATIVO	CODICE COMMESSA	LOTTO	FASE	ENTE	AMBITO	CAT. OPERA	N.RO OPERA	PARTE OPERA	TIPO DOC.	N.RO PROGR. DOC.	REVISIONE
	RAAA	1	E	I	AP	AT	01	G	PL	033	B

Rev.	Data	DESCRIZIONE REVISIONE	Redatto	Controllato	Approvato
B	16/02/2015	Recepimento richieste istruttoria A15	VARANI	NIGRELLI	MAZZOLI
A	07/07/2014	RIEMISSIONE PROGETTO ESECUTIVO	VARANI	NIGRELLI	MAZZOLI