QUANTITA' DEMOLIZIONI TOTALI
dal km -2+350 a sp. sud ponte fiume Taro (km 0+450,78)

EMBRICI ASSE PRINCIPALE N°112
EMBRICI INTERCONNESSIONE N°124
RECINZIONI 6150ml
ASFALTO ASSE PRINCIPALE 35483mq
ASFALTO INTERCONNESSIONE 49981mq

FONTEVIVO (PR)

LEGENDA

- Demolizione opere esistenti: - Cavalcavia; - Ponti e ponticelli; - Sottopassi.
- Demolizione edifici
- Demolizione antenna telefonia mobile
- Demolizione manufatti minori
- Demolizione asfalti
- Demolizione capezzagne di campagna non asfaltate
- Demolizione recinzioni con muretto
- Demolizione recinzioni senza muretti
- Rimozione guard rail
- Rimozione new jersey
- Rimozione pali illuminazione
- Demolizione embrici
- Rimozione alberi e/o piante
- Posizione coni visivi foto e numerazione foto — FOTO N. 01

DESCRIZIONE DELLA MODIFICA:
Inserite quantità demolizioni con tabella

KEY-PLAN

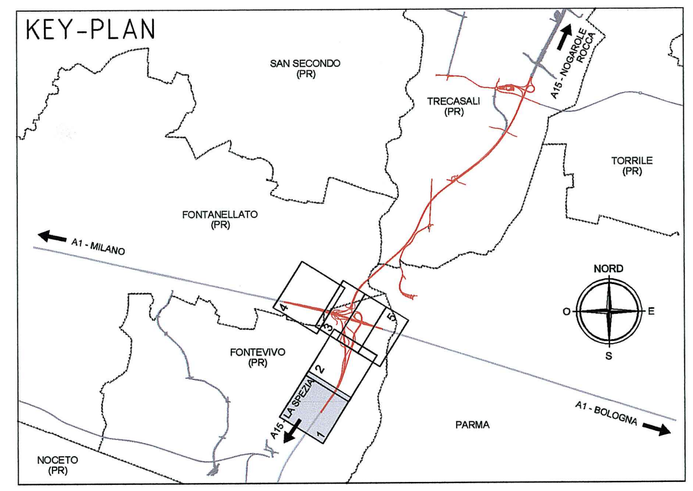

Committente:

AUTOCAMIONALE DELLA CISA S.P.A.
Via Camboara 26/A - Frazione Ponte Taro - 43015 NOCETO (PR)

Impresa Esecutrice: PIZZAROTTI FONDATA NEL 1910

AUTOSTRADA DELLA CISA A15
RACCORDO AUTOSTRADALE A15/A22
CORRIDOIO PLURIMODALE TIRRENO-BRENNERO
RACCORDO AUTOSTRADALE FRA L' AUTOSTRADA DELLA CISA-FONTEVIVO (PR)
E L' AUTOSTRADA DEL BRENNERO-NOGAROLE ROCCA (VR). 1 LOTTO.

C.U.P. G61B04000060008 | C.I.G. 307068161E

PROGETTO ESECUTIVO

AUTOCAMIONALE DELLA CISA S.p.A.
Il Direttore TIBRE: | Il Responsabile del Procedimento: | Il Presidente:

IMPRESA PIZZAROTTI & C. S.p.A.
Il Direttore Tecnico: IMPRESA PIZZAROTTI & C. S.p.A. Il Responsabile di Progetto Dott. Ing. Luca Bondanelli

Il Geologo:

PROGETTAZIONE DI: PIZZAROTTI FONDATA NEL 1910
A.T.I.: idroesse engineering MANDATARIA | ROCKSOIL S.p.A. MANDANTE | VIA S.r.l. MANDANTE

Il Progettista:
Ing. Fabio Nigrelli
Ordine degli Ingegneri della Provincia di Palermo n° 3581

Coordinatore per la Sicurezza in fase di Progettazione:
Ing. Giovanni Maria Cepparotti
Ordine degli Ingegneri della Provincia di Viterbo n. 392

Consulenza specialistica a cura di:

Progettista Responsabile Integrazione Prestazioni Specialistiche:
Impresa Pizzarotti S.p.A.
Ing. Pietro Mazzoli
Ordine degli Ingegneri della Provincia di Parma n. 821

COT. ING. PIETRO MAZZOLI
IMPRESA PIZZAROTTI
ISCRITTO ORDINE
INGEGNERI PARMA n.821

Titolo Elaborato:
Asse Principale
Demolizioni
Demolizioni dal km -2+350 a sp. sud ponte fiume Taro (km 0+450,78)
Planimetria con indicazione di tutte le demolizioni - Tav. 1/5

Data Emissione Progetto: 18/03/2014
Scala: 1:2000

Identif. Elaborato:

N.RO IDENTIFICATIVO	CODICE COMMESSA	LOTTO	FASE	ENTE	AMBITO	CAT. OPERA	N.RO OPERA	PARTE OPERA	TIPO DOC.	N.RO PROGR. DOC.	REVISIONE
	RAAA	1	E	I	AP	DE	01	G	PL	001	B

Rev.	Data	DESCRIZIONE REVISIONE	Redatto	Controllato	Approvato
B	10/10/2014	Istruttoria RINA prot. n° 730 del 08/09/2014	A. UGOLINI	F. NIGRELLI	MAZZOLI
A	01/07/2014	RIEMISSIONE PROGETTO ESECUTIVO	F. LANDO	F. NIGRELLI	MAZZOLI

IL PRESENTE DOCUMENTO NON PUÒ ESSERE COPIATO, RIPRODOTTO O ALTRIMENTI PUBBLICATO, IN TUTTO O IN PARTE, SENZA IL CONSENSO SCRITTO DELLA AUTOCAMIONALE DELLA CISA S.p.A. OGNI UTILIZZO NON AUTORIZZATO DARÀ' POSSIBILITÀ A NORMA DI LEGGE
THIS DOCUMENT MAY NOT BE COPIED, REPRODUCED OR PUBLISHED, EITHER IN PART OR IN ITS ENTIRETY, WITHOUT THE WRITTEN PERMISSION OF AUTOCAMIONALE DELLA CISA S.p.A. UNAUTHORIZED USE WILL BE PROSECUTED BY LAW.