

LEGENDA



	Demolizione opere esistenti: - Curbs - Penti e ponticelli; - Soli topassi.		Demolizione recinzioni con muretto
	Demolizione edifici		Demolizione recinzioni senza muretti
	Demolizione antenna telefonia mobile		Rimozione guard rail
	Demolizione manufatti minori		Rimozione new jersey
	Demolizione asfalti		Rimozione pali illuminazione
	Demolizione cappelzagne di campagna non asfaltate		Demolizione embrici
			Rimozione alberi e/o piante
			Posizione con visivi foto e numerazione foro

FOTO N. 01

DESCRIZIONE DELLA MODIFICA:
Inserite quantità demolizioni con tabella

QUANTITA' DEMOLIZIONI TOTALI
dal km -2+350 a sp. sud ponte fiume Tarò (km 0+450,78)

EMBRICI ASSE PRINCIPALE N°112
EMBRICI INTERCONNESSIONE N°124
RECINZIONI 6'1500m
ASFALTO ASSE PRINCIPALE 35483mq
ASFALTO INTERCONNESSIONE 49881mq

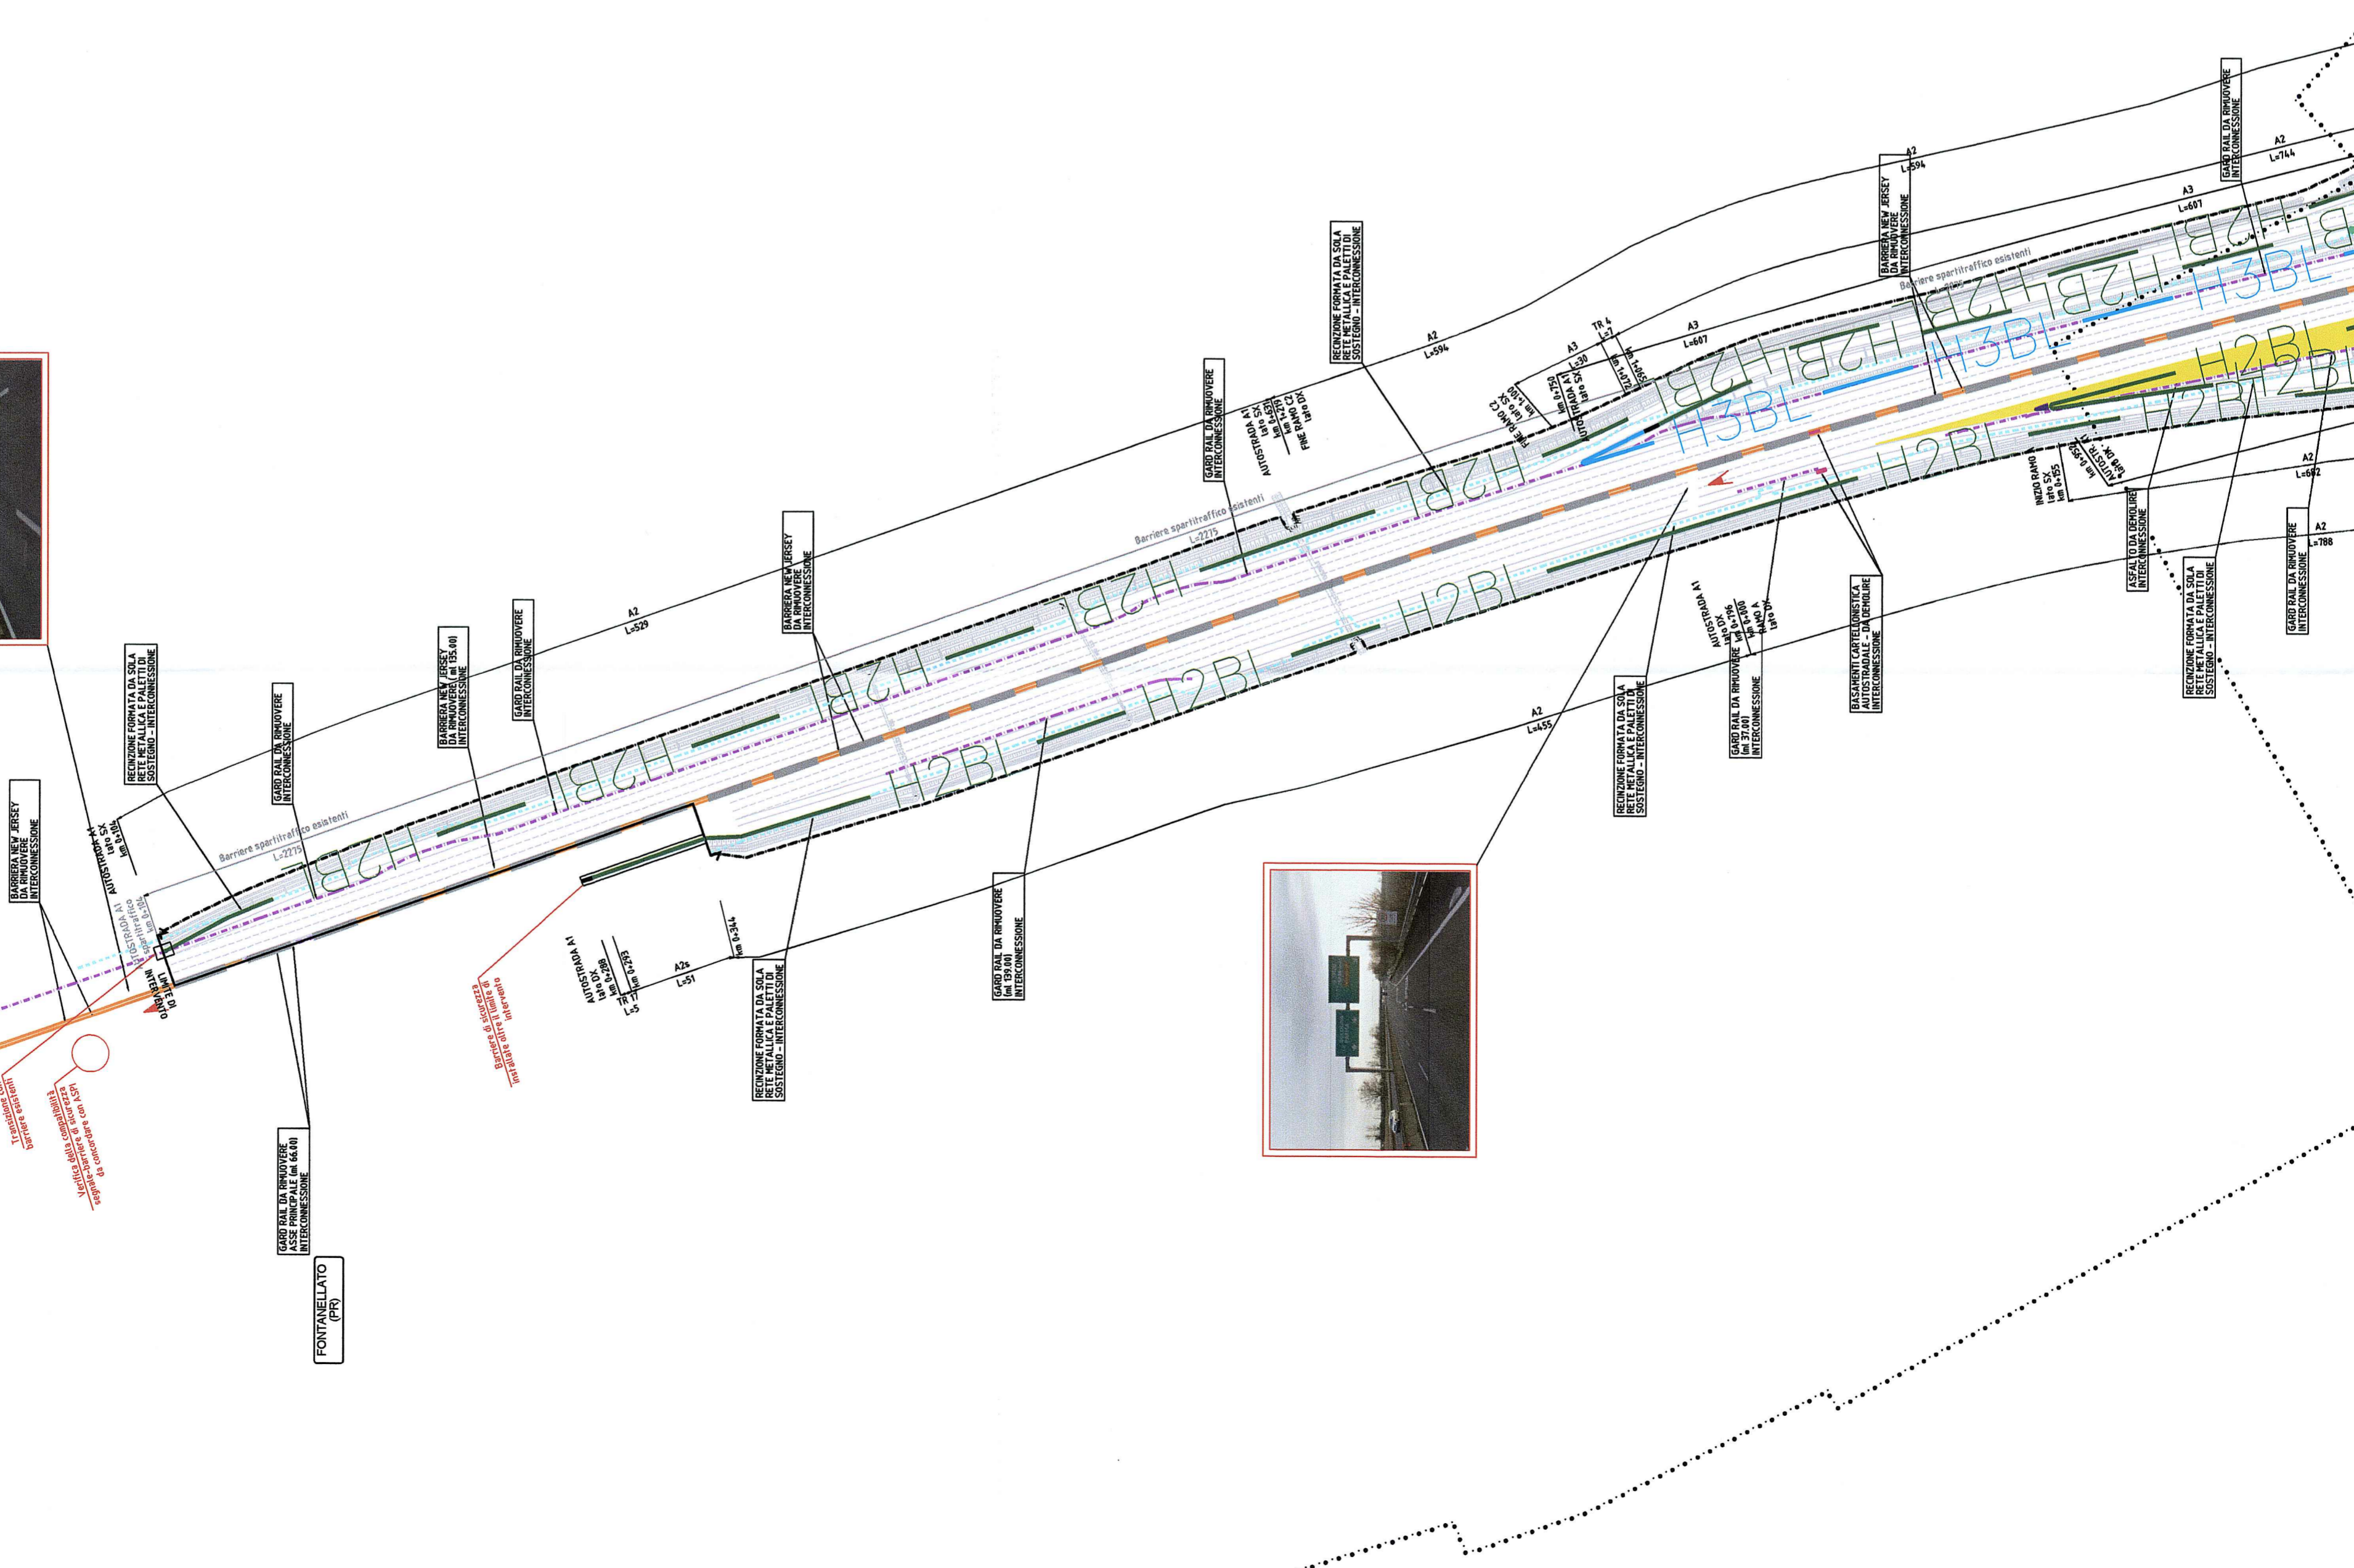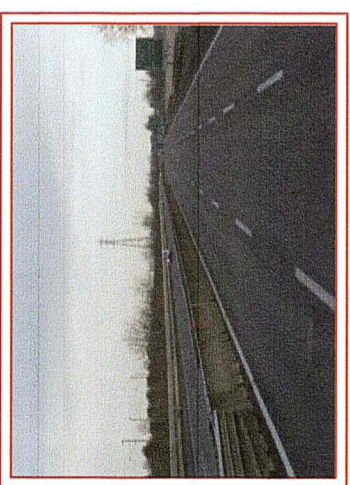

FONTANELATO (PR)

COMITENTE:
AUTOCAMIONALE DELLA CISA S.P.A.
Via Cambiara 26/A - Frazione Ponte Tarò - 43015 NOCETO (PR)

IMPRESA ESECUTRICE:

PIZZAROTTI
FONDATA NEL 1910

PROGETTO ESECUTIVO
C.I.G. 307068161E

Il Direttore Tecnico: Ing. Roberto Pizzarotti Dott. Ing. Luca Bondanelli	Il Geologo: Ing. Roberto Pizzarotti & C. S.p.A. Il Responsabile del Progetto Dott. Ing. Luca Bondanelli	Il progettista: Ing. Fabio Nigrelli Ordine degli Ingegneri della Provincia di Palermo n° 3581 Coordinatore per la Sicurezza in fase di Progettazione: Ing. Giovanni Maria Cepparotti Ordine degli Ingegneri della Provincia di Viterbo n. 932	Data Emisione Progetto: 18/03/2014																						
Il Responsabile del Procedimento: Ing. Roberto Pizzarotti & C. S.p.A.			Scala: 1:2000																						
<p>TITOLO: Asse Principale Demolizioni Demolizioni dal km -2+350 a sp. sud ponte fiume Tarò (km 0+450,78) Planimetria con indicazione di tutte le demolizioni - Tav. 4/5</p>																									
<table border="1"> <tr> <th>NUM. IDENTIFICAZIONE</th> <th>ANNO</th> <th>APP.</th> <th>PROF.</th> <th>DE.</th> <th>PROF. DATA</th> <th>TEP. DOC.</th> <th>ES.</th> </tr> <tr> <td>RAAA</td> <td>1</td> <td>E</td> <td>U</td> <td>G</td> <td>DE</td> <td>OT</td> <td>C</td> </tr> </table>		NUM. IDENTIFICAZIONE	ANNO	APP.	PROF.	DE.	PROF. DATA	TEP. DOC.	ES.	RAAA	1	E	U	G	DE	OT	C	<table border="1"> <tr> <td>REVISIONE</td> <td>CONT.</td> <td>DATA</td> </tr> <tr> <td>1</td> <td></td> <td></td> </tr> </table>		REVISIONE	CONT.	DATA	1		
NUM. IDENTIFICAZIONE	ANNO	APP.	PROF.	DE.	PROF. DATA	TEP. DOC.	ES.																		
RAAA	1	E	U	G	DE	OT	C																		
REVISIONE	CONT.	DATA																							
1																									
<p>REVISIONI:</p> <p>C 18/03/2015 AGGIORNAMENTO ELENCAZIONE REFLUSI B 01/02/2014 EMISSIONE RDM PER IL 75% DEL 02/09/2014 A 02/09/2014 EMISSIONE PROSPETTIVE E DESCRIZIONE REVISIONE R.D. DATA DESCRIZIONE REVISIONE</p>		<p>IMMARCHIELLA F. INGRELLI MAZZOLI A. LUCICINI F. INGRELLI MAZZOLI ROBBIANO ROBBIO CARLOSOTTO C. ACCORDO</p>																							

