




N.	X	Y	RETT.
1	302962.481	105589.812	R=15.00
2	302964.163	105593.622	RETT.
2a	302969.867	105602.819	RETT.
2b	302998.662	105649.253	RETT.
3	303001.561	105653.927	RETT.
4	303003.933	105657.751	RETT.
5	303004.365	105658.450	RETT.
6	303011.680	105670.244	RETT.
7	303014.315	105674.493	RETT.
7a	303016.950	105678.742	RETT.
8	303024.582	105689.949	R=30.00
9	303028.290	105699.994	RETT.
10	303035.920	105732.742	RETT.
11	303039.920	105749.465	R=30.00
12	303040.481	105760.075	RETT.
13	303037.289	105785.445	R=15.00
14	303037.173	105787.697	RETT.
15	303036.943	105802.783	RETT.
16	303036.816	105811.328	RETT.
17	303040.749	105823.535	R=20.00
18	303051.118	105837.519	RETT.

N.	X	Y	RETT.
1	303004.365	105658.450	RETT.
2	303002.098	105661.069	RETT.
3	302990.825	105685.849	RETT.
4	302965.477	105690.068	RETT.
5	302965.477	105709.660	R=14.25
6	302966.512	105726.134	RETT.
7	302980.611	105744.007	RETT.
8	302983.708	105747.933	RETT.
9	302991.078	105751.276	RETT.
10	302991.585	105757.919	RETT.
11	302994.741	105776.967	R=20.00
12	302992.836	105782.360	RETT.
13	302991.959	105784.842	RETT.

DESCRIZIONE DELLA MODIFICA:
 modifica spessore del rivestimento in massi e inserimento nei tratti di ricucitura tra canale esistente e nuova inalterazione di un rivestimento in massi.

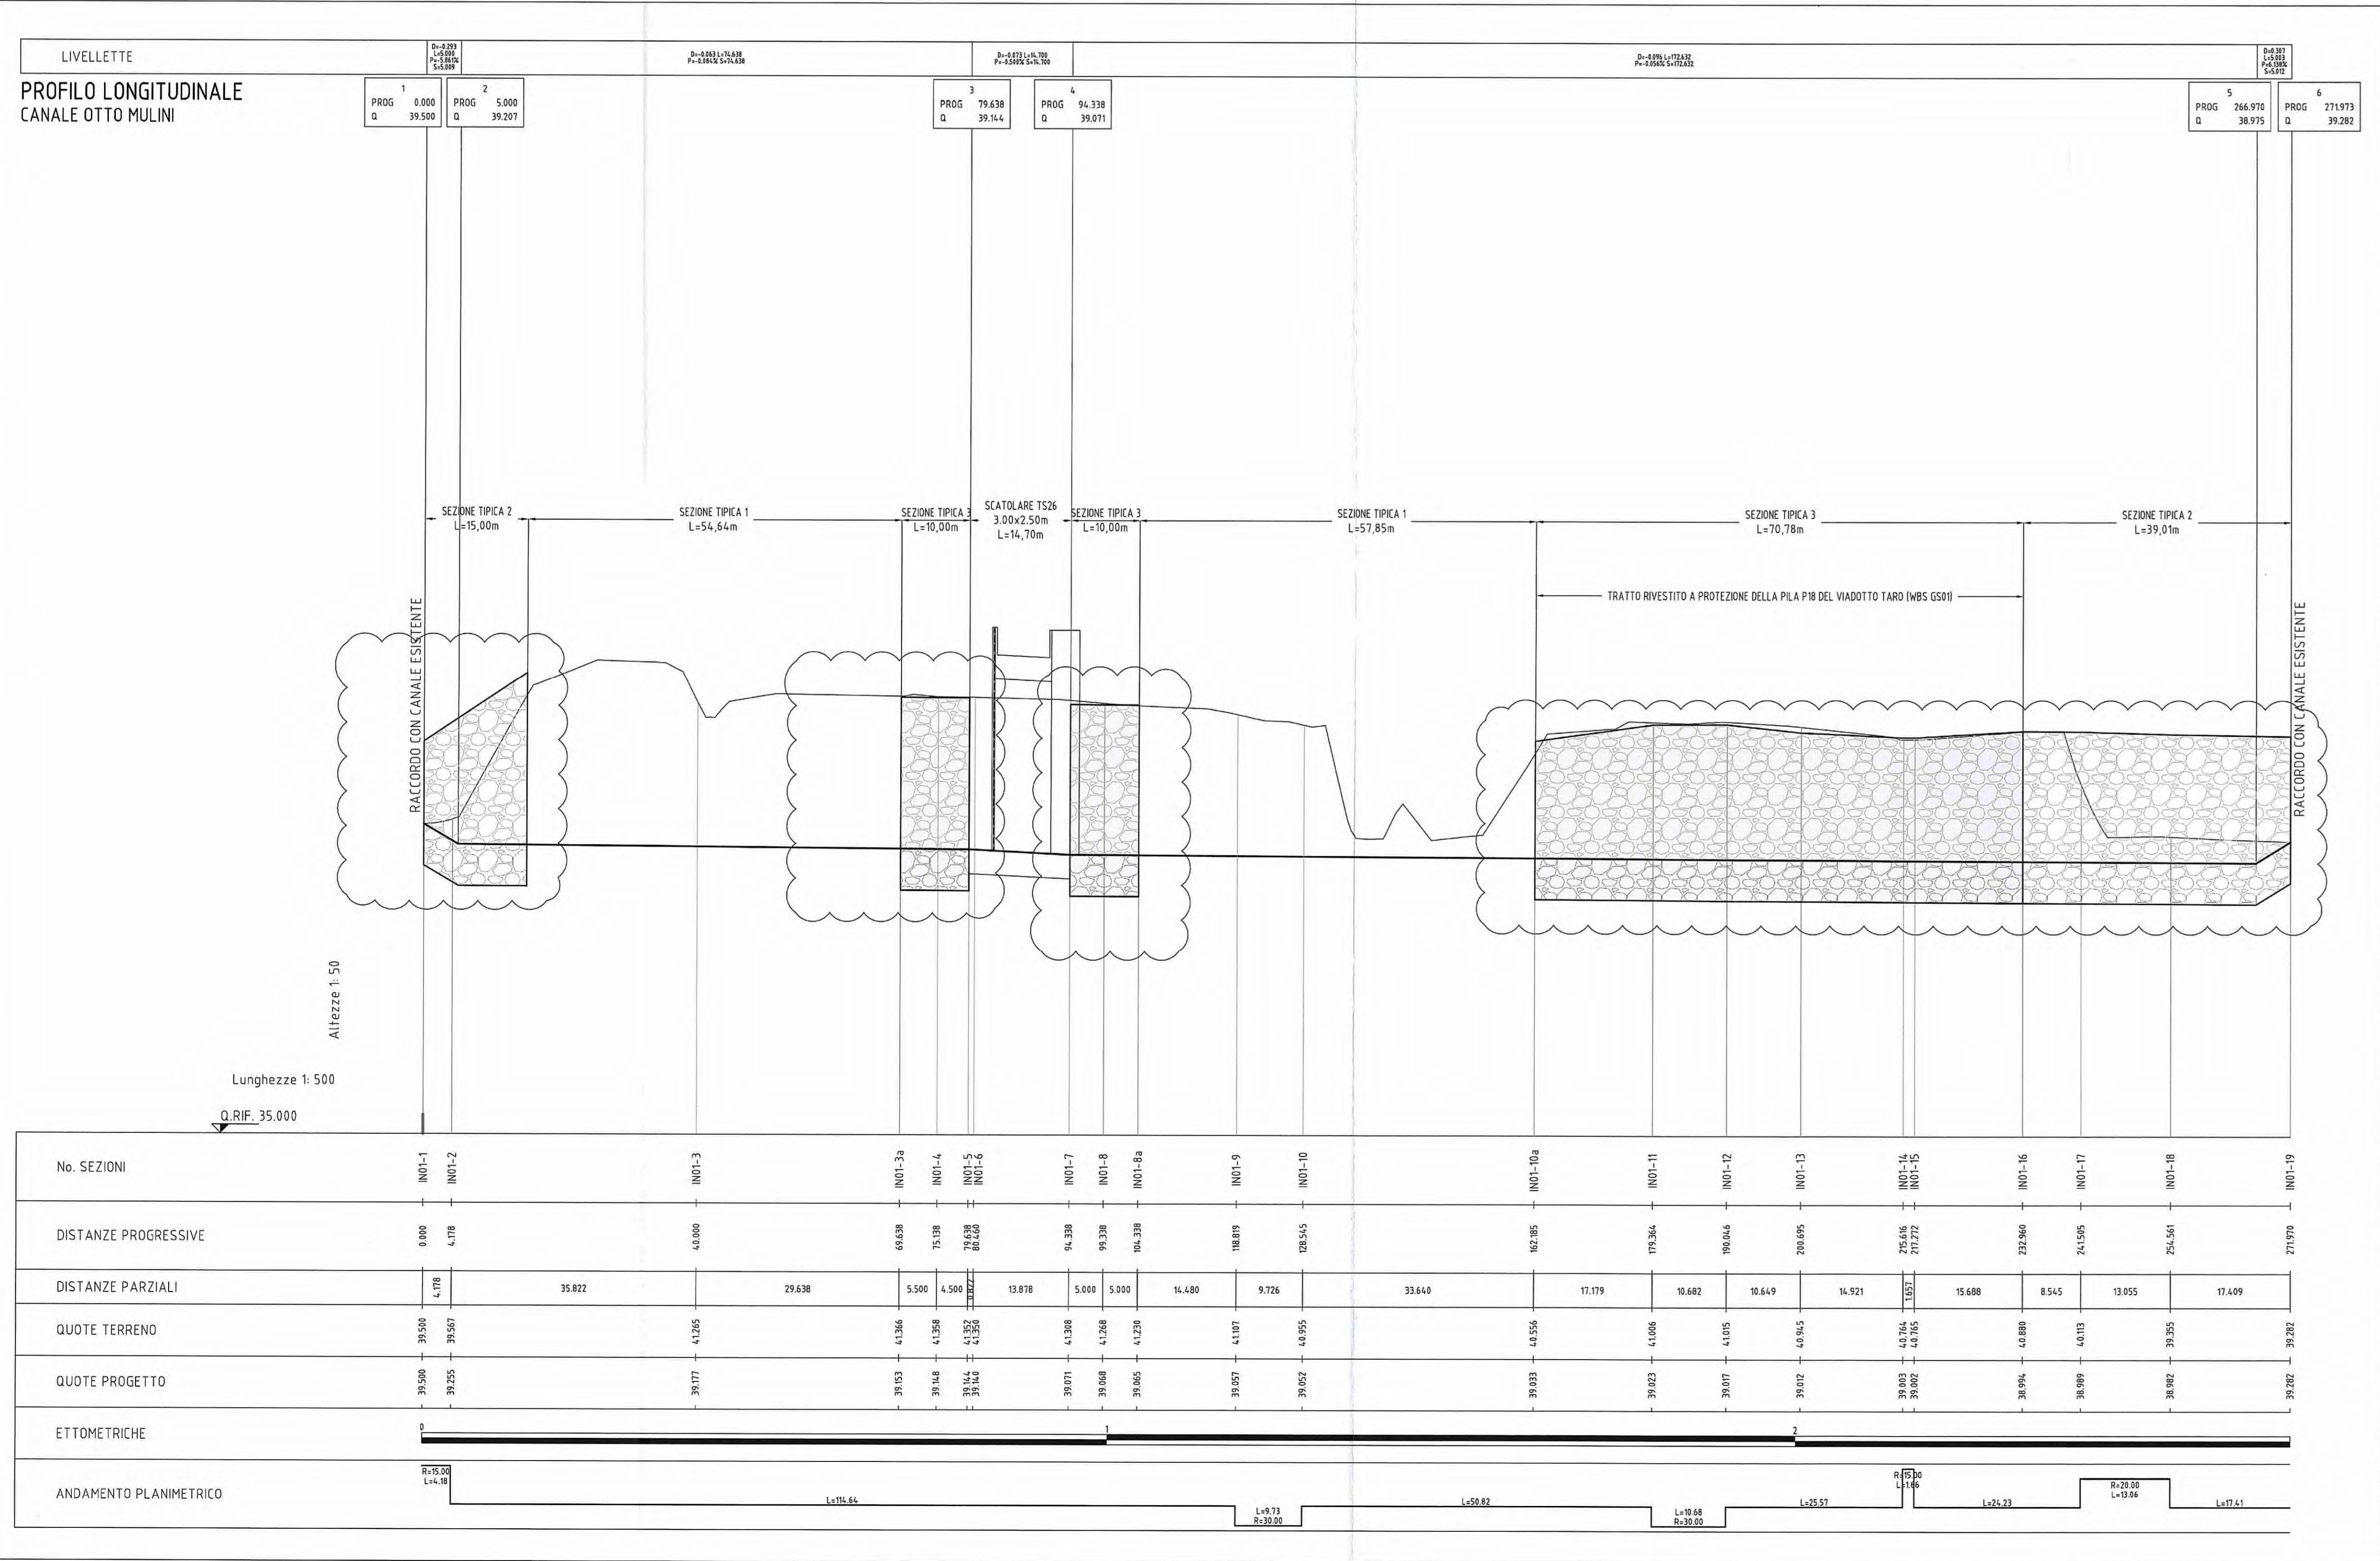

No SEZIONI	IND-1	IND-2	IND-3	IND-4	IND-5	IND-6	IND-7	IND-8	IND-9	IND-10	IND-11	IND-12
DISTANZE PROGRESSIVE	0.000	3.000	31.844	34.800	41.024	64.344	81.076	94.700	103.000	121.000	141.000	161.000
DISTANZE PARZIALI		3.000	28.844	3.000	23.224	23.524	13.724	13.700	18.000	20.000	20.000	20.000
ETOMETRICHE	[Scale bar showing 0 to 100m]											
ANDAMENTO PLANIMETRICO	[Planimetric alignment diagram]											

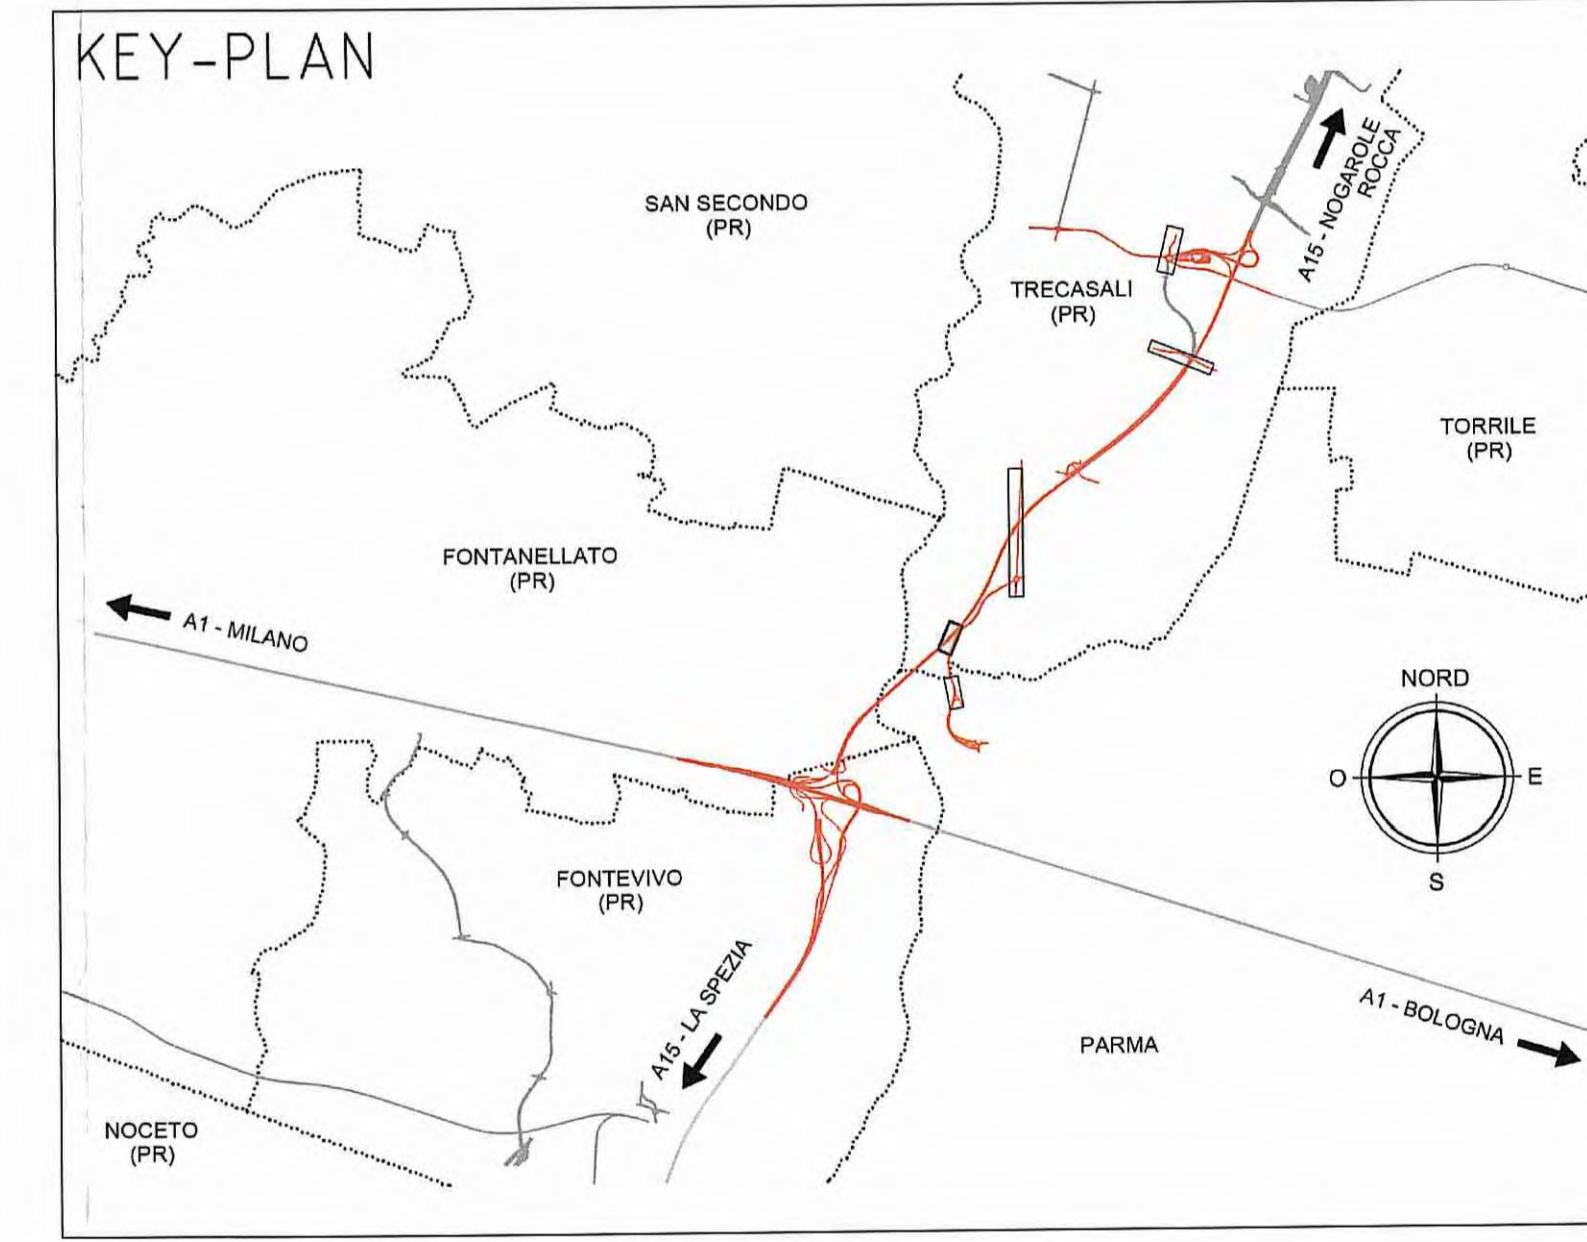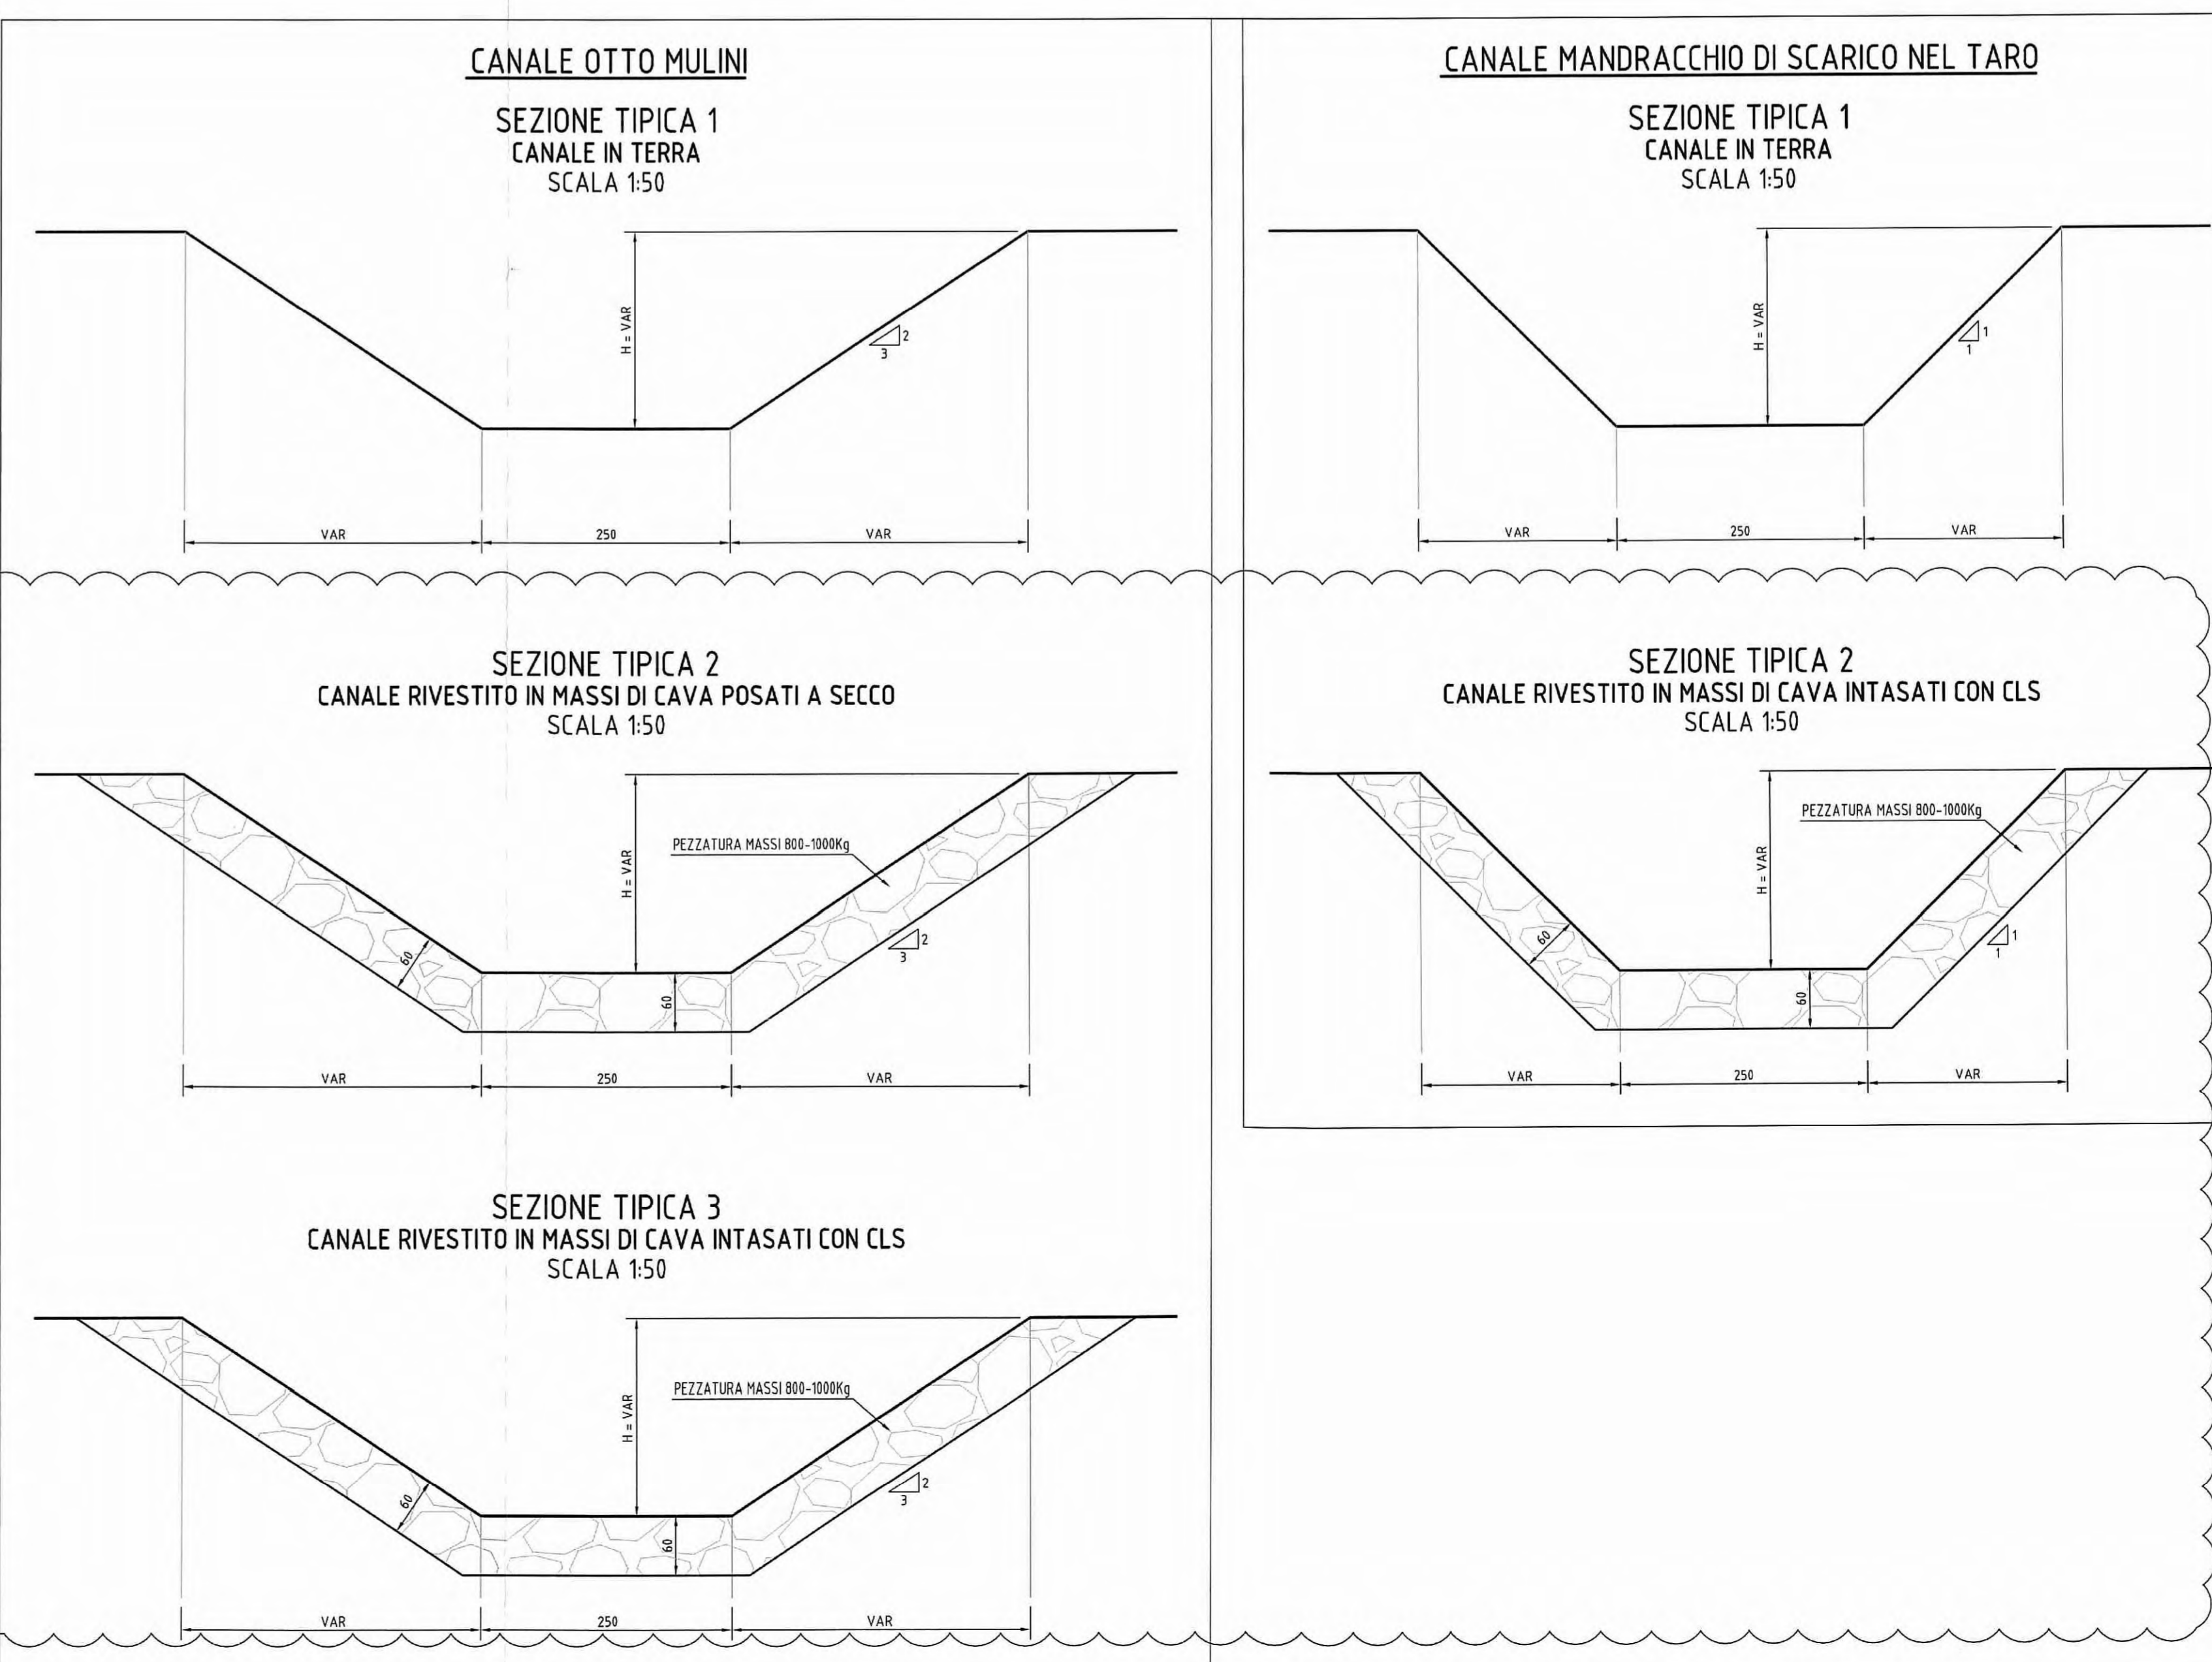

Autocomionale della CISA S.p.A.
 Via Combaro 26/A - Frazione Ponte Tara - 43015 NOCETO (PR)

PIZZAROTTI
 FONDATA NEL 1918

PROGETTO ESECUTIVO

Autosstrada della CISA A15
 RACCORDO AUTOSTRADALE A15/A22
 CORRIDOIO PLURIMODALE TIRRENO-BRENNERO
 RACCORDO AUTOSTRADALE FRA L'AUTOSTRADA DELLA CISA-FONTEVIVO (PR)
 E L'AUTOSTRADA DEL BENNERO-NOGARELLO ROCCA (VR) I LOTTO.
 [C.U.P. G6180400060008] [C.I.G. 30708161E]

PROGETTAZIONE DI: **PIZZAROTTI**
 Ing. Fabio Nigralli
 Ordine degli Ingegneri della Provincia di Parma n. 3981
 Coordinatore per la sicurezza in fase di Progettazione:

 Ing. Giovanni Maria Cepparotti
 Ordine degli Ingegneri della Provincia di Viterbo n. 392

Consulenza specialistica e cure di: **PIZZAROTTI**
 Ing. Pietro Mazzoli
 Ordine degli Ingegneri della Provincia di Parma n. 3981

Asse Principale
 Sistemazioni idrauliche
 Deviazioni canali
 Canale Otto Mulini - Planimetria, tracciamento e profilo deviazione inalterazione

18/03/2014
 Scale: VARIE