



STRALCIO PLANIMETRICO 1/2
1:250

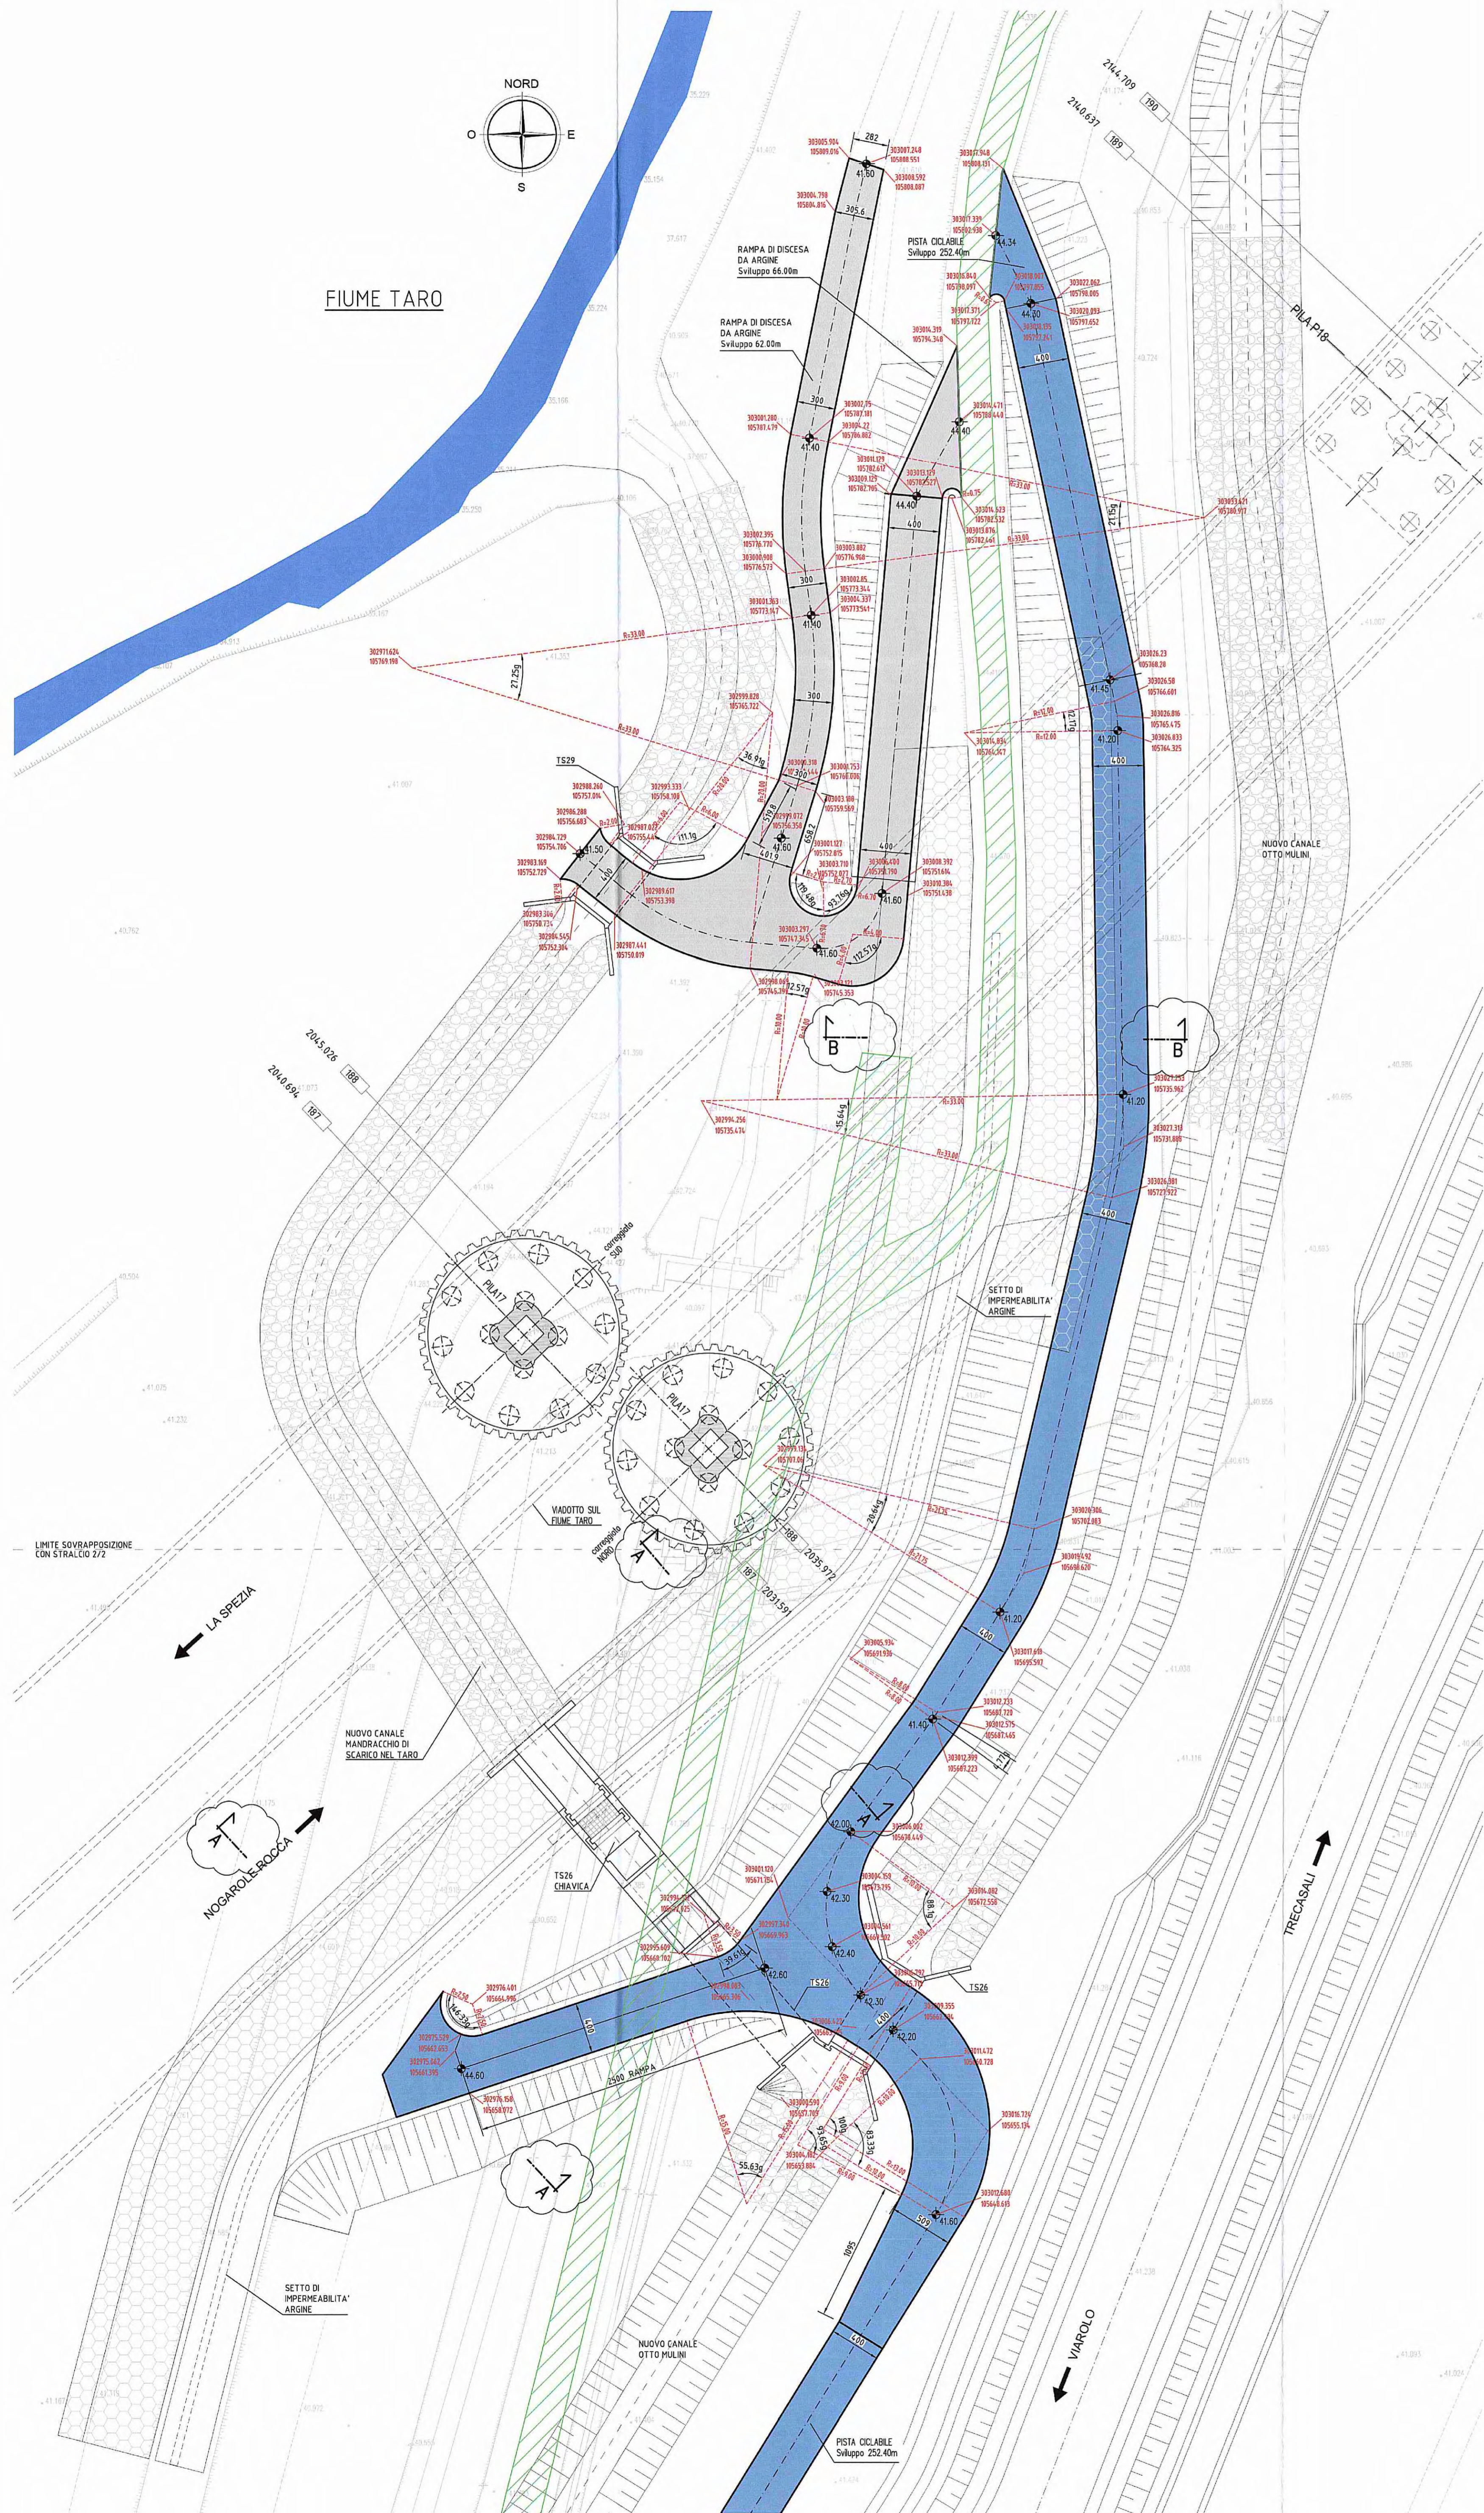

STRALCIO PLANIMETRICO 2/2
1:250

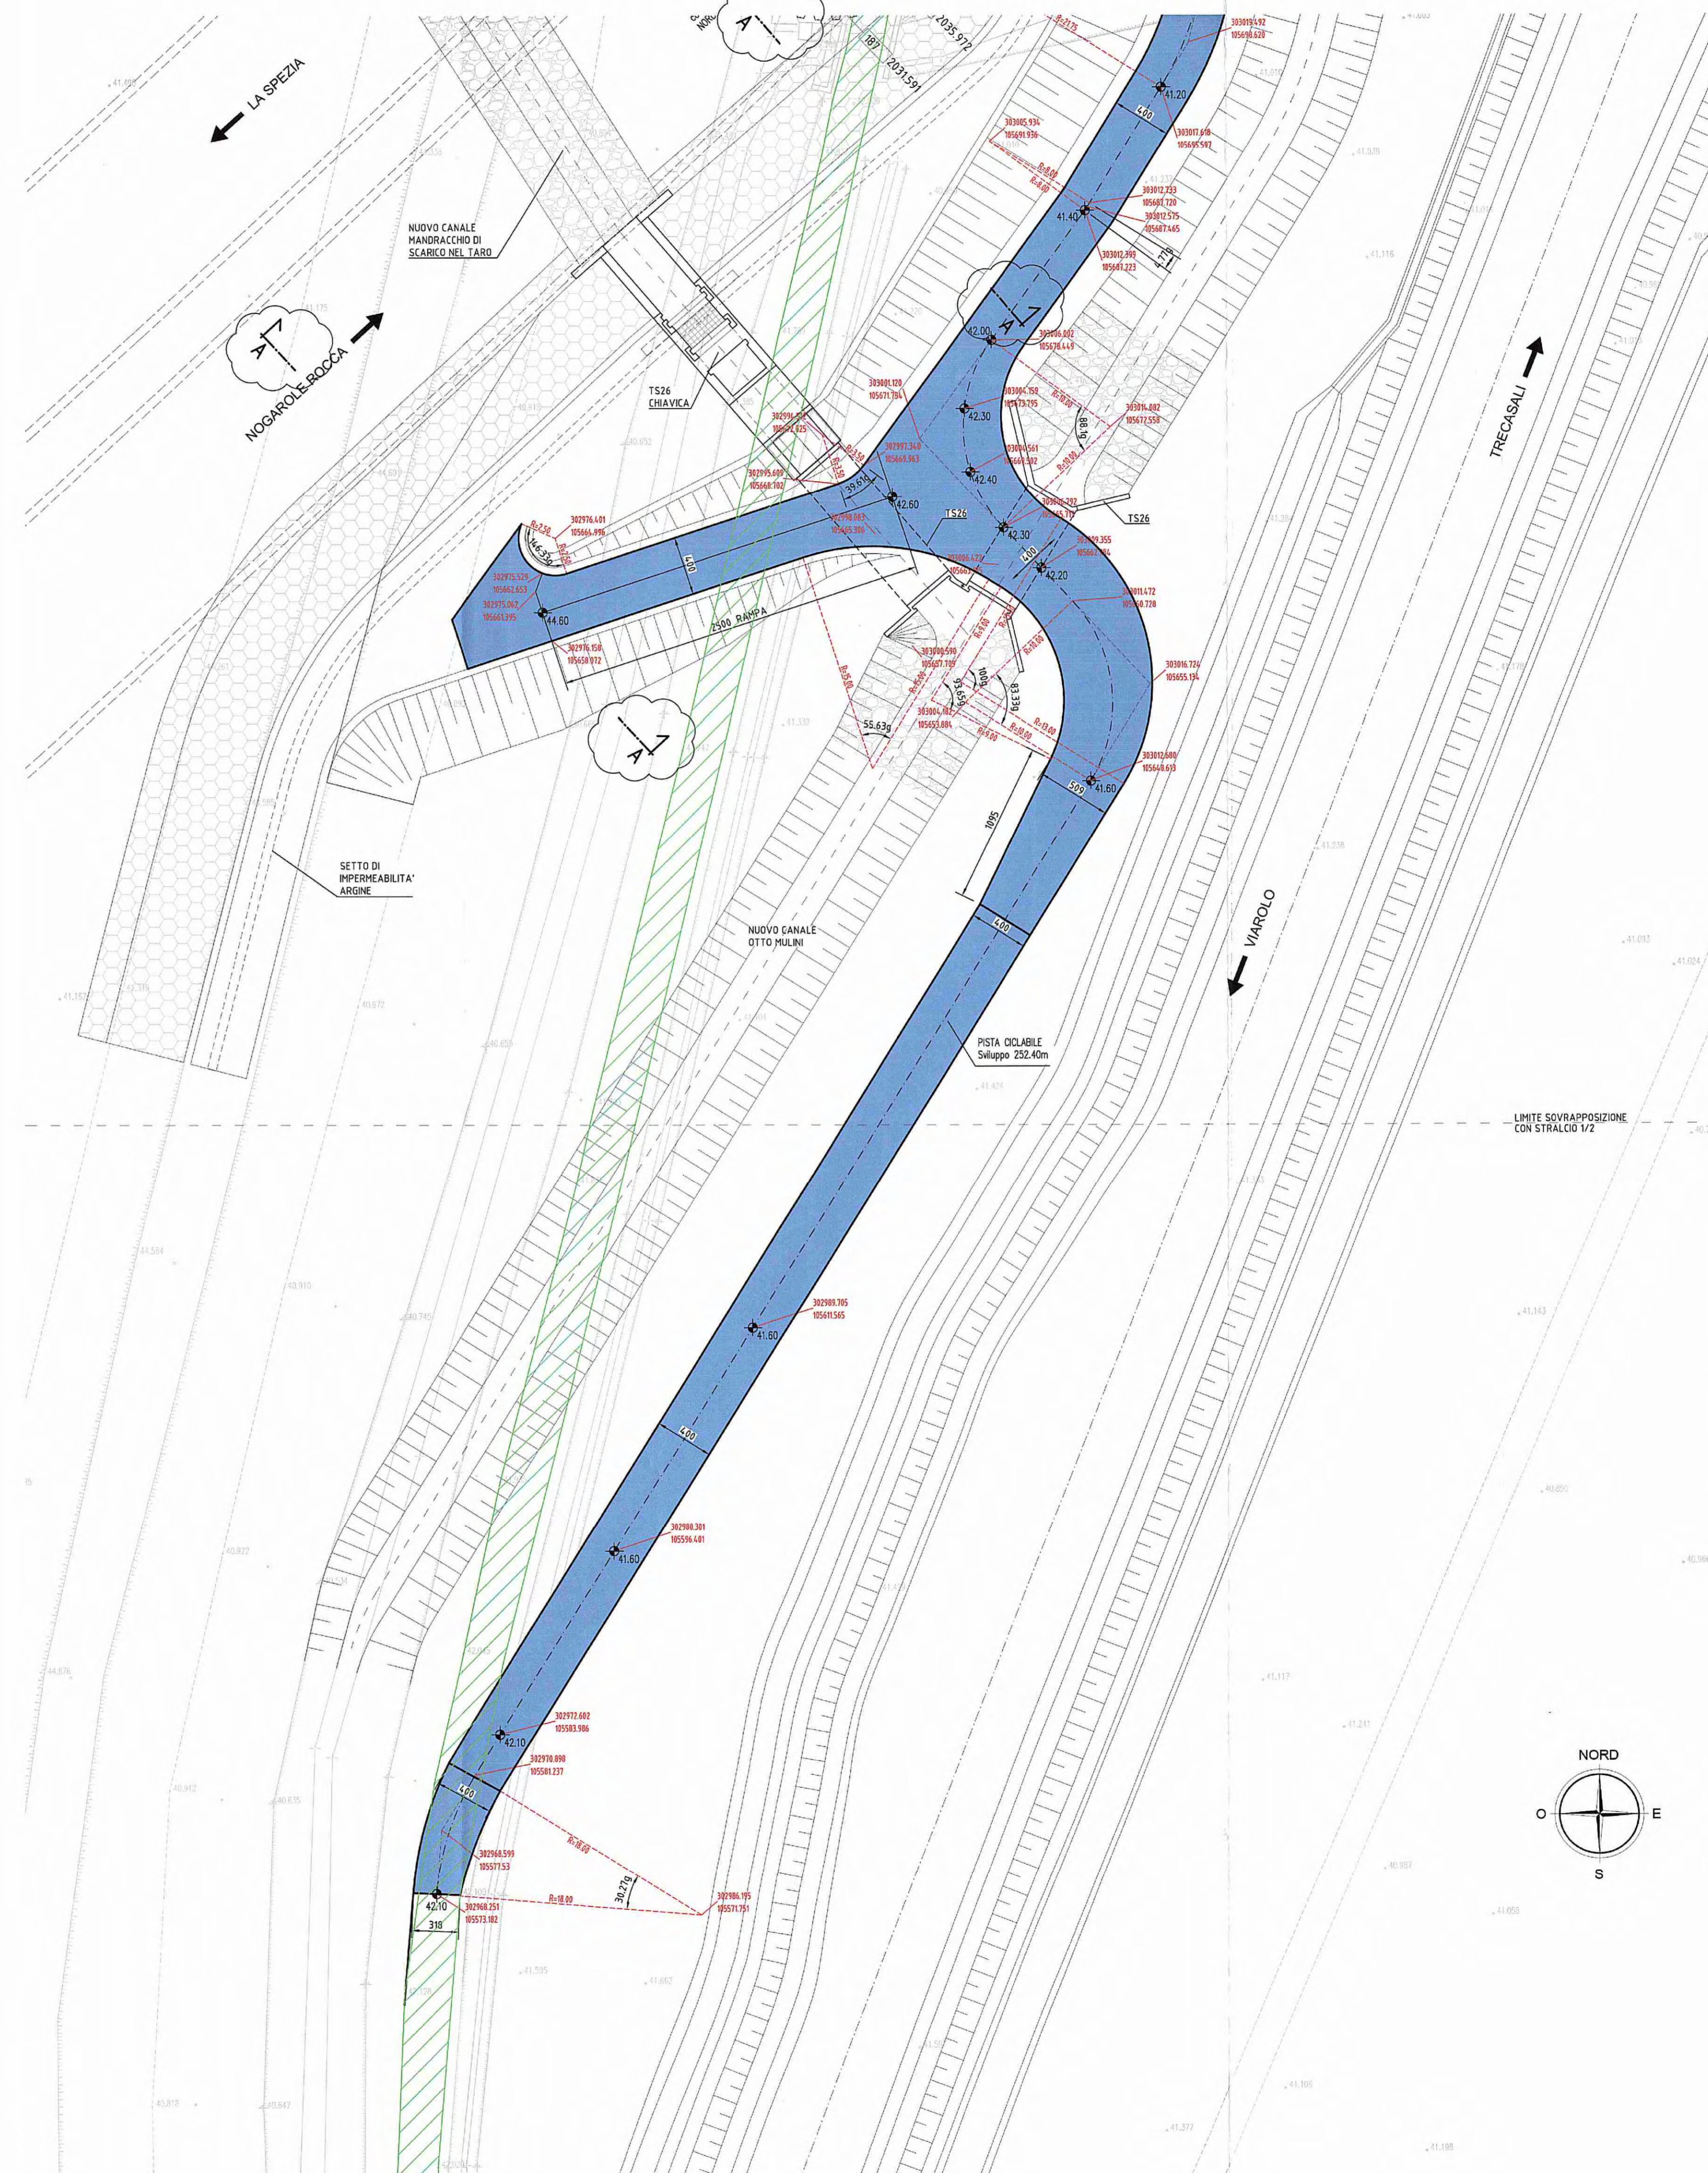

NOTE GENERALI

- TUTTE LE MISURE SONO ESPRESSE IN CENTIMETRI SALVO DIVERSAMENTE INDICATO
- TUTTE LE COORDINATE SONO ESPRESSE IN METRI
- TUTTE LE QUOTE ALTIMETRICHE SONO ESPRESSE IN METRI
- TUTTE GLI ANGOLI SONO ESPRESSE IN GRADI CENTESIMALI

PER SEZIONI TIPO A-A / B-B VEDERE ELABORATO

ASSE PRINCIPALE - SISTEMAZIONI IDRAULICHE - DEVIAZIONI CANALI
Canale OTTO MULINI - Nuova argine fiume Taro e pista ciclabile - Sezioni Tipo
CODICE RA4AAEAP3030T01

LEGENDA

FINITURA SUPERFICIALE PISTE IN PROGETTO


- PACCHETTO IN STABILIZZATO
- PACCHETTO PISTA IN ASFALTO
- PISTE ESISTENTI

SPECIFICA COORDINATE:
EST=30mm.nnn
NORD=10mm.nnn

DESCRIZIONE DELLA MODIFICA:
Evidenziazione piste esistenti:
Ubicazione sezioni di riferimento con tavola SEZIONI TIPO

CARATTERISTICHE DEI MATERIALI

KEY-PLAN

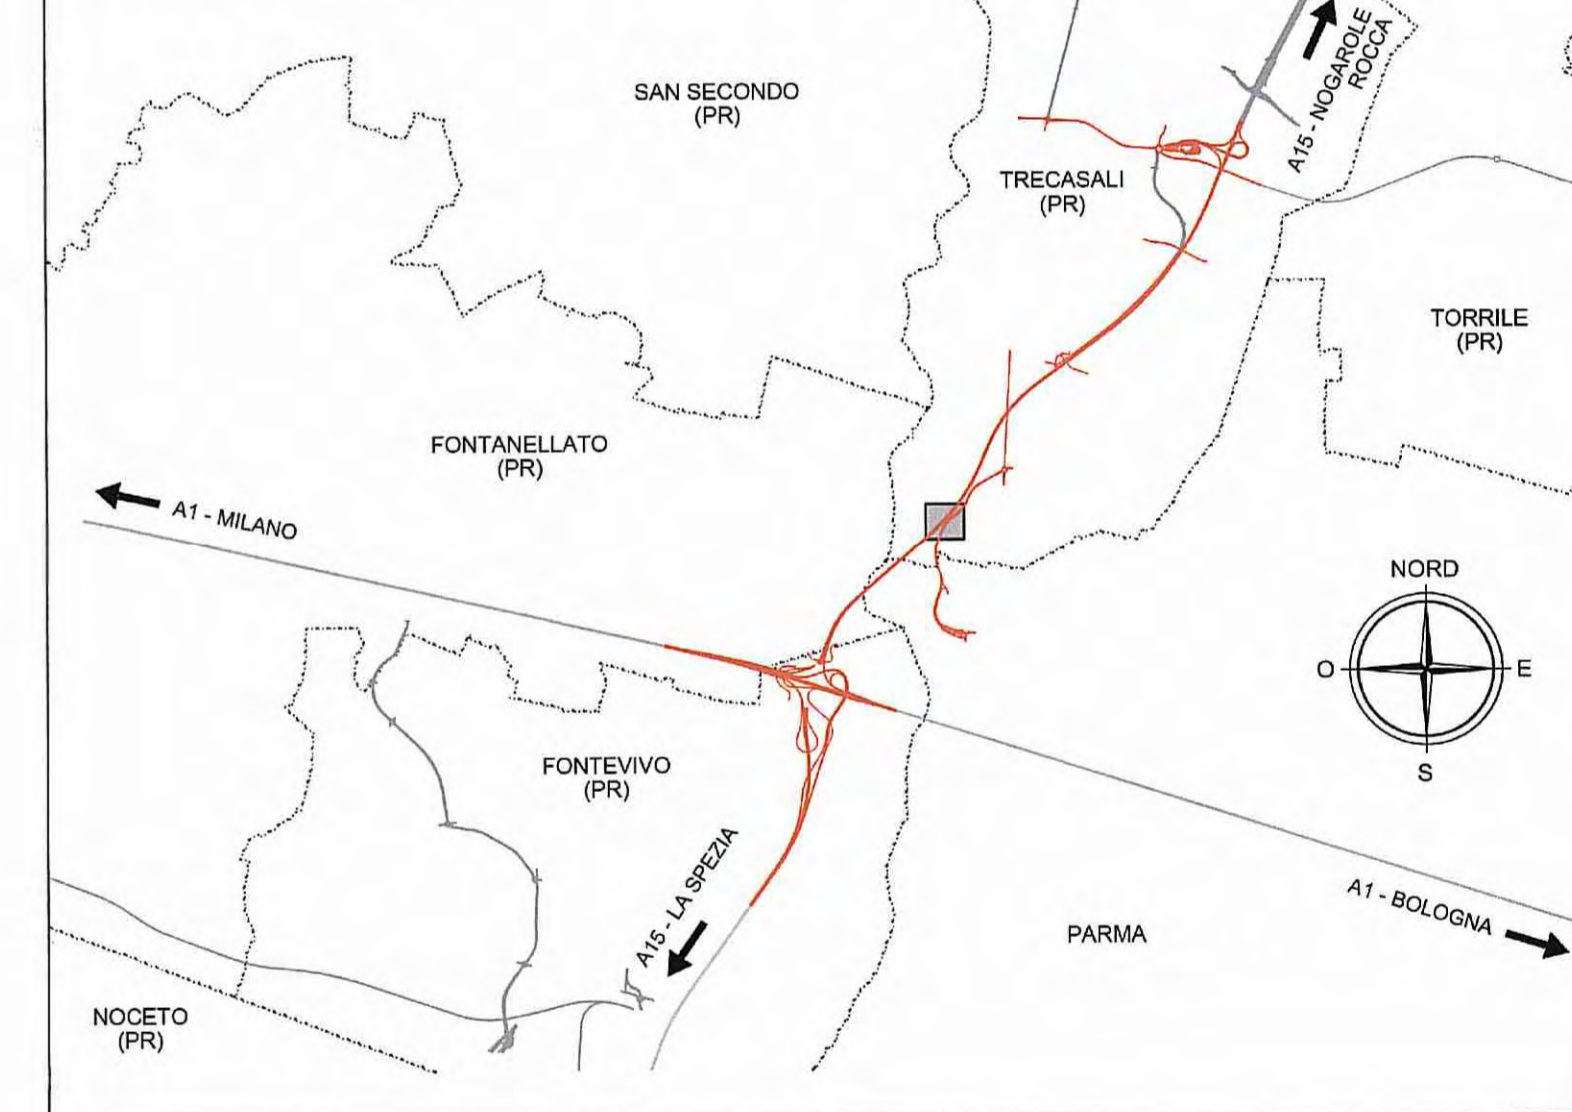

Comitente: **AUTOCAMIONALE DELLA CISA S.p.A.**
Via Camborra 26/A - Frazione Ponte Taro - 43015 NOCETO (PR)

Impresa Esecutrice: **PIZZAROTTI**
FONDATA NEL 1910

**AUTOSTRADA DELLA CISA A15
RACCORDO AUTOSTRADALE A15/A22
CORRIDOIO PLURIMODALE TIRRENO-BRENNERO
RACCORDO AUTOSTRADALE FRA L' AUTOSTRADA DELLA CISA-FONTEVIVO (PR)
E L' AUTOSTRADA DEL BRENNERO-NOGAROLE ROCCA (VR). I LOTTO.**
C.U.P. G6180400060008 C.I.G. 307068161E

PROGETTO ESECUTIVO

AUTOCAMIONALE DELLA CISA S.p.A. Il Direttore Tecnico: *[Firma]* Il Responsabile del Progetto: *[Firma]* Il Progettista: *[Firma]*

IMPRESA PIZZAROTTI & C. S.p.A. Il Direttore Tecnico: **IMPRESA PIZZAROTTI & C. S.p.A.** Il Responsabile del Progetto: **Dot. Ing. Luca Bondanelli** Il Progettista: **Ing. Fabio Nigrelli**
Ordine degli Ingegneri della Provincia di Palermo n. 3581
Coordinatore per la Sicurezza in fase di Progettazione: **Ing. Giovanni Maria Cepparotti**
Ordine degli Ingegneri della Provincia di Viterbo n. 392

Consulenza specialistica a cura di: **idressse engineering** **ROCCASOLI VIA** **PIZZAROTTI**
Progettista Responsabile: **Ing. PIETRO MAZZOLI**
Impresa Pizzarotti & C. S.p.A. **PIZZAROTTI**
Ing. Pietro Mazzoli **PIZZAROTTI**
Ordine degli Ingegneri della Provincia di Parma n. 621

Titolo Elaborato: **Asse Principale
Sistemazioni idrauliche
Deviazioni canali
Canale OTTO MULINI - Planimetria tracciamento piste** Data Emissione Progetto: 18/03/2014
Scale: 1:250

Identif. Elaborato:

REV.	DESCRIZIONE	DATA	PROGETTISTA	VERIFICATORE	APPROVATORE
1	RAAA	18/03/2014	PIZZAROTTI	PIZZAROTTI	MAZZOLI