


DESCRIZIONE DELLA MODIFICA:
modifica spessore del rivestimento in massi e inserimento nei tratti di ricucitura tra canale esistente e nuova inialveazione di un rivestimento in massi.

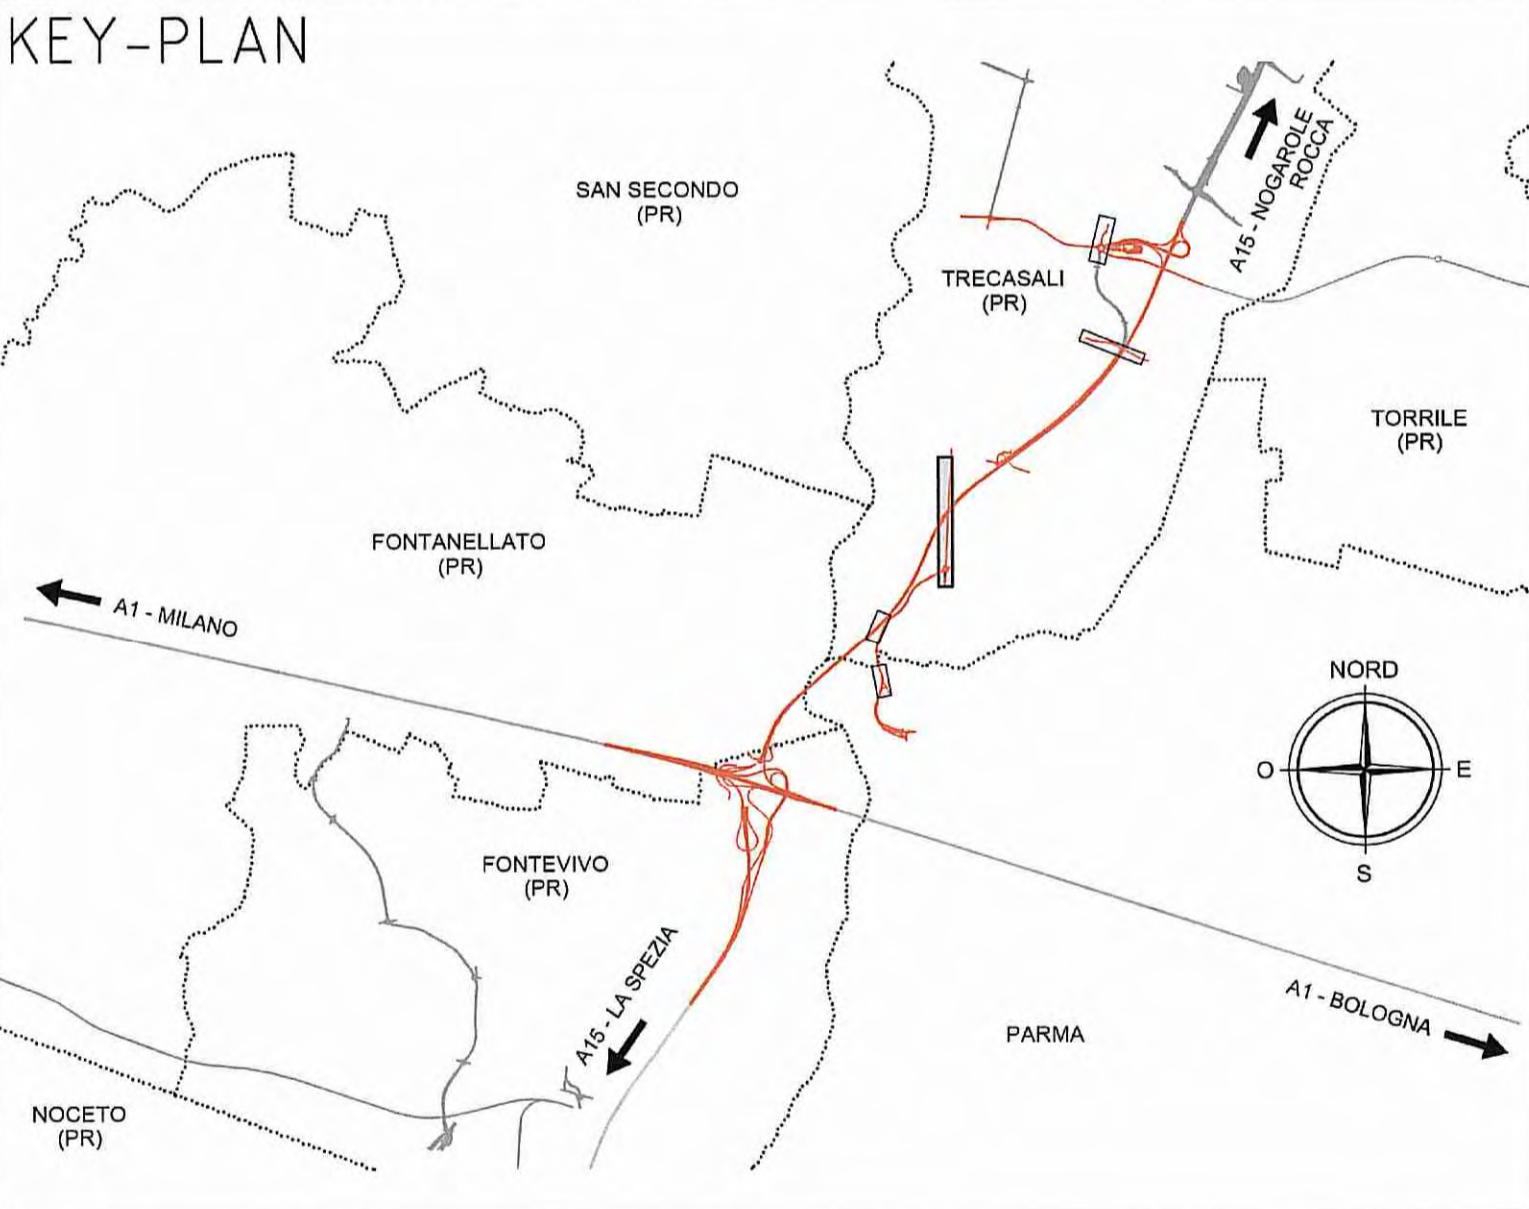

Autocomunale della CISA S.p.A.
Via Combaro 26/A - Frazione Ponte Taro - 43015 NOCCETO (PR)

Impresa Esecutrice:
PIZZAROTTI
FONDATA NEL 1910


AUTOSTRADA DELLA CISA A15
CORRIDOIO AUTOSTRADALE A15/A22
CORRIDOIO PLURIMODALE TIRRENO-BRENNERO
RACCORDO AUTOSTRADALE FRA L'AUTOSTRADA DELLA CISA-FONTEVIVO (PR)
E L'AUTOSTRADA DEL BRENNERO-NOGAROLE ROCCA (VR). I. LOTTO.

C.U.P. G6180400060008 C.I.G. 307068161E

PROGETTO ESECUTIVO

DATI TRACCIAMENTO
DIRAMAZIONE SUD DUGARA DEI RONCHI

N.	X	Y	RETT.	N.	X	Y	RETT.	N.	X	Y	RETT.
1	30364.9865	10614.3914	RETT.	17d	30365.9295	106396.119	RETT.	38	30366.7919	106971.874	R=25.00
2	30365.043	10614.908	R=25.00	18	30366.222	106448.818	RETT.	39	30367.469	106986.061	R=25.00
3	30364.9728	10618.231	RETT.	19	30366.628	106525.695	RETT.	40	30368.163	106993.587	R=6.00
3a	30364.9722	10615.885	RETT.	20	30366.914	106530.686	RETT.	41	30369.229	106994.390	R=6.00
4	30364.9732	10615.547	RETT.	21	30366.993	106551.258	RETT.	42	30369.744	106997.563	RETT.
5	30364.868	10616.786	R=90.00	22	30367.238	106575.455	RETT.	43	30369.023	106998.387	RETT.
5a	30365.557	106250.931	RETT.	23	30367.854	106648.765	RETT.	44	30369.624	107003.123	RETT.
6	30365.601	106253.123	RETT.	24	30367.558	106664.063	RETT.	45	30369.959	107056.513	RETT.
7	30364.837	106261.928	R=19.00	25	30367.820	106710.336	RETT.	46	30370.565	107087.817	RETT.
8	30364.7885	106263.451	RETT.	26	30367.8246	106710.971	RETT.	47	30370.093	107116.473	RETT.
9	30364.569	106267.934	R=6.00	27	30367.934	106717.875	RETT.	48	30370.920	107122.690	RETT.
10	30363.526	106292.496	RETT.	28	30366.4236	106719.900	R=2.50	49	30370.832	107139.313	RETT.
11	30363.998	106293.564	R=5.00	29	30366.2437	106722.261	RETT.	50	30370.994	107151.683	RETT.
12	30363.787	106297.270	R=5.00	30	30366.2434	106722.476	RETT.	51	30370.280	107156.675	RETT.
13	30363.289	106297.760	RETT.	31	30366.1537	106780.469	RETT.	52	30370.955	107168.655	RETT.
13a	30364.662	106301.871	RETT.	32	30364.7264	106842.858	RETT.	53	30370.250	107173.647	RETT.
14	30363.980	106307.245	R=30.00	33	30364.6287	106847.129	R=5.00	54	30370.229	107348.121	RETT.
15	30364.3295	106316.559	RETT.	34	30364.6187	106847.739	R=5.00	55	30371.5495	107453.546	RETT.
16	30365.1035	106324.313	RETT.	35	30364.6803	106850.695	RETT.	55a	30371.701	107368.506	RETT.
17	30365.509	106331.899	R=12.00	35a	30364.750	106852.379	RETT.	56	30371.589	107372.136	RETT.
17a	30365.7085	106366.457	RETT.	36	30365.5106	106865.456	RETT.	57	30372.073	107375.358	RETT.
17b	30365.429	106375.036	RETT.	37	30365.958	106868.086	R=7.00	58	303720.249	107378.393	RETT.
17c	30365.741	106387.461	RETT.	37a	30366.7691	106969.900	RETT.				

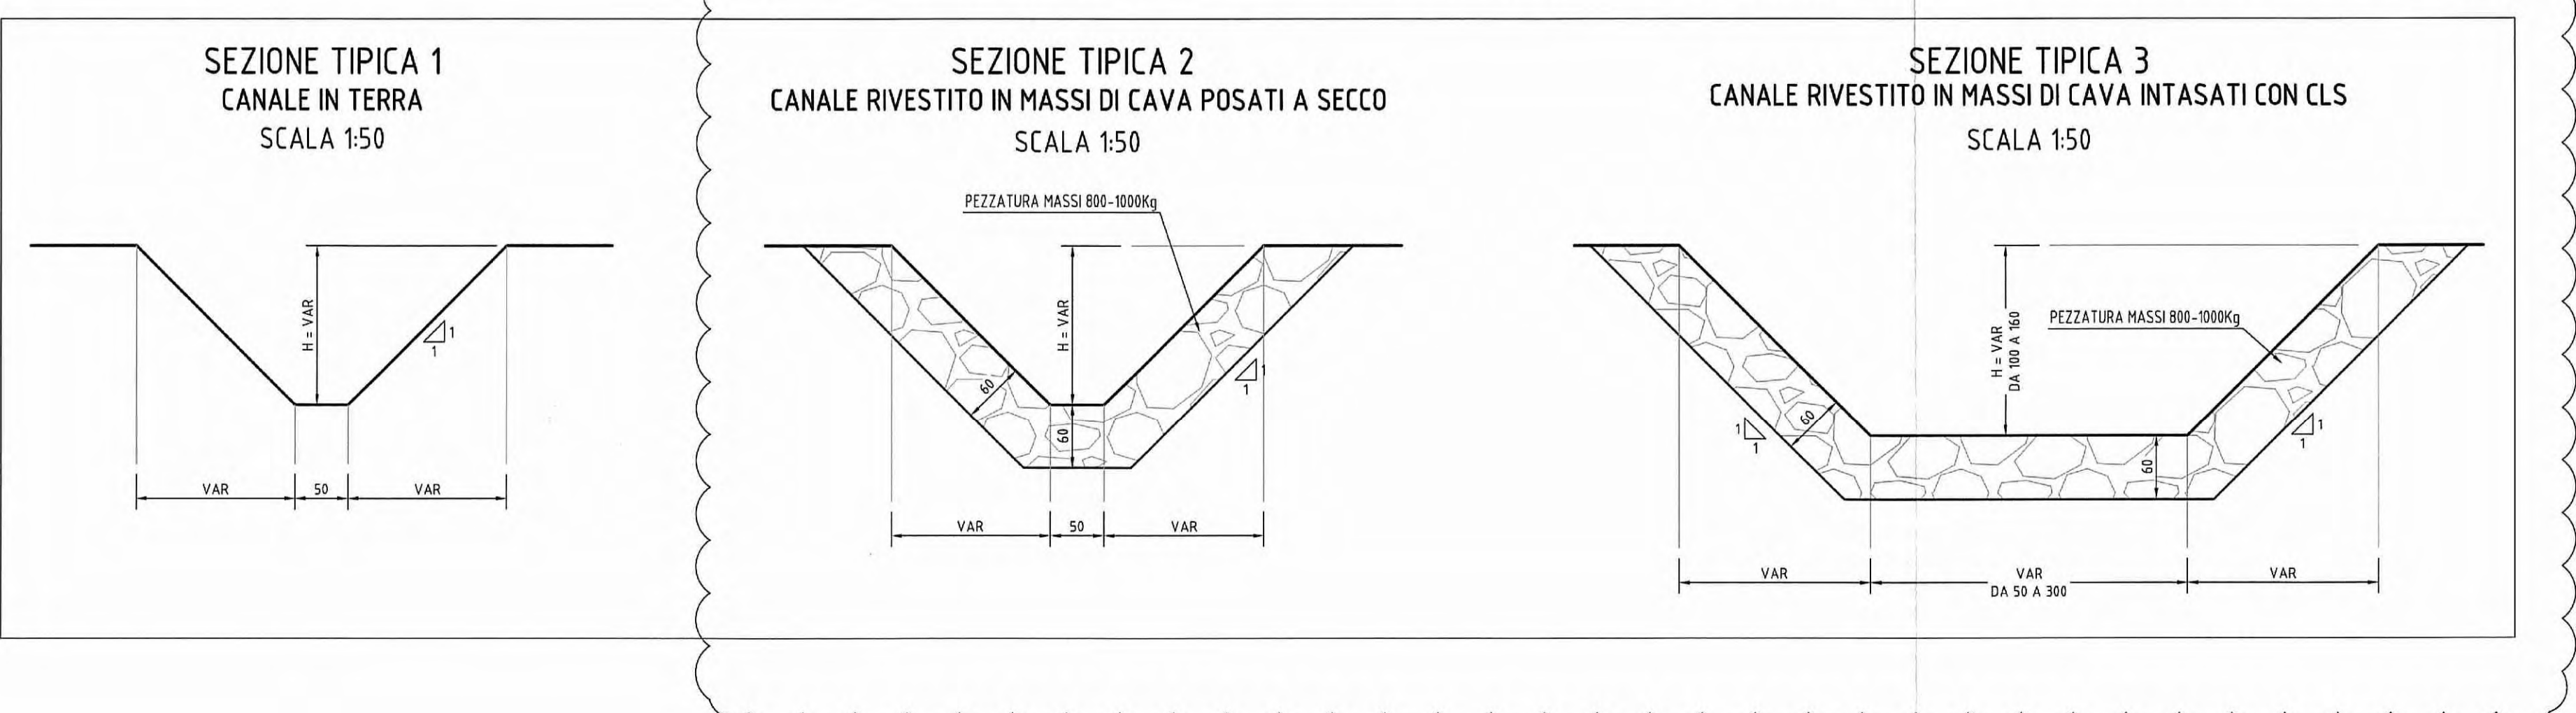

Autocomunale della CISA S.p.A.
Il Direttore Tecnico: **PIZZAROTTI & C. S.p.A.**
Il Responsabile del Progetto: **Ing. Luca Bonanelli**

Il Geologo: NA

Il Progettista: **PIZZAROTTI**
Ing. Fabio Nigrelli
Coordinatore per la Sicurezza in fase di Progettazione: **PIZZAROTTI**
Ing. Giovanni Maria Cepparotti

Consulenza specialistica e cure di: NA

Il Direttore Tecnico: **PIZZAROTTI & C. S.p.A.**
Il Responsabile del Progetto: **Ing. Pietro Mazzoli**
Coordinatore per la Sicurezza in fase di Progettazione: **INGENIERI PARMA n.821**
Ing. Pietro Mazzoli

Titolo Elaborato: **Asse Principale Sistemazioni idrauliche Deviazioni canali**
Diramazione Sud Dugara dei Ronchi - Planimetria, tracciamento e profilo inialveazione - Tav. 1/3

Data Emissione Progetto: 18/03/2014
Scal: VARIE

Ident. Elaborato:

VAR. APPROVATA	USO CAMBIA	LATO	PAI	DEI	ANNO	DE. UFFIC.	VAR. DATA	VAR. DATA	VAR. DATA	VAR. DATA	VAR. DATA	VAR. DATA
<input type="checkbox"/>	<input type="checkbox"/>	<input type="checkbox"/>	<input type="checkbox"/>	<input type="checkbox"/>	<input type="checkbox"/>	<input type="checkbox"/>	<input type="checkbox"/>	<input type="checkbox"/>	<input type="checkbox"/>	<input type="checkbox"/>	<input type="checkbox"/>	<input type="checkbox"/>

Rev.	Data	Descrizione	Progettista	Verificatore	Approvatore
C	30/01/2014	DEFINIZIONE A15 10/01/2014	BORACCI	NIGRELLI	MAZZOLI
B	10/02/2014	OSSERVAZIONI CONCORSO DI BONIFICA int. n°1798 del 01 del 2014	BORACCI	NIGRELLI	MAZZOLI
A	08.03.2014	REMISSIONE PROGETTO ESECUTIVO	FONTEVIVO	NIGRELLI	MAZZOLI