



DESCRIZIONE DELLA MODIFICA:
 modifica asse tracciato dalla sez. IN04-3 alla sez. IN04-13a.
 modifiche sezioni tipiche del canale.
 modifica spessore del rivestimento in massi e inserimento nei tratti di ricucitura tra canale esistente e nuova inalveazione di un rivestimento in massi.

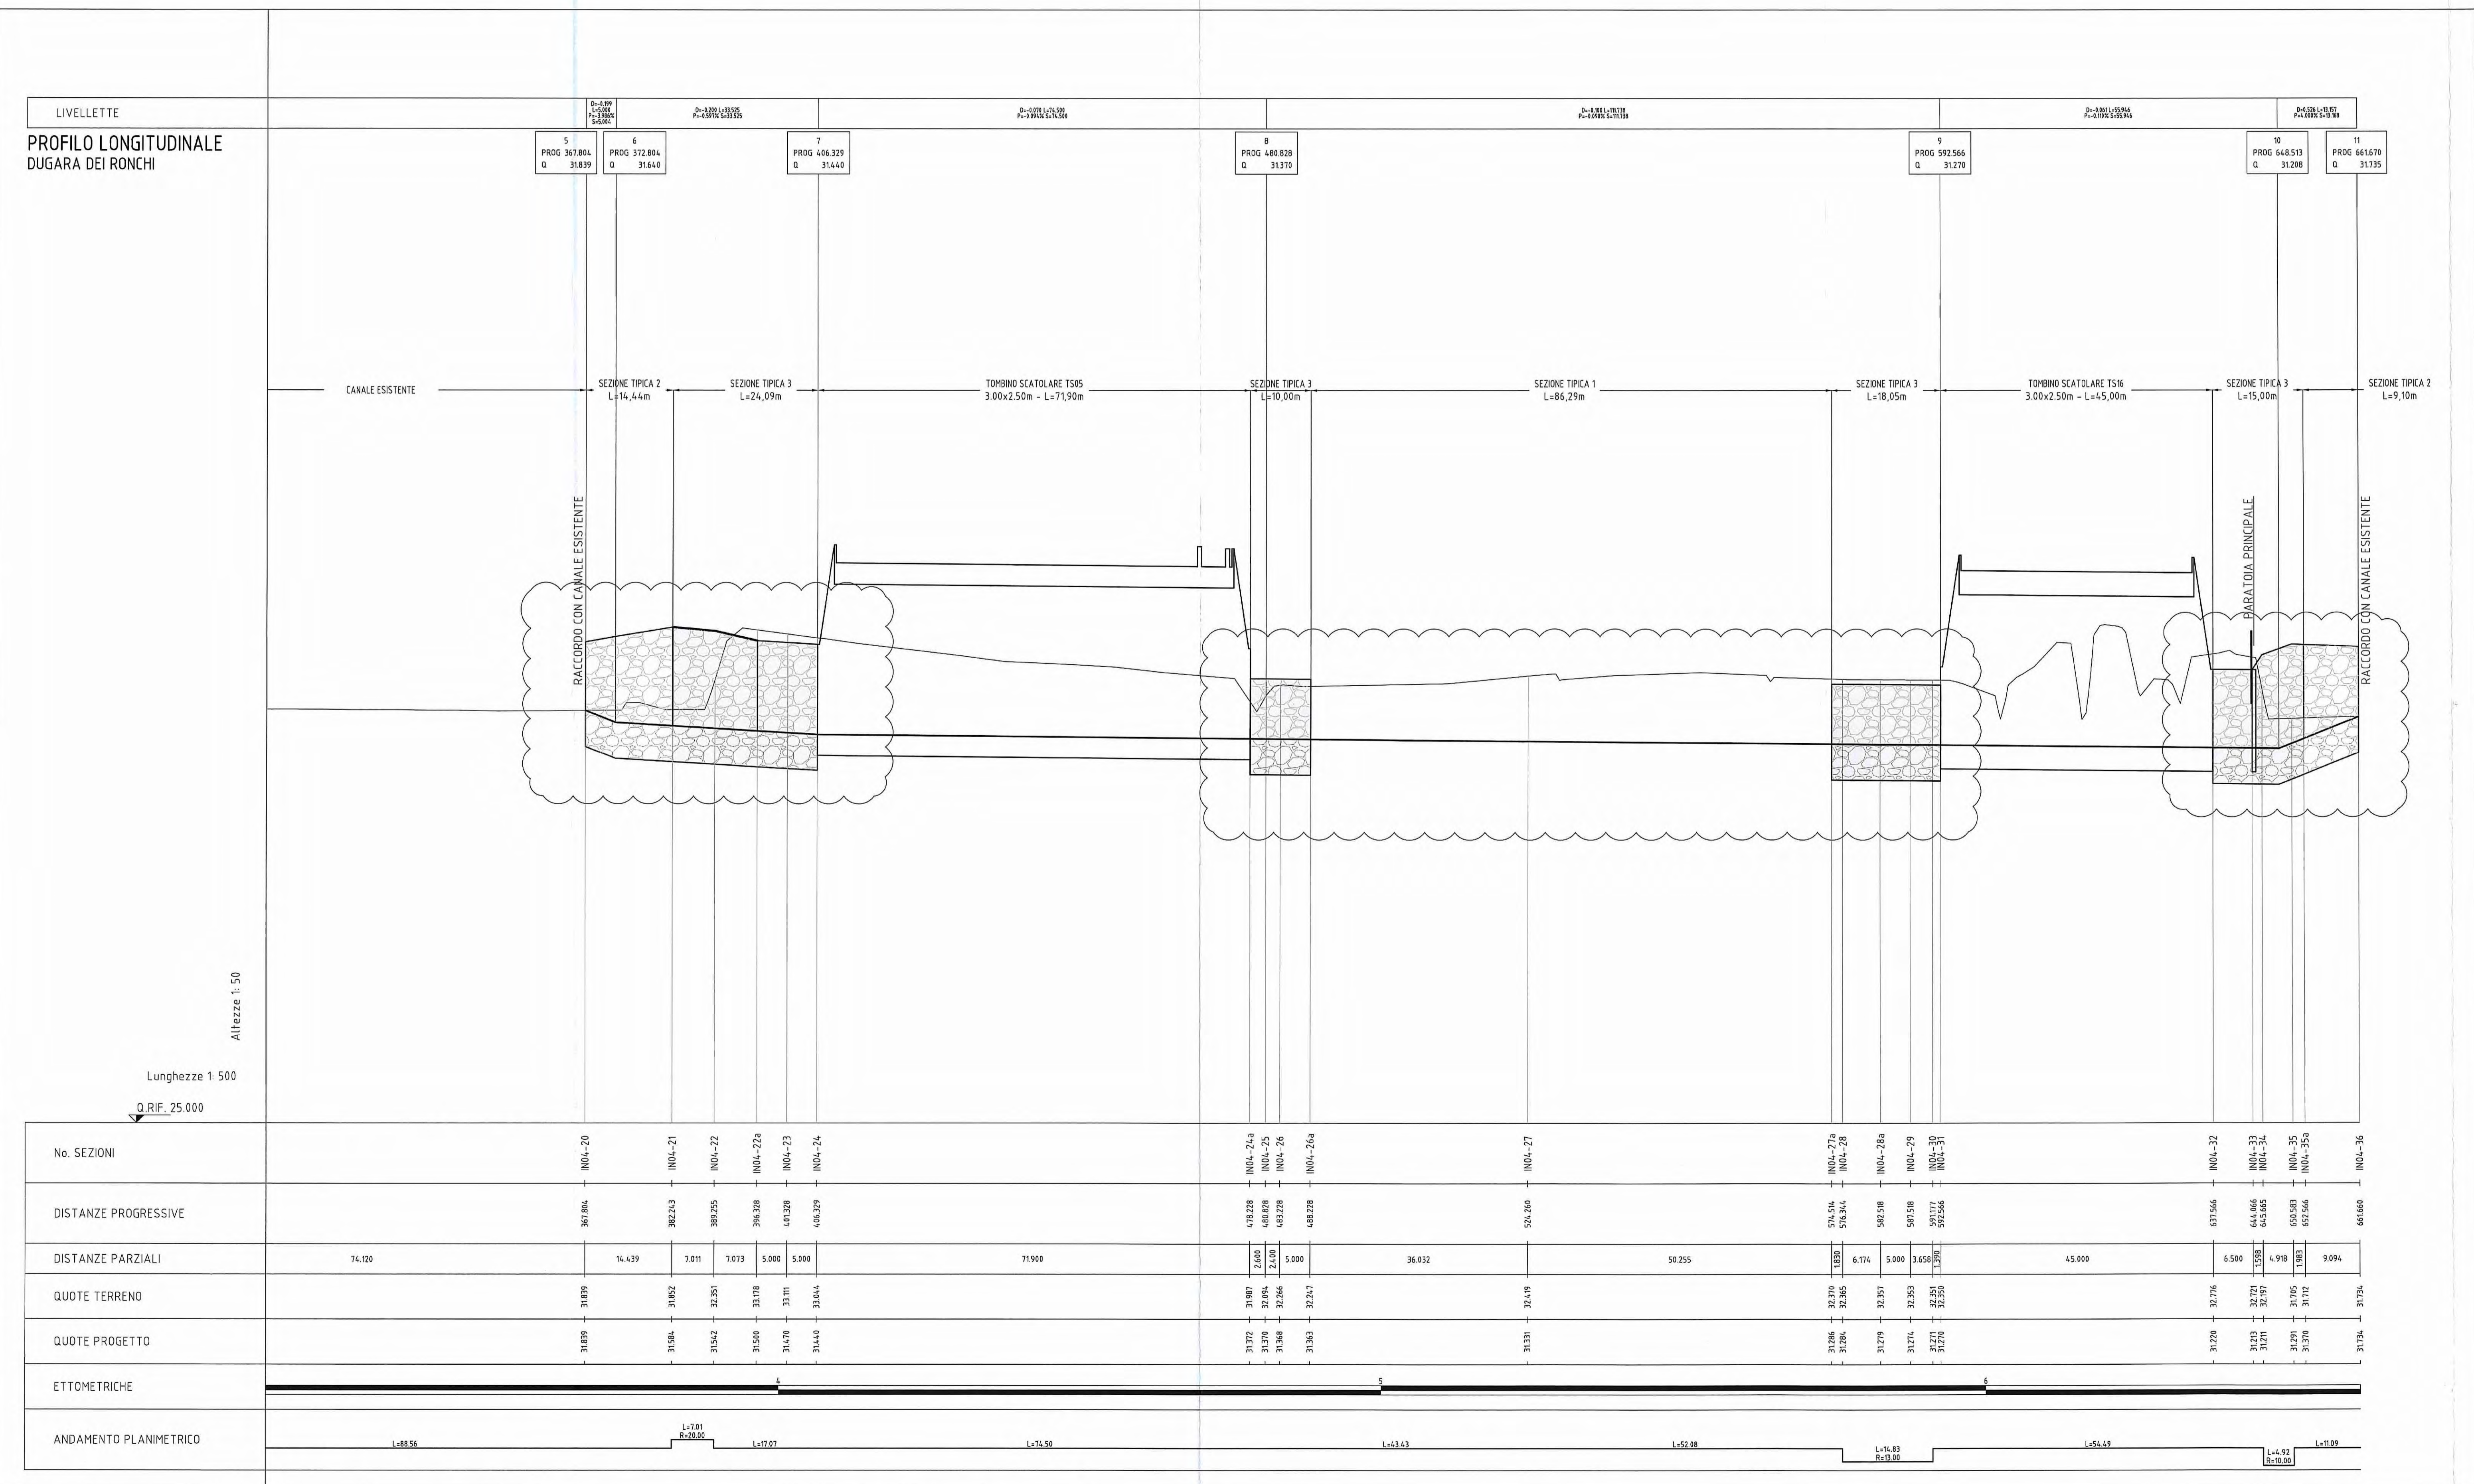

DATI TRACCIAMENTO DUGARA DEI RONCHI

N.	X	Y	RETT.
1	305021.216	108577.860	RETT.
2	305023.249	108577.126	R=5,00
3	305024.458	108573.385	RETT.
3a	305027.359	108568.788	RETT.
4	305029.313	108558.816	R=17,45
5	305037.068	108547.450	R=17,45
6	305050.648	108545.237	RETT.
7	305057.249	108546.678	R=19,55
8	305068.655	108546.277	RETT.
9	305099.745	108534.958	RETT.
10	305111.104	108530.996	RETT.
11	305126.894	108526.194	RETT.
12	305148.528	108521.058	RETT.
13	305201.294	108509.385	RETT.
13a	305215.047	108506.779	RETT.
14	305219.949	108505.819	RETT.
15	305229.380	108502.502	RETT.
16	305353.396	108457.099	RETT.
17	305366.927	108452.061	RETT.
18	305372.940	108446.524	R=20,00
18a	305378.318	108443.930	RETT.
19	305382.119	108440.682	RETT.
20	305385.921	108437.434	RETT.
21	305447.167	108399.771	RETT.
22	305449.382	108398.409	RETT.
23	305451.529	108397.337	RETT.
23a	305456.003	108395.105	RETT.
24	305488.244	108379.016	RETT.
24a	305534.293	108358.894	RETT.
25	305535.971	108358.161	RETT.
25a	305541.1994	108357.100	R=13,00
26	305546.802	108358.354	R=13,00
27	305549.835	108360.378	RETT.
28	305550.872	108361.304	RETT.
29	305584.435	108391.279	RETT.
30	305589.283	108395.609	RETT.
31	305590.475	108396.673	R=10,00
32	305593.208	108400.703	RETT.
32a	305593.888	108402.566	RETT.
33	305597.007	108411.111	RETT.

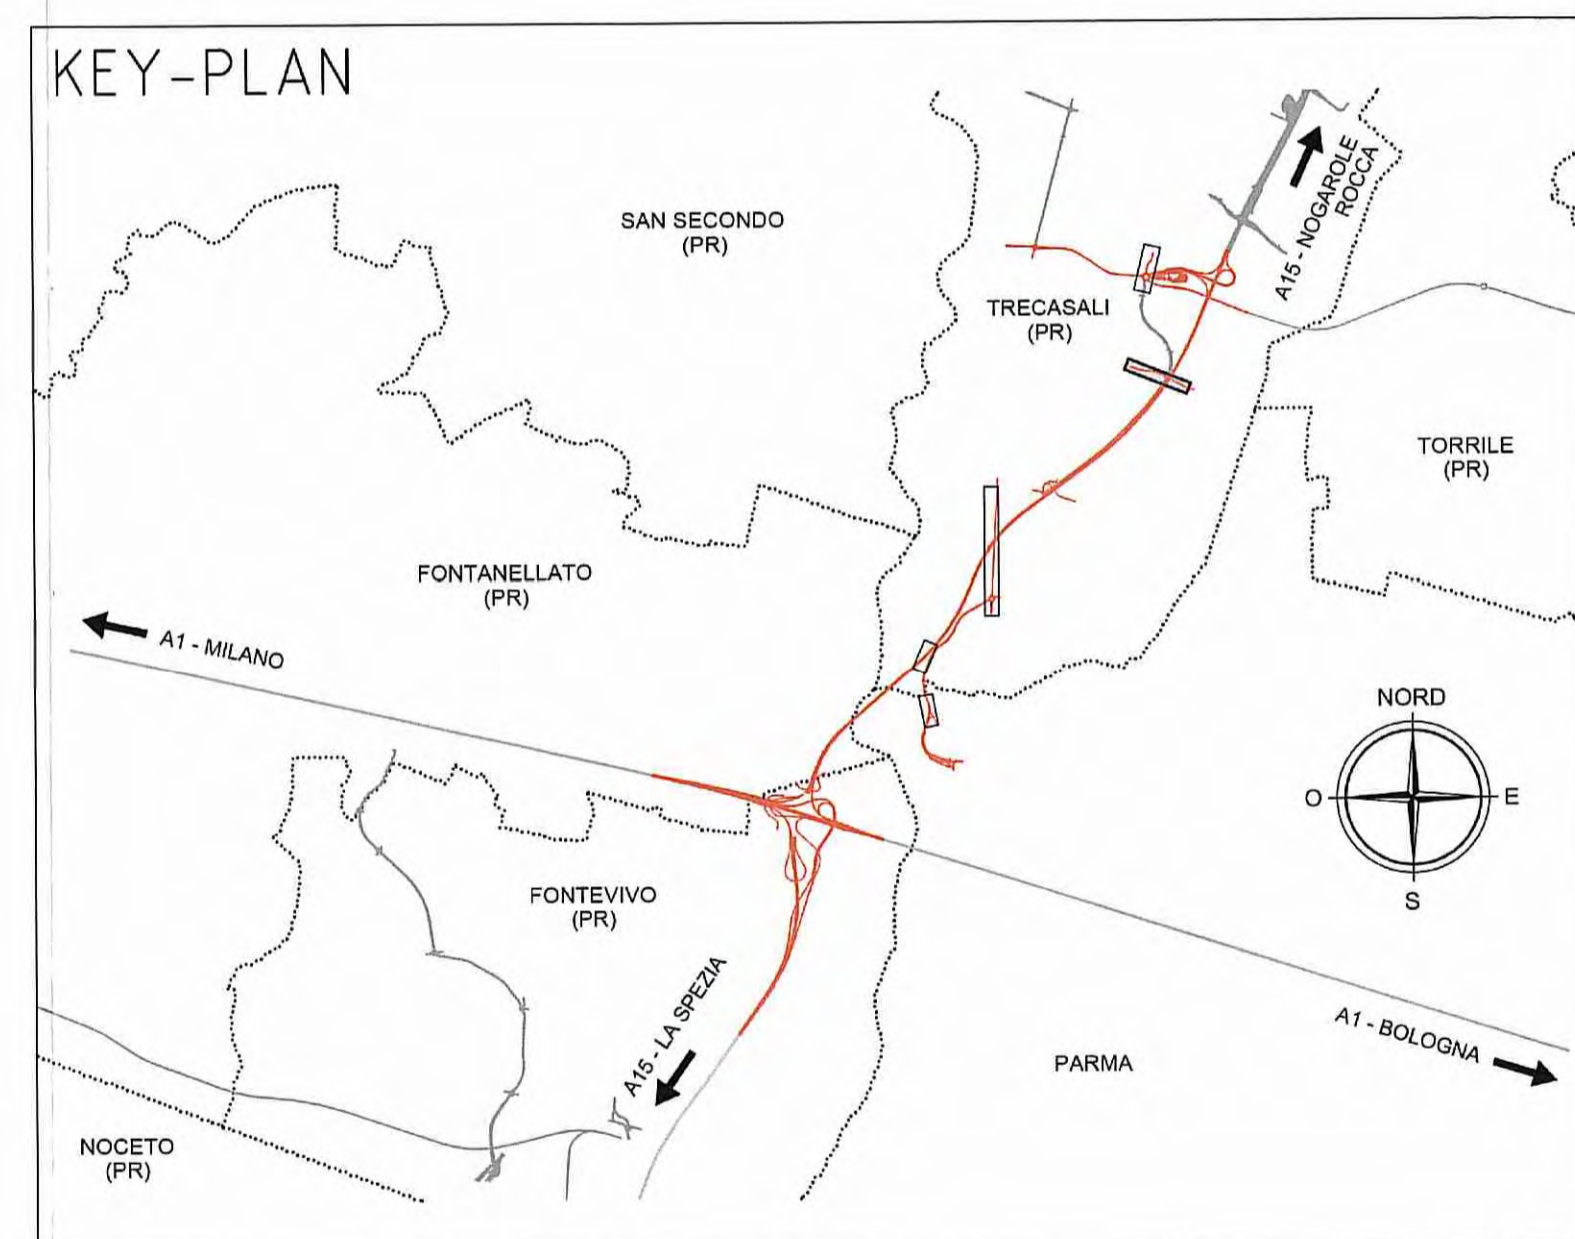

Autocomunale della CISA S.p.A.
 Via Camboara 26/A - Frazione Ponte Taro - 43015 NOCETO (PR)

Impresa Esecutrice:
PIZZAROTTI
 FONDATA NEL 1910

PROGETTO ESECUTIVO

Autocomunale della CISA S.p.A.
 Il Direttore: *[Signature]* Il Responsabile del Progetto: *[Signature]* Il Progettista: *[Signature]*

Impresa Pizzarotti & C. S.p.A.
 Il Responsabile di Progetto: *[Signature]*
 Dott. Ing. Luca Bondanelli

Impresa Pizzarotti & C. S.p.A.
 Il Responsabile di Progetto: *[Signature]*
 Dott. Ing. Pietro Mazzoli

Asse Principale Sistemazioni idrauliche Deviazioni canali
 Dugara dei Ronchi - Planimetria, tracciamento e profilo inalveazione - Tav 2/2

Data Emissione Progetto: 18/03/2014
 Scale: 1:500

NO	DATA	DESCRIZIONE	REVISIONE
C	30.01.2014	ITER/PROGETTO A15 NOVEMBRE 2014	1
A	01.03.2014	REVISIONE PROGETTO ESECUTIVO	3