


PLANIMETRIA  
SCALA 1:500

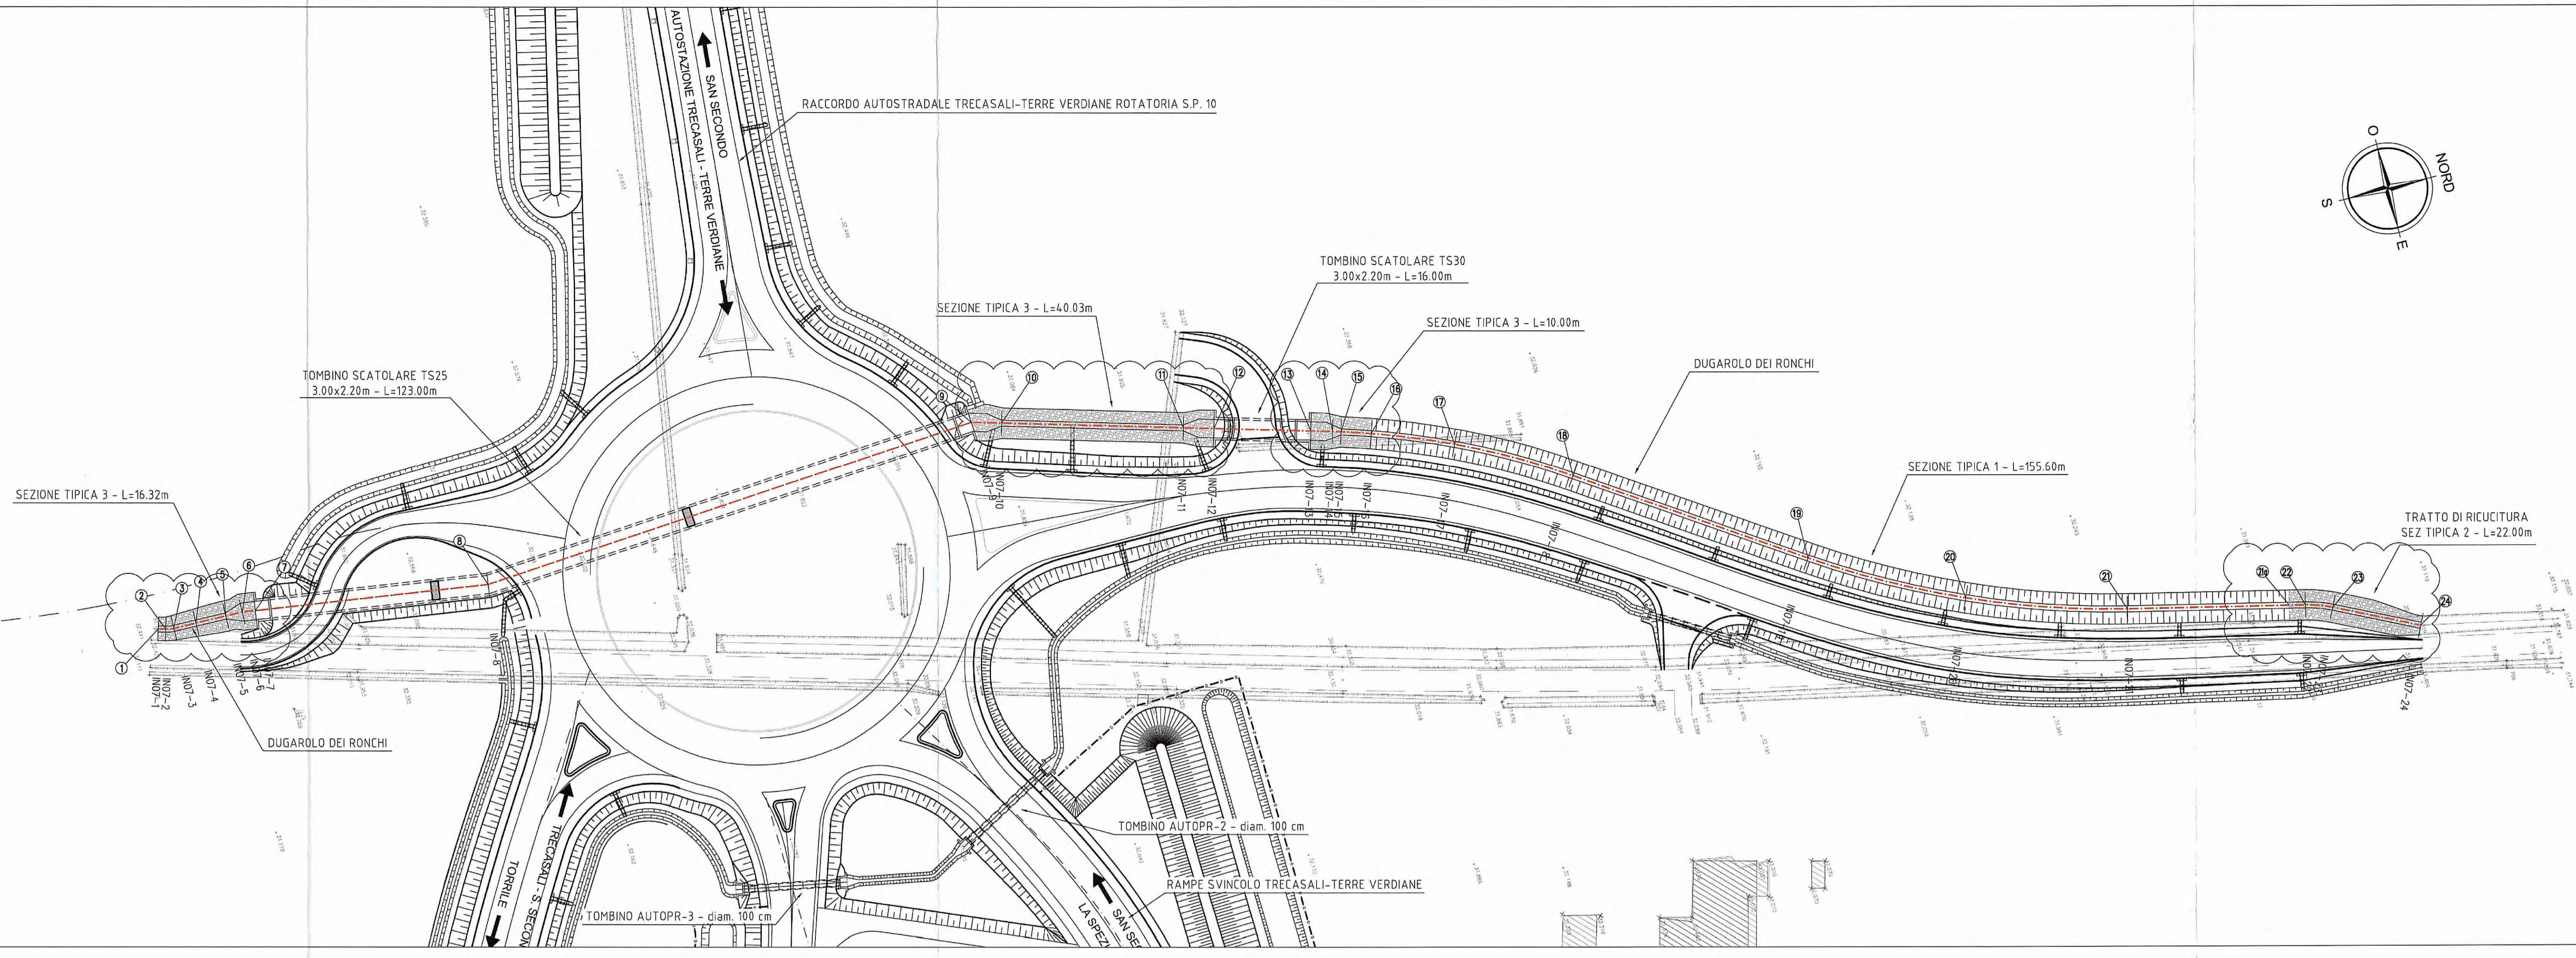


DATI TRACCIAMENTO  
DUGAROLO DEI RONCHI

N.	X	Y	
1	305203.348	109360.076	RETT.
2	305203.690	109361.258	R=5.00
3	305203.886	109362.598	RETT.
4	305203.922	109366.330	RETT.
5	305203.970	109371.330	RETT.
6	305203.997	109374.130	RETT.
7	305204.292	109376.310	RETT.
8	305209.495	109414.760	RETT.
9	305202.932	109498.704	RETT.
10	305204.274	109503.520	RETT.
11	305212.328	109532.447	RETT.
12	305213.669	109537.264	RETT.
13	305217.961	109552.677	RETT.
14	305218.927	109556.147	R=130.00
15	305219.310	109557.492	R=130.00
16	305220.795	109562.266	R=130.00
17	305235.864	109575.176	R=130.00
18	305235.671	109592.897	RETT.
19	305258.270	109627.130	R=150.00
20	305270.971	109650.709	R=150.00
21	305279.277	109676.171	RETT.
21a	305285.278	109702.283	RETT.
22	305285.880	109704.904	R=20.00
23	305287.356	109709.109	RETT.
24	305293.799	109722.472	RETT.


DESCRIZIONE DELLA MODIFICA:  
modifica spessore del rivestimento in massi e inserimento nei tratti di ricucitura tra canale esistente e nuova inalveazione di un rivestimento in massi.

PROFILO LONGITUDINALE  
DUGAROLO DEI RONCHI

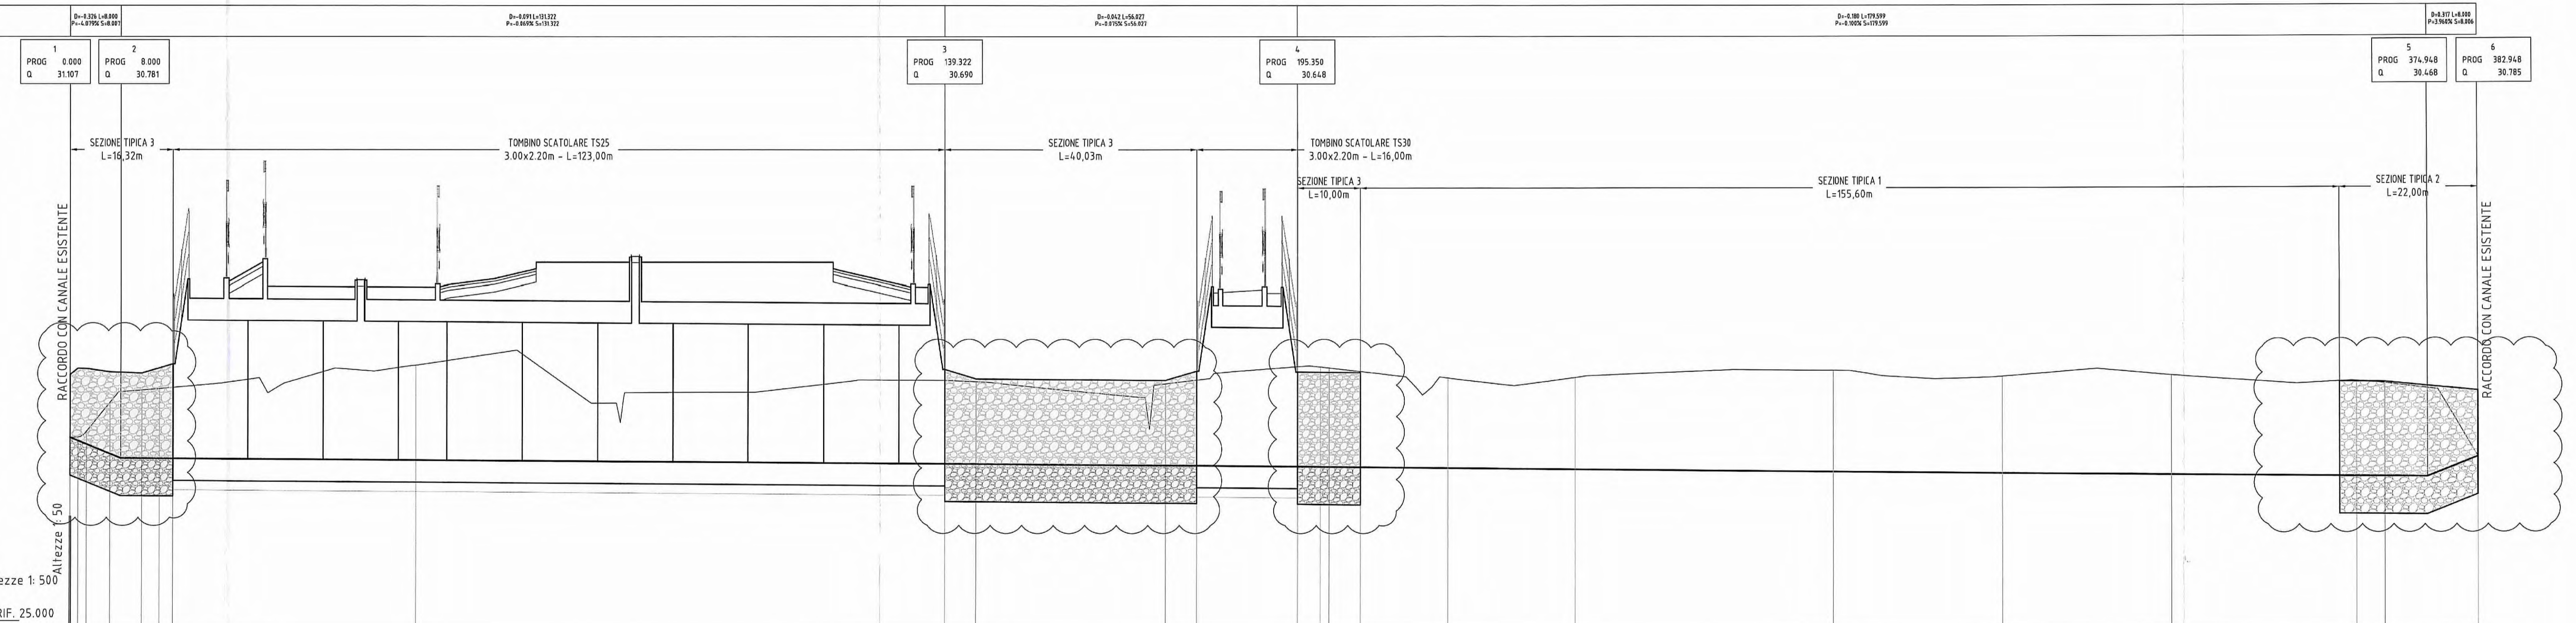


KEY-PLAN

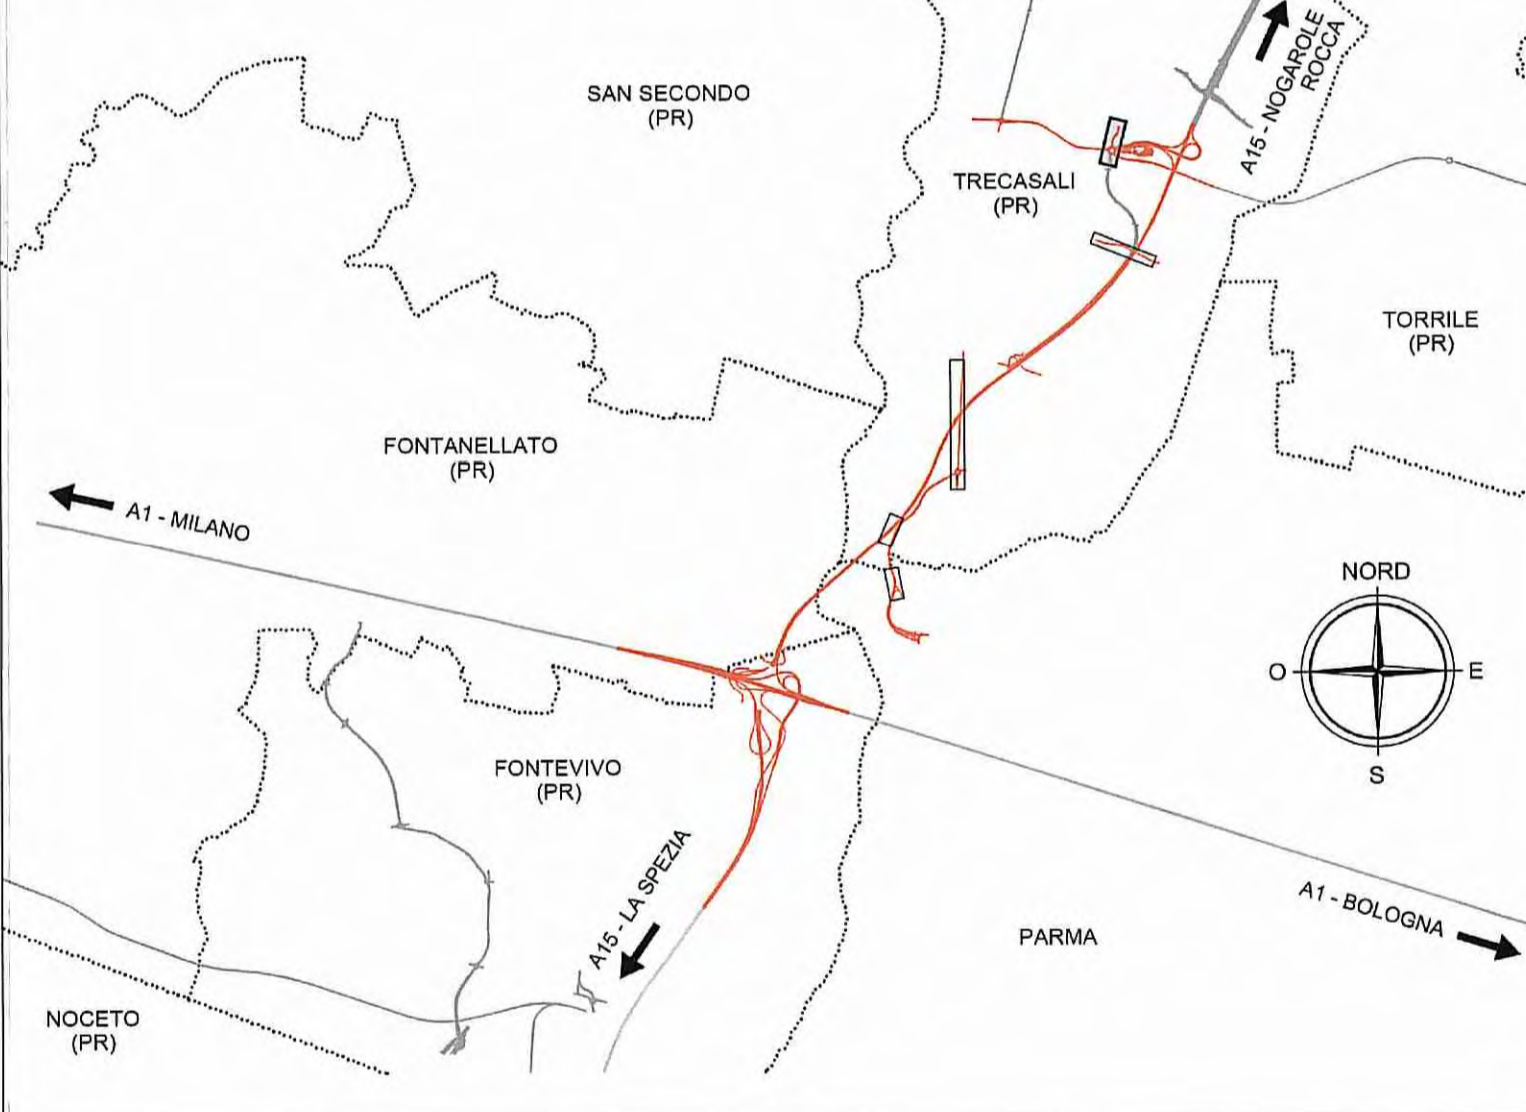

Autocomonale della CISA S.p.A.  
Via Camboara 26/A - Frazione Ponte Taro - 43015 NOCETO (PR)

Impresa Esecutiva: PIZZAROTTI  
FONDATA NEL 1910

AUTOSTRADA DELLA CISA A15  
RACCORDO AUTOSTRADALE A15/A22  
CORRIDOIO PLURIMODALE TIRRENO-BRENNERO  
RACCORDO AUTOSTRADALE FRA L'AUTOSTRADA DELLA CISA-FONTEVIVO (PR)  
E L'AUTOSTRADA DEL BRENNERO-NOGAROLE ROCCA (VR) - I LOTTO.  
C.U.P. G6180400060008 C.I.G. 307068161E

PROGETTO ESECUTIVO

Il Direttore Tecnico: Ing. Luca Bondanelli  
Il Direttore: NA  
Il Geologo: NA  
Il Progettista: Ing. Fabio Nigrelli  
Il Coordinatore per la Sicurezza in fase di Progettazione: Ing. Giovanni Maria Cepparotti  
Il Consulente specialistico e cure di: Ing. Pietro Mazzoli  
Il Titolo Elaborato: Asse Principale Sistemazioni idrauliche Deviazioni canali Dugarolo dei Ronchi - Planimetria, tracciamento e profilo inalveazione  
Data Emissione Progetto: 16/03/2014  
Scad: VARIE


