

COLORAZIONI PIANO PARTICELLARE DI RAFFRONTO



- AREE VARIATE IN AGGIUNTA IN P.E.
- GIALLO - per le strade pubbliche
- AREE VARIATE IN DETRAZIONE IN P.E.
- CIANO - per i corsi d'acqua
- AREE GIÀ CENSITE IN P.D.

LEGENDA

- CONFINI DI FOGLIO
- CONFINI DI COMUNE
- CONFINI DI PROVINCIA
- CONFINI DI REGIONE
- 10/D NUMERO DI PIANO/Codice Comune (per i beni immobili espropriati)
- 11/D NUMERO DI PIANO/Codice Comune (per i beni immobili non espropriati)
- ASSE AUTOSTRADA (CARR.NORD) con progressiva KM

NR. PER ALTRE PARTI PROGETTUALI VEDERE RAFFRONTI SU ELABORATI SPECIFICI

DESCRIZIONE DELLA MODIFICA:
 Modifiche per recepimento richieste istruttoria A15 ed a seguito di cambiamenti progettuali.

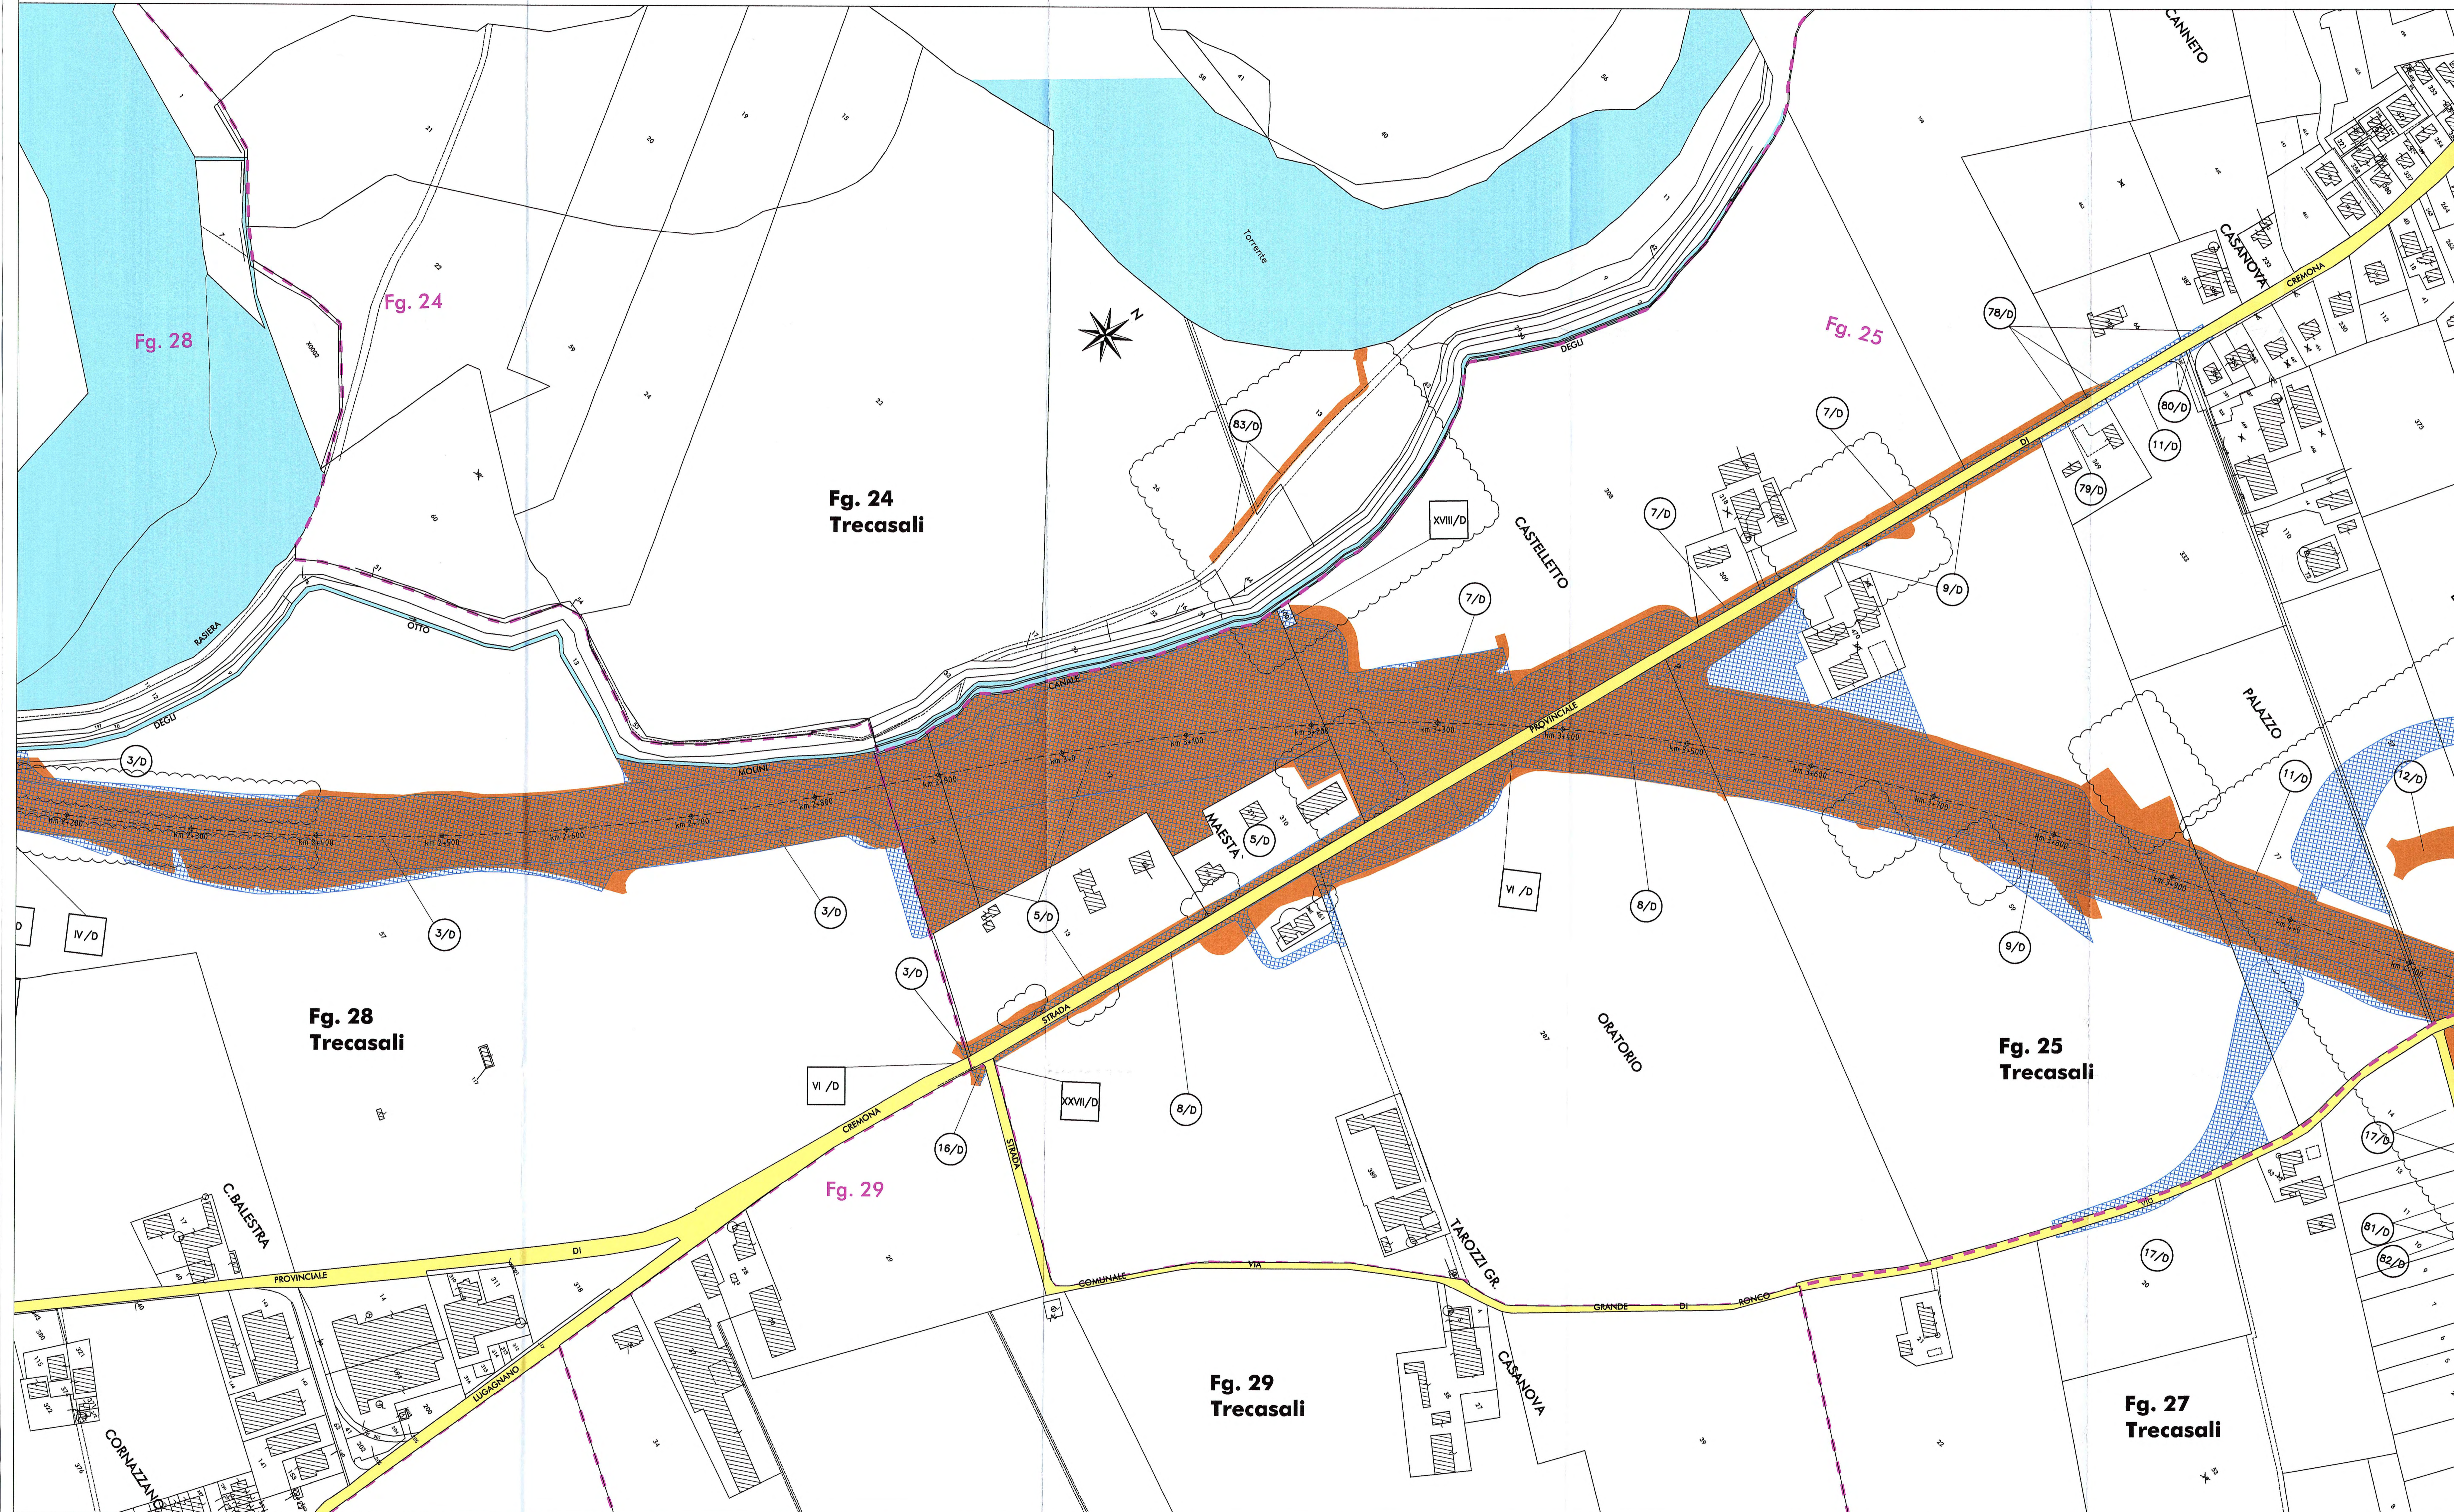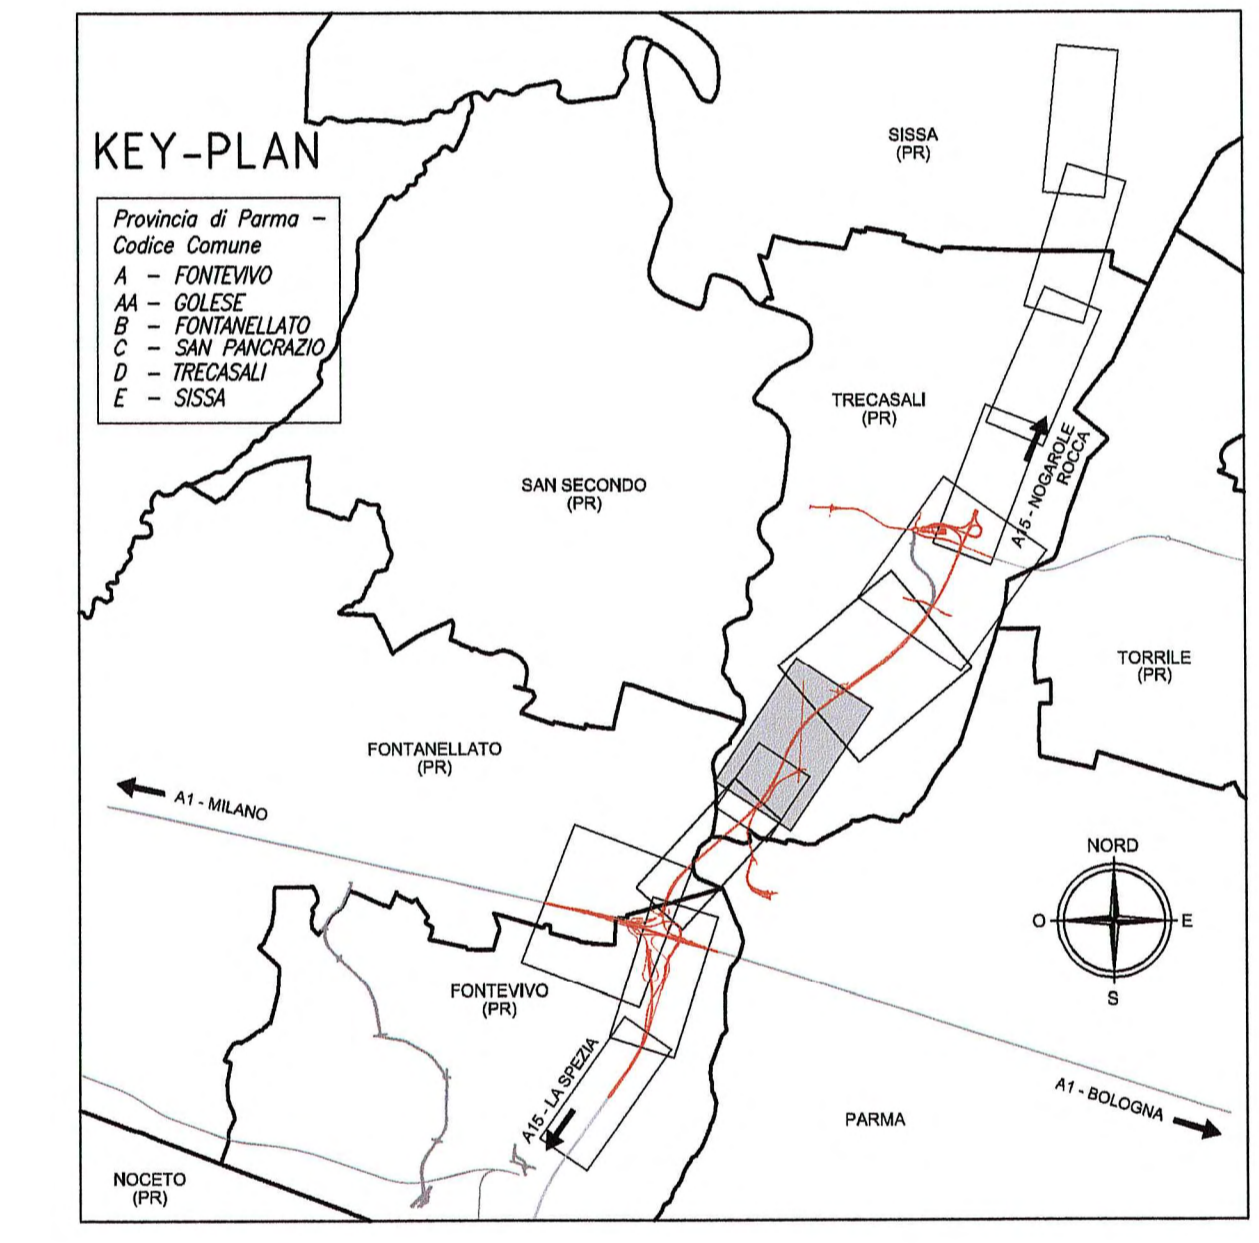

Autocamionale della CISA S.p.A.
 Via Combaora 26/A - Frazione Ponte Taro - 43015 NOCETO (PR)

PIZZAROTTI
 FONDATA NEL 1910

PROGETTO ESECUTIVO

Autosstrada della CISA A15
 RACCORDO AUTOSTRADALE A15/A22
 CORRIDOIO PLURIMODALE TIRRENO-BRENNERO
 RACCORDO AUTOSTRADALE FRA L'AUTOSTRADA DELLA CISA-FONTEVIVO (PR)
 E L'AUTOSTRADA DEL BRENNERO-NOGARELE ROCCA (VR), 1 LOTTO.
 [C.U.P. G61804000060008] [C.I.G. 307068161E]

PROGETTAZIONE DI:
 Ing. Fabio Nigrelli
 Ordine degli Ingegneri della Provincia di Parma n. 3581
 Coordinatore per la Sicurezza in fase di Progettazione:
 Ing. Giovanni Maria Cepparotti
 Ordine degli Ingegneri della Provincia di Viterbo n. 392

Consulenza specialistica a cura di:
 Ing. Pietro Mazzoli
 Proprietà Responsabile Integrazione Prestazioni Specialistiche:
 Impresa Pizzarotti & C. S.p.A.
 Ing. Pietro Mazzoli
 Ordine degli Ingegneri della Provincia di Parma n. 3581

TITOLO ELABORAZIONE:
 Asse principale
 Espropri
 Espropri da sp. nord ponte fiume Taro (km 2+371,62) al casello di Trecasali (km 7+150)
 Piano particolare d'esproprio di raffronto PE/PD - Tav. 1/5

Scale: 1:2'000

NO. IDENTIFICATIVO	DATA	DESCRIZIONE	ELABORATO	VERIFICATO	APPROVATO	DATA	DESCRIZIONE
1	20/03/2014	Struttura A15 a modifica a seguito cambiamenti progettuali	MAZZOLI	NIGRELLI	MAZZOLI		
2	21/07/2014	Studio e sviluppo varianti progettuali	MAZZOLI	NIGRELLI	MAZZOLI		
3	21/07/2014	DEMISSIONE PROGETTO ESECUTIVO	MAZZOLI	NIGRELLI	MAZZOLI		