COLORAZIONI PIANO PARTICELLARE DI RAFFRONTO

- AREE VARIATE IN AGGIUNTA IN P.E.
- AREE VARIATE IN DETRAZIONE IN P.E.
- AREE GIA' CENSITE IN P.D.
- GIALLO – per le strade pubbliche
- CIANO – per i corsi d'acqua

LEGENDA

- CONFINE DI FOGLIO
- CONFINE DI COMUNE
- CONFINE DI PROVINCIA
- CONFINE DI REGIONE
- 10/D — NUMERO DI PIANO/Codice Comune (per i beni immobili espropriati)
- II/D — NUMERO DI PIANO/Codice Comune (per i beni immobili non espropriabili)
- km 0+300 — ASSE AUTOSTRADA (CARR.NORD) con progressivo KM

NB: PER ALTRE PARTI PROGETTUALI VEDERE RAFFRONTO SU ELABORATI SPECIFICI

DESCRIZIONE DELLA MODIFICA:
Modifiche a seguito di cambiamenti progettuali.

KEY-PLAN

Provincia di Parma – Codice Comune
A – FONTEVIVO
AA – COLEGE
B – FONTANELLATO
C – SAN PANCRAZIO
D – TRECASALI
E – SISSA

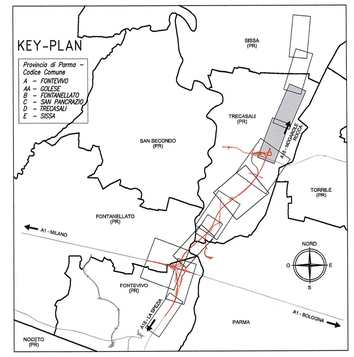

Committente:

AUTOCAMIONALE DELLA CISA S.P.A.
Via Camboara 26/A - Frazione Ponte Taro - 43015 NOCETO (PR)

Impresa Esecutrice: PIZZAROTTI FONDATA NEL 1910

AUTOSTRADA DELLA CISA A15
RACCORDO AUTOSTRADALE A15/A22
CORRIDOIO PLURIMODALE TIRRENO-BRENNERO
RACCORDO AUTOSTRADALE FRA L' AUTOSTRADA DELLA CISA-FONTEVIVO (PR)
E L' AUTOSTRADA DEL BRENNERO-NOGAROLE ROCCA (VR). I LOTTO.

C.U.P. G61B04000060008 | C.I.G. 307068161E

PROGETTO ESECUTIVO

AUTOCAMIONALE DELLA CISA S.p.A.
Il Direttore Tecnico: | Il Responsabile del Procedimento: | Il Presidente:

IMPRESA PIZZAROTTI & C. S.p.A.
Il Direttore Tecnico: IMPRESA PIZZAROTTI & C. S.p.A. – Il Responsabile di Progetto – Dott. Ing. Luca Bondanelli

Il Geologo: NA

PROGETTAZIONE DI: PIZZAROTTI FONDATA NEL 1910
A.T.I.: idroesse engineering – ROCK SOIL – ViA

Il Progettista: Ing. Fabio Nigrelli
Ordine degli Ingegneri della Provincia di Palermo n. 3581

Coordinatore per la Sicurezza in fase di Progettazione: Ing. Giovanni Maria Cepparotti
Ordine degli Ingegneri della Provincia di Viterbo n. 392

Consulenza specialistica a cura di: NA

Progettista Responsabile Integrazione Prestazioni Specialistiche: Impresa Pizzarotti & C. S.p.A. – Ing. Pietro Mazzoli – ISCRITTO ORDINE INGEGNERI PARMA n.821
Ordine degli Ingegneri della Provincia di Parma n. 821

Titolo Elaborato:
Asse principale
Espropri
Espropri da sp. nord ponte fiume Taro (km 2+371,82) al casello di Trecasali (km 7+150)
Piano particellare d'esproprio di raffronto PE/PD - Tav. 4/5

Data Emissione Progetto: 18/03/2014
Scala: 1:2'000

Identif. Elaborato:

ILN0 IDENTIFICATIVO		CODICE COMMESSA	LOTTO	FASE	ENTE	TIPO	ANNO	CAT. OPERA	ILN0 OPERA	PARTE OPERA	TIPO DOC.	ILN0 PROGR. DOC.	REVISIONE
		RAAA	1	E	I	AP		ES	03	P	CT	011	B

Rev.	Data	DESCRIZIONE REVISIONE	Redatto	Controllato	Approvato
B	20/02/2015	Modifica a seguito cambiamenti progettuali	VARANI	NIGRELLI	MAZZOLI
A	21/07/2014	RIEMISSIONE PROGETTO ESECUTIVO	TESTA	NIGRELLI	MAZZOLI

IL PRESENTE DISEGNO NON POTRA' ESSERE COPIATO, RIPRODOTTO O COMUNQUE PUBBLICATO, IN TUTTO O IN PARTE, SENZA IL CONSENSO SCRITTO DELLA AUTOCAMIONALE DELLA CISA S.p.A. CHE ESERCITA OGNI AZIONE CIVILE AMMINISTRATIVA E PENALE DI LEGGE.
THIS DRAWING MAY NOT BE COPIED, REPRODUCED OR PUBLISHED, EITHER IN PART OR IN ITS ENTIRETY, WITHOUT THE WRITTEN PERMISSION OF AUTOCAMIONALE DELLA CISA S.p.A. WHICH RESERVES ANY AND ALL RIGHTS OF LAW.