

COLORAZIONI PIANO PARTICELLARE DI RAFRONTO



- AREE VARIATE IN AGGIUNTA IN P.E.
- GIALLO - per le strade pubbliche
- AREE VARIATE IN DETRAZIONE IN P.E.
- CIANO - per i corsi d'acqua
- AREE GIÀ CENSITE IN P.D.

LEGENDA

- CONFINI DI FOGLIO
- CONFINI DI COMUNE
- CONFINI DI PROVINCIA
- CONFINI DI REGIONE
- 10/D NUMERO DI PIANO/Codice Comune (per i beni immobili alienabili oggetto di occupazione temporanea)
- II/D NUMERO DI PIANO/Codice Comune (per i beni immobili non alienabili oggetto di occupazione temporanea)
- ASSE AUTOSTRADALE (CARR.NORD) con progressiva KM

NR. PER ALTRE PARTI PROGETTUALI VEDERE RAFFRONTO SU ELABORATI SPECIFICI

DESCRIZIONE DELLA MODIFICA:
Modifiche per recepimento richieste istruttoria A15 ed a seguito di cambiamenti progettuali.

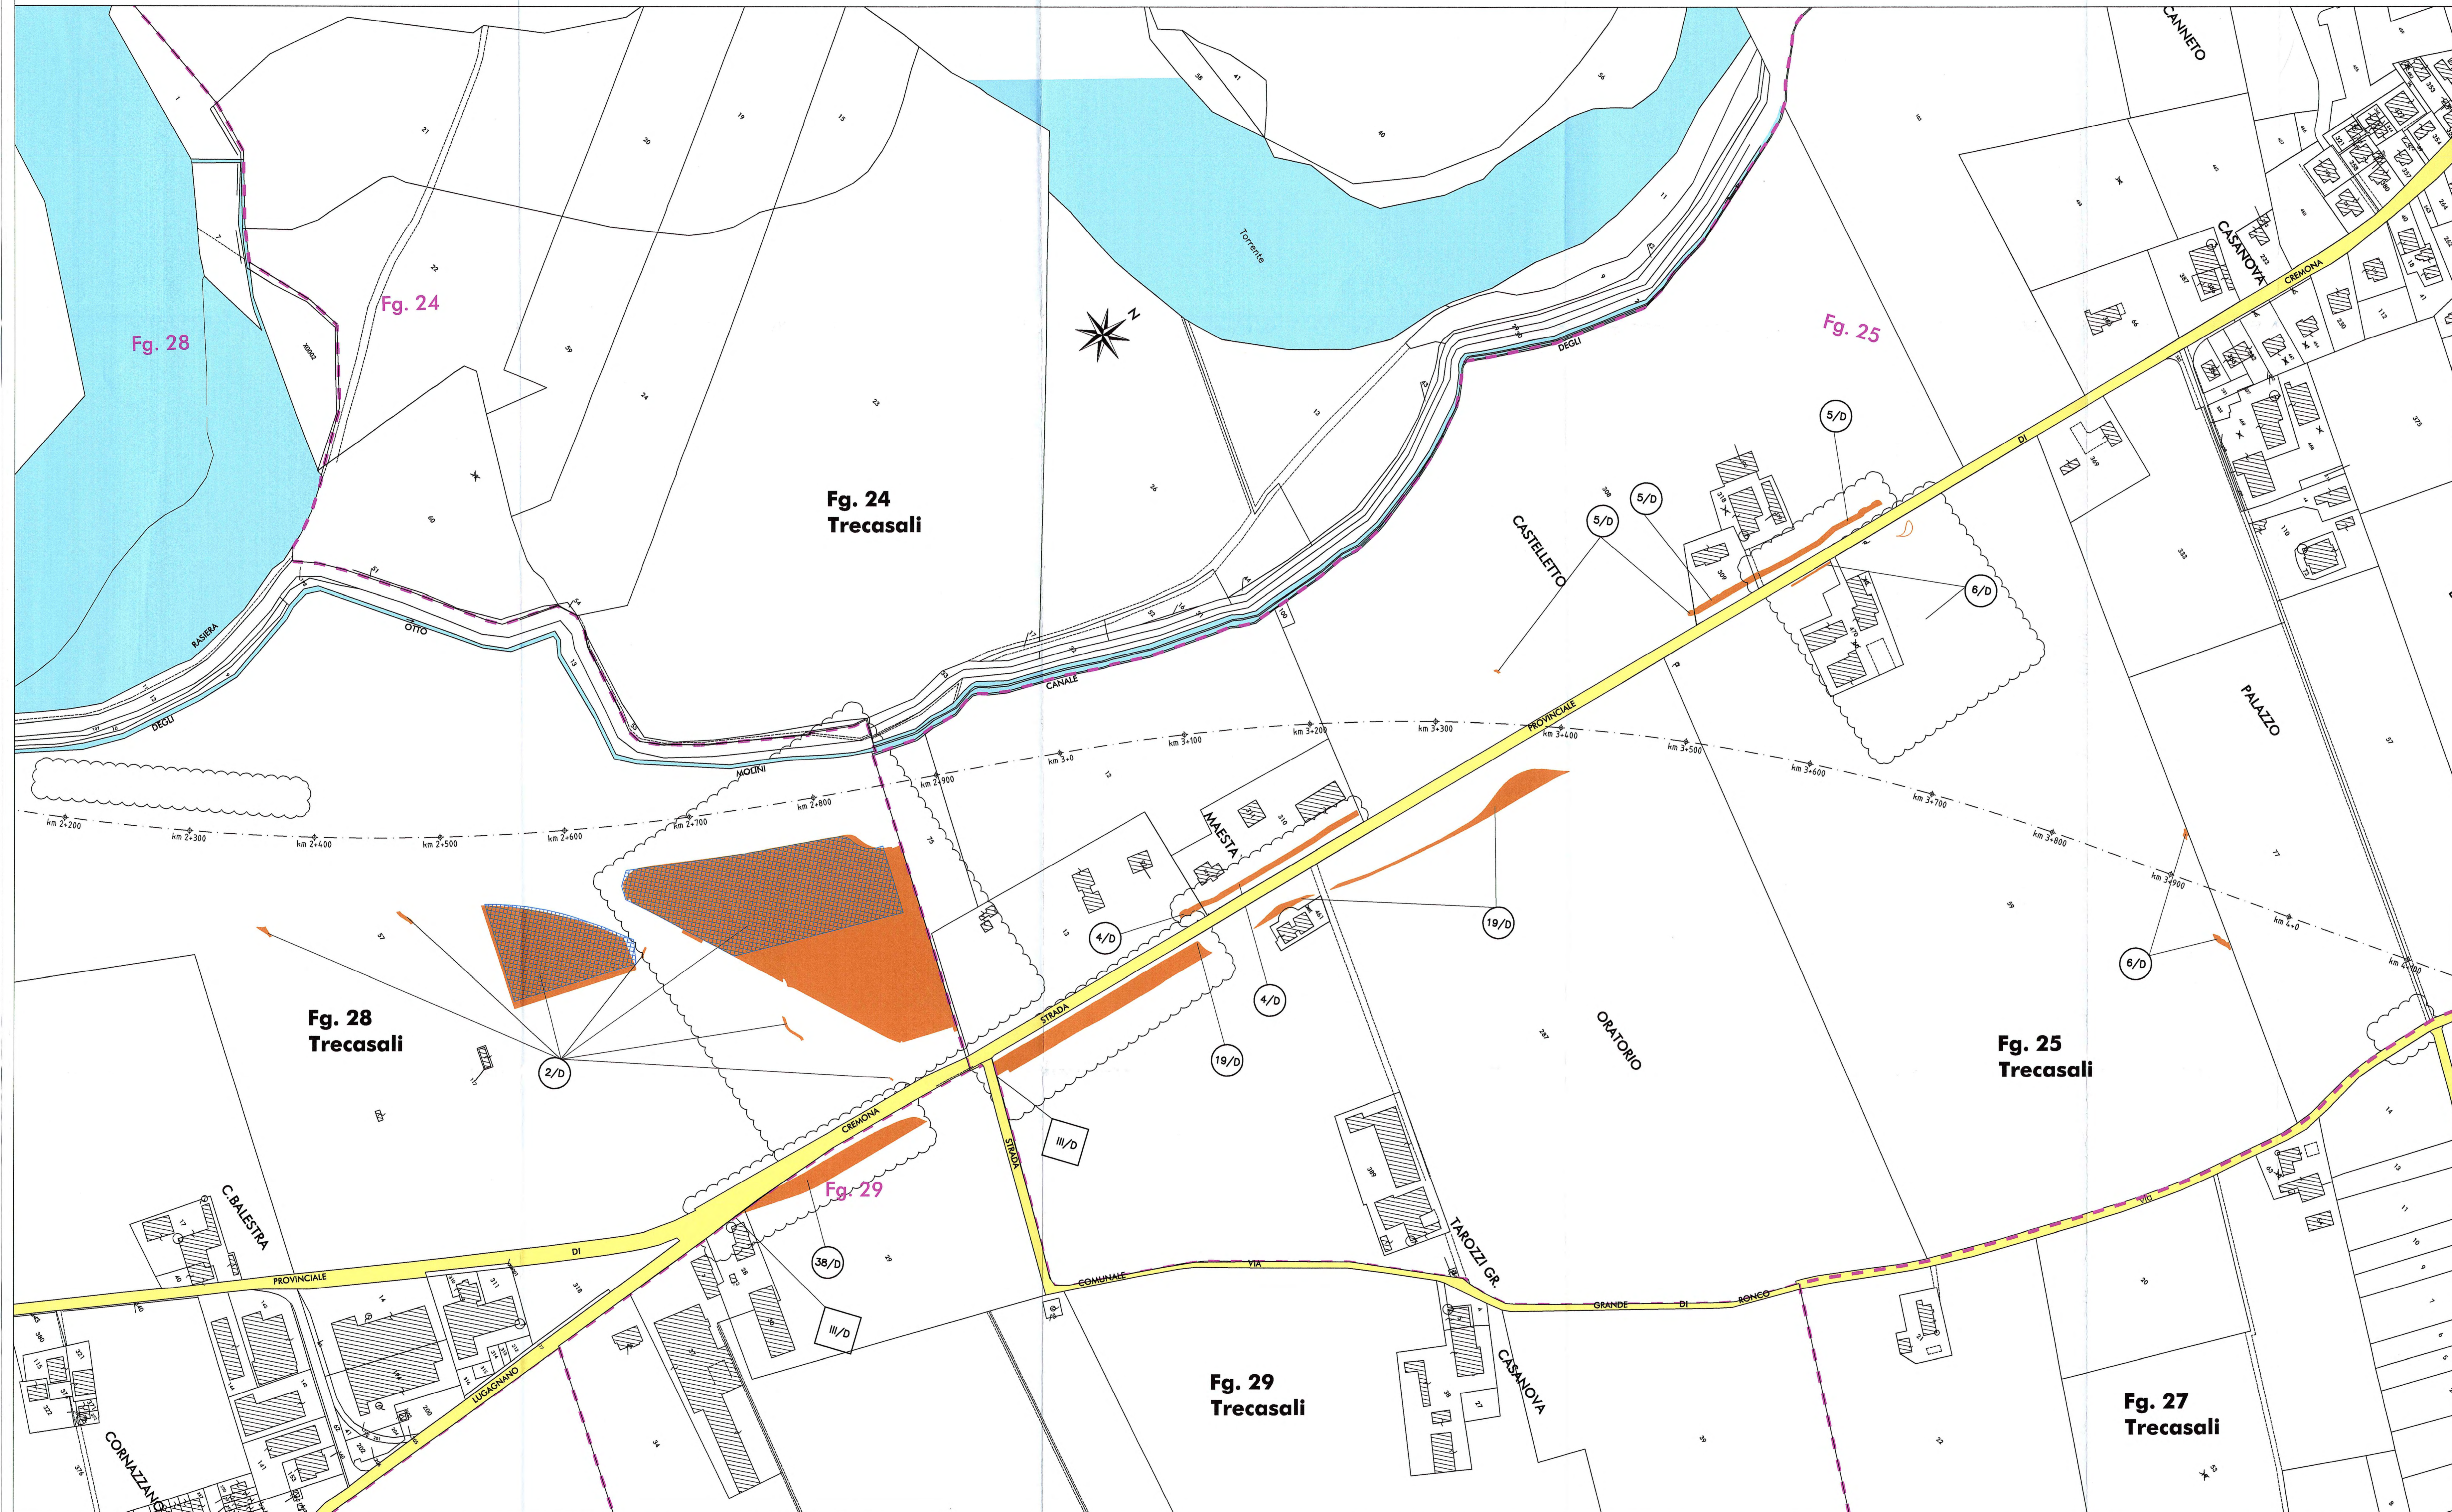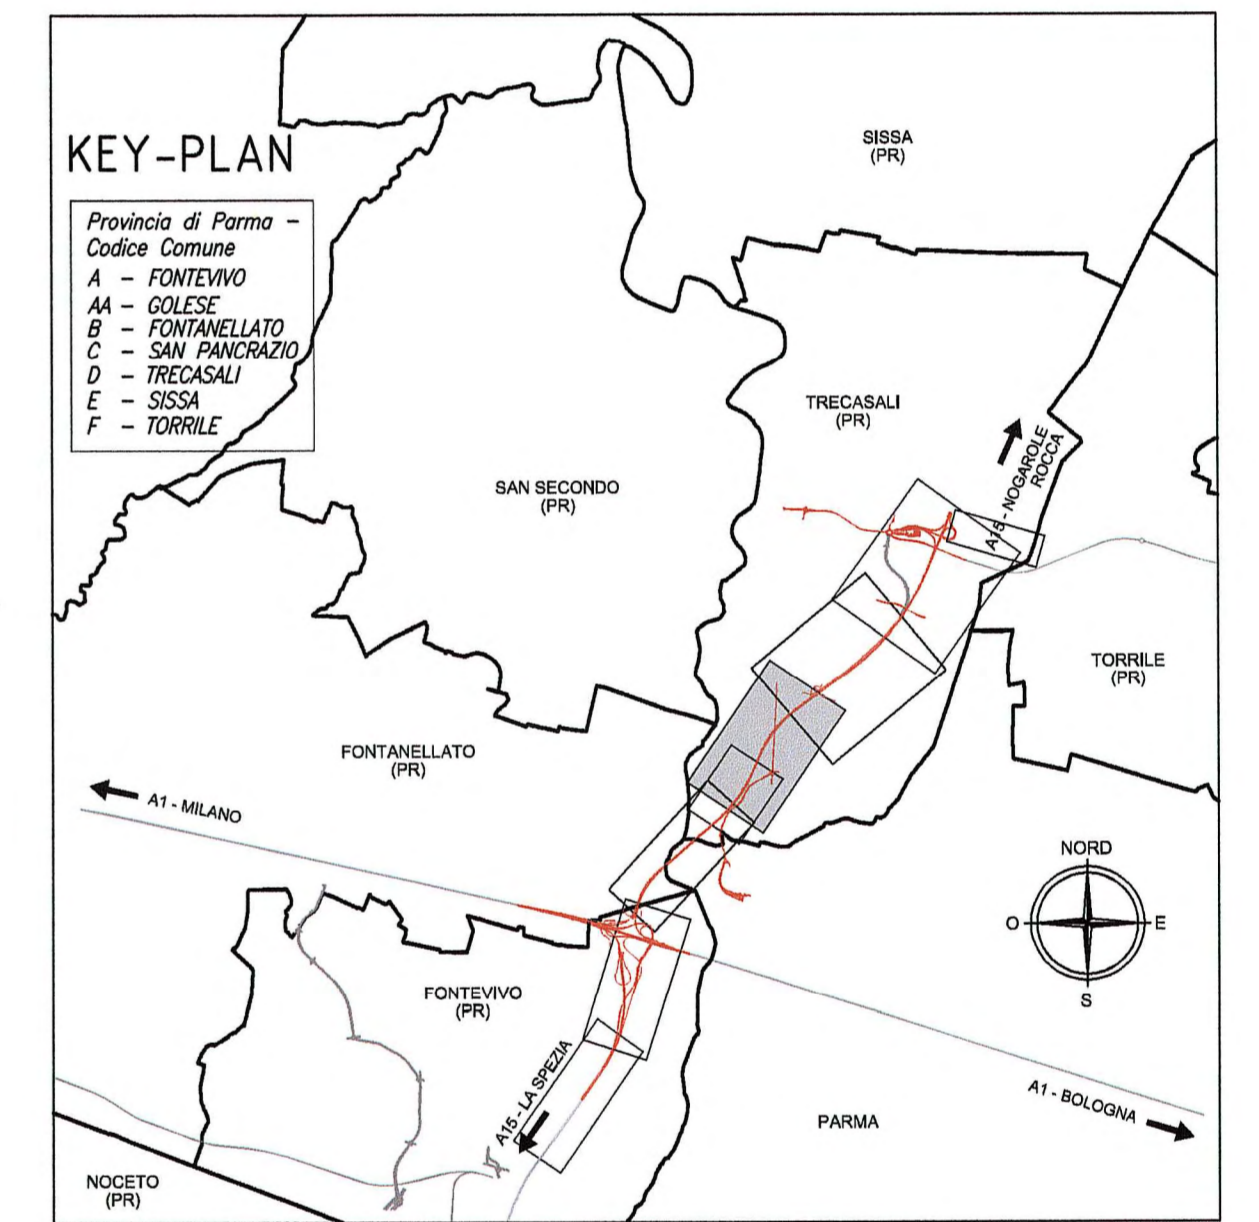

Contributor:

AUTOCAMIONALE DELLA CISA S.p.A.
 Via Camboara 26/A - Frazione Ponte Taro - 43015 NOCETO (PR)

Impresa Esecutrice:

PIZZAROTTI
 FONDATA NEL 1910

PROGETTO ESECUTIVO
 AUTOSTRADA DELLA CISA A15
 RACCORDO AUTOSTRADALE A15/A22
 CORRIDOIO PLURIMODALE TIRRENO-BRENNERO
 RACCORDO AUTOSTRADALE FRA L'AUTOSTRADA DELLA CISA-FONTEVIVO (PR)
 E L'AUTOSTRADA DEL BRENNERO-NOGAROLE ROCCA (VR), I. LOTTO.
 C.U.P. G6180400060008 C.I.G. 307068161E

PROGETTAZIONE DI:
 Impresa PIZZAROTTI & C. S.p.A.
 Il Direttore Tecnico: **Ing. Fabio Nigrelli**
 Il Responsabile di Progetto: **Dot. Ing. Luca Bandanelli**

PROGETTO:
 Ing. Giovanni Maria Cepparotti
 Ordine degli Ingegneri della Provincia di Vittorio Veneto n. 392

CONSULENZA SPECIALISTICA A CURA DI:
 Impresa PIZZAROTTI & C. S.p.A.
 Ing. Pietro Mazzoli
 Ordine degli Ingegneri della Provincia di Parma n. 3581

Titolo Elaborato:
 Asse principale
 Espropri
 Espropri da s.p. nord ponte fiume Taro (km 24371,62) al casello di Treccasali (km 7+150)
 Piano particellare d'esproprio di raffronto PE/PD cantierizzazione - Tav. 1/3
 Data Estimazione Progetto: 18/03/2014
 Scala: 1:2'000

