COLORAZIONI PIANO PARTICELLARE DI RAFFRONTO

- AREE VARIATE IN AGGIUNTA IN P.E.
- AREE VARIATE IN DETRAZIONE IN P.E.
- AREE GIA' CENSITE IN P.D.
- GIALLO – per le strade pubbliche
- CIANO – per i corsi d'acqua

LEGENDA

- CONFINE DI FOGLIO
- CONFINE DI COMUNE
- CONFINE DI PROVINCIA
- CONFINE DI REGIONE
- 10/D — NUMERO DI PIANO/Codice Comune (per i beni immobili alienabili oggetto di occupazione temporanea)
- II/D — NUMERO DI PIANO/Codice Comune (per i beni immobili non alienabili oggetto di occupaz. temporanea)
- km 0+300 — ASSE AUTOSTRADA (CARR.NORD) con progressiva KM

NB: PER ALTRE PARTI PROGETTUALI VEDERE RAFFRONTO SU ELABORATI SPECIFICI

DESCRIZIONE DELLA MODIFICA:
Modifiche per recepimento richieste istruttoria A15 ed a seguito di cambiamenti progettuali.

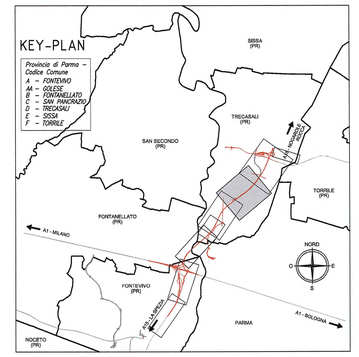

Committente:

AUTOCAMIONALE DELLA CISA S.P.A.
Via Camboara 26/A - Frazione Ponte Taro - 43015 NOCETO (PR)

Impresa Esecutrice:

PIZZAROTTI FONDATA NEL 1910

AUTOSTRADA DELLA CISA A15
RACCORDO AUTOSTRADALE A15/A22
CORRIDOIO PLURIMODALE TIRRENO-BRENNERO
RACCORDO AUTOSTRADALE FRA L' AUTOSTRADA DELLA CISA-FONTEVIVO (PR) E L' AUTOSTRADA DEL BRENNERO-NOGAROLE ROCCA (VR). I LOTTO.

C.U.P. G61B04000060008 | C.I.G. 307068161E

PROGETTO EXECUTIVO

AUTOCAMIONALE DELLA CISA S.p.A.
Il Direttore Tecnico: | Il Responsabile del Procedimento: | Il Presidente:

IMPRESA PIZZAROTTI & C. S.p.A.
Il Direttore Tecnico:
IMPRESA PIZZAROTTI & C. S.p.A.
Il Responsabile di Progetto
Dott. Ing. Luca Bondanelli

Il Geologo: NA

PROGETTAZIONE DI:
PIZZAROTTI FONDATA NEL 1910
A.T.I.: idroesse engineering MANDATARIA | ROCKSOIL S.p.A. MANDANTE | ViA S.r.l. MANDANTE

Il Progettista:
Ing. Fabio Nigrelli
Ordine degli Ingegneri della Provincia di Palermo n. 3581

Coordinatore per la Sicurezza in fase di Progettazione:
Ing. Giovanni Maria Cepparotti
Ordine degli Ingegneri della Provincia di Viterbo n. 392

Consulenza specialistica a cura di: NA

Progettista Responsabile:
Impresa Pizzarotti & C. S.p.A.
Ing. Pietro Mazzoli
Ordine degli ingegneri della Provincia di Parma n. 821

IL Ing. PIETRO MAZZOLI
IMPRESA PIZZAROTTI
ISCRITTO ORDINE INGEGNERI PARMA n.821

Titolo Elaborato:
Asse principale
Espropri
Espropri da sp. nord ponte fiume Taro (km 2+371,82) al casello di Trecasali (km 7+150)
Piano particellare d'esproprio di raffronto PE/PD cantierizzazione - Tav. 2/3

Data Emissione Progetto: 18/03/2014
Scala: 1:2'000

Identif. Elaborato:

ALFA IDENTIFICATIVO	CODICE COMMESSA	LOTTO	FASE	ENTE	AMBITO	CAT. OPERA	ALFA OPERA	PARTE OPERA	TIPO DOC.	ALFA PROGR. DOC.	REVISIONE
	RAAA	1	E	I	AP	ES	03	P	CT	021	C

Rev.	Data	DESCRIZIONE REVISIONE			
C	20/02/2015	Istruttoria A15 e modifica a seguito cambiamenti progettuali	VARANI	NIGRELLI	MAZZOLI
B	02/10/2014	Modifica a seguito cambiamenti progettuali	VARANI	NIGRELLI	MAZZOLI
A	24/07/2014	RIEMISSIONE PROGETTO ESECUTIVO	TESTA	NIGRELLI	MAZZOLI
Rev.	Data	DESCRIZIONE REVISIONE	Redatto	Controllato	Approvato

IL PRESENTE DISEGNO NON PUÒ ESSERE COPIATO, RIPRODOTTO O ALTRIMENTI PUBBLICATO, IN TUTTO O IN PARTE, SENZA IL CONSENSO SCRITTO DELLA PROPRIETÀ DELLA S.p.A. CHE CITERÀ NEI SUOI CONFRONTI OGNI RESPONSABILE PER PERDURANTE E DANNI DI LEGGE.
THIS DRAWING AND ITS DESIGN CONTENT SHALL NOT BE COPIED, REPRODUCED OR OTHERWISE MADE PUBLIC BY ANY MEANS WITHOUT THE WRITTEN CONSENT OF THE PROPRIETOR OF AUTOCAMIONALE DELLA CISA S.p.A., WHO CLAIMS ITS RIGHTS AS PROVIDED BY LAW.