

COLORAZIONI PIANO PARTICELLARE DI RAFFRONTO


- AREE VARIATE IN AGGIUNTA IN P.E.
- AREE VARIATE IN DETRAZIONE IN P.E.
- AREE GA' CENSITE IN P.D.
- CHIALLO - per le strade pubbliche
- CHIANO - per i corsi d'acqua

LEGENDA

- CONFINE DI FOGLIO
- CONFINE DI COMUNE
- CONFINE DI PROVINCIA
- CONFINE DI REGIONE
- NUMERO DI PIANO/Codice Comune (per i beni immobili alienabili oggetto di occupazione temporanea)
- NUMERO DI PIANO/Codice Comune (per i beni immobili non alienabili oggetto di occupaz. temporanea)
- ASSE AUTOSTRADA (CARR.NORD) con progressiva KM

NB: PER ALTRE PARTI PROGETTUALI VEDERE RAFFRONTO SU ELABORATI SPECIFICI

DESCRIZIONE DELLA MODIFICA:
 Modifiche per recepimento richieste istruttoria A15 ed a seguito di cambiamenti progettuali.

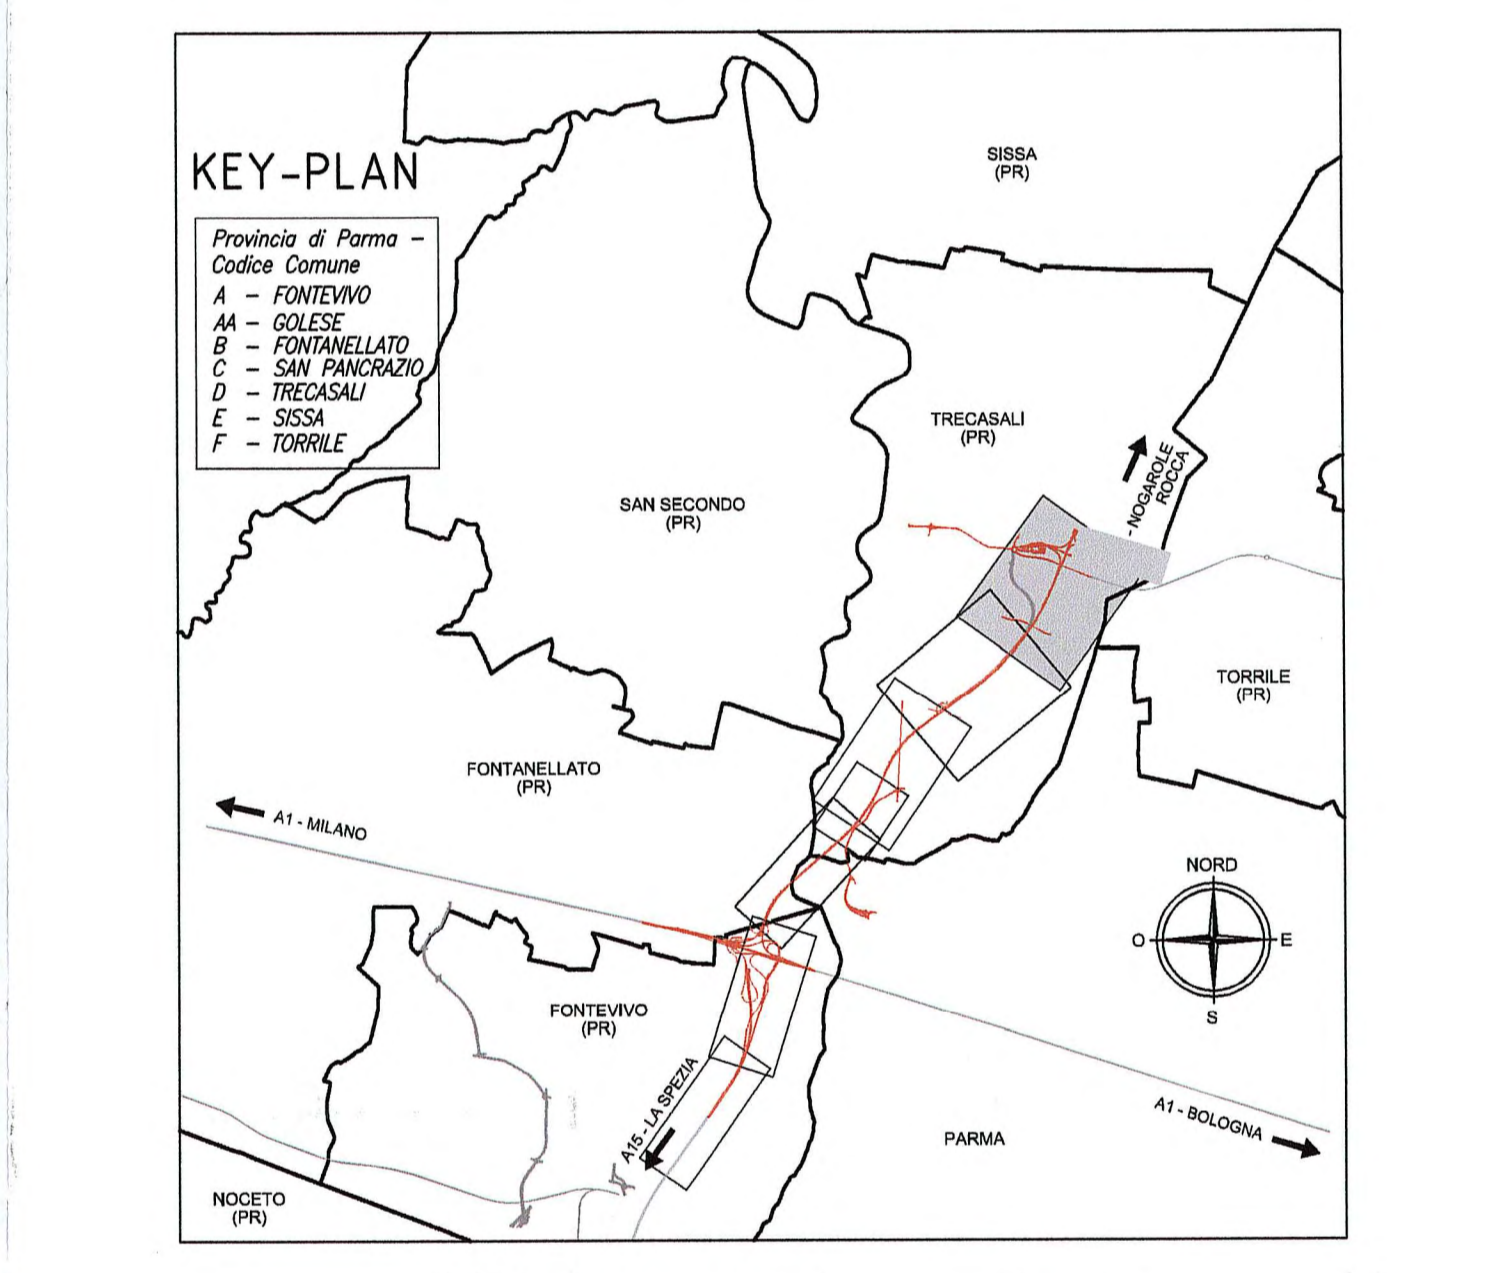

Autocomitoriale della CISA S.p.A.
 Via Cambora 26/A - Frazione Ponte Taro - 43015 NOCETO (PR)

PIZZAROTTI
 FONDATA NEL 1910

PROGETTO ESECUTIVO

Autocomitoriale della CISA S.p.A.
 Il Direttore Tecnico: **PRESA PIZZAROTTI & C. S.p.A.**
 Il Responsabile del Progetto: **Ing. Luca Bondanelli**

PIZZAROTTI
 FONDATA NEL 1910

idreosse **rock soil** **VIA**

ATA: idreosse rock soil VIA

Il Progettista:
 Ing. Fabio Nigrelli
 Ordine degli Ingegneri della Provincia di Palermo n. 3581

Il Coordinatore per la Sicurezza in Fase di Progettazione:
 Ing. Giovanni Maria Cepparotti
 Ordine degli Ingegneri della Provincia di Viterbo n. 392

Consulenza specialistica a cura di:
 NA

Progettista Responsabile:
 Ing. Pietro Mazzioli
 Ordine degli Ingegneri della Provincia di Palermo n. 221

Titolo Elaborato: **Asse principale**

Espropri

Espropri da sp. nord ponte fiume Taro (km 2+371,82) al casello di Treccasali (km 7+150)
 Piano particolare d'esproprio di raffronto PE/ID cantierizzazione - Tav. 3/3

Data Edizione Progetto: 18/03/2014

Scale: 1:2'000

NO	DESCRIZIONE	DATA	STATO
1	PROGETTO	18/03/2014	IN ATTO
2	MODIFICHE		
3	REVISIONI		