

COLORAZIONI PIANO PARTICELLARE DI RAFFRONTO



- AREE VARIATE IN AGGIUNTA IN P.E. (Orange)
- AREE VARIATE IN DETRAZIONE IN P.E. (Blue hatched)
- AREE GIÀ CENSITE IN P.D. (Brown hatched)
- GIALLO - per le strade pubbliche (Yellow)
- CIANO - per i corsi d'acqua (Cyan)

LEGENDA

- CONFINI DI FOGLIO
- - - CONFINI DI COMUNE
- CONFINI DI PROVINCIA
- CONFINI DI REGIONE
- 10/D NUMERO DI PIANO/Codice Comune (per i beni immobili alienabili oggetto di occupazione temporanea)
- II/D NUMERO DI PIANO/Codice Comune (per i beni immobili non alienabili oggetto di occup. temporanea)
- ASSE AUTOSTRADALE (CARR.NORD) con progressiva KM

NB: PER ALTRE PARTI PROGETTUALI VEDERE RAFFRONTO SU ELABORATI SPECIFICI

DESCRIZIONE DELLA MODIFICA:
 Modifiche per recepimento richieste istruttoria A15 ed a seguito di cambiamenti progettuali.

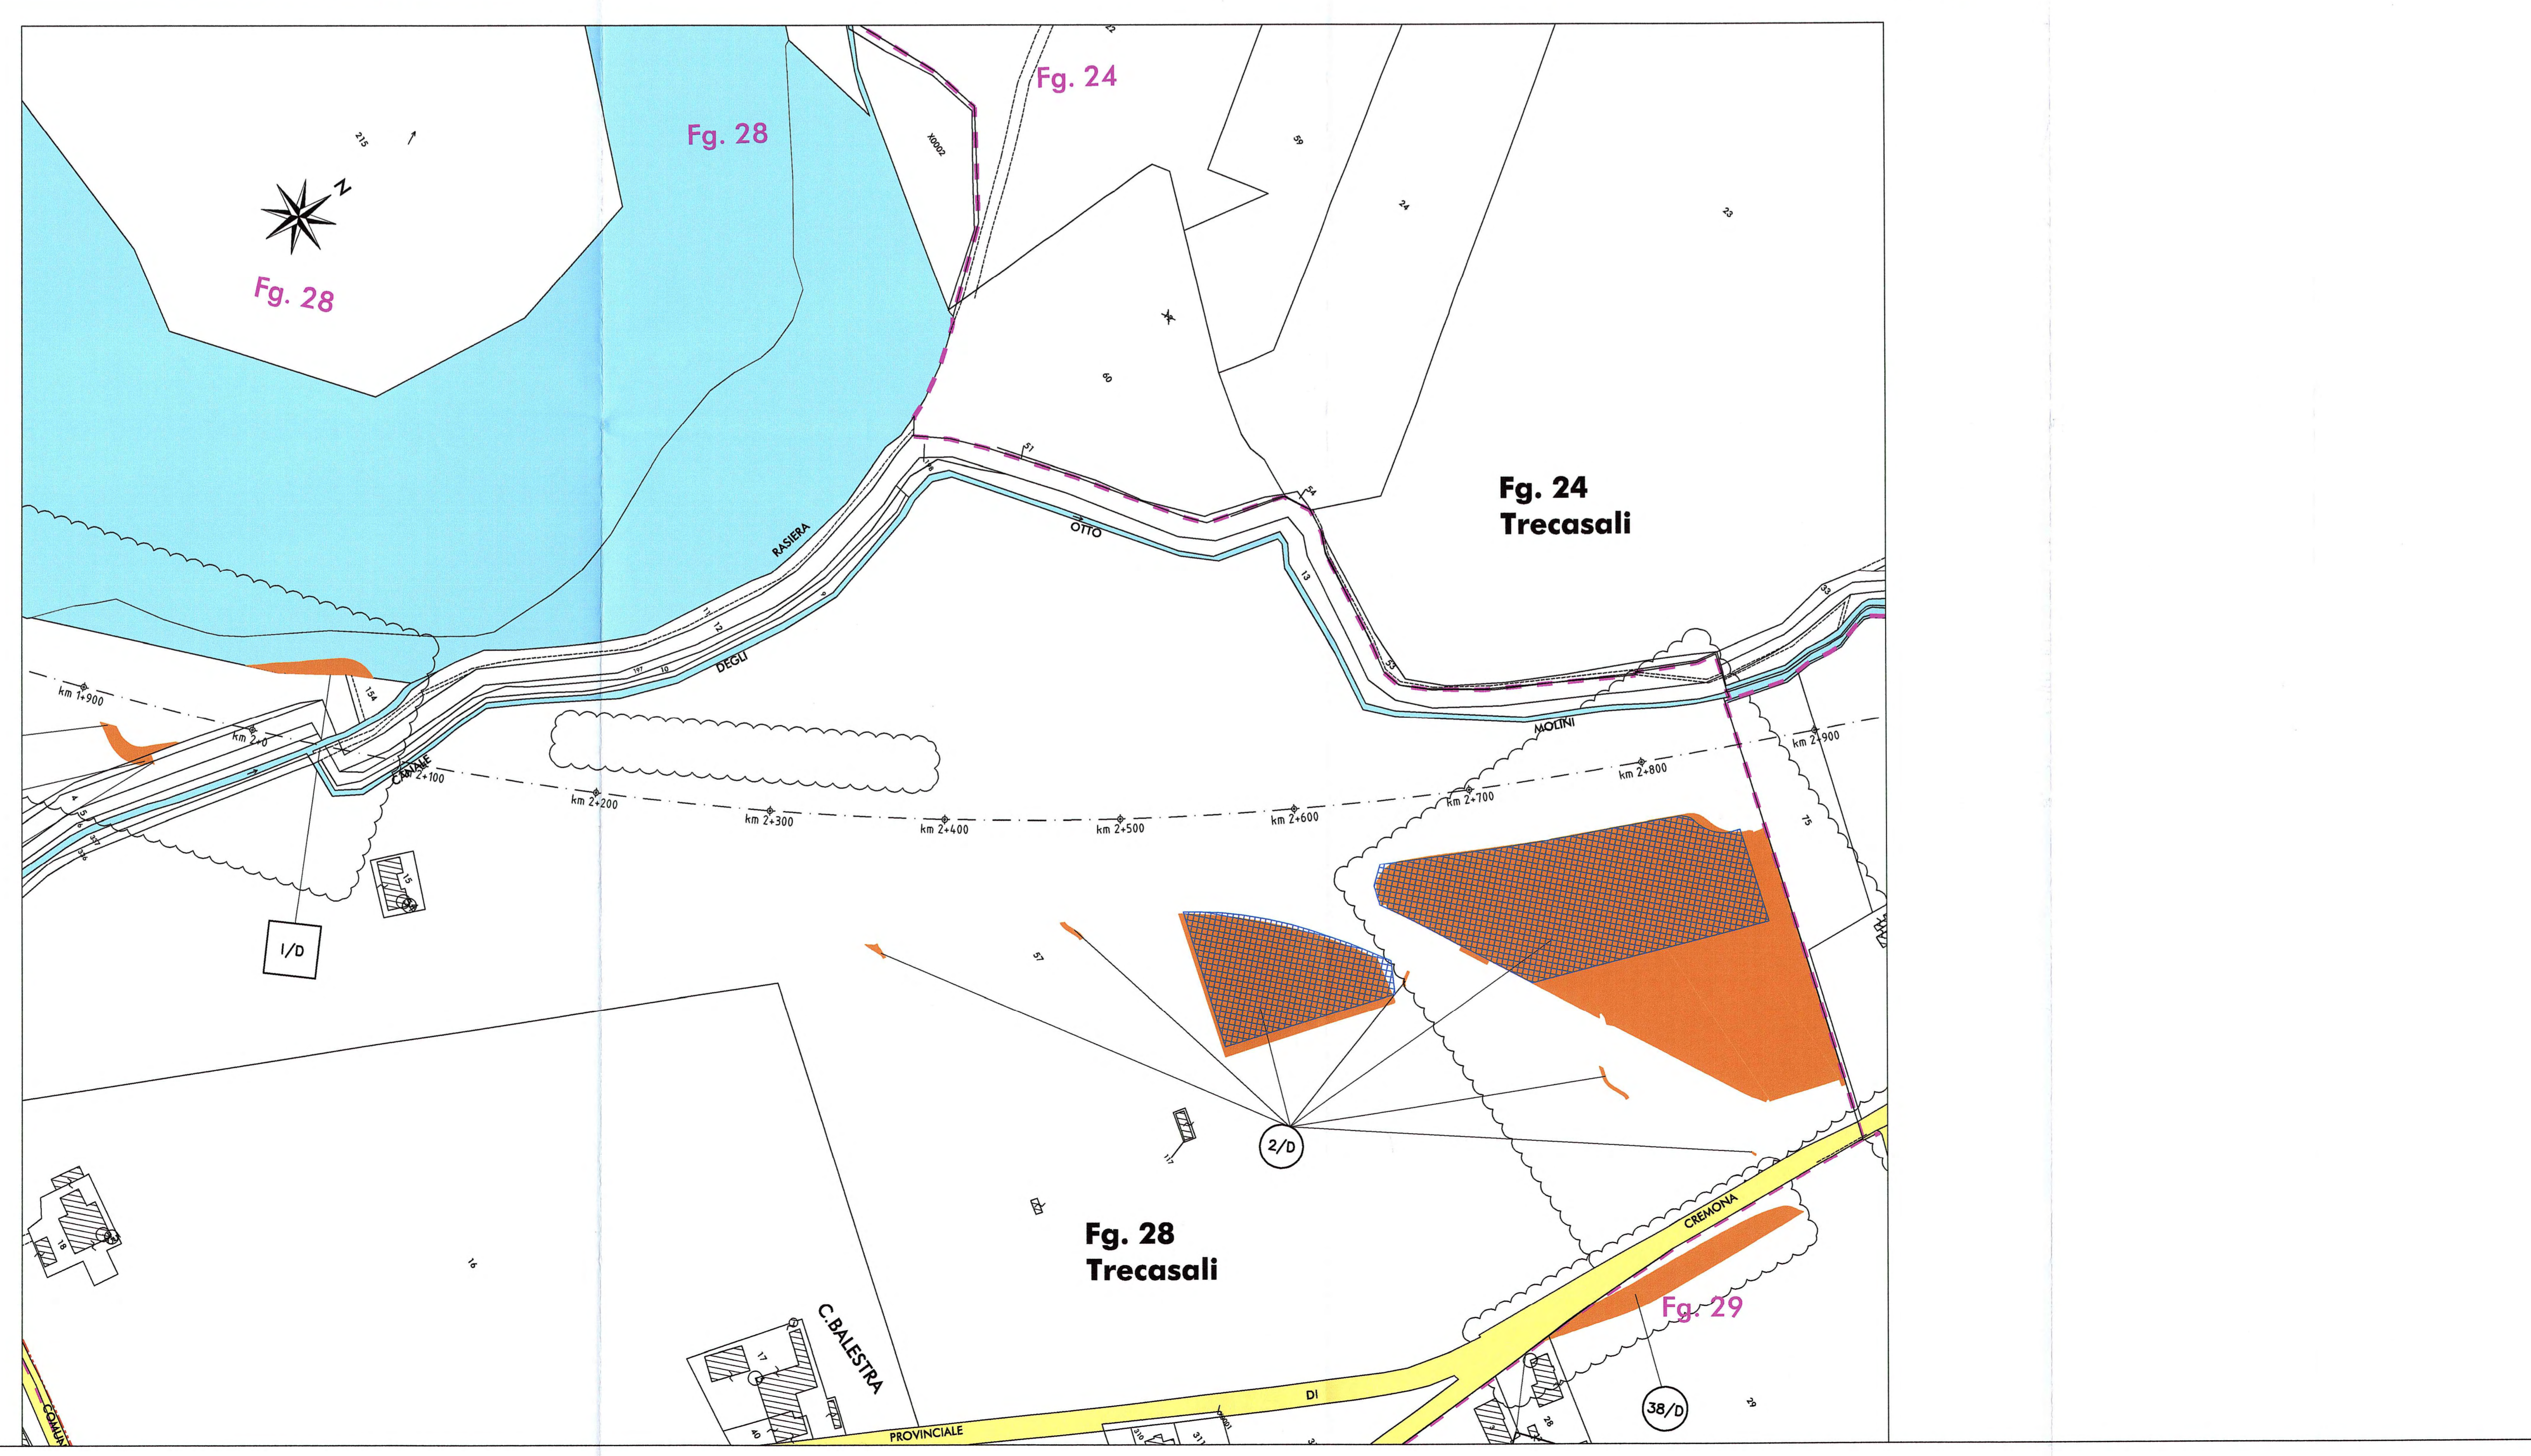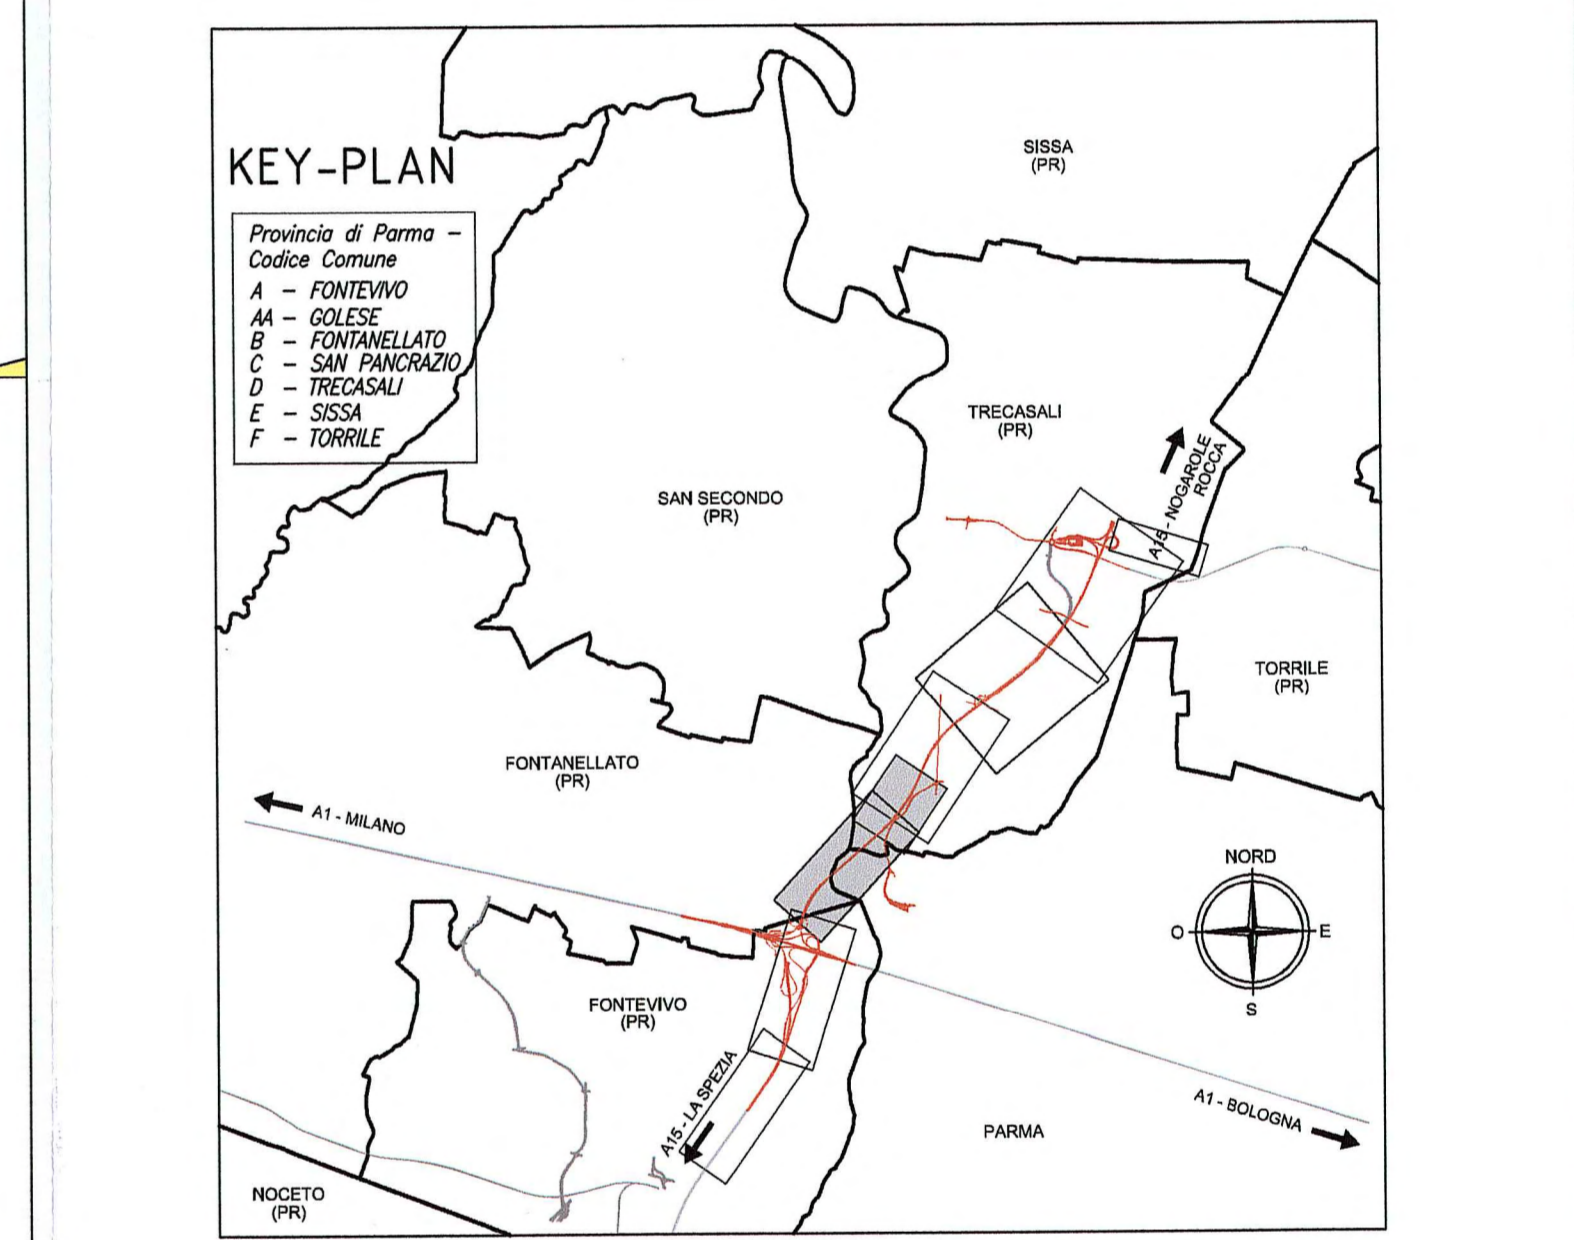

Comitente: **AUTOCAMIONALE DELLA CISA S.p.A.**
 Via Combaro 26/A - Frazione Ponte Taro - 43015 NOCETO (PR)

Impresa Esecutrice: **PIZZAROTTI**
 FONDATA NEL 1910

**RACCORDO AUTOSTRADALE A15/A22
 CORRIDOIO PLURIMODALE TIRRENO-BRENNERO
 RACCORDO AUTOSTRADALE FRA L'AUTOSTRADA DELLA CISA-FONTEVIVO (PR)
 E L'AUTOSTRADA DEL BRENNERO-NOGAROLE ROCCA (VR). I LOTTO.**
 C.U.P. G6180400060008 C.I.G. 307068161E

PROGETTO ESECUTIVO

AUTOCAMIONALE DELLA CISA S.p.A. Il Responsabile Procedimenti: Il Presidente:

IMPRESA PIZZAROTTI & C. S.p.A. Il Geologo: NA
 IMPRESA PIZZAROTTI & C. S.p.A. Il Responsabile di Progetto: Don. Ing. Luca Bonaventura

PROGETTAZIONE DI: **PIZZAROTTI** FONDATA NEL 1910 Il Progettista: Ing. Fabio Nigrelli
 Ordine degli Ingegneri della Provincia di Parma n. 3581
 Coordinatore per la Sicurezza in fase di Progettazione: Ing. Giovanni Maria Cepparotti
 Ordine degli Ingegneri della Provincia di Viterbo n. 392

A.T.A.: **idrosse** **rocksoil** **VIA** Ordine degli Ingegneri della Provincia di Viterbo n. 392

Consulenza specialistica e cure di: NA Progettista Responsabile Integrazione Progettazioni Specialistiche: **Ing. PIETRO MAZZOLI**
 IMPRESA PIZZAROTTI & C. S.p.A.
 Ing. Pietro Mazzoli
 Ordine degli Ingegneri della Provincia di Parma n. 3581

Titolo Elaborato: **Asse principale Espropri** Data Emisione Progetto: 18/03/2014
 Espropri dal km 0+405,78 al km 2+371,62 Scale: 1:2'000
 Piano particolare d'esproprio di raffronto PE/DP cantierizzazione

NO	DESCRIZIONE	DATA	STATO	APP	ES	OP	PR	OT	OC	OR
1	RAAA	1	E	1	AP	ES	02	P	CT	004