

- AREE VARIATE IN AGGIUNTA IN P.E. GIALLO - per le strade pubbliche
- AREE VARIATE IN DETRAZIONE IN P.E. CIANO - per i corsi d'acqua
- AREE GA' CENSITE IN P.D.

LEGENDA


- CONFINE DI FOGLIO
- CONFINE DI COMUNE
- CONFINE DI PROVINCIA
- CONFINE DI REGIONE

- 10/D NUMERO DI PIANO/Codice Comune (per i beni immobili espropriati o asserviti)
- II/D NUMERO DI PIANO/Codice Comune (per i beni immobili non espropriati o asserviti)

--- ASSE AUTOSTRADA (CARR.NORD) con progressiva KM km 0+300

NR. PER ALTRE PARTI PROGETTUALI VEDERE RAFFRONTO SU ELABORATI SPECIFICI

DESCRIZIONE DELLA MODIFICA:
Modifiche per recepimento richieste istruttoria A15

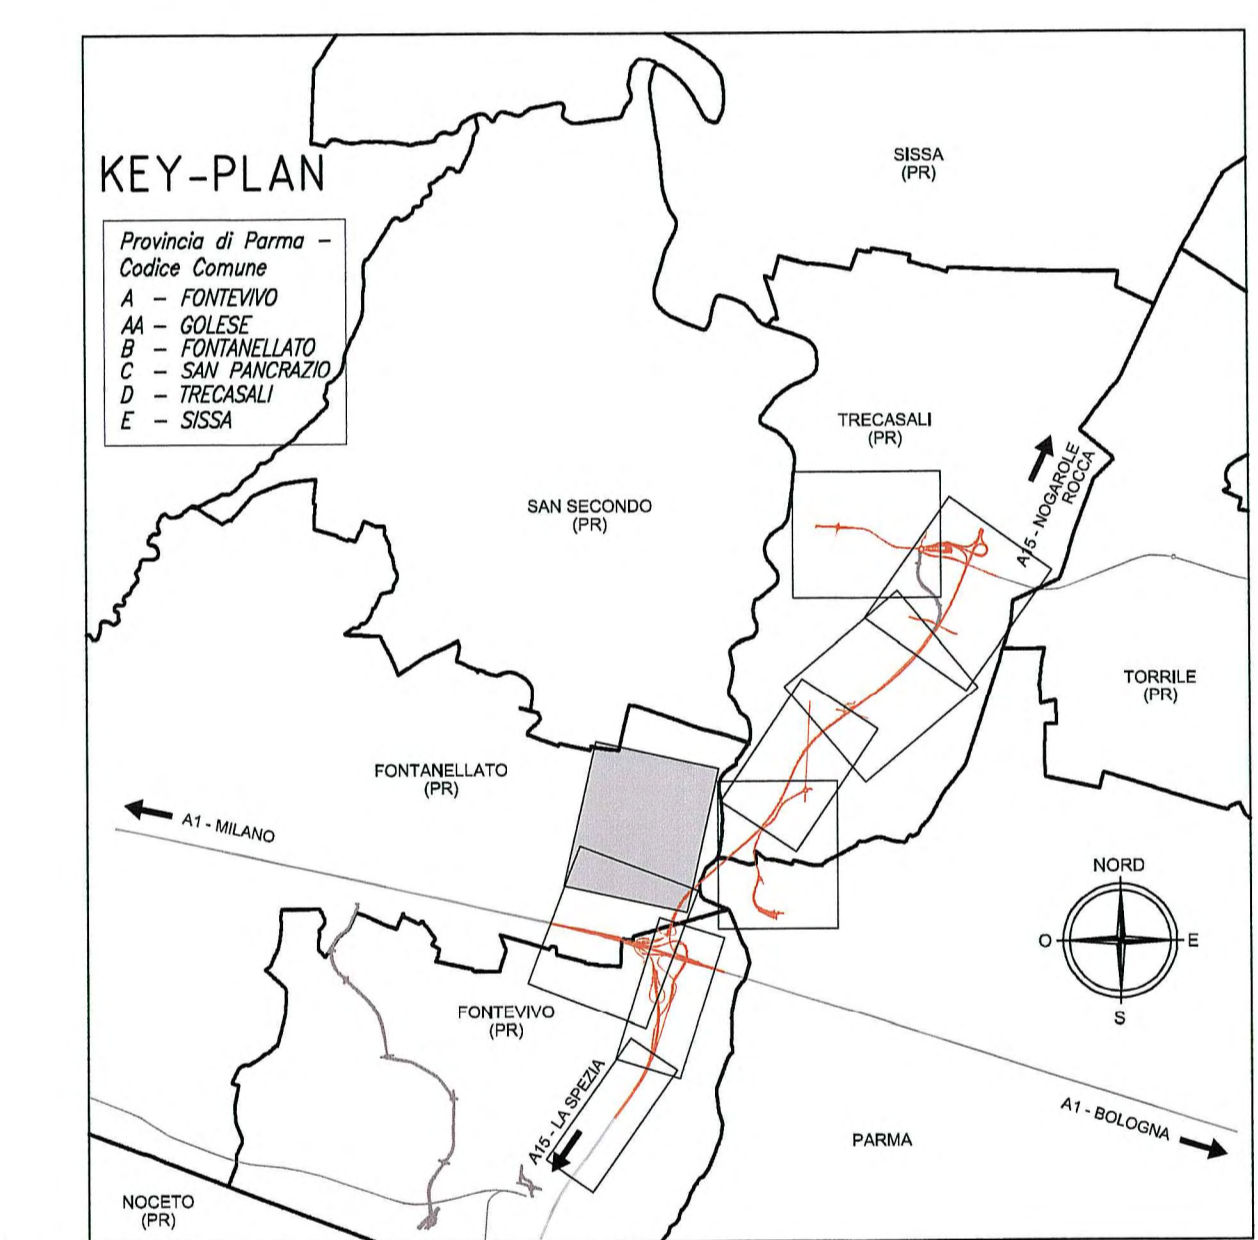

Autocomitoriale della CISA S.p.A.
Via Combaora 26/A - Frazione Ponte Taro - 43015 NOCETO (PR)

Impresa Esecutrice: **PIZZAROTTI** FONDATA NEL 1910

Autostada della CISA A15 RACCORDO AUTOSTRADALE A15/A22 CORRIDOIO PLURIMODALE TIRRENO-BRENNERO RACCORDO AUTOSTRADALE FRA L'AUTOSTRADA DELLA CISA-FONTEVIVO (PR) E L'AUTOSTRADA DEL BRENNERO-NOGAROLE ROCCA (VR). I LOTTO.
C.U.P. G61B0400060008 C.I.G. 307068161E

PROGETTO ESECUTIVO

Autocomitoriale della CISA S.p.A. Il Direttore del Procedimento: Il Progettista:

IMPRESA PIZZAROTTI s.p.a. - Direzione Tecnica Risparmio e Progetto - Dat. Ing. Luca Bondanelli

PROGETTAZIONE DI: **PIZZAROTTI** FONDATA NEL 1910

PROGETTISTA: Ing. Fabio Nigrelli
Ordine degli Ingegneri della Provincia di Parma n. 3581
Coordinatore per la Sicurezza in base al Progetto:

ATA: **idrosse** **ROCKSOIL** **VIA**

Consulenza specialistica a cura di: **PIZZAROTTI**

Progettista Responsabile: Ing. **PIETRO MAZZOLI**
Impresa Pizzarotti & C. **SIMBONA PIZZAROTTI**
Ing. Pietro Mazzoli **BISOTTO CRONIN**
INGEGNERI PARMA n.821
Ordine degli Ingegneri della Provincia di Parma n. 821

Titolo Elaborato: Asse principale
Espropri
Espropri dal km +2+350 a spalla sud ponte fiume Taro (km 0+450,78)
Piano particellare d'esproprio di raffronto PE/PD interferenze - Tav. 3/3

Data Emisione Progetto: 18/03/2014
Scala: 1:2000

NO. DESCRIZIONE	COSE CENSITE	LOTTO	FILE	DATE	ANNO	DEL. OPERA	NO. OPERA	PAESE OPERA	PRO. SOC.	NO. PROG. SOC.	PROV. SOC.
1	RAAA	1	E	1	AP	ES	OT	P	CT	009	B