

**COLORAZIONI PIANO PARTICELLARE DI RAFFRONTO**

- AREE VARIE IN AGGIUNTA IN P.E. (Orange)
- AREE VARIE IN DETRAZIONE IN P.E. (Blue hatched)
- AREE GIÀ CENSITE IN P.D. (Brown)
- GIALLO - per le strade pubbliche
- CIANO - per i corsi d'acqua

**LEGENDA**


- CONFINI DI FOGLIO
- - - CONFINI DI COMUNE
- CONFINI DI PROVINCIA
- CONFINI DI REGIONE

(10/D) NUMERO DI PIANO/Codice Comune (per i beni immobili alienabili oggetto di occupazione temporanea)  
 (11/D) NUMERO DI PIANO/Codice Comune (per i beni immobili non alienabili oggetto di occupazione temporanea)

--- ASSE AUTOSTRADA (CARRARO) con progressiva KM

NR. PER ALTRE PARTI PROGETTUALI VEDERE RAFFRONTI SU ELABORATI SPECIFICI

**DESCRIZIONE DELLA MODIFICA:**  
 Modifiche per recepimento richieste istruttoria A15 ed a seguito di cambiamenti progettuali.

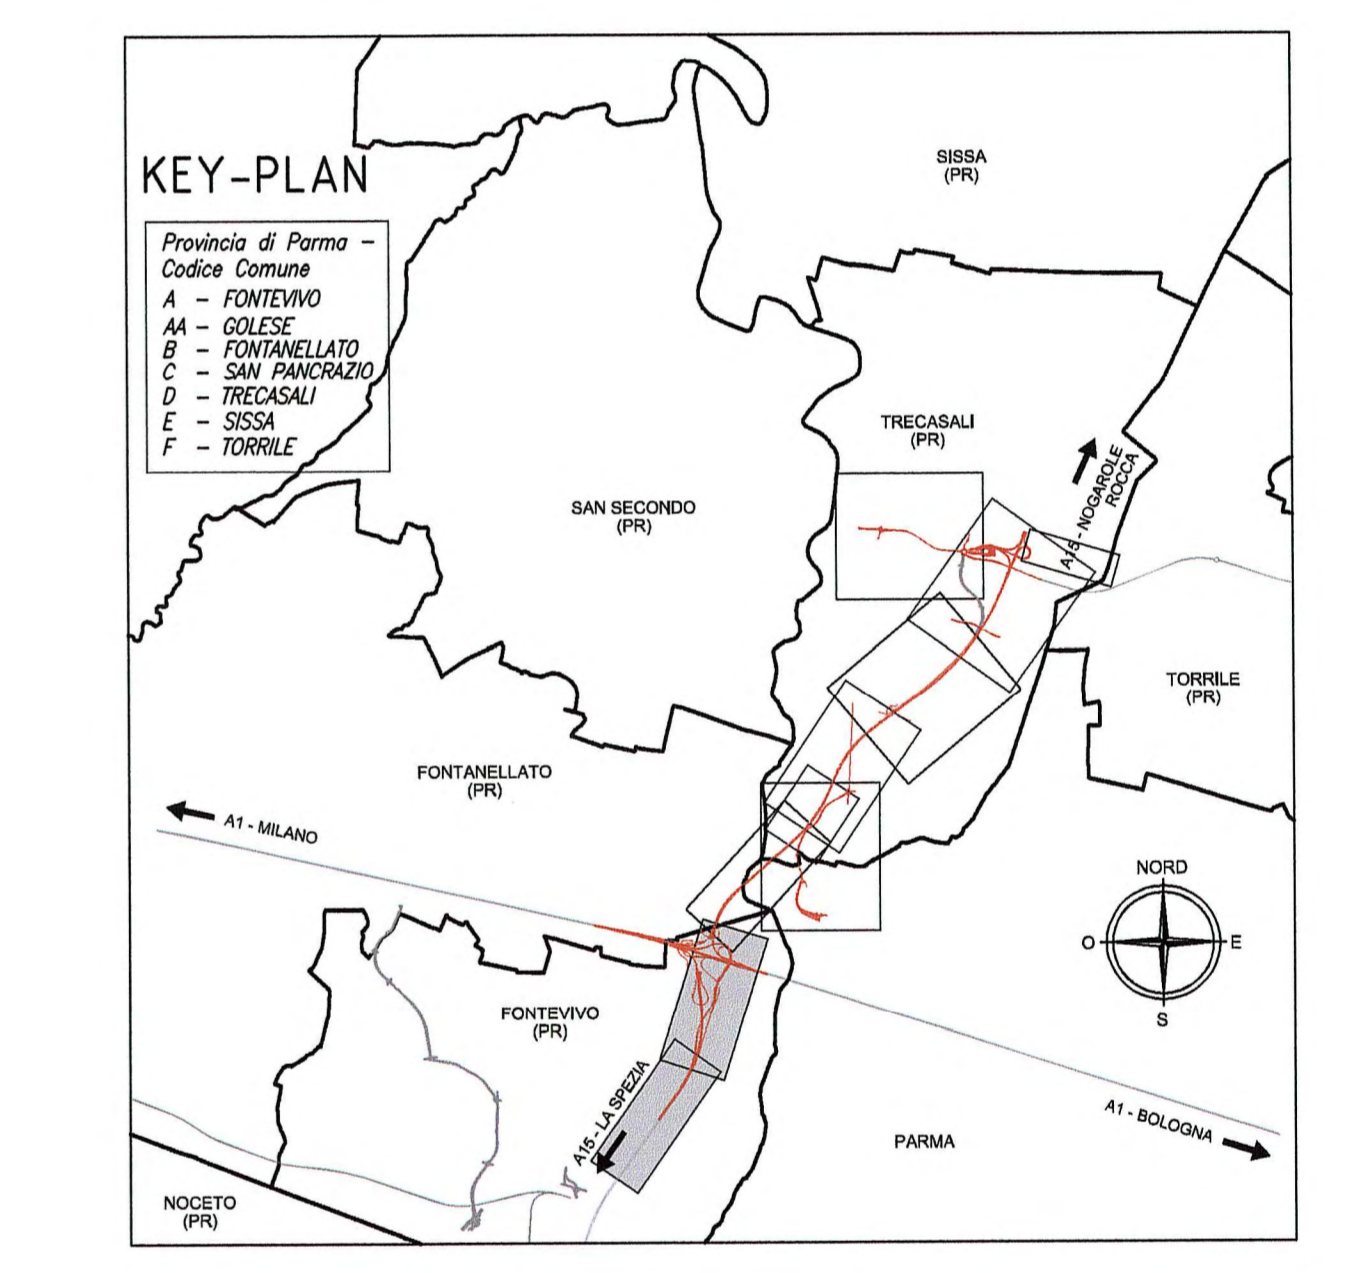

Autocomitente: **AUTOCAMIONALE DELLA CISA S.p.A.**  
 Via Combaro 26/A - Frazione Ponte Taro - 43015 NOCETO (PR)

Impresa Esecutrice: **PIZZAROTTI**  
 FONDATA NEL 1918

**PROGETTO ESECUTIVO**

AUTOSTRADA DELLA CISA A15  
 RACCORDO AUTOSTRADALE A15/A22  
 CORRIDOIO PLURIMODALE TIRRENO-BRENNERO  
 RACCORDO AUTOSTRADALE FRA L'AUTOSTRADA DELLA CISA-FONTEVIVO (PR)  
 E L'AUTOSTRADA DEL BRENNERO-NOGAROLE ROCCA (VR) - I LOTTO.  
 C.U.P. G61B04000060008 C.I.G. 307068161E

Il Direttore Tecnico: **IMPRESA PIZZAROTTI & C. s.p.a.**  
 Il Responsabile di Progetto: **Dot. Ing. Luca Bondanelli**

Il Geologo: **NA**

Il Progettista: **PIZZAROTTI**  
 Ordine degli Ingegneri della Provincia di Parma n. 3581  
 Coordinatore per la Sicurezza in fase di Progettazione: **ING. PIETRO MAZZOLI**  
 Impresa Pizzarotti & C. s.p.a. - **PIETRO MAZZOLI**  
 INGEGNERI PARMA n. 821

Consulenza specialistica a cura di: **idreosse**, **ROCKSOIL**, **VIA**

Titolo Elaborato: **Asse principale**  
 Espropri dal km -2+350 a spalla sud ponte fiume Taro (km 0+450,78)  
 Piano particellare d'esproprio di raffronto PE/PD cantierizzazione

Data Elaborazione: **18/03/2014**  
 Scala: **1:2'000**

STATO	DATA	OPERAZIONE	OPERATORE
1	18/03/2014	ELABORAZIONE	PIZZAROTTI
2	20/03/2014	VERIFICA	PIZZAROTTI
3	24/03/2014	APPROVAZIONE	PIZZAROTTI