
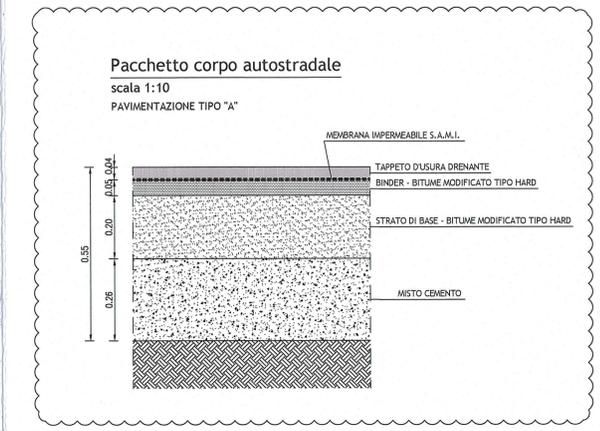




SEZIONE "A-A" - scala 1:50
PIANTA PARETE INTERNA

SEZIONE "B-B" - scala 1:50
PIANTA PARETE ESTERNA

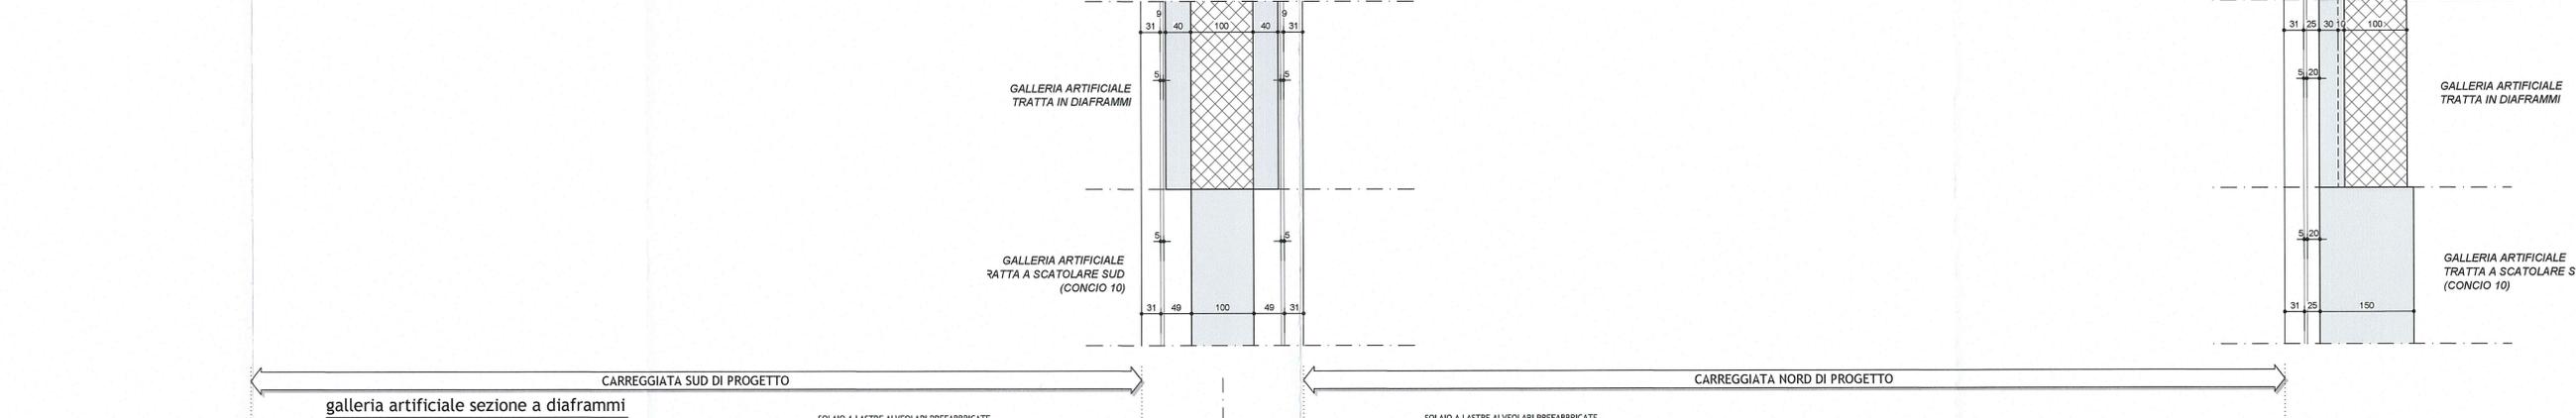

NOTA BENE
- PER LE CARATTERISTICHE DEI MATERIALI STRUTTURALI SI RIMANDA ALL'ELABORATO SPECIFICO: RAAA1ERAPGA01GSP001

DESCRIZIONE DELLA MODIFICA
MODIFICA PAVIMENTAZIONE IDRAULICA E DETTAGLI

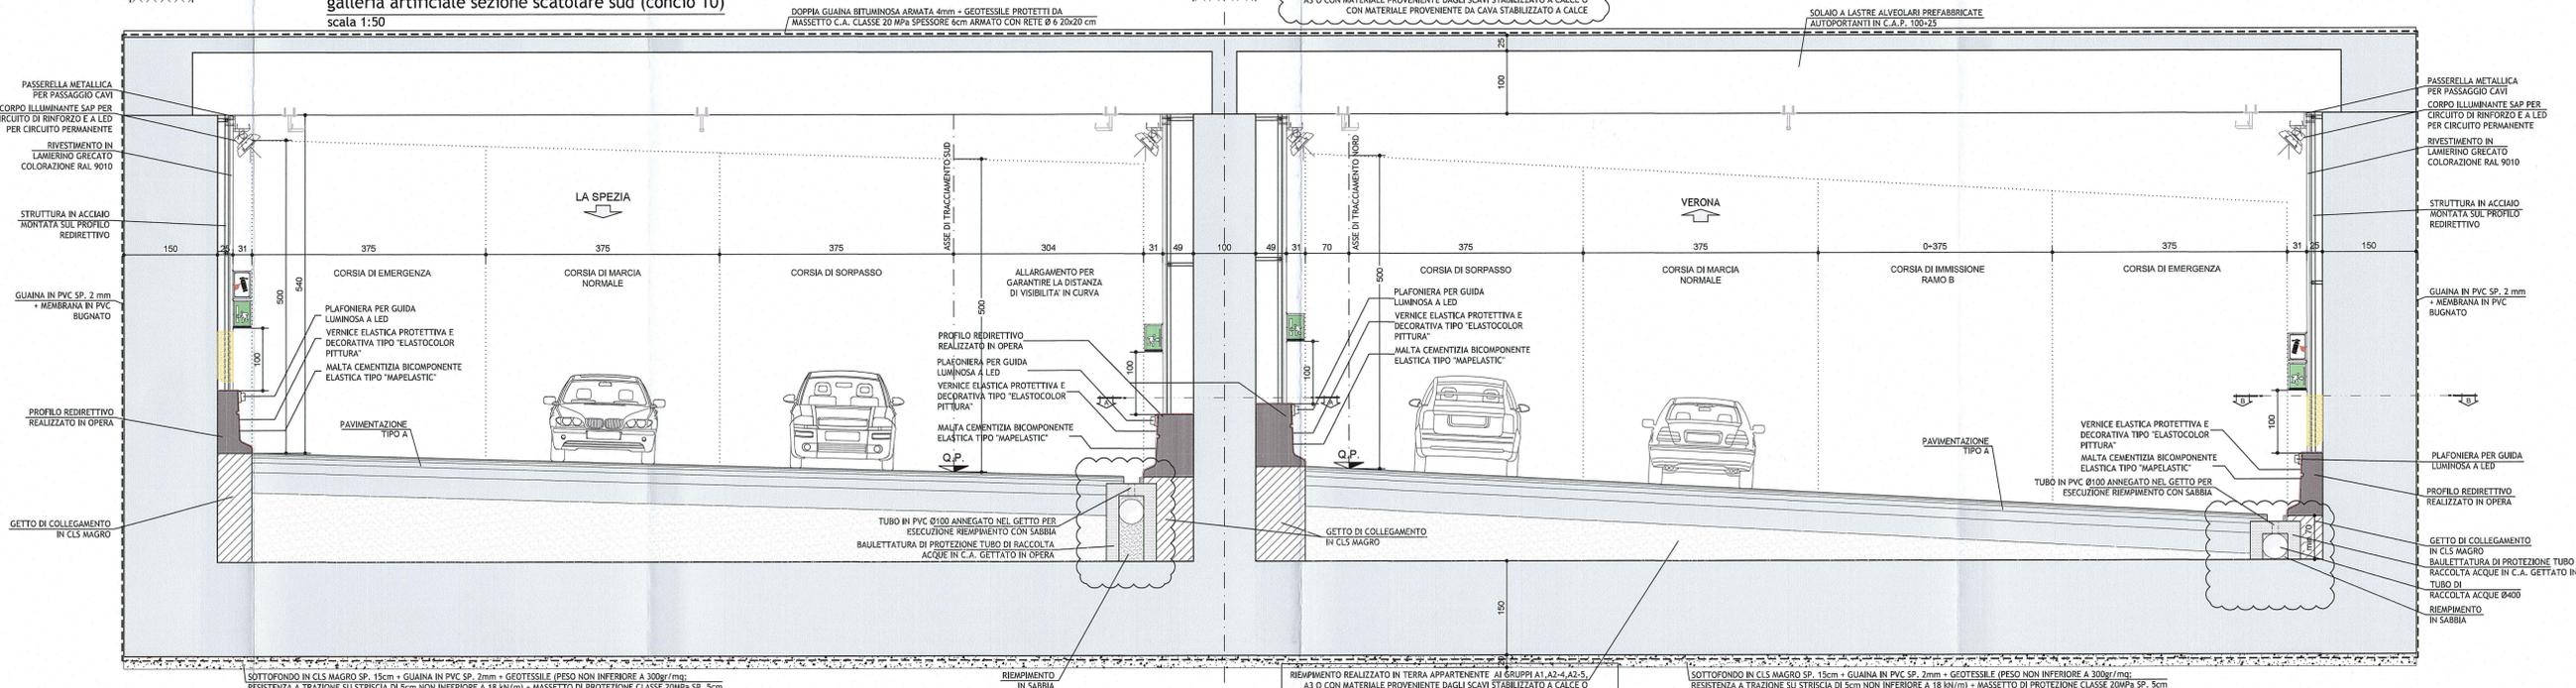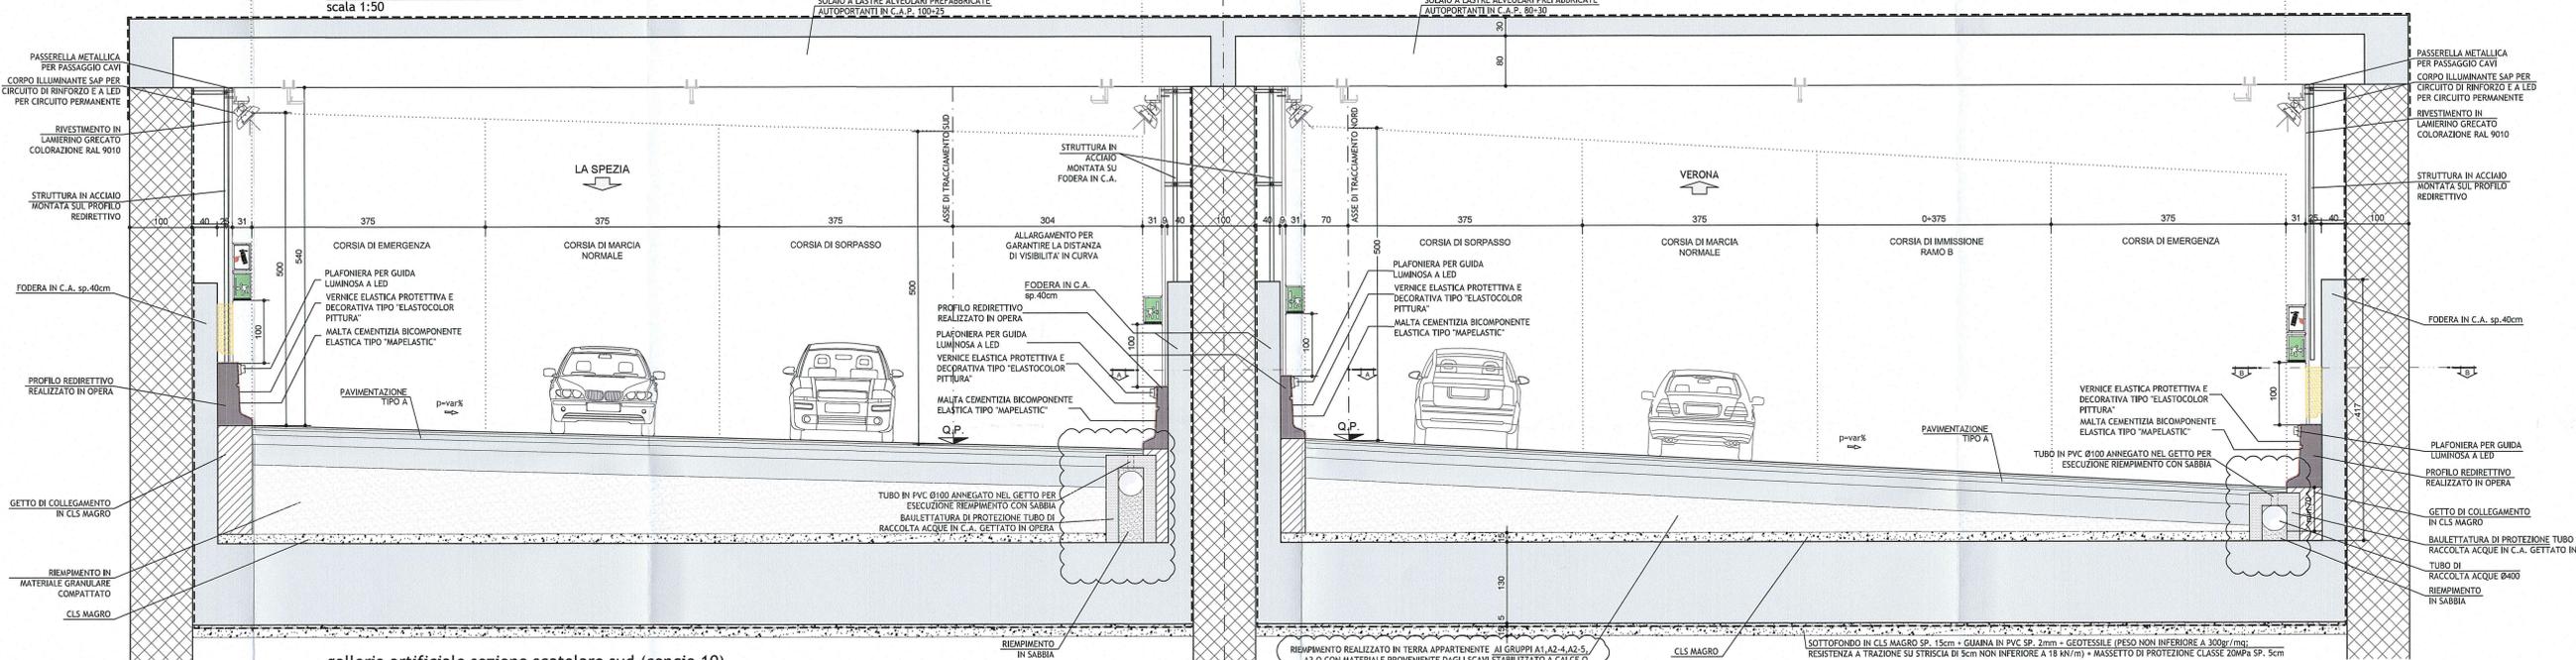

Comittente: **AUTOCAMIONALE DELLA CISA S.p.A.**
Via Camboara 26/A - Frazione Ponte Taro - 43015 NOCETO (PR)

Impresa Esecutrice: **PIZZAROTTI**
FONDATA NEL 1910

**AUTOSTRADA DELLA CISA A15
RACCORDO AUTOSTRADALE A15/A22
CORRIDOIO PLURIMODALE TIRRENO-BRENNERO
RACCORDO AUTOSTRADALE FRA L' AUTOSTRADA DELLA CISA-FONTEVIVO (PR)
E L' AUTOSTRADA DEL BRENNERO-NOGAROLE ROCCA (VR). I LOTTO.**
C.U.P. G61B0400060008 C.I.G. 307068161E

PROGETTO ESECUTIVO

Autocamionale della Cisa S.p.A.
Il Direttore TIBRE: [Signature] Il Responsabile del Progetto: [Signature] Il Presidente: [Signature]

IMPRESA PIZZAROTTI & C. S.p.A.
Il Direttore Tecnico: [Signature] Impresa Pizzarotti & C. S.p.A. [Signature] Il Responsabile del Progetto: [Signature] Dott. Ing. Luca Bonanni

Il Geologo: NA

PROGETTAZIONE DI: **PIZZAROTTI**
FONDATA NEL 1910

Il Progettista: **GIOVANNA CASSANI**,
ORDINE INGEGNERI DI MILANO
Ordine degli Ingegneri della Provincia di Milano n. 2099/03

Coordinatore per la Sicurezza in fase di Progettazione: [Signature]

A.T.I. **idresse** **ROCKSOL** **Via**
engineering MANIFATTURA MANIFATTURA

Ing. Giovanni Maria Cepparotti
Ordine degli Ingegneri della Provincia di Viterbo n. 392

Consulenza specialistica a cura di: **PIZZAROTTI**
Impresa Pizzarotti & C. S.p.A. [Signature] Il Responsabile del Progetto: [Signature] Dott. Ing. Luca Bonanni

Ing. Pietro Mazzoli
Ordine degli Ingegneri della Provincia di Parma n. 821

Titolo Elaborato: **Asse principale
Galleria artificiale A1
Struttura**
Galleria artificiale e strutture di imbocco - Sezioni tipo - Tav. 2/3

Data Emissione Progetto: 18/03/2014
Scala: 1:50

| NUM. IDENTIFICATIVO | CODICE COMMESA | LOTTO | FASE | DATA | AMBITO | DATA OPERA | NUM. OPERA | PARTE OPERA | TIPO DOC. | NUM. PROVA | REVISIONE |
|---------------------|----------------|-------|------|------|--------|------------|------------|-------------|-----------|------------|-----------|
| 001 | RAAA | 1 | E | R | AP | GA | 01 | S | ST | 002 | B |

| REVISIONE | DATA | DESCRIZIONE REVISIONE | REDAZIONE | CONTROLLATO | APPROVATO |
|-----------|------------|--------------------------------|------------|-------------|-----------|
| B | 12/12/2014 | ISTRUTTORIA A15 | G. MONDINI | G. CASSANI | MAZZOLI |
| A | 27/09/2014 | PREMISSIONE PROGETTO ESECUTIVO | G. MONDINI | G. CASSANI | MAZZOLI |
| Rev. | Data | DESCRIZIONE REVISIONE | Redatto | Controllato | Approvato |