
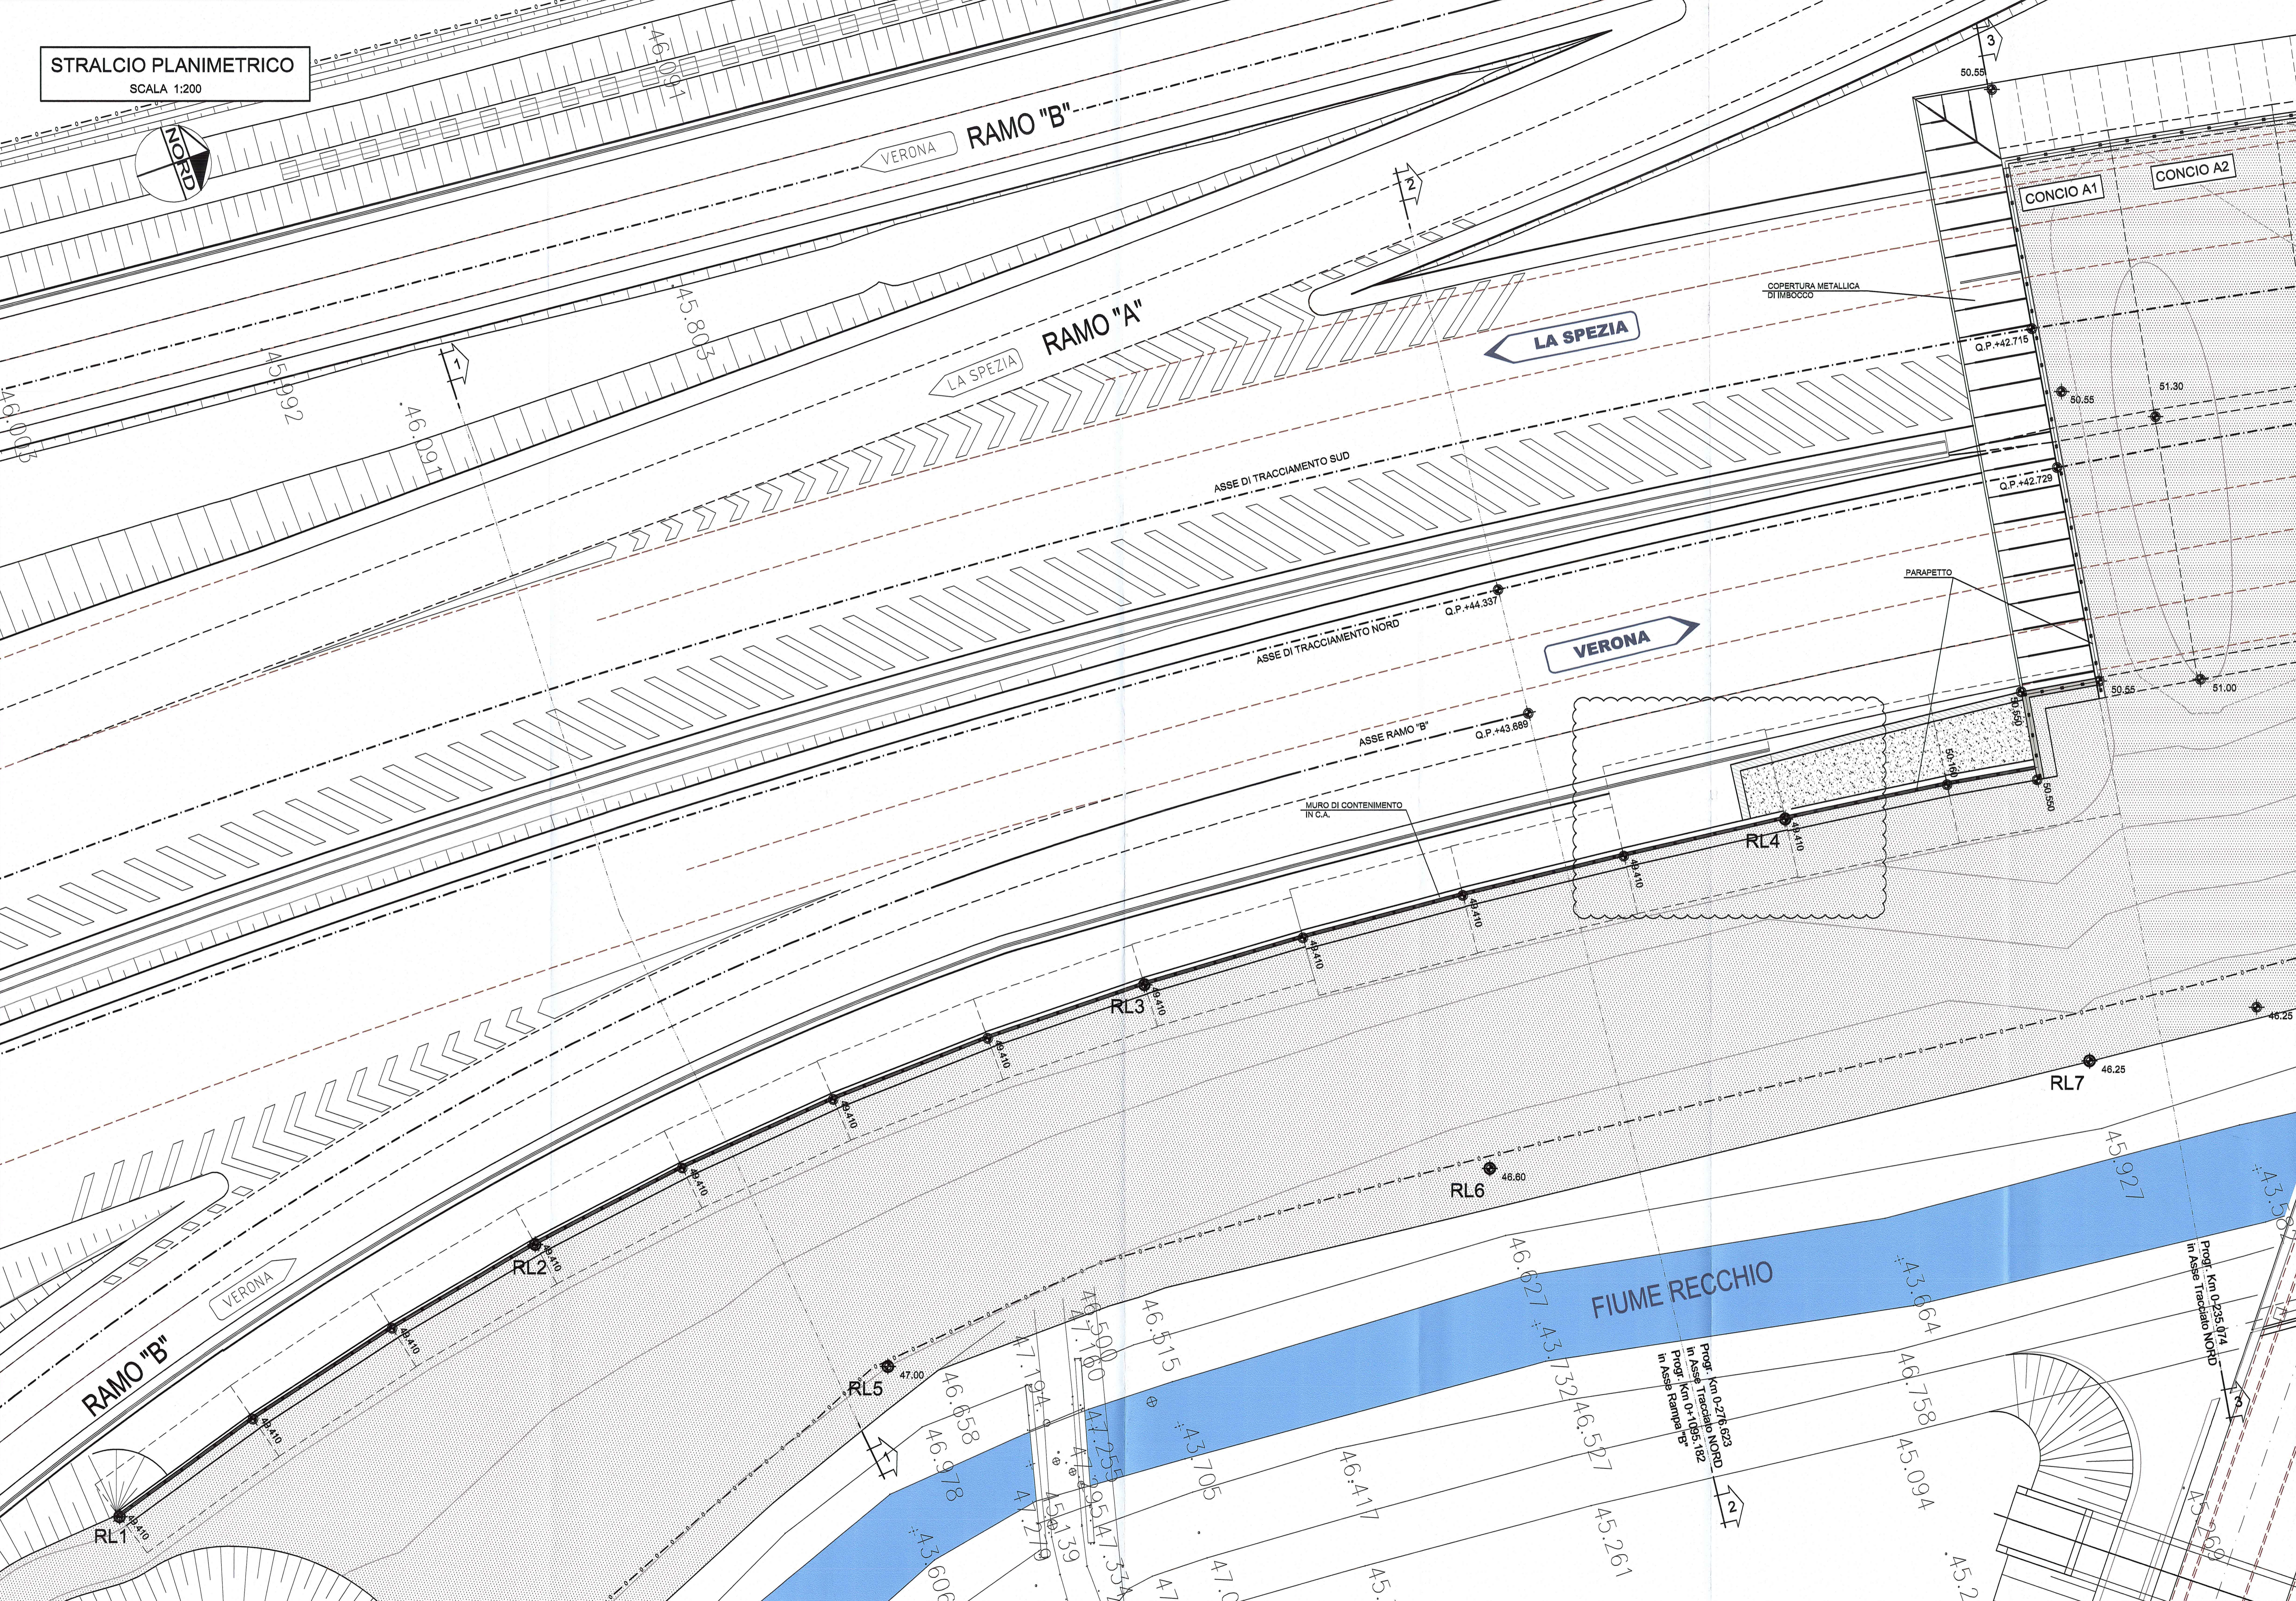


STRALCIO PLANIMETRICO
SCALA 1:200

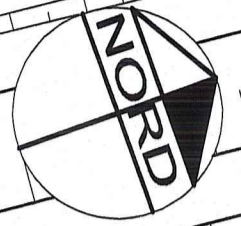

TRACCIAMENTO RITOMBAMENTI			
PUNTO RL1		PUNTO RL2	
X	301.720,294	X	301.711,772
Y	103.776,073	Y	103.813,143
ϕ	//	ϕ	//
PUNTO RL3		PUNTO RL4	
X	301.708,821	X	301.713,071
Y	103.861,123	Y	103.808,989
ϕ	//	ϕ	//
PUNTO RL6		PUNTO RL5	
X	301.729,815	X	301.728,732
Y	103.880,305	Y	103.834,303
ϕ	//	ϕ	//
PUNTO RL7			
X	301.737,054		
Y	103.923,933		
ϕ	//		

DESCRIZIONE DELLA MODIFICA
MODIFICA CONCIO M11 E MURO

FASE "SISTEMAZIONE FINALE"
- Realizzazione del ritombamento dell'area della galleria artificiale

NOTA BENE
- PER LE CARATTERISTICHE DEI MATERIALI DI RITOMBAMENTO E RILEVATO SI RIMANDA ALL'ELABORATO SPECIFICO: RAAA1ERAPGA01GSP001

Autocamionale della CISA S.p.A.
Via Camboara 26/A - Frazione Ponte Taro - 43015 NOCETO (PR)

Impresa Esecutrice: PIZZAROTTI
FONDATA NEL 1910

AUTOSTRADA DELLA CISA A15
CORRIDOIO AUTOSTRADALE A15/A22
CORRIDOIO PLURIMODALE TIRRENO-BRENNERO
RACCORDO AUTOSTRADALE FRA L' AUTOSTRADA DELLA CISA-FONTEVIVO (PR)
E L' AUTOSTRADA DEL BRENNERO-NOGAROLE ROCCA (VR), I LOTTO.
C.U.P. G61B04000060008 C.I.G. 307068161E

PROGETTO ESECUTIVO
AUTOCAMIONALE DELLA CISA S.p.A.
Il Direttore TIBRE: Il Responsabile del Procedimento: Il Presidente:

IMPRESA PIZZAROTTI & C. S.p.A.
Il Direttore Tecnico: Il Geologo:
Il Responsabile di Progetto: Dott. Ing. Luca Bondanelli NA

PROGETTAZIONE DI: PIZZAROTTI
Il Progettista: GIOVANNA CASSANI, ORDINE INGEGNERI DI MILANO
A.T.: idresso engineering, ROCKSOIL S.p.A., VIA MANDARINI
Il Coordinatore per la Sicurezza in fase di Progettazione: Ing. Giovanni Maria Cepparotti, Ordine degli Ingegneri della Provincia di Viterbo n. 392

Consulenza specialistica a cura di: PIZZAROTTI
Il Progettista Responsabile Integrale: Ing. Pietro MAZZOLI, ORDINE INGEGNERI DI PARMA n. 821
Impresa Pizzarotti & C. S.p.A. ISCRITTO ORDINE INGEGNERI PARMA n. 821
Ing. Pietro Mazzoli, Ordine degli Ingegneri della Provincia di Parma n. 821

Titolo Elaborato: Asse principale Galleria artificiale A1 Struttura Muro in destra - Planta Sistemazione finale
Data Emisione Progetto: 18/03/2014
Scala: 1:200

NO	IDENTIFICAZIONE	CODICE COMANDA	LOTTO	FASE	DATE	AMBITO	CAL. OPERA	NRD OPERA	PARTE OPERA	TIPO DOC.	NRD PROG. DOC.	REVISIONE	
		RAAA	1	E	R	AP	GA	01	S	PL	004	B	
B	12/12/2014	ISTRUTTORIA A15									G. MONDIN	G. CASSANI	MAZZOLI
A	27/06/2014	RISEMISSIONE PROGETTO ESECUTIVO									G. MONDIN	G. CASSANI	MAZZOLI
Rev.	Data	DESCRIZIONE REVISIONE									Redatto	Controllato	Approvato