





**SEZIONE 1-1**  
SCALA 1:200

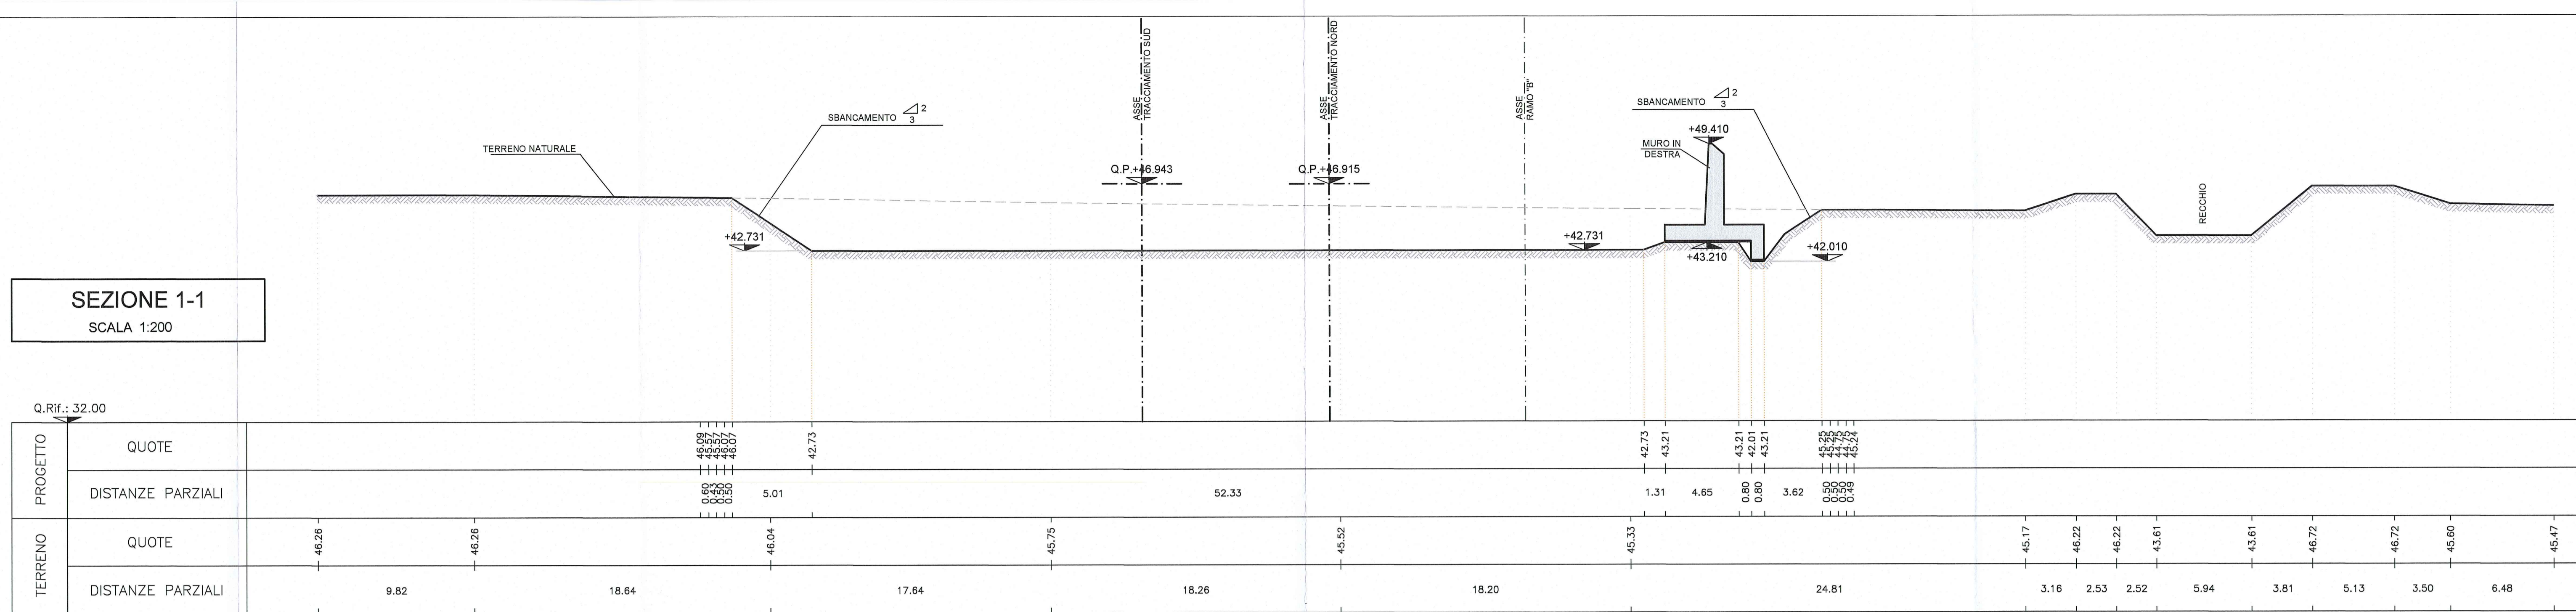

**SEZIONE 2-2**  
SCALA 1:200

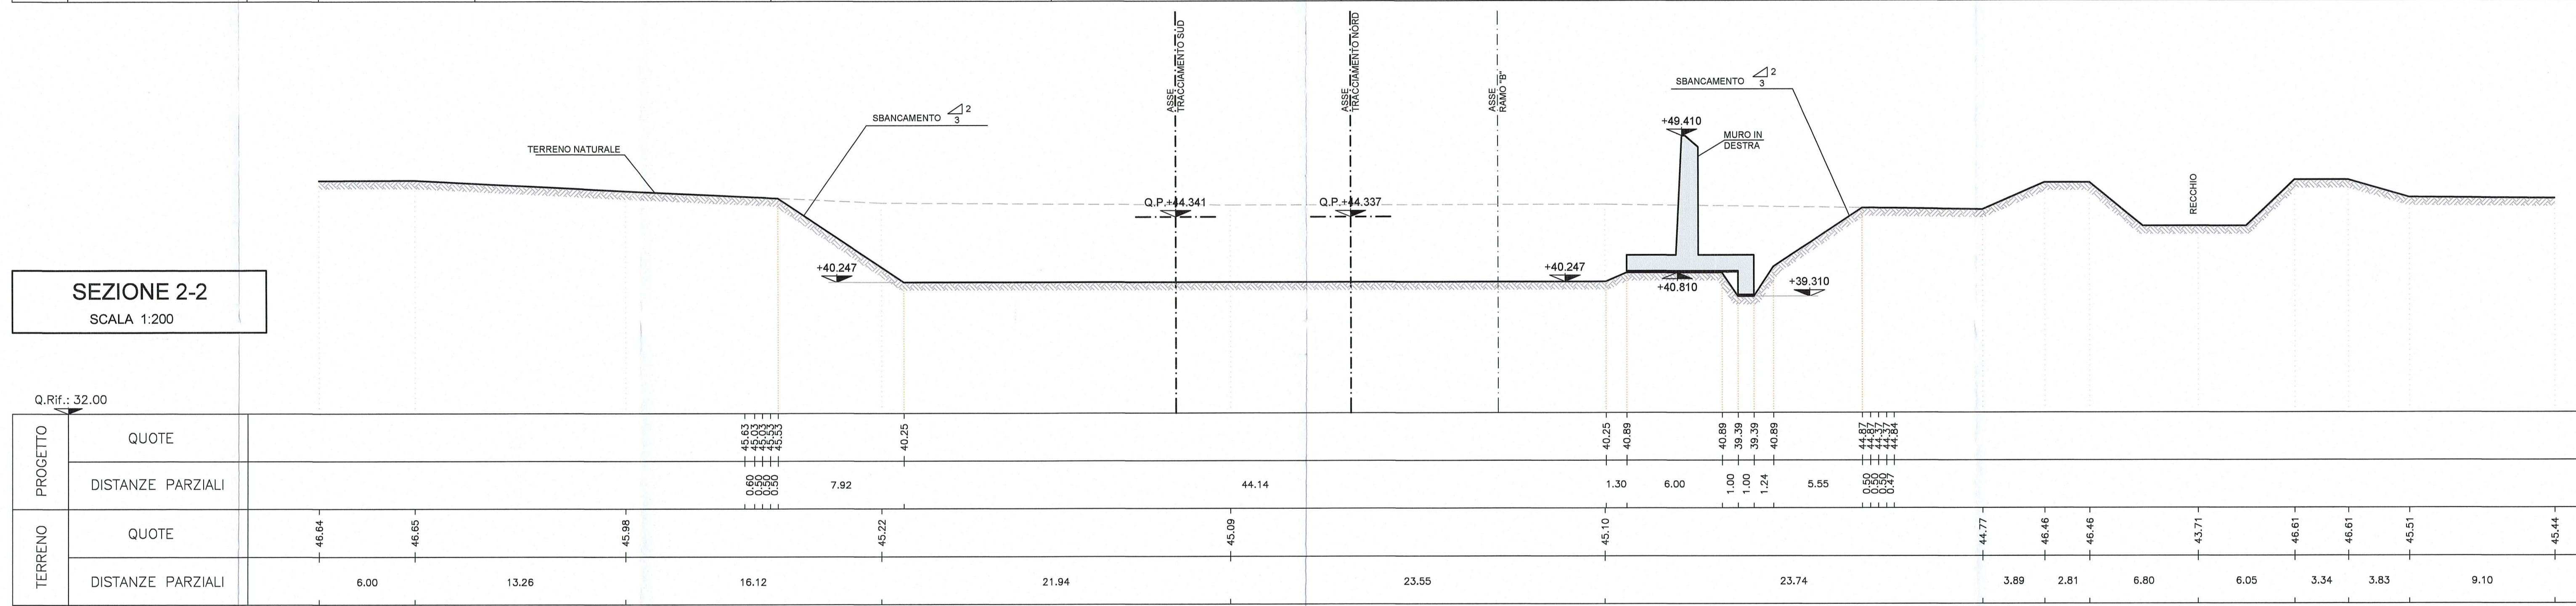

**SEZIONE 3-3**  
SCALA 1:200

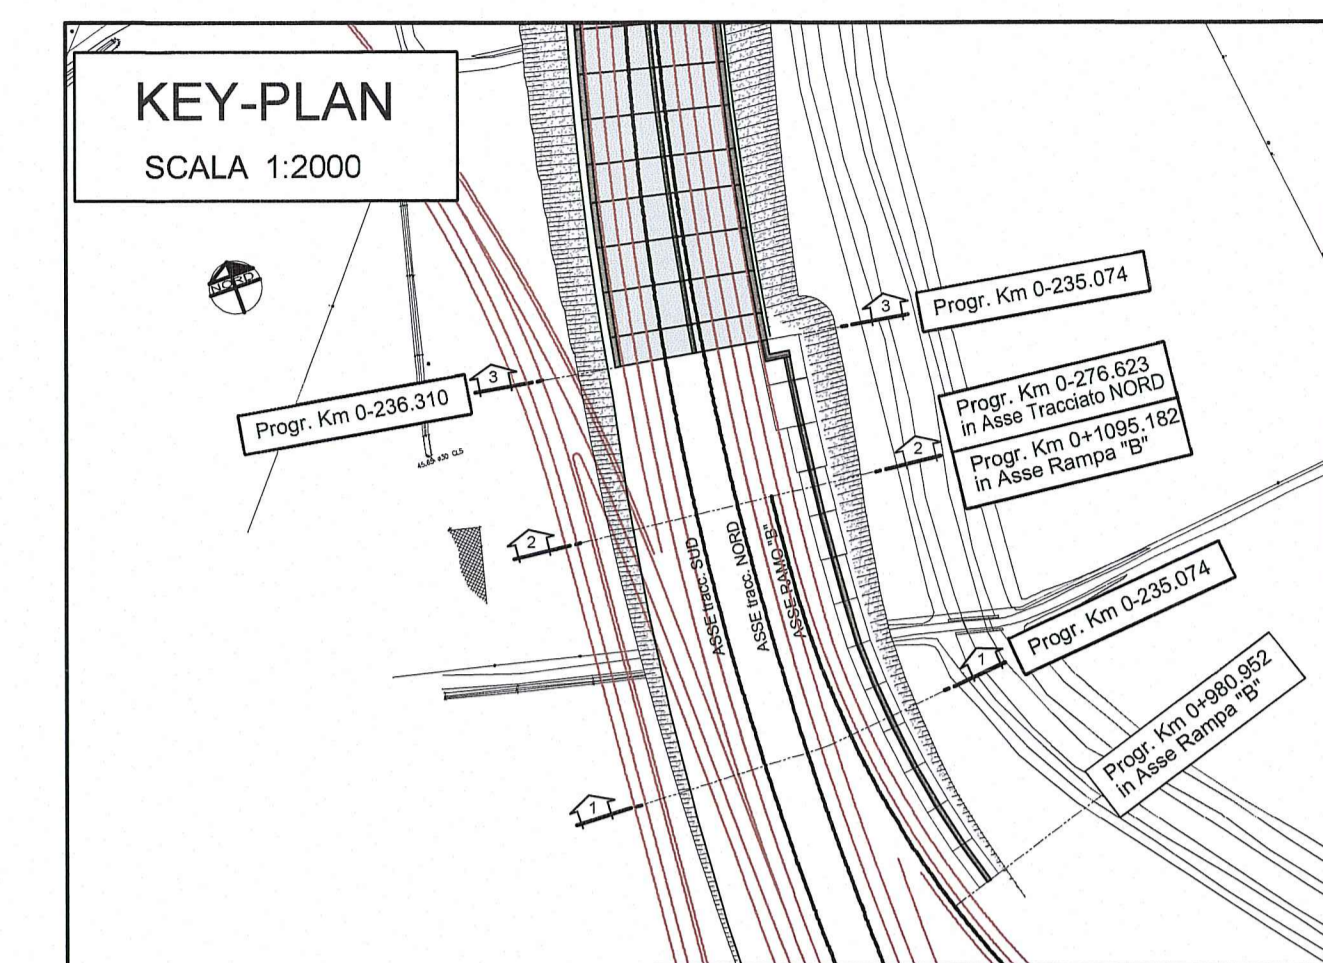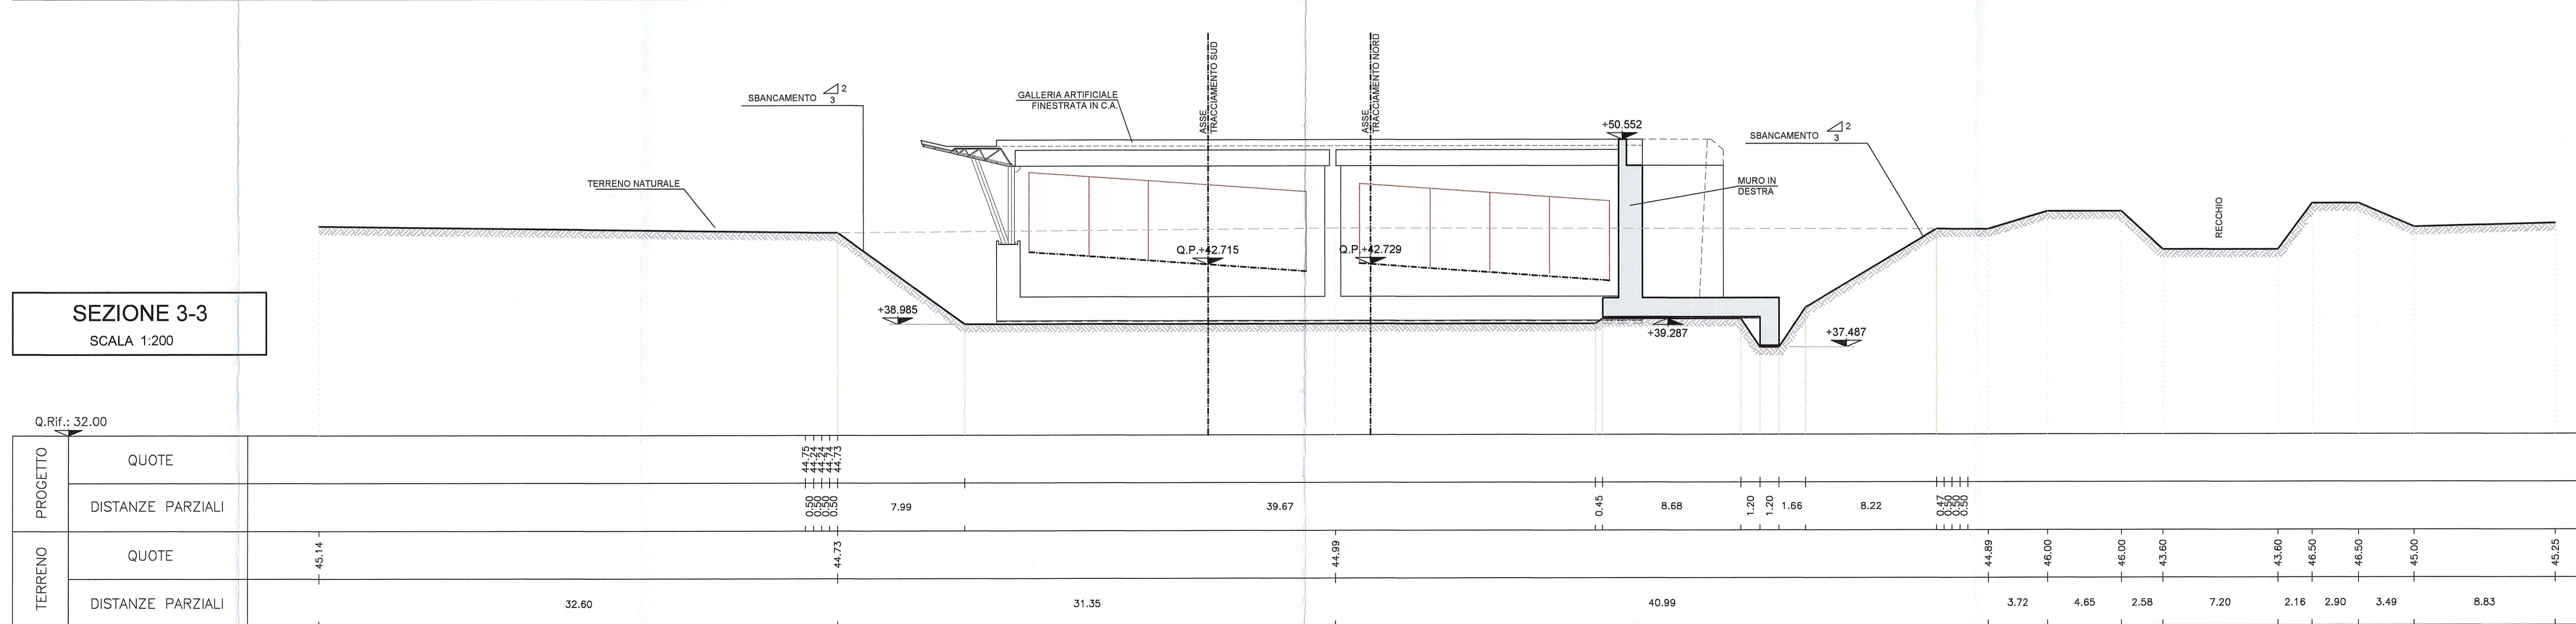

- FASE "1"**
- Esecuzione scavi di sbancamento per realizzazione muro di imbocco a lato carreggiata sud.
  - Costruzione del muro d'imbocco a lato carreggiata a sud.

DESCRIZIONE DELLA MODIFICA  
INSERITA NOTA AGGOTTAMENTO ACQUA DI FALDA

NOTA BENE

- In caso di presenza della falda, nella fase di scavo saranno impiegate pompe per l'aggottamento delle venute d'acqua.

Committente: **AUTOCAMIONALE DELLA CISA S.p.A.**  
Via Camboara 26/A - Frazione Ponte Tarò - 43015 NOCETO (PR)

Impresa Esecutrice: **PIZZAROTTI**  
FONDATA NEL 1910

AUTOSTRADA DELLA CISA A15  
RACCORDO AUTOSTRADALE A15/A22  
CORRIDOIO PLURIMODALE TIRRENO-BRENNERO  
RACCORDO AUTOSTRADALE FRA L'AUTOSTRADA DELLA CISA-FONTEVIVO (PR)  
E L'AUTOSTRADA DEL BRENNERO-NOGAROLE ROCCA (VR). I LOTTO.  
C.U.P. G61B04000060008 C.I.G. 307068161E

**PROGETTO ESECUTIVO**

Il Direttore TIBRE: *[Signature]* Il Responsabile del Procedimento: *[Signature]* Il Presidente: *[Signature]*

IMPRESA PIZZAROTTI & C. S.p.A.  
Il Direttore Tecnico: *[Signature]* Il Geologo: NA

PROGETTAZIONE DI: **PIZZAROTTI**  
Il Progettista: **GIOVANNA CASSANI**  
ORDINE INGEGNERI DI MILANO  
Dot. Ing. Giovanna Cassani  
Ordine degli Ingegneri della Provincia di Milano n.20997

A.T.I. **idrosse** **rocksol** **Via**  
engineering mandataria mandataria mandataria  
Il Coordinatore per la Sicurezza in fase di Progettazione:  
Ing. Giovanni Maria Cepparotti  
Ordine degli Ingegneri della Provincia di Viterbo n. 392

Consulenza specialistica a cura di: NA  
Progettista Responsabile Integrata Progettazione: **PIETRO MAZZOLI**  
Impresa Pizzarotti & C. S.p.A.  
Ing. Pietro Mazzoli  
Ordine degli Ingegneri della Provincia di Parma n. 821

Titolo Elaborato: **Asse principale  
Galleria artificiale A1  
Struttura  
Muro in destra - Sezioni scavi** Data Emissione Progetto: 18/03/2014

Identif. Elaborato: 

N.RO IDENTIFICATIVO	CODICE COMESA	LOTTO	FASE	ENTE	AMBITO	CAL. OPERA	N.RO OPERA	PARTI OPERA	TIPO DOC.	N.RO PROIE. DOC.	REVISIONE
[ ]	RAAA	1	E	R	AP	GA	01	S	SZ	001	B

Rev. Data Descrizione

B	10/10/2014	istruttoria RINA prot. n° 730 del 08/09/2014		G. MONDINI	G. CASSANI	MAZZOLI
A	27/08/2014	REMISSIONE PROGETTO ESECUTIVO		G. MONDINI	G. CASSANI	MAZZOLI
Rev.	Disegnata	DESCRIZIONE REVISIONE		Redatto	Controllato	Approvato