



PROGETTO	QUOTE	43.36	43.36	37.57	37.57	37.57	37.57	43.36	43.36
	DISTANZE PARZIALI	0.50	0.50	8.71	2.00	33.72	2.00	9.46	0.50
TERRENO	QUOTE			43.41				43.79	44.00
	DISTANZE PARZIALI					37.90		14.48	

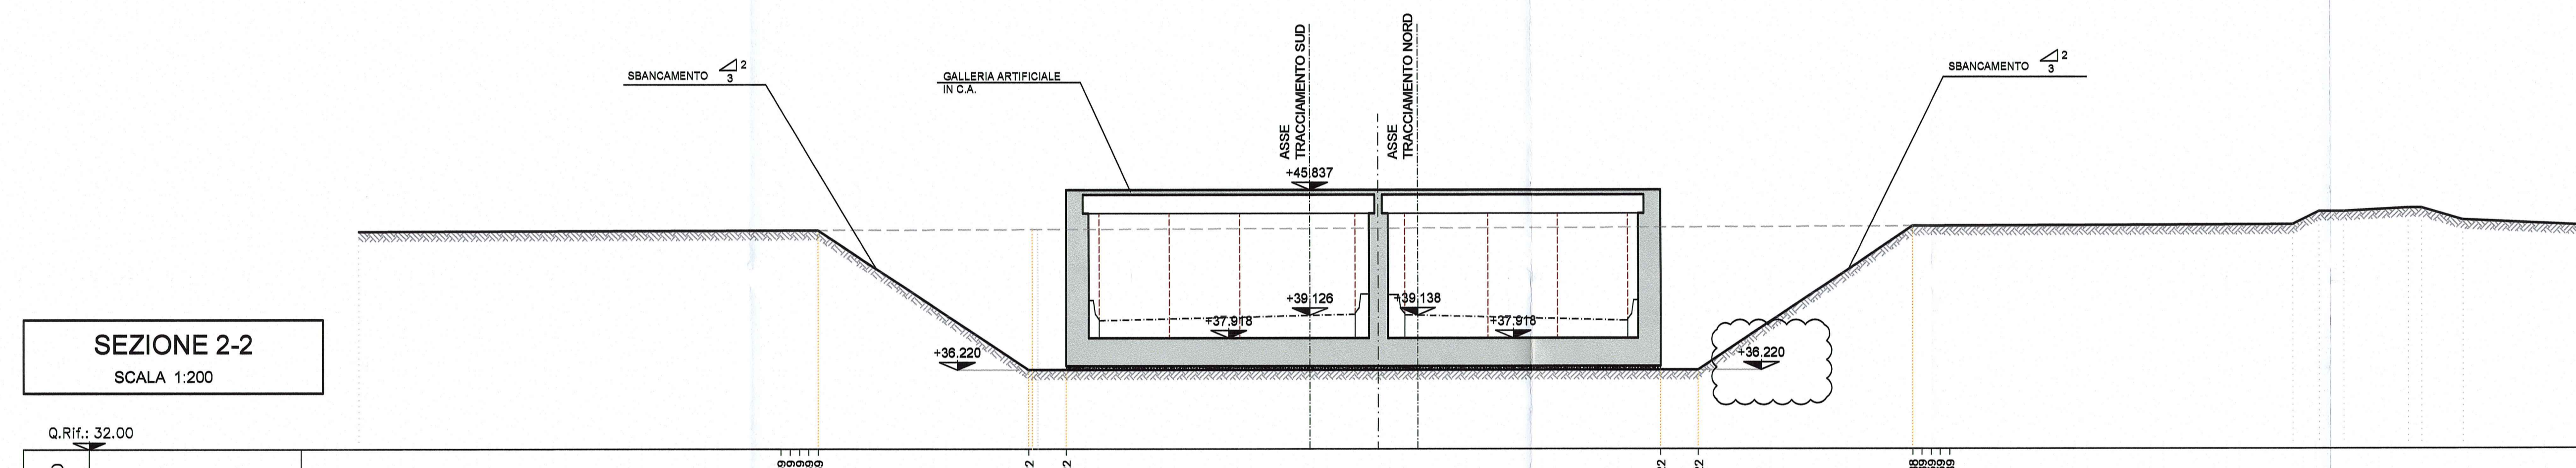

PROGETTO	QUOTE	43.89	36.22	36.22	36.22	36.22	36.22	43.89	43.89
	DISTANZE PARZIALI		11.21	2.00	33.75	2.00	11.50	0.50	0.50
TERRENO	QUOTE	43.61	43.69		43.79		43.88	43.95	44.66
	DISTANZE PARZIALI	22.56		31.86		28.60	20.26	1.421.34	3.41

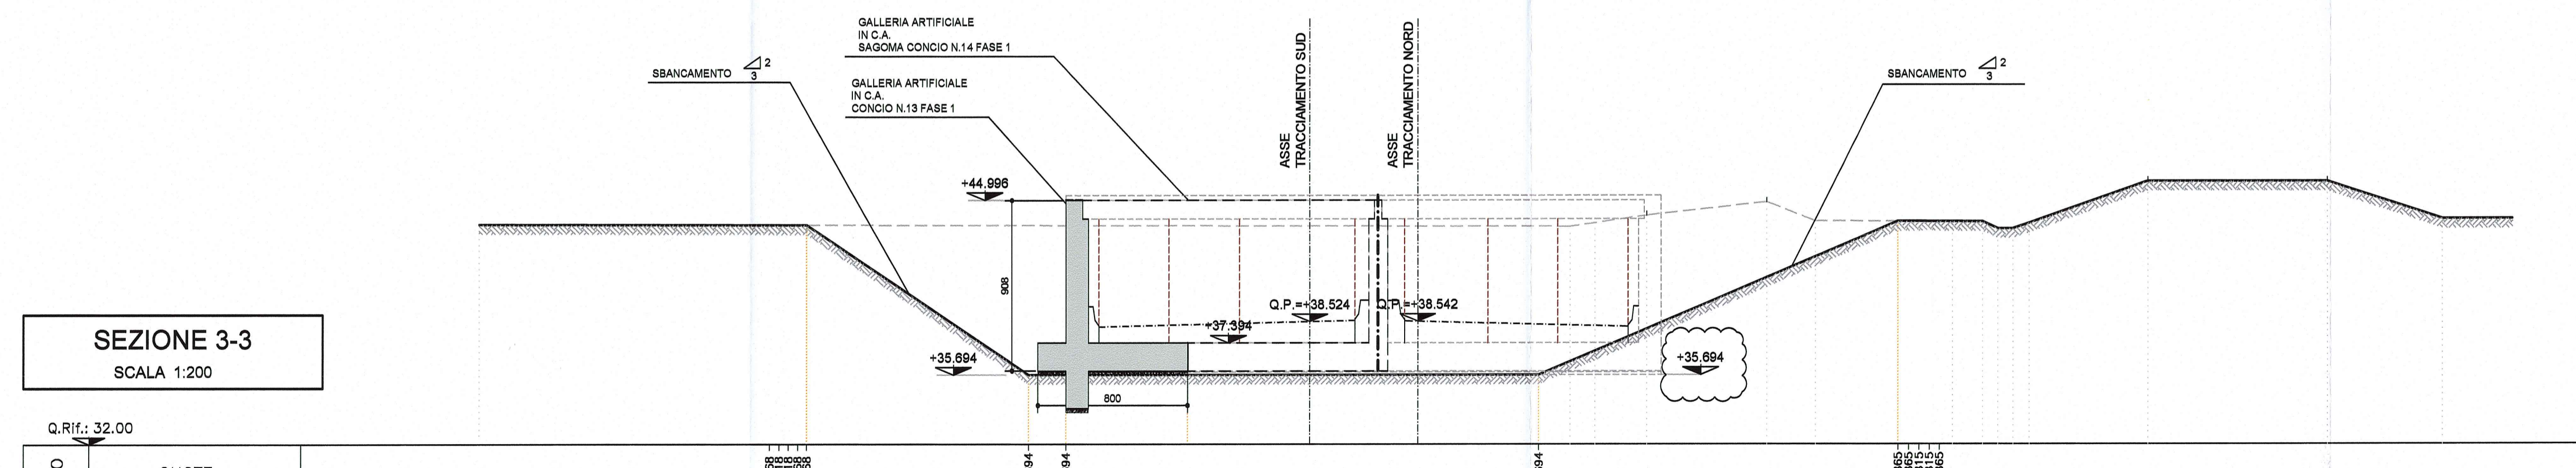


PROGETTO	QUOTE	43.709	35.694	35.694	35.694	43.865	43.865	43.865	43.865
	DISTANZE PARZIALI		11.83	2.00	25.25	19.18	0.57	0.57	0.57
TERRENO	QUOTE					43.800	43.781	44.190	44.900
	DISTANZE PARZIALI		58.25			1.32	2.76	6.41	2.58

FASE "1"

- Esecuzione paratie in pali Ø1200 per contenimento scavi e protezione AV
- Esecuzione sbancamenti fino al piano di imposta del solettone di base della galleria artificiale
- Realizzazione delle strutture dei conci n.13-23 (solette di base, paramenti verticali e solette di copertura) della galleria artificiale.

Nota - I getti dei conci n.13-14 verranno eseguiti in piu' fasi rispettando gli sbancamenti.

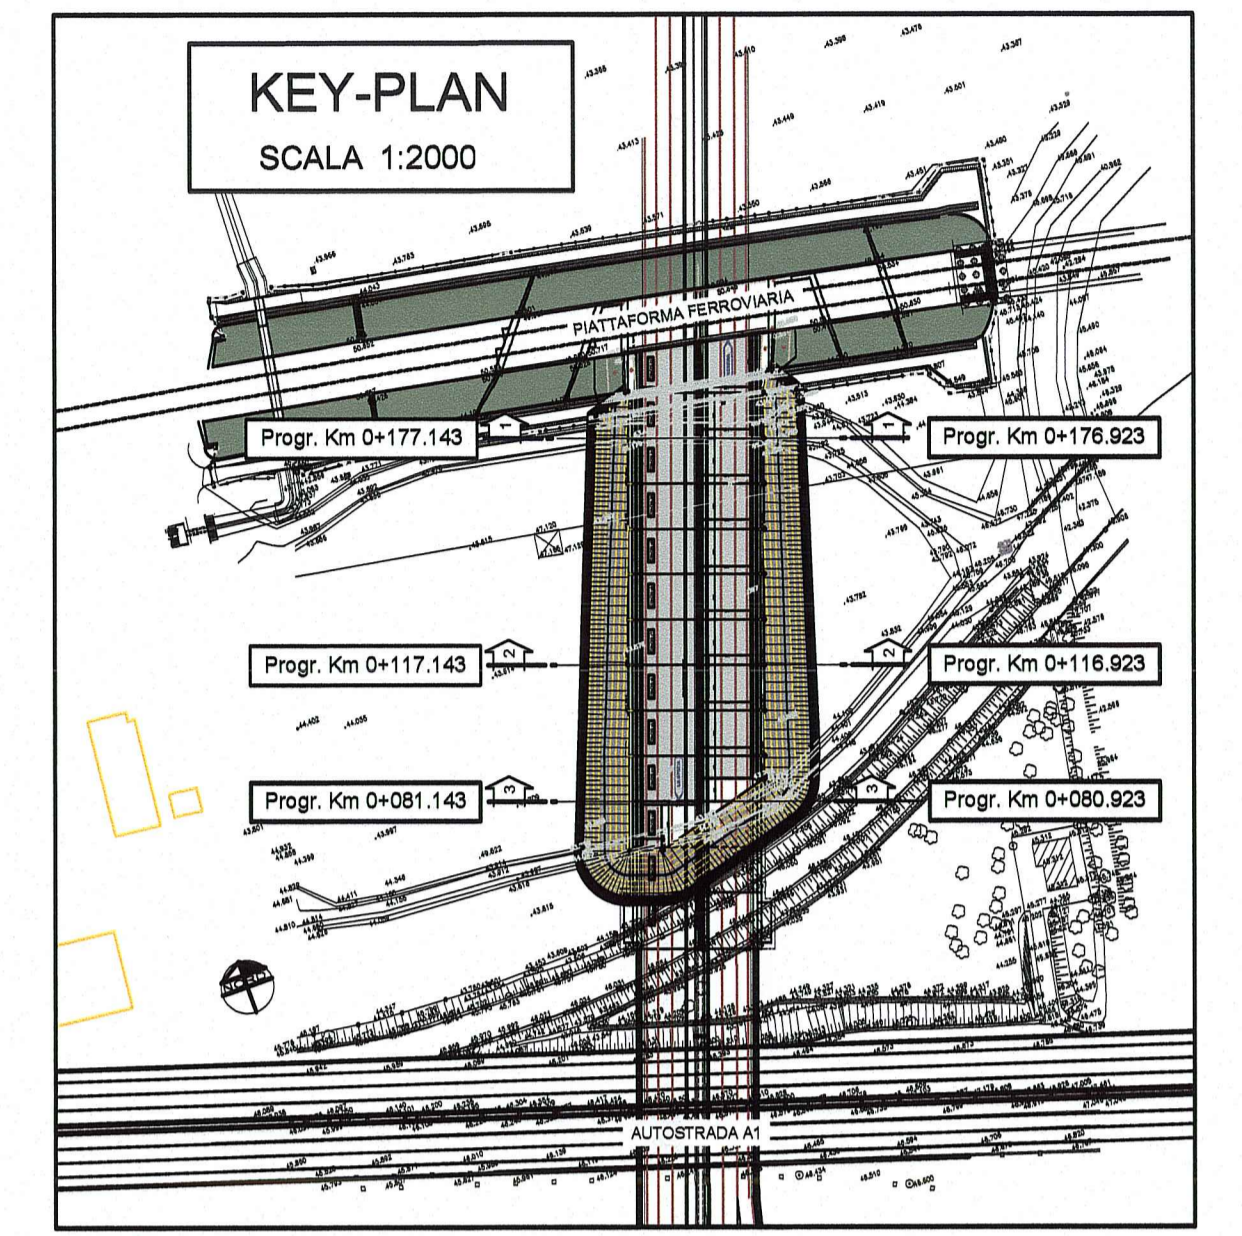

DESCRIZIONE DELLA MODIFICA
AGGIORNATE QUOTE SCAVO

NOTA BENE

- Per le caratteristiche dei materiali di ritombamento e rilevato si rimanda all'elaborato specifico: RAAA1ERAPGA01GSP001
- In caso di presenza della falda, nella fase di scavo saranno impiegate pompe per l'agottamento delle venute d'acqua.

Comittente: **AUTOCAMIONALE DELLA CISA S.p.A.**
Via Camboara 26/A - Frazione Ponte Taro - 43015 NOCETO (PR)

Impresa Esecutrice: **PIZZAROTTI** FONDATA NEL 1910

AUTOSTRADA DELLA CISA A15 RACCORDO AUTOSTRADALE A15/A22 CORRIDOIO PLURIMODALE TIRRENO-BRENNERO RACCORDO AUTOSTRADALE FRA L'AUTOSTRADA DELLA CISA-FONTEVIVO (PR) E L'AUTOSTRADA DEL BRENNERO-NOGAROLE ROCCA (VR), I LOTTO.
C.U.P. G6180400060008 C.I.G. 307068161E

PROGETTO ESECUTIVO

AUTOCAMIONALE DELLA CISA S.p.A.
Il Direttore TIBRE: *[Signature]* Il Responsabile del Procedimento: *[Signature]* Il Presidente: *[Signature]*

IMPRESA PIZZAROTTI & C. S.p.A.
Il Direttore Tecnico: *[Signature]* Il Responsabile di Progetto: *[Signature]*

PROGETTAZIONE DI: **PIZZAROTTI** FONDATA NEL 1910
Il Progettista: **GIOVANNA CASSANI** ORDINE INGEGNERI DI MILANO
Dott. Ing. Giovanna Cassani
Ordine degli Ingegneri della Provincia di Milano n.20997

A.T.I. **idroesse** **ROXSO** **VIA**
Il Coordinatore per la Sicurezza in fase di Progettazione: *[Signature]*

Consulenza specialistica a cure di: **PIZZAROTTI**
Il Progettista Responsabile Ingegneria: **PIZZAROTTI**
Impresa Pizzarotti & C. S.p.A. **PIZZAROTTI**
Ing. Pietro Mazzoli **MAZZOLI**
INGEGNERI PARMA n.821
Ordine degli Ingegneri della Provincia di Parma n. 821

Titolo Elaborato: **Asse principale Galleria artificiale A1 Struttura Sezione scatolare - Conci da 11 a 23 - Sezioni scavi Fase 1**
Data Emisione Progetto: 18/03/2014
Scala: 1:200

NUM. IDENTIFICATIVO	CODICE CONNESSA	LOTTO	FASE	ENTE	AMBITO	CAT. OPERA	NUM. OPERA	PARTI OPERA	TIPO DOC.	NUM. PROBL. DOC.	REVISIONE
	RAAA	1	E	R	AP	GA	01	S	SZ	O08	C

C	12/12/2014	ISTRUTTORIA A15							G. MONDIN	G. CASSANI	MAZZOLI
B	19/10/2014	ISTRUTTORIA RINA prot. n° 750 del 09/09/2014							G. MONDIN	G. CASSANI	MAZZOLI
A	27/06/2014	REMISSIONE PROGETTO ESECUTIVO							G. MONDIN	G. CASSANI	MAZZOLI

Rev. Data Descrizione Revisione Redatto Controllato Approvato