



SEZIONE 1-1
SCALA 1:200

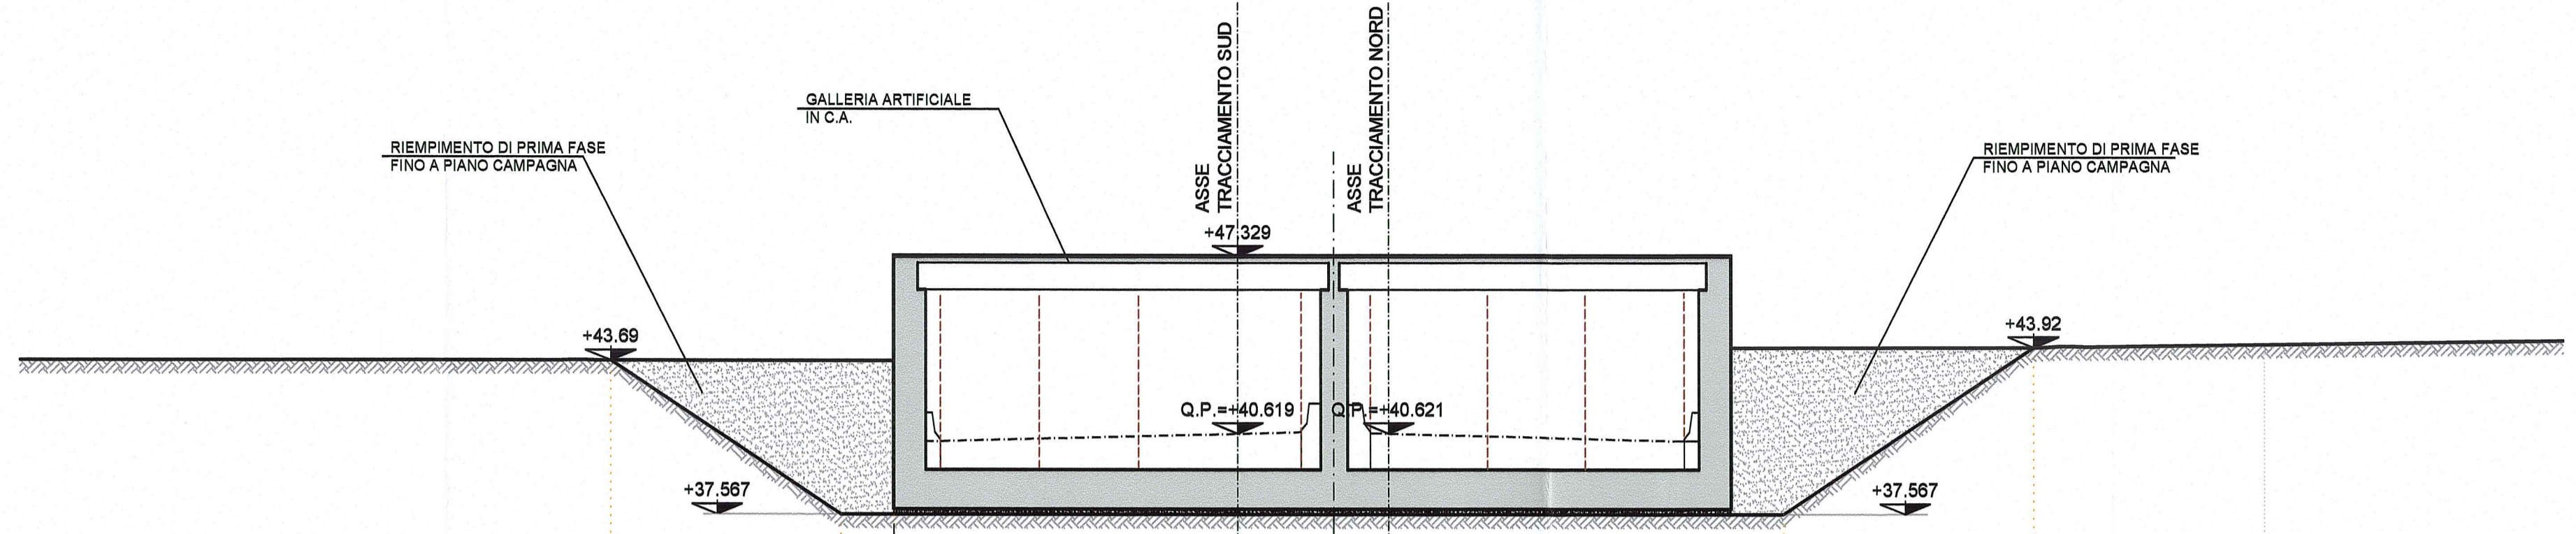


PROGETTO		QUOTE	43.69	37.57	37.57	37.57	37.57	37.57	37.57	43.92	
PROGETTO		QUOTE	43.69	37.57	37.57	37.57	37.57	37.57	37.57	43.92	
PROGETTO		DISTANZE PARZIALI	8.71	2.00	16.65	15.07	2.00	9.46			
TERRENO		QUOTE	43.69	37.57	37.57	37.57	37.57	37.57	37.57	43.92	44.00
TERRENO		QUOTE	43.69	37.57	37.57	37.57	37.57	37.57	37.57	43.92	44.00
TERRENO		DISTANZE PARZIALI	8.71	2.00	33.72	2.00	9.46				44.00

SEZIONE 2-2
SCALA 1:200

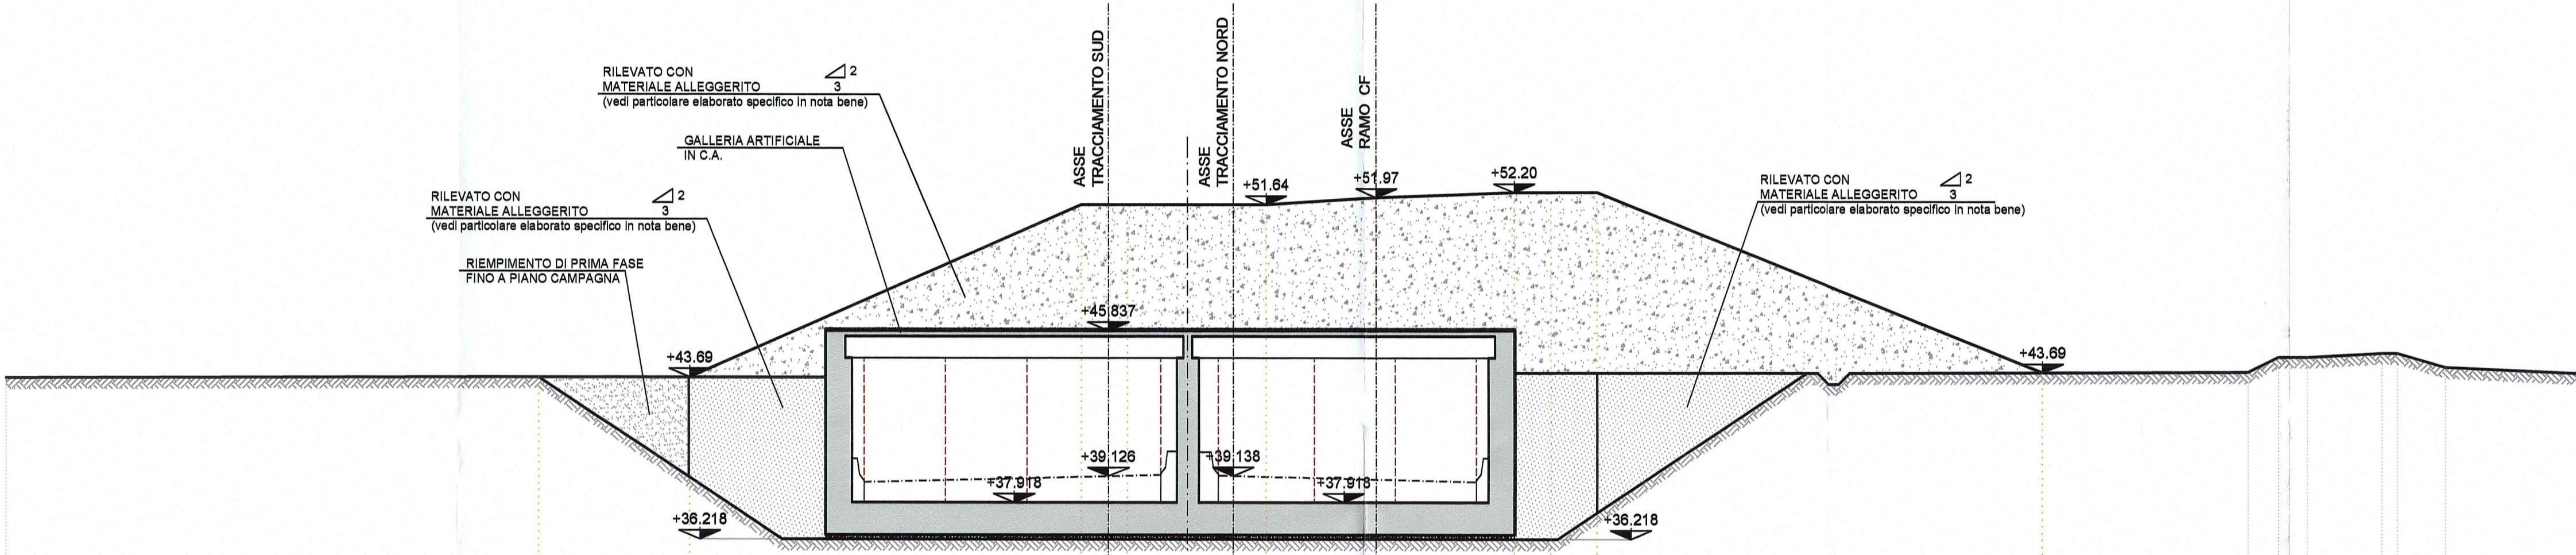


PROGETTO		QUOTE	43.69	43.69	51.64	51.64	51.64	51.97	52.20	52.20	52.20	43.69	43.69
PROGETTO		QUOTE	43.69	43.69	51.64	51.64	51.64	51.97	52.20	52.20	52.20	43.69	43.69
PROGETTO		DISTANZE PARZIALI	6.95	18.02	2.13	6.38	5.10	6.38	1.70	2.13	20.51	0.57	0.56
TERRENO		QUOTE	43.61	36.22	36.22	36.22	36.22	36.22	36.22	36.22	36.22	43.69	43.69
TERRENO		QUOTE	43.61	36.22	36.22	36.22	36.22	36.22	36.22	36.22	36.22	43.69	43.69
TERRENO		DISTANZE PARZIALI	22.56	11.21	2.00	33.75	2.00	11.50			1.421.34	3.41	0.722.20

SEZIONE 3-3
SCALA 1:200

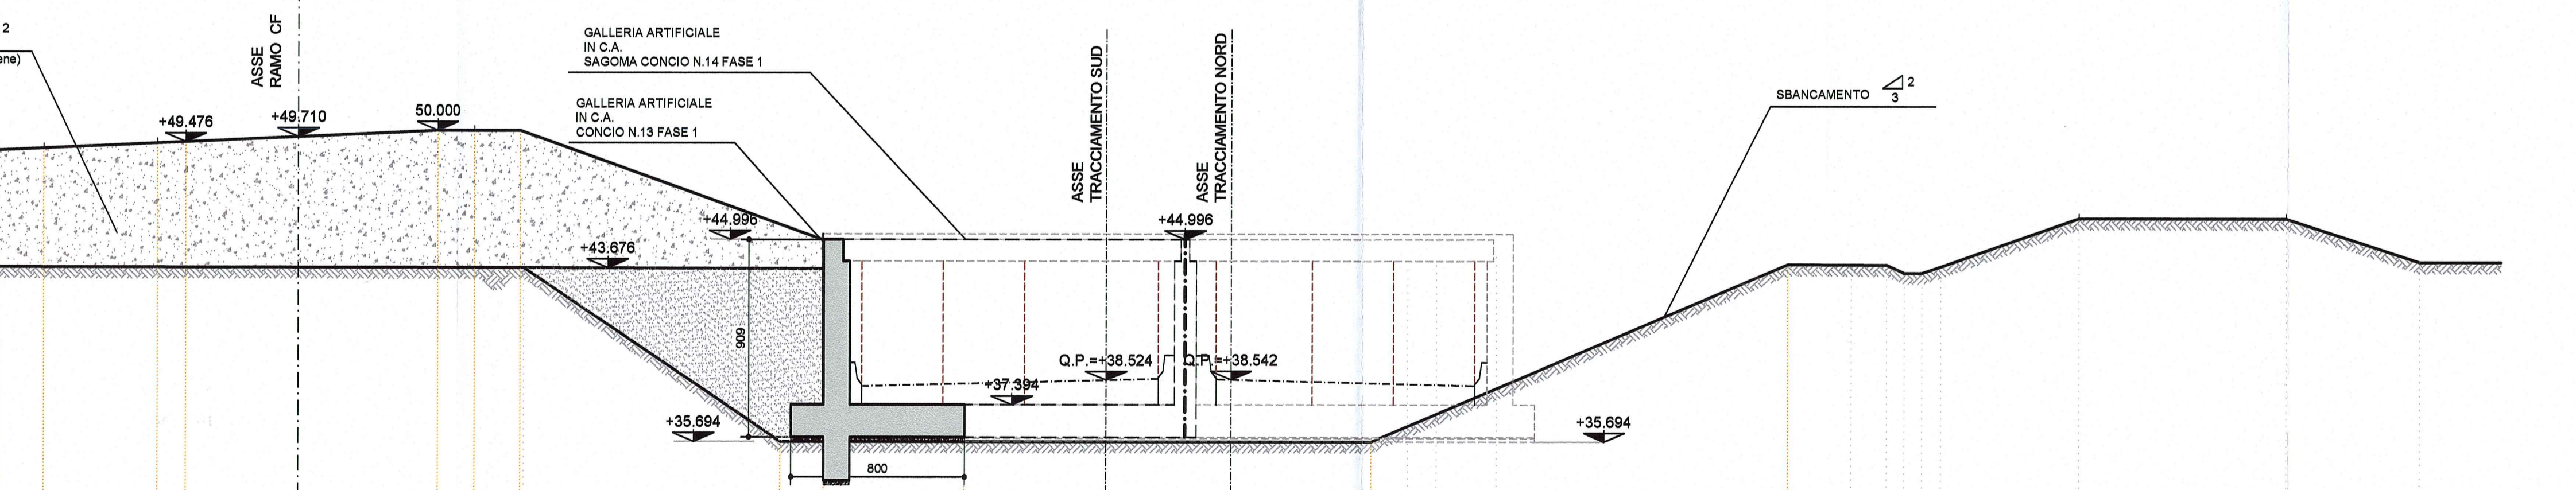


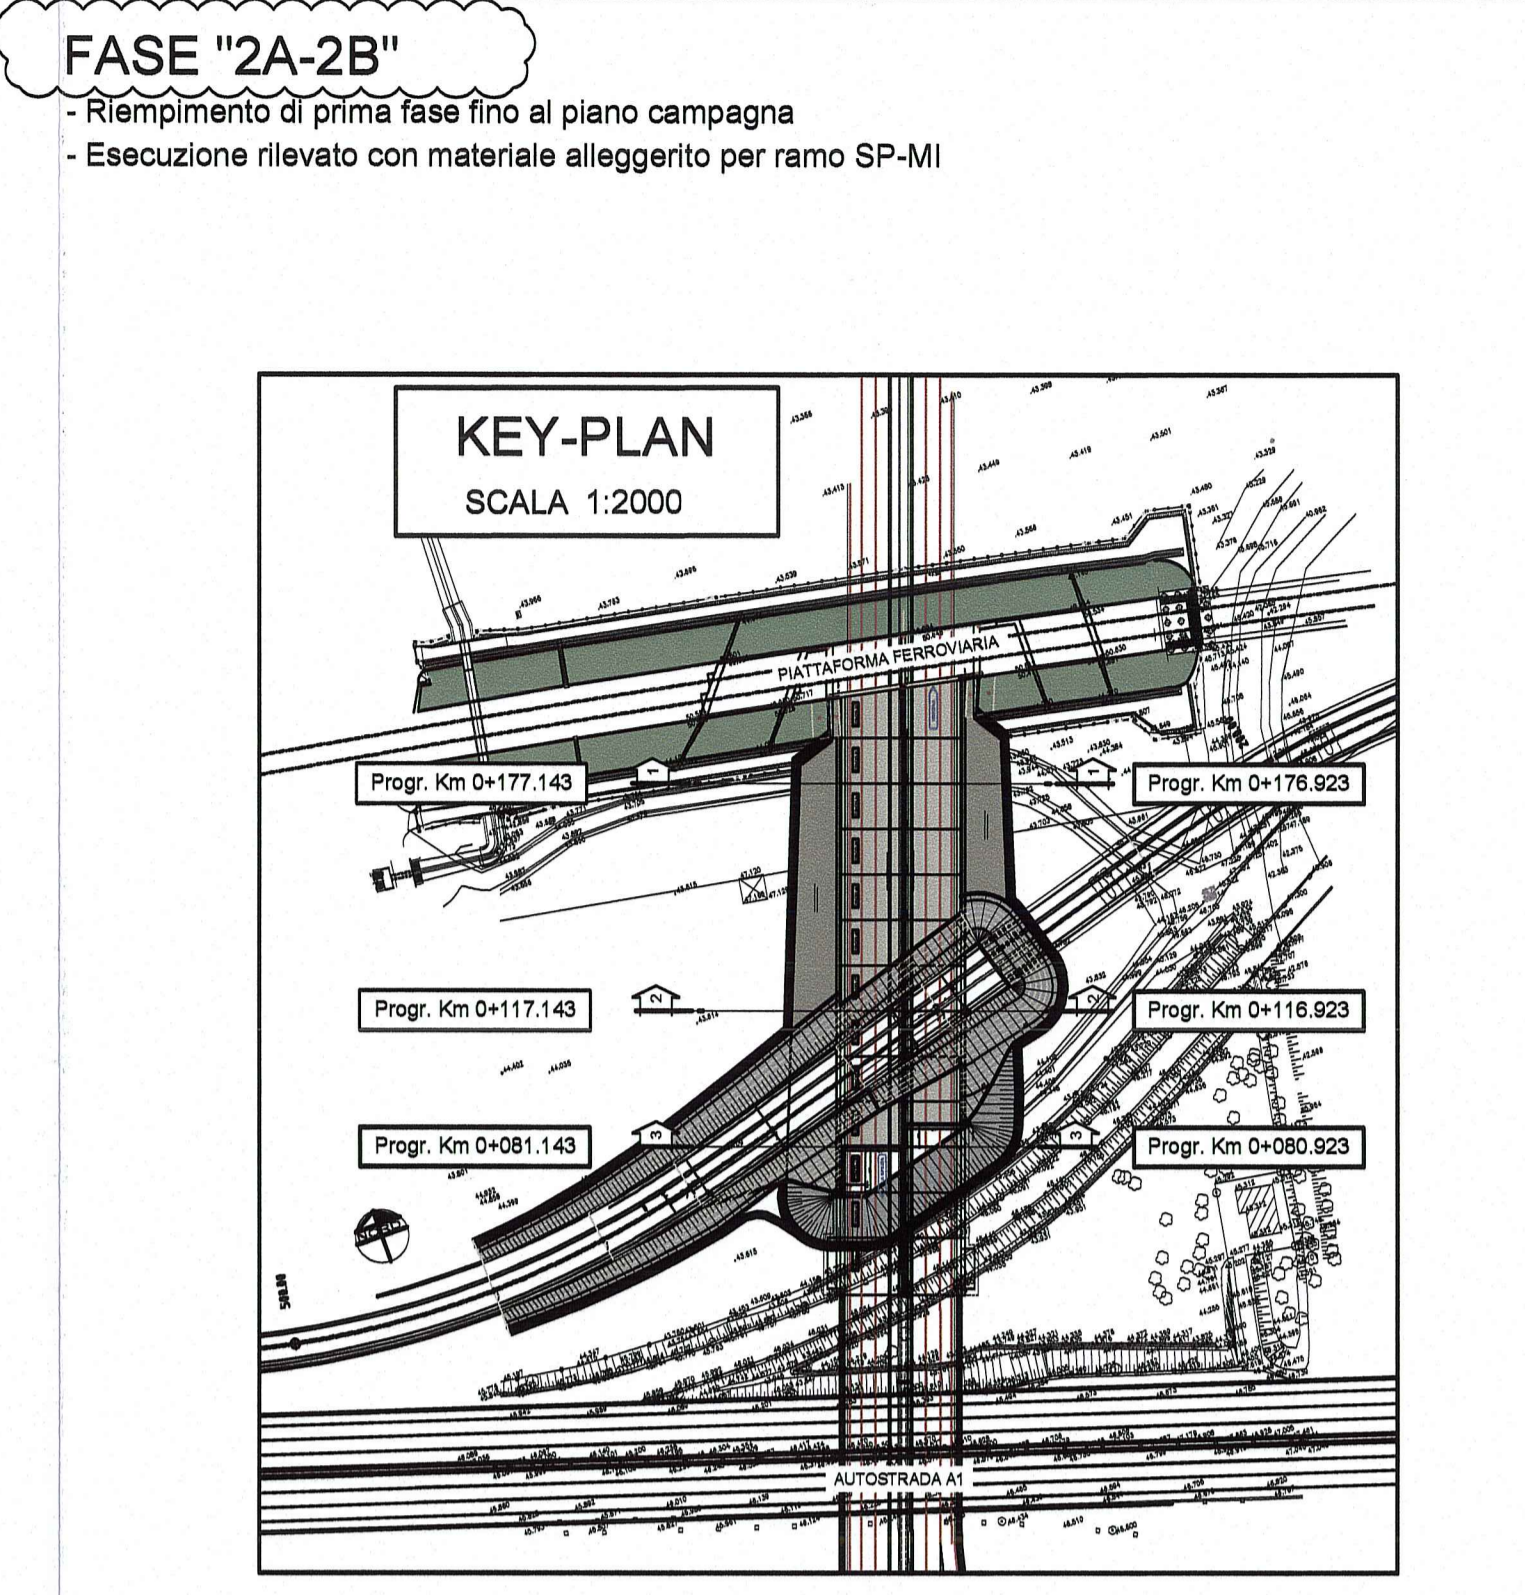

DESCRIZIONE DELLA MODIFICA
MODIFICA TITOLO FASE

NOTA BENE

- Per le caratteristiche dei materiali di ritombamento e rilevato si rimanda all'elaborato specifico: RAAA1ERAPGA01GSP001
- In caso di presenza della falda, nella fase di scavo saranno impiegate pompe per l'aggettamento delle venute d'acqua.

Committente: **AUTOCAMIONALE DELLA CISA S.p.A.**
Via Camboara 26/A - Frazione Ponte Taro - 43015 NOCETO (PR)

Impresa Esecutrice: **PIZZAROTTI**
FONDATA NEL 1910

AUTOSTRADA DELLA CISA A15
RACCORDO AUTOSTRADALE A15/A22
CORRIDOIO PLURIMODALE TIRRENO-BRENNERO
RACCORDO AUTOSTRADALE FRA L'AUTOSTRADA DELLA CISA-FONTEVIVO (PR)
E L'AUTOSTRADA DEL BRENNERO-NOGAROLE ROCCA (VR), I LOTTO.
C.U.P. G61B0400060008 C.I.G. 307068161E

PROGETTO ESECUTIVO

AUTOCAMIONALE DELLA CISA S.p.A.
Il Direttore TIBRE: [Signature] Il Responsabile del Procedimento: [Signature] Il Presidente: [Signature]

IMPRESA PIZZAROTTI & C. S.p.A.
Il Direttore Tecnico: [Signature] Il Geologo: NA

PROGETTAZIONE DI: **PIZZAROTTI**
Il Progettista: **GIOVANNA CASSANI**
ORDINE INGEGNERI DI MILANO

A.T.I.: **idresse** **ROCKSOIL** **VIA**
Il Coordinatore per la Sicurezza in fase di Progettazione: **Ing. Giovanni Maria Cepparotti**

Consulenza specialistica a cura di: **Ing. Pietro MAZZOLI**
Impresa Pizzarotti & C. S.p.A. INGEGNERI PARMA n.821

Titolo Elaborato: **Asse principale Galleria artificiale A1 Struttura**
Sezione scatolare - Conci da 11 a 23 - Sezioni scavi Fase 2A-2B
Data Emisione Progetto: 18/03/2014
Scala: 1:200

		RAAA	1	E	R	AP	GA	01	S	SZ	O09															

Rev.	Data	DESCRIZIONE REVISIONE	Redatto	Controllato	Approvato
C	12/12/2014	VARIAZIONE FASI REALIZZATIVE	G. MONDIN	G. CASSANI	MAZZOLI
B	10/10/2014	Intervento RINA prot. n° 730 del 08/08/2014	G. MONDIN	G. CASSANI	MAZZOLI
A	27/08/2014	REMISSIONE PROGETTO ESECUTIVO	G. MONDIN	G. CASSANI	MAZZOLI