
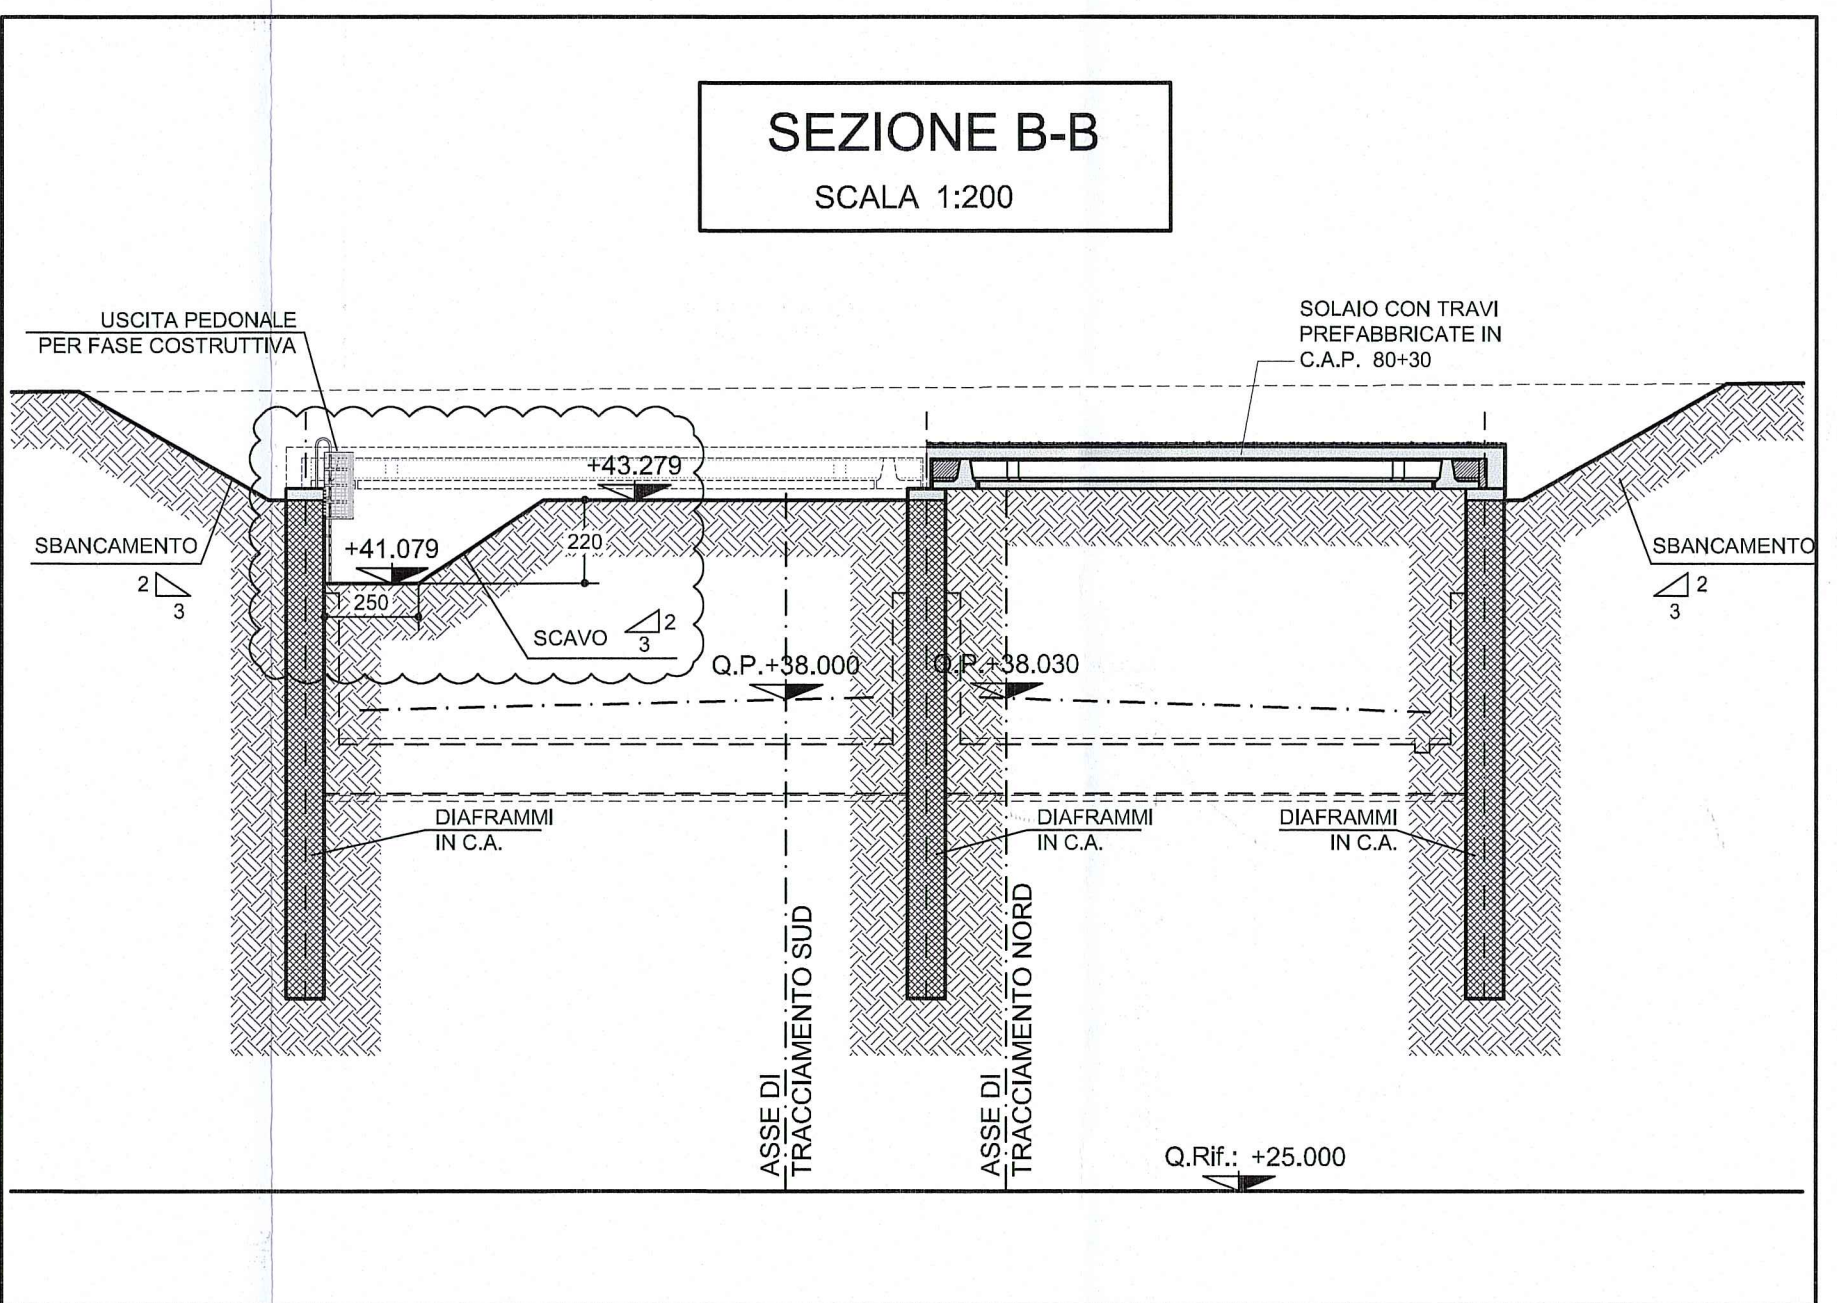


DESCRIZIONE DELLA MODIFICA
 DETTAGLIATA REALIZZAZIONE CUNICOLO DI ACCESSO AL
 CANTIERE A NORD A1

NOTA BENE
 - PER LE CARATTERISTICHE DEI MATERIALI DI
 RITOMBAMENTO E RILEVATO SI RIMANDA
 ALL'ELABORATO SPECIFICO: RAA11ERAPGA01GSP001

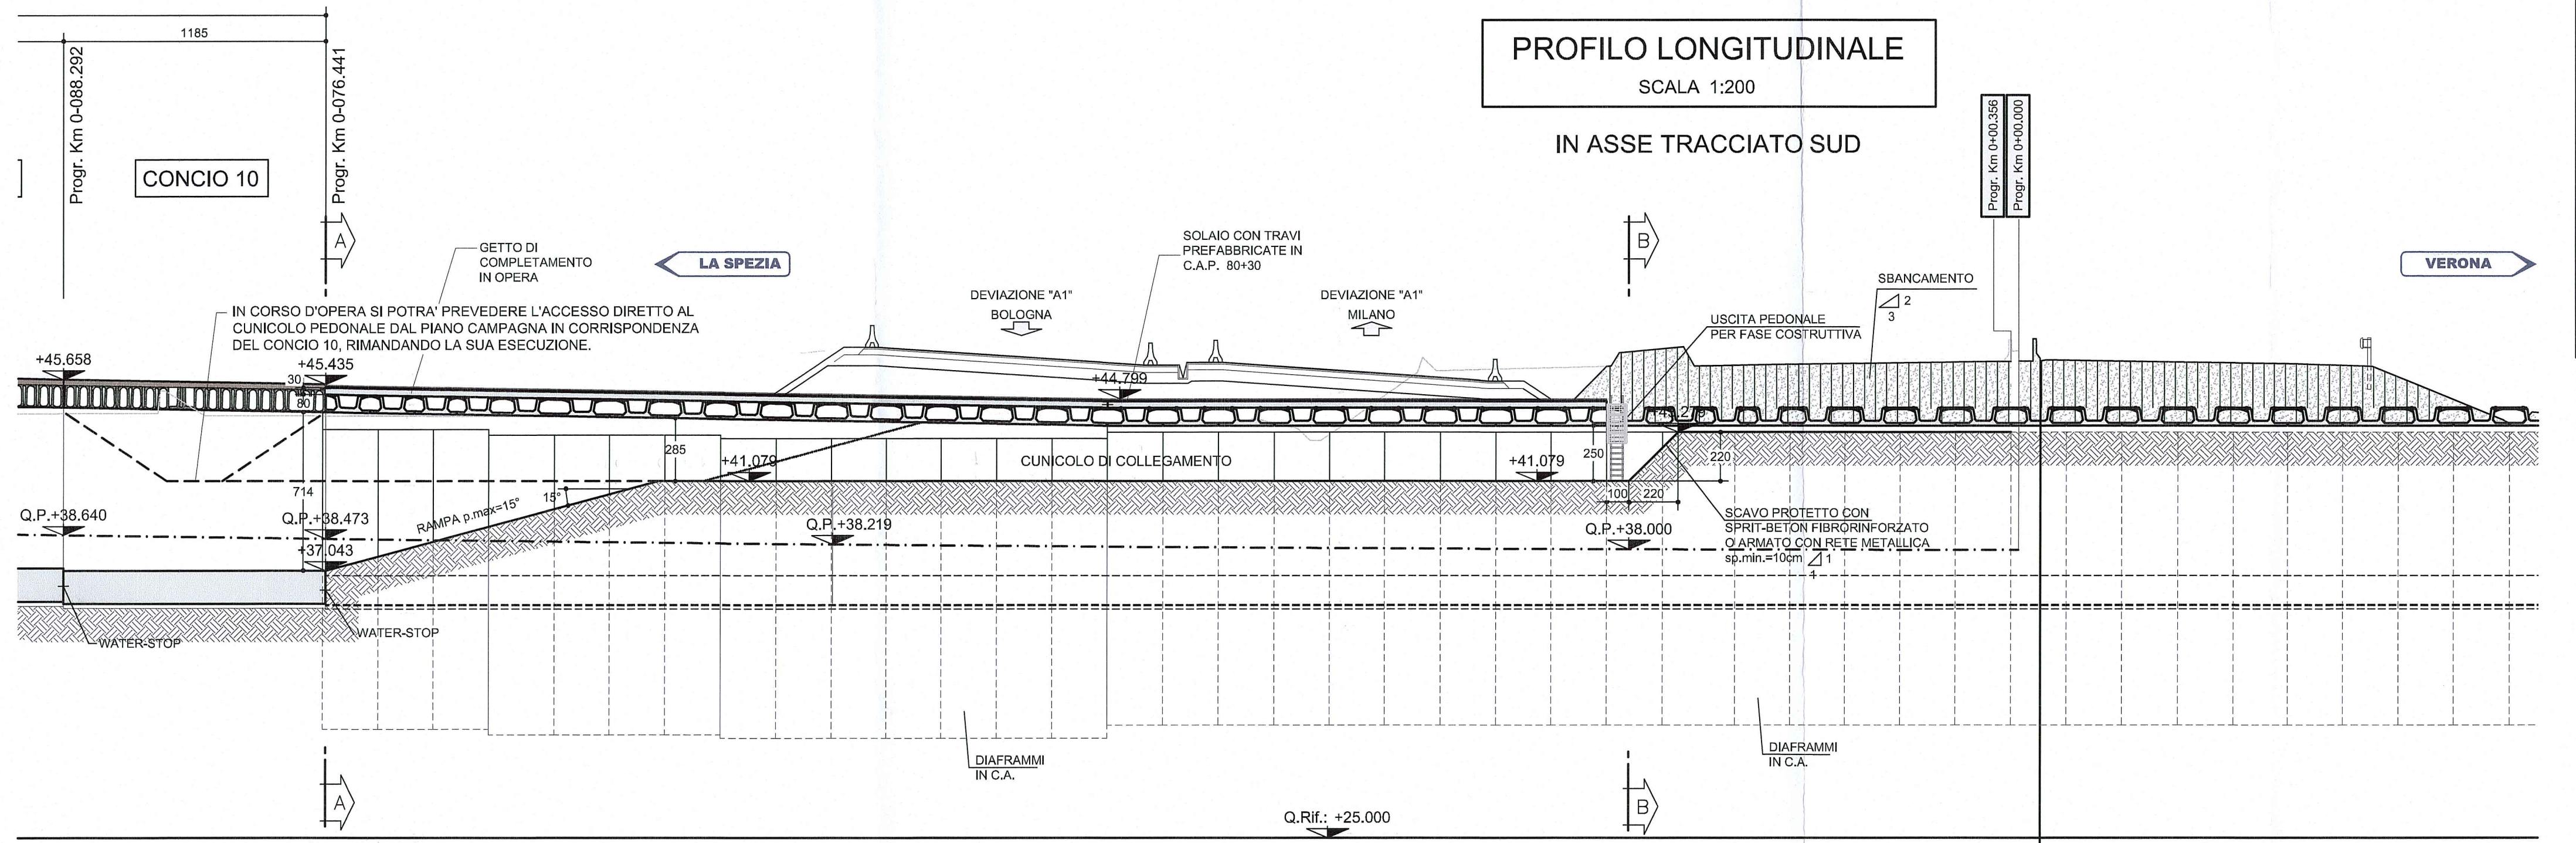

Comittente: **AUTOCAMIONALE DELLA CISA S.P.A.**
 Via Camboara 26/A - Frazione Ponte Taro - 43015 NOCETO (PR)

Impresa Esecutrice: **PIZZAROTTI**
 FONDATA NEL 1910

**AUTOSTRADA DELLA CISA A15
 RACCORDO AUTOSTRADALE A15/A22
 CORRIDOIO PLURIMODALE TIRRENO-BRENNERO
 RACCORDO AUTOSTRADALE FRA L'AUTOSTRADA DELLA CISA-FONTEVIVO (PR)
 E L'AUTOSTRADA DEL BRENNERO-NOGAROLE ROCCA (VR), I LOTTO.**
 C.U.P. G61B0400060008 C.I.G. 307068161E

PROGETTO ESECUTIVO

AUTOCAMIONALE DELLA CISA S.p.A.
 Il Direttore TIRE: *[Signature]* Il Responsabile di Progetto: *[Signature]* Il Presidente: *[Signature]*

IMPRESA PIZZAROTTI & C. S.p.A.
 Il Direttore Tecnico: *[Signature]* Il Geologo: NA

PROGETTAZIONE DI: **PIZZAROTTI**
 FONDATA NEL 1910 Il Progettista: **GIOVANNA CASSANI**
 Ordine degli Ingegneri della Provincia di Milano n. 020997

A.T.I.: **idreosse**, **ROCKSOIL**, **VIA**
 Consorzio specializzato a cura di: **Ing. Giovanni Maria Cepparotti**
 Ordine degli Ingegneri della Provincia di Parma n. 020997
Ing. Pietro Mazzoli
 Ordine degli Ingegneri della Provincia di Parma n. 821

Titolo Elaborato: **Asse principale
 Galleria artificiale A1
 Struttura**
 Sezione scatolare - Conci da A a 10 e Diaframmi - Cunicolo di accesso pedonale

Data Emisione Progetto: 18/03/2014
 Scala: 1:200

NUM. IDENTIFICATIVO	CODICE CONNESSA	LOTTO	FASE	ENTE	AMBITO	CAV. OPERA	NUM. OPERA	PARTE OPERA	TIPO DOC.	NUM. PROGR. DOC.	REVISIONE
	RAAA	1	E	R	AP	GA	01	S	PL	026	B

REV.	DATA	DESCRIZIONE REVISIONE	REDAZIONE	CONTROLLATO	APPROVATO
B	17/12/2014	ISTRUTTORIA A15	G. MONDINI	G. CASSANI	MAZZOLI
A	27/06/2014	REMISSIONE PROGETTO ESECUTIVO	G. MONDINI	G. CASSANI	MAZZOLI