




**SEZIONE 1-1**  
SCALA 1:200

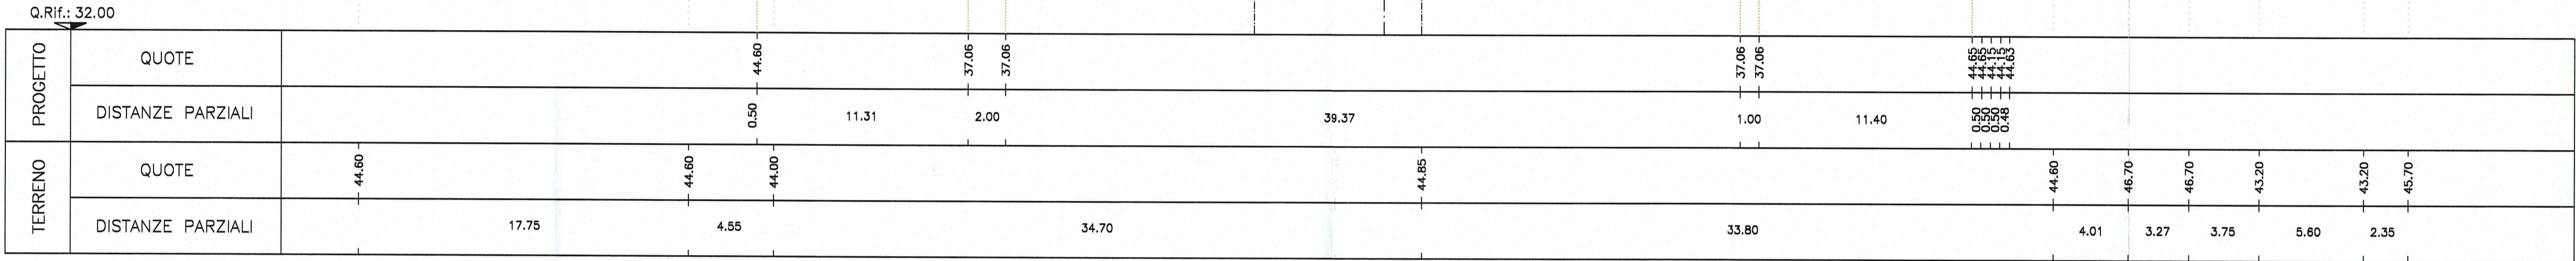

**SEZIONE 2-2**  
SCALA 1:200

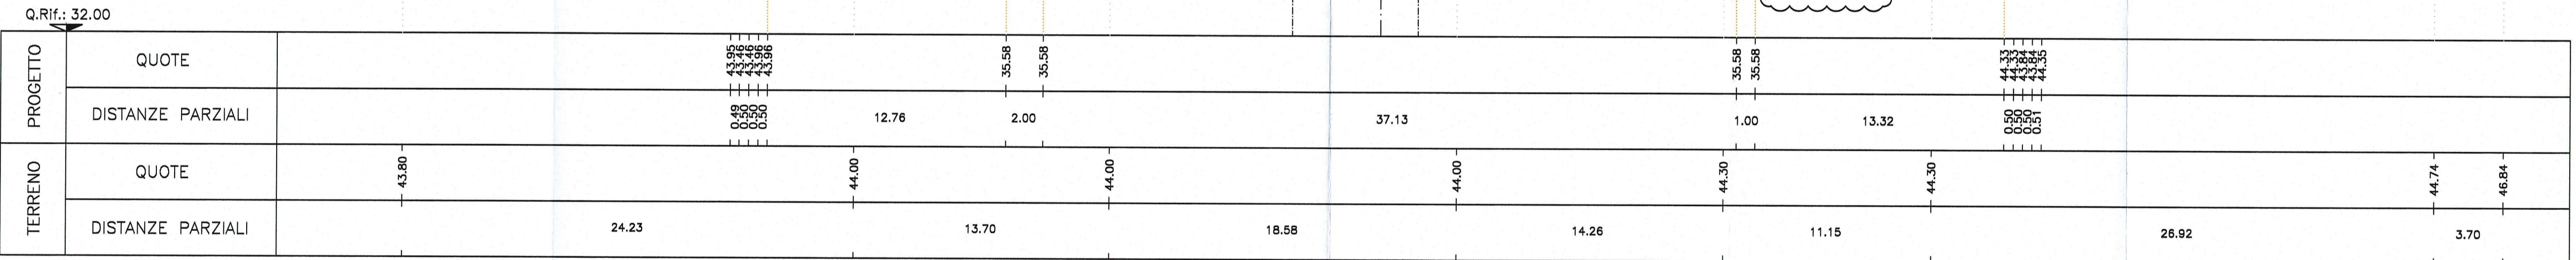


**SEZIONE 3-3**  
SCALA 1:200

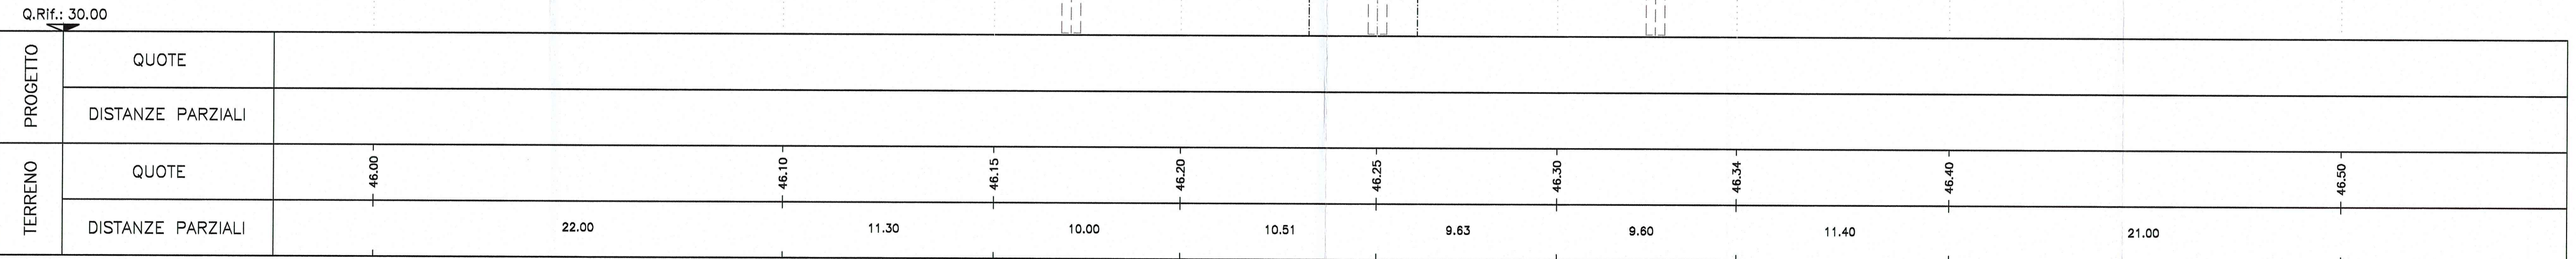

**FASE "1"**

- Esecuzione scavi di sbancamento per realizzazione muro di imbocco a lato carreggiata sud, concetti d'imbocco A-B-C, concetti sciatori n° 18, tratto GA a diaframmi posto a sud del ramo di interconnessione esistente A1-A15 per flusso Milano-La Spezia, mantenuto in esercizio.
- Costruzione del muro d'imbocco a lato carreggiata a sud, concetti d'imbocco A-B-C, concetti sciatori n° 18, scavo e getto diaframmi in c.a. tratto GA posto a sud ramo interconnessione Milano-La Spezia, mantenuto in esercizio.

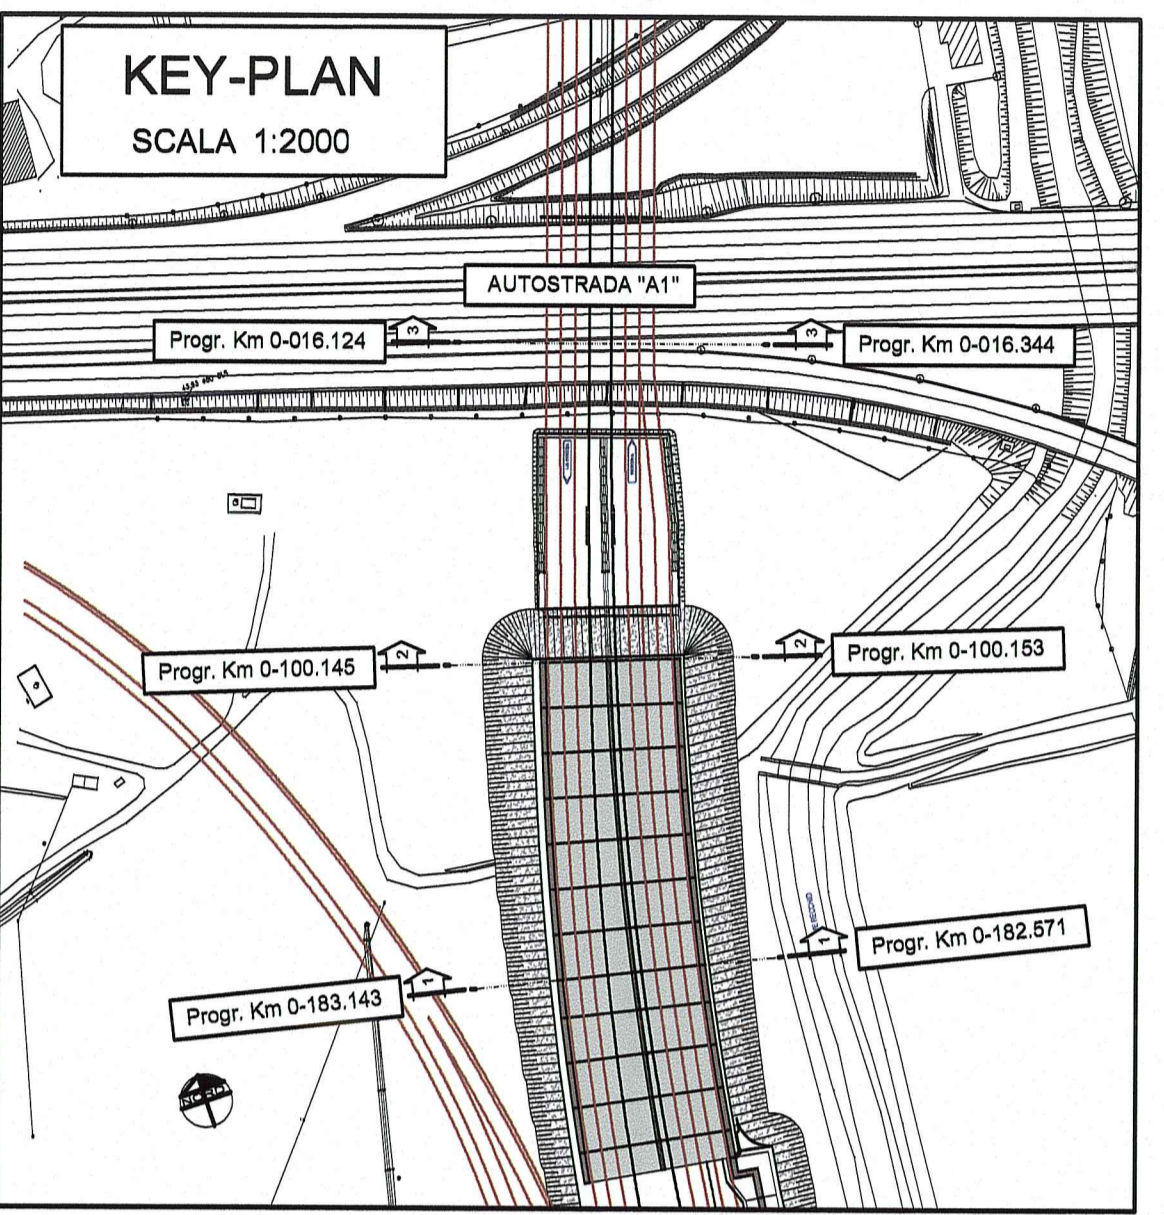

DESCRIZIONE DELLA MODIFICA  
MODIFICA QUOTE ALTIMETRICHE

NOTA BENE  
In caso di presenza della falda, nella fase di scavo saranno impiegate pompe per l'assottigliamento delle venute d'acqua.

Autocamionale della CISA S.p.A.  
Via Camboara 26/A - Frazione Ponte Taro - 43015 NOCETO (PR)

Impresa Esecutrice: PIZZAROTTI  
FONDATA NEL 1910

AUTOSTRADA DELLA CISA A15  
RACCORDO AUTOSTRADALE A15/A22  
CORRIDOIO PLURIMODALE TIRRENO-BRENNERO  
RACCORDO AUTOSTRADALE FRA L'AUTOSTRADA DELLA CISA-FONTEVIVO (PR)  
E L'AUTOSTRADA DEL BRENNERO-NOGAROLE ROCCA (VR), I LOTTO.  
C.U.P. G61804000060008 C.I.G. 307068161E

PROGETTO ESECUTIVO  
AUTOCAMIONALE DELLA CISA S.p.A.  
Il Direttore TIRE: [Signature] Il Responsabile del Procedimento: [Signature] Il Presidente: [Signature]

IMPRESA PIZZAROTTI & C. S.p.A.  
Il Direttore Tecnico: [Signature]  
Il Responsabile di Progetto: [Signature]

PROGETTAZIONE DI: PIZZAROTTI  
Il Progettista: GIOVANNA CASSANI  
ORDINE INGEGNERI DI MILANO

A.T.I. idroressè, ROCKSOIL S.p.A., VIA  
Il Progettista Responsabile: Ing. Giovanni Maria Cepparotti  
ORDINE INGEGNERI DELLA PROVINCIA DI VITERBO N. 392

Consulenza specialistica a cura di:  
Ing. Pietro Mazzoli  
ORDINE INGEGNERI DELLA PROVINCIA DI PARMA N. 821

Titolo Elaborato: Asse principale Galleria artificiale A1  
Struttura  
Sezione scatolare - Conci da A a 10 e Diaframmi - Sezioni scavi Fase 1  
Data Emissione Progetto: 18/03/2014  
Scala: 1:200

NO. MODIFICAZIONE	DESCRIZIONE MODIFICAZIONE	DATA	ELABORATO	VERIFICATO	APPROVATO
C	12/12/2014	ISTRUTTORIA A15	G. MONDINI	G. CASSANI	MAZZOLI
B	10/10/2014	INVIATA RINA prot. n° 780 del 08/09/2014	G. MONDINI	G. CASSANI	MAZZOLI
A	27/08/2014	REVISIONE PROGETTO ESECUTIVO	G. MONDINI	G. CASSANI	MAZZOLI
Rev.	Data	DESCRIZIONE REVISIONE	Redatto	Controllato	Approvato