


SEZIONE B-B
SCALA 1:50

CONCIO 11
PIANTA A QUOTA +39.158

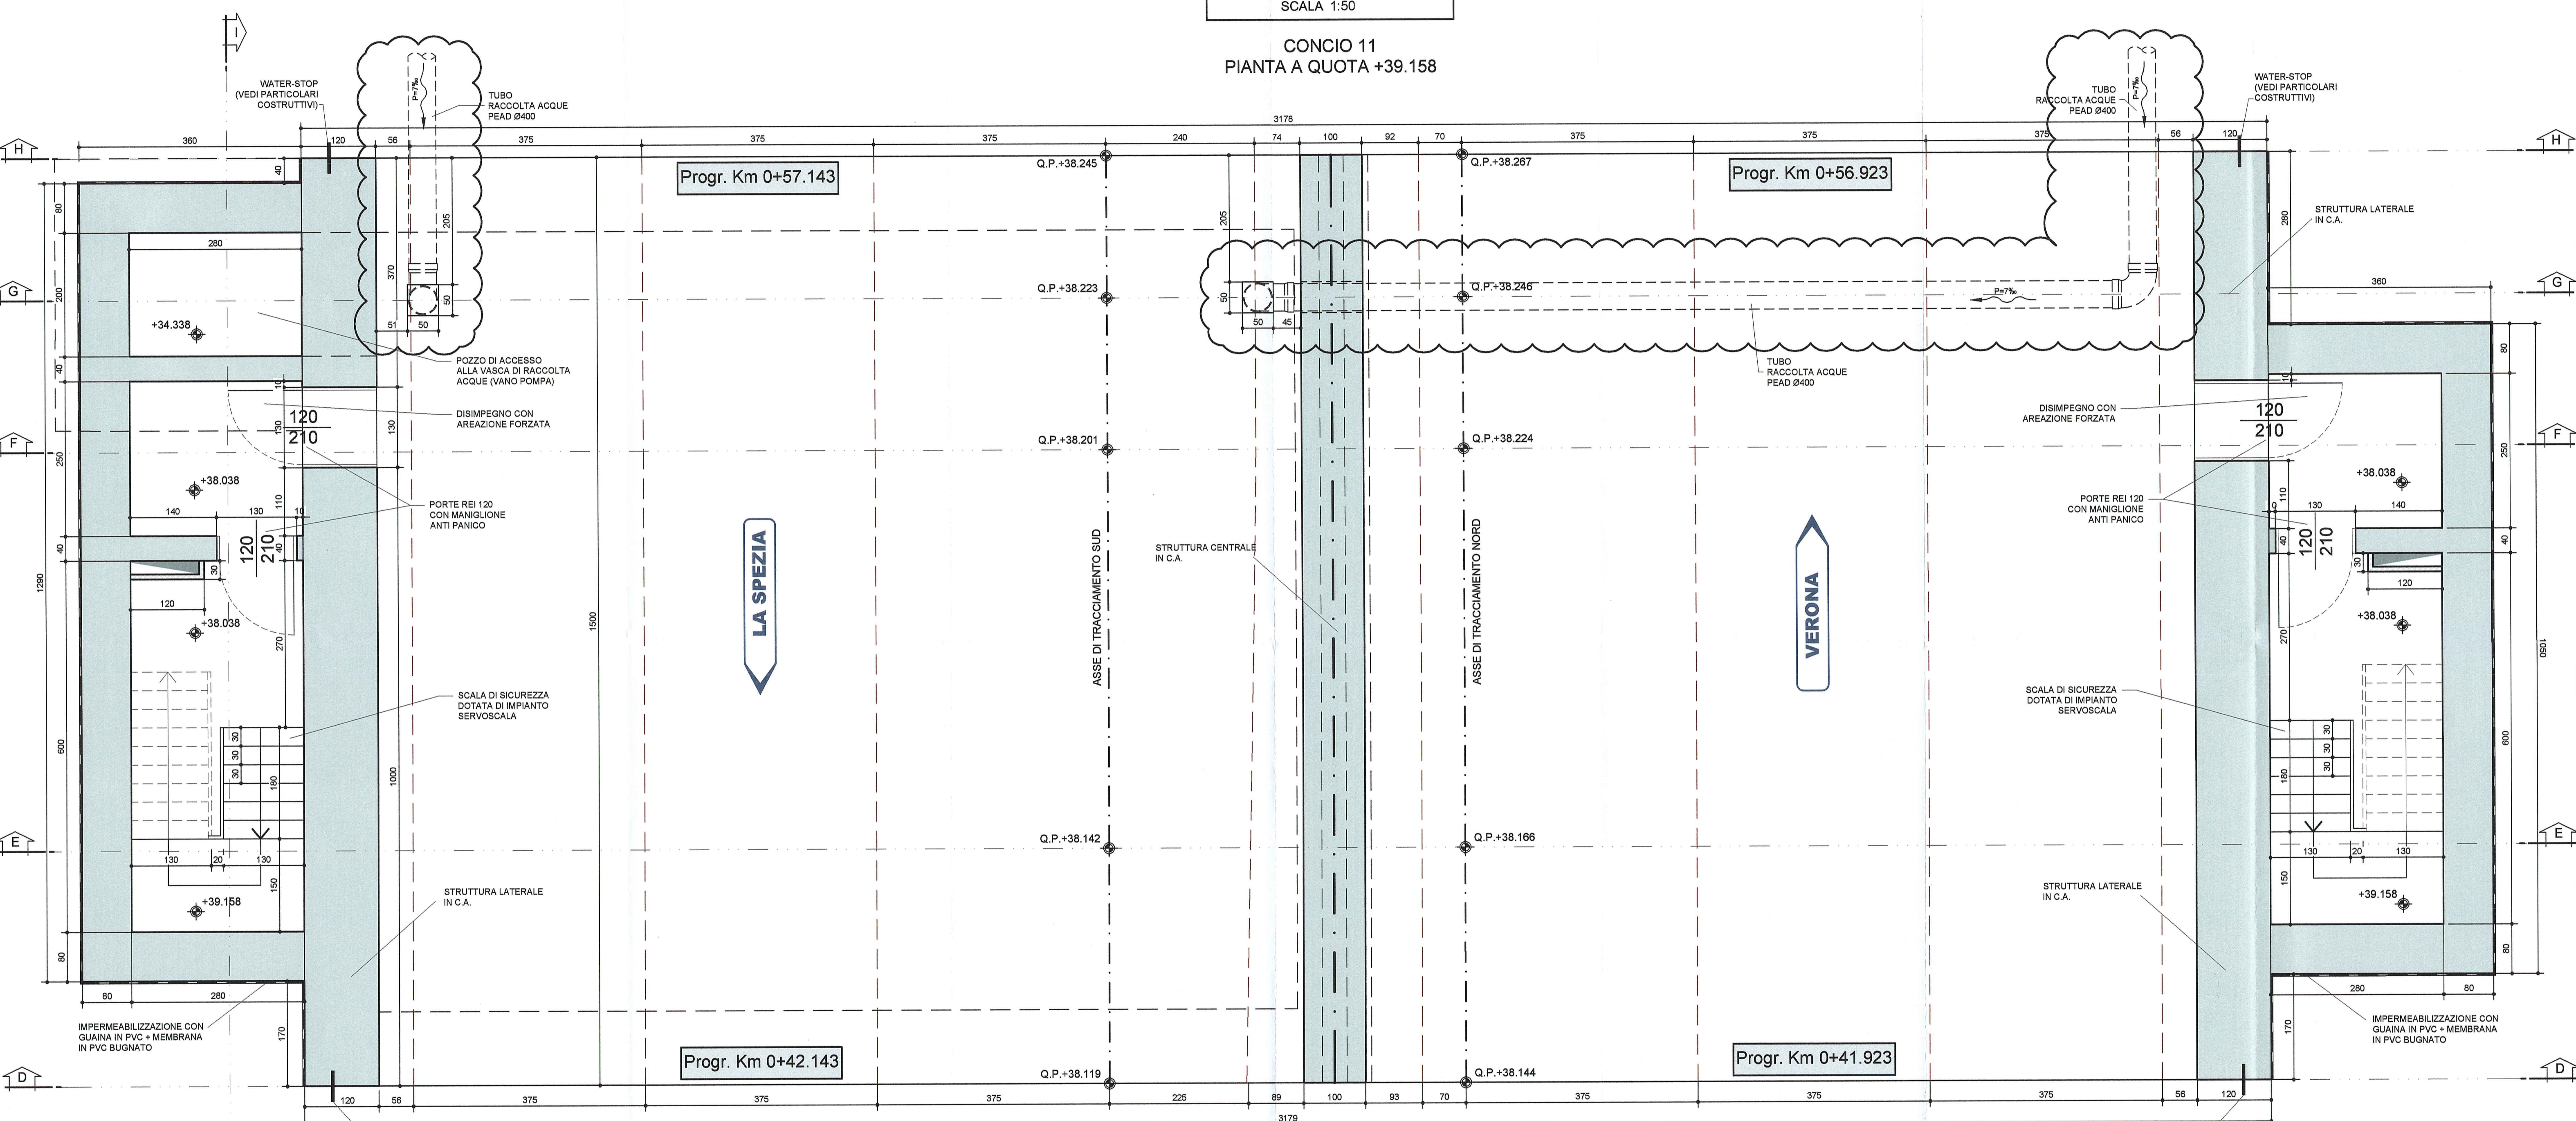

DESCRIZIONE DELLA MODIFICA
INSERITO TUBO RACCOLTA ACQUE

NOTA BENE

- PER I DETTAGLI DELL'IMPERMEABILIZZAZIONE VEDI ELABORATO SPECIFICO: RAAA1ERAPGA01SPC003
- PER LE CARATTERISTICHE DEI MATERIALI STRUTTURALI SI RIMANDA ALL'ELABORATO SPECIFICO: RAAA1ERAPGA01GSP001

Committente: **AUTOCAMIONALE DELLA CISA S.P.A.**
Via Cambara 26/A - Frazione Ponte Taro - 43015 NOCETO (PR)

Impresa Esecutrice: **PIZZAROTTI**
FONDATA NEL 1910

AUTOSTRADA DELLA CISA A15
RACCORDO AUTOSTRADALE A15/A22
CORRIDOIO PLURIMODALE TIRRENO-BRENNERO
RACCORDO AUTOSTRADALE FRA L' AUTOSTRADA DELLA CISA-FONTEVEVO (PR)
E L' AUTOSTRADA DEL BRENNERO-NOGAROLE ROCCA (VR), I LOTTO.
C.U.P. G61B0400060008 C.I.G. 307068161E

PROGETTO ESECUTIVO

AUTOCAMIONALE DELLA CISA S.p.A.
Il Direttore TIRBE: *[Signature]* Il Responsabile del Progettamento: *[Signature]* Il Presidente: *[Signature]*

IMPRESA PIZZAROTTI & C. S.p.A.
Il Direttore Tecnico: **Dot. Ing. Luca Bondanelli** Il Geologo: NA

PROGETTAZIONE DI: **PIZZAROTTI**
FONDATA NEL 1910 Il Progettista: **Dott. Ing. Giovanna Cassani** **GIOVANNA CASSANI**
Ordine degli Ingegneri della Provincia di Milano n. 2091/1956/01

A.T.I.: **idrosesse** **rock soul** **VIA**
MANEGGIABILI MANEGGIABILI MANEGGIABILI
Ordine degli Ingegneri della Provincia di Viterbo n. 392
Ing. Giovanni Maria Cepparotti

Consulenza specialistica a cura di: NA Progettista Responsabile (Integrazione Progettazioni Specialistiche): **IMPRESA PIZZAROTTI & C. S.p.A.**
Ing. Pietro Mazzoli **PIETRO MAZZOLI**
Ordine degli Ingegneri della Provincia di Parma n. 821

Titolo Elaborato: **Asse principale**
Galleria artificiale A1
Struttura - Sezione scatolare
Concio 11 - Carpentaria Planimetria spiccato elevazione Data Emisione Progetto: 18/03/2014
Scala: 1:50

Identif. Elaborato:	NUM. IDENTIFICAZIONE	CODICE COMMITTA	LITTO	FASE	DATE	AMBITO	CAL. OPERA	NARO OPERA	PARTE OPERA	TIPO DOC.	NARO PROGR. DOC.	REVISIONE
		RAAA	1	E	R	AP	GA	01	SI	CA	O4G	B

Rev.	Data	DESCRIZIONE REVISIONE	Redatto	Controllato	Approvato
B	10/10/2014	Instruttoria RINA prof. n° 720 del 08/09/2014	G. MONDINI	G. CASSANI	MAZZOLI
A	27/09/2014	REMISSIONE PROGETTO ESECUTIVO	G. MONDINI	G. CASSANI	MAZZOLI

025.46/14092103.DWG 30.09.14 - REV.03 FK