


SEZIONE C-C
SCALA 1:50
CONCIO 11
PIANTA VASCA DI RACCOLTA ACQUE A QUOTA +34.738

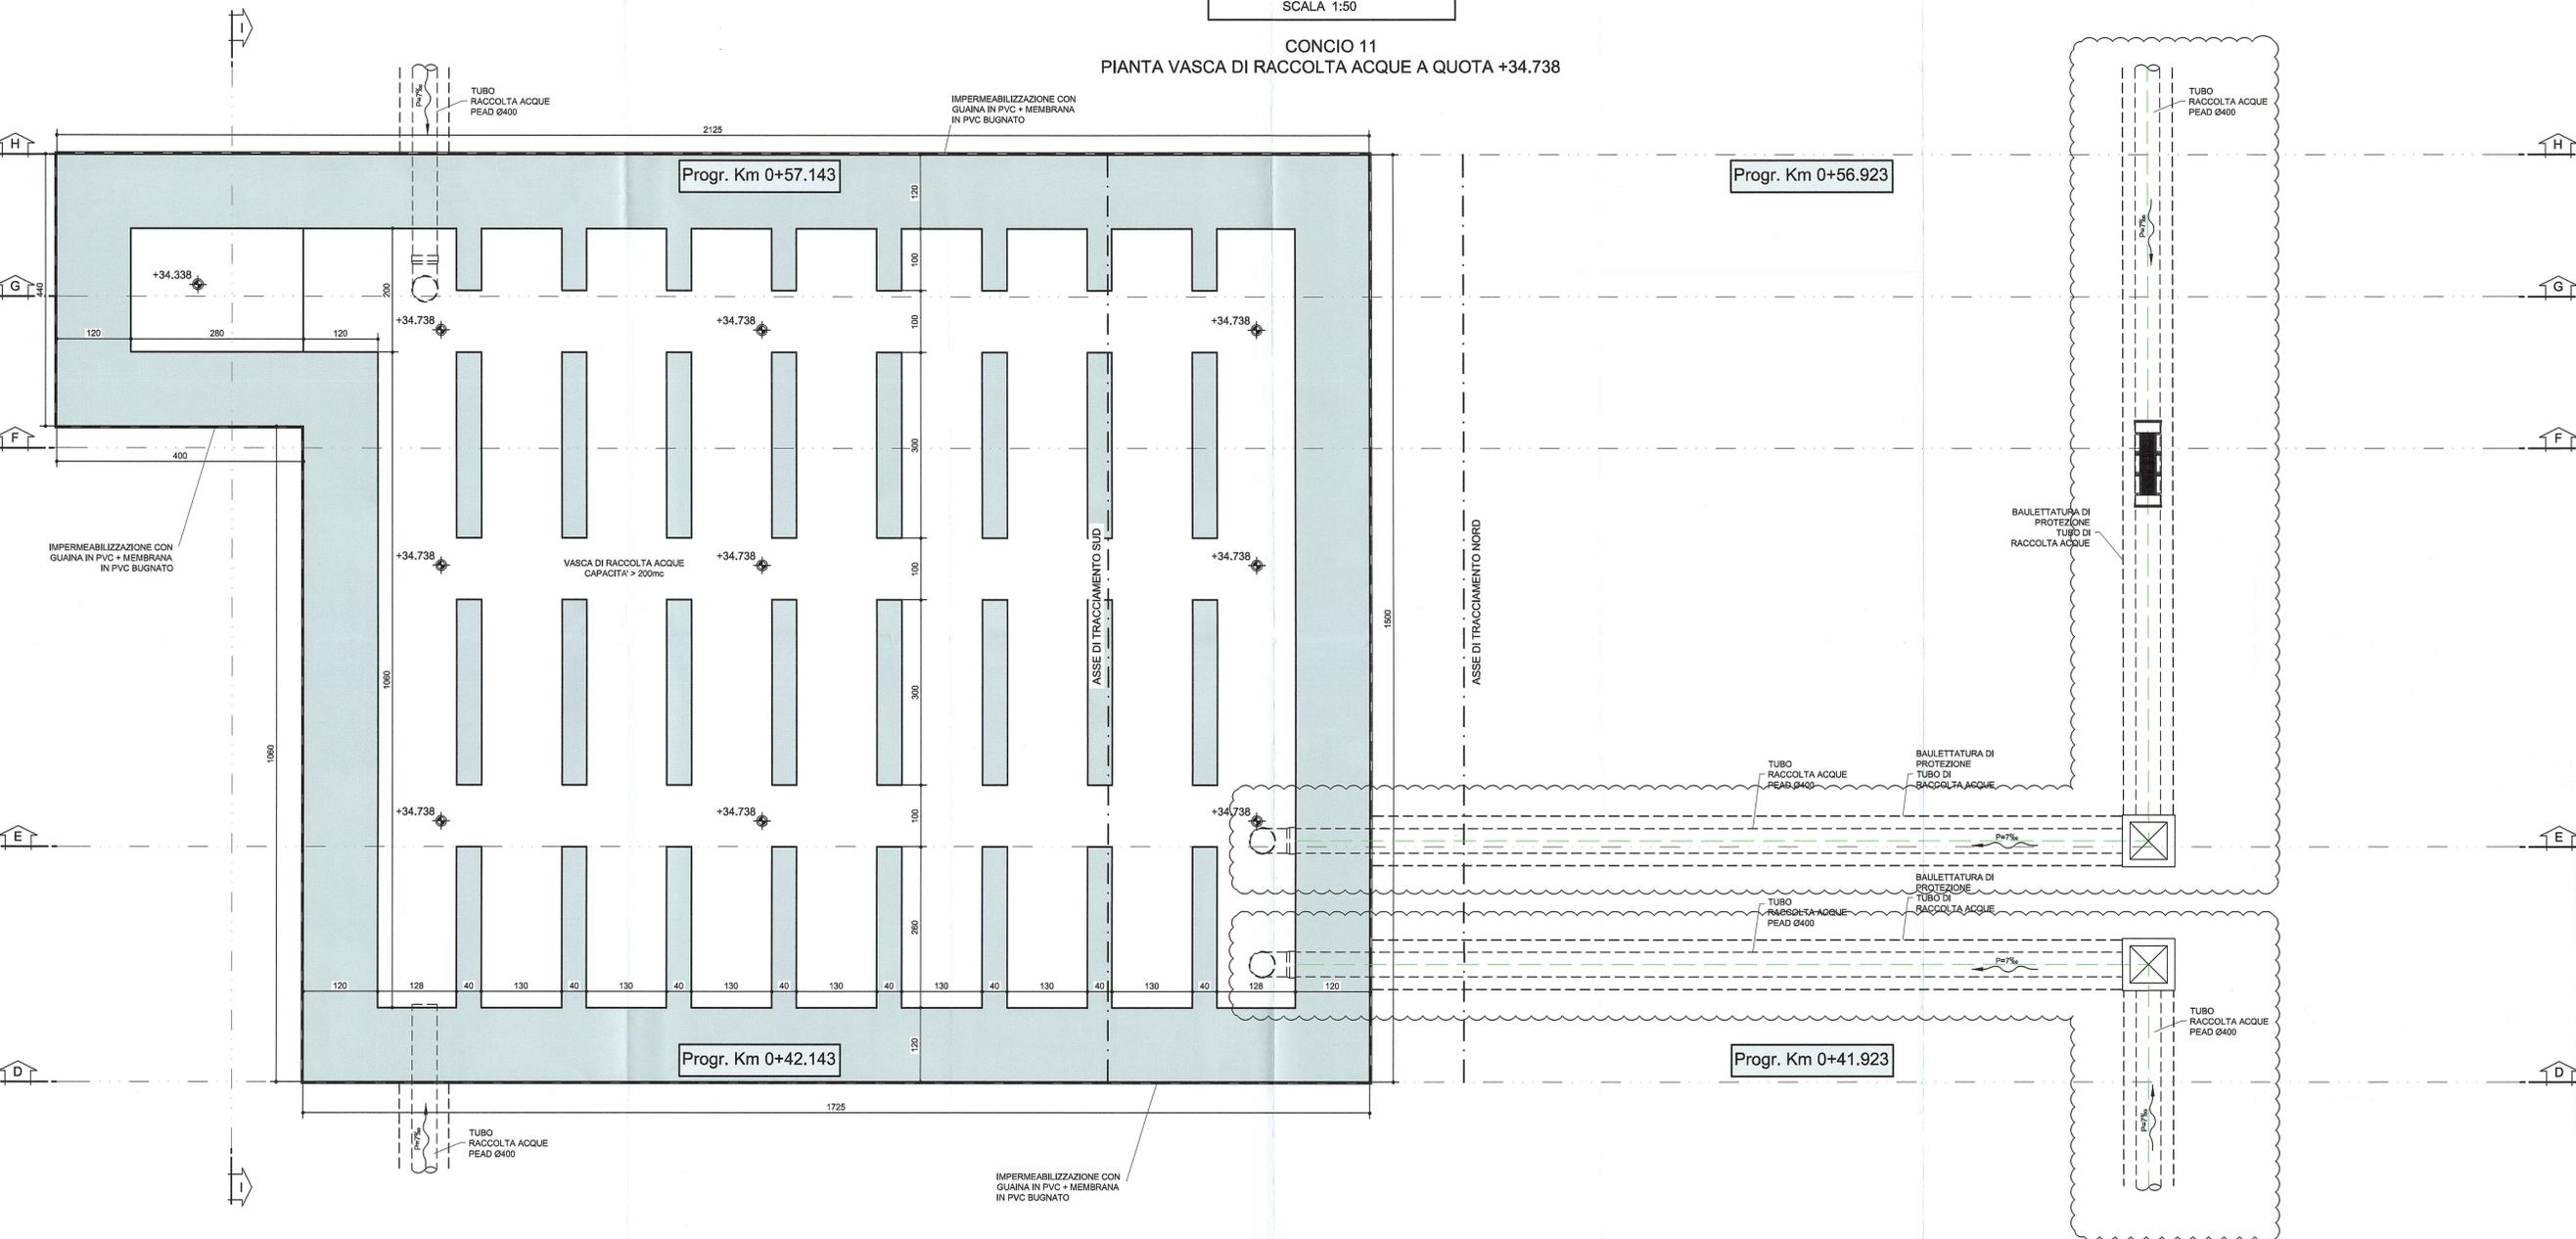

DESCRIZIONE DELLA MODIFICA
MODIFICA IDRAULICA

NOTA BENE

- LE SUPERFICI DELLA VASCA SARANNO TRATTATE CON VERNICE EPOSSIDICA IMPERMEABILIZZANTE TIPO SIKAGARD 67 O EQUIVALENTE
- PER I DETTAGLI DELL'IMPERMEABILIZZAZIONE VEDI ELABORATO SPECIFICO: RAAA1ERAPGA01SPC003
- PER LE CARATTERISTICHE DEI MATERIALI STRUTTURALI SI RIMANDA ALL'ELABORATO SPECIFICO: RAAA1ERAPGA01GSP001

Committente: **AUTOCAMIONALE DELLA CISA S.P.A.**
Via Camboara 26/A - Frazione Ponte Taro - 43015 NOCETO (PR)

Impresa Esecutrice: **PIZZAROTTI**
FONDATA NEL 1910

**AUTOSTRADA DELLA CISA A15
CORRIDOIO PLURIMODALE TIRRENO-BRENNERO
RACCORDO AUTOSTRADALE FRA L' AUTOSTRADA DELLA CISA-FONTEVIVO (PR)
E L' AUTOSTRADA DEL BRENNERO-NOGAROLE ROCCA (VR). I LOTTO.**
C.U.P. G61B0400060008 C.I.G. 307068161E

PROGETTO ESECUTIVO

AUTOCAMIONALE DELLA CISA S.p.A.
Il Direttore TIETRE: *[Signature]* Il Responsabile del Procedimento: *[Signature]* Il Presidente: *[Signature]*

IMPRESA PIZZAROTTI **IMPRESA PIZZAROTTI & C. S.p.A.**
Il Direttore Tecnico: *[Signature]* Il Responsabile del Progetto: *[Signature]*
Dot. Ing. Luca Bonifantini

Il Geologo: NA

PROGETTAZIONE DI: **PIZZAROTTI**
FONDATA NEL 1910

A.T.I.: **idreosse engineering** **ROCKSOUL** **VIA**

Il Progettista: **GIOVANNA CASSANI**
ORDINE INGEGNERI DI MILANO
Dot. Ing. Giovanna Cassani
Ordine degli Ingegneri della Provincia di Milano n.20991

Coordinatore per la Sicurezza in fase di Progettazione:
Ing. Giovanni Maria Cepparotti
Ordine degli Ingegneri della Provincia di Viterbo n. 392

Consulenza specialistica a cura di:
NA

Progettista Responsabile Integrazione Prestazioni Specialistiche:
Impresa Pizzarotti **Dot. Ing. PIETRO MAZZOLI**
IMPRESA PIZZAROTTI
INGEGNERI
Ing. Pietro Mazzoli
Ordine degli Ingegneri della Provincia di Parma n.324

Titolo Elaborato: **Asse principale
Galleria artificiale A1
Struttura - Sezione scatolare
Concio 11 - Carpenteria Planimetria vasca raccolta acque**

Data Emisione Progetto: 18/03/2014
Scala: 1:50

NUM. IDENTIFICATIVO	CODICE COMMESSA	LOTTO	FASE	ENTE	AMBITO	CAT. OPERA	N.RO OPERA	PARTI OPERA	TIPO DOC.	N.RO PROG. DOC.	REVISIONE
	RAAA	1	E	R	AP	GA	01	S	CA	045	C

Rev.	Data	DESCRIZIONE REVISIONE	Redatto	Controllato	Approvato
C	12/12/2014	ISTRUTTORIA A15	G. MONDINI	G. CASSANI	MAZZOLI
B	10/10/2014	ISTRUTTORIA RIBA prot. n° 730 del 08/09/2014	G. MONDINI	G. CASSANI	MAZZOLI
A	27/06/2014	RIEMMISSIONE PROGETTO ESECUTIVO	G. MONDINI	G. CASSANI	MAZZOLI